


12x1nKSXS 10x1mm2
STEROWANIE OŚWIELENIEM
Rozdzielnia sterowania RS

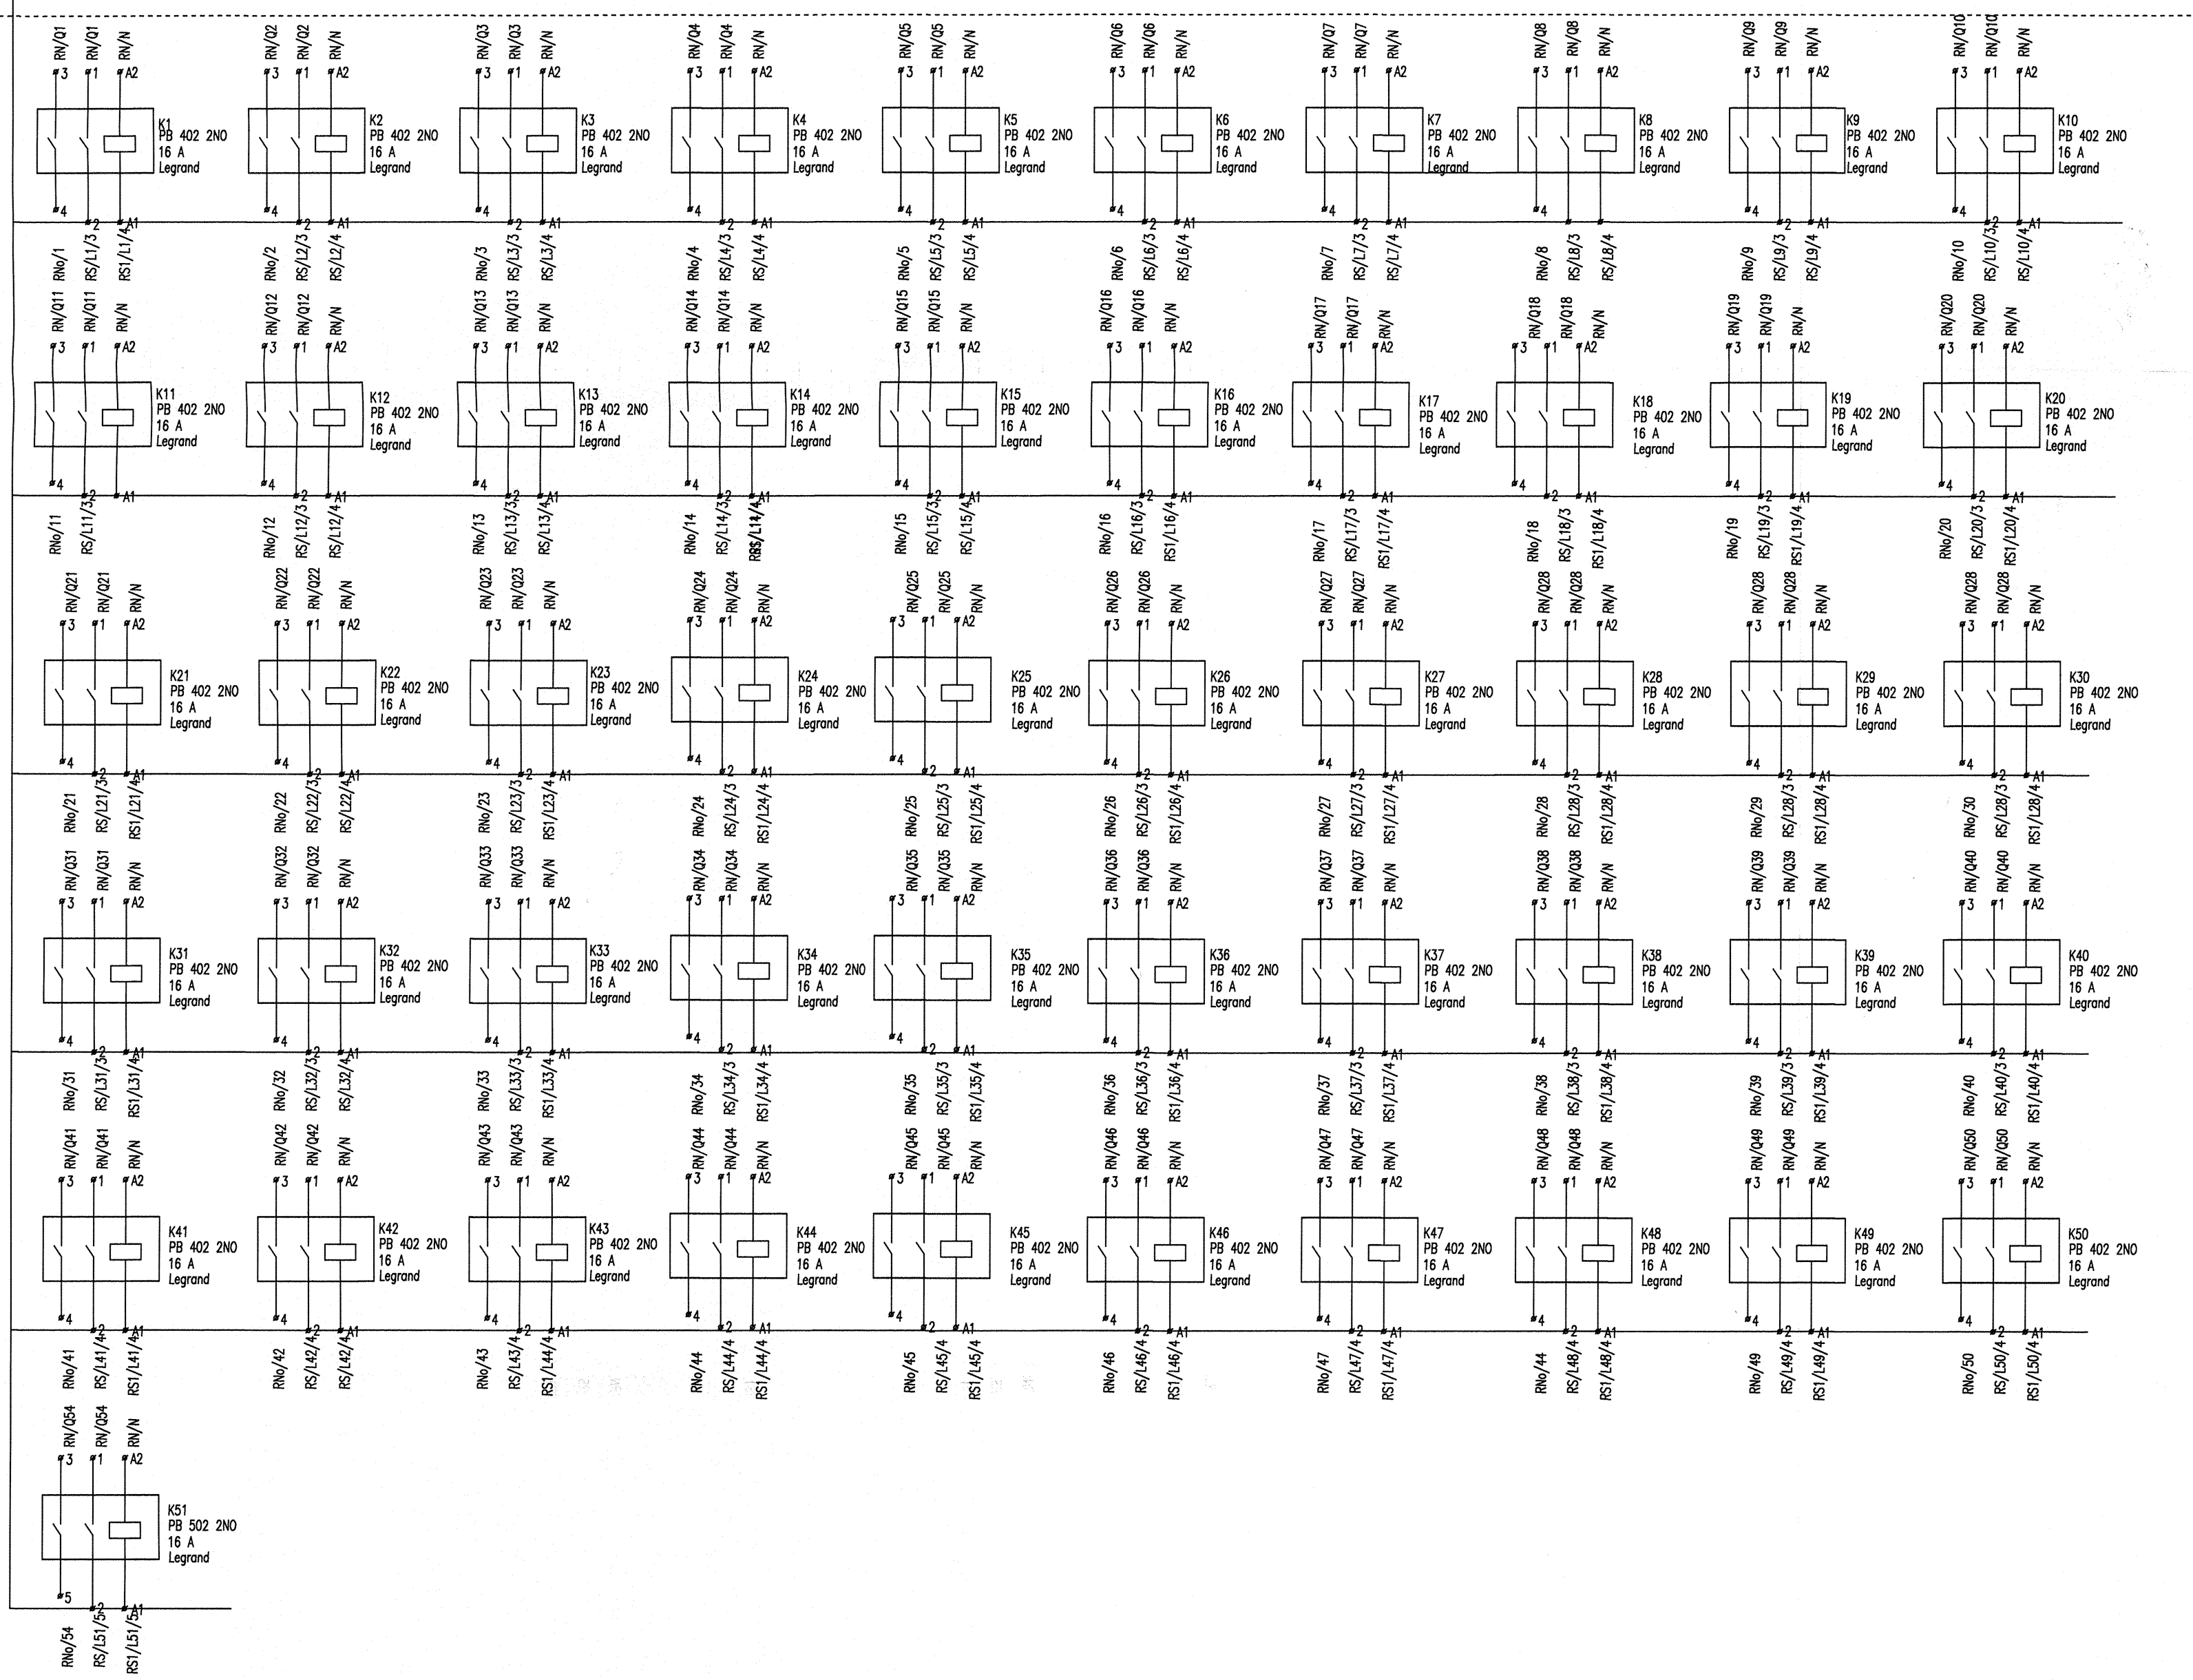

ZDZISŁAW MAZUREK
INŻYNIER ELEKTRYK
Upr. Nr 54174 do kierowania,
nadzorowania, oceniania i projektowania
sieci i instalacji elektrycznych

UWAGA:
WYKONAWCY I PODWYKONAWCY ZOBOWIĄZANI SĄ DO SPRAWDZENIA PROJEKTU
A W SZCZEGÓLNOŚCI WYMIARÓW, PRZED PRZYSTĄPIENIEM DO PRAC BUDOWLANYCH
Wszystkie zastosowane materiały i urządzenia wbudowane muszą posiadać aktualne
aprobaty i świadectwa dopuszczenia do stosowania.
Technologie i materiały użyte w projekcie są przykładowe. Dopuszcza się użycie
innych materiałów i technologii o równorzędnych lub wyższych parametrach technicznych
po konsultacji z autorem projektu.

INWESTYCJA
Projekt aranżacji sklepu MARTES SPORT / lokal nr L10 /
w Parku Handlowym b "REDKOM" zlokalizowanym
w Bielsku- Białej przy ulicy Warszawskiej 180

INWESTOR
MARTES SPORT Sp. z o.o.
ul. Malowany Dworek 115, 43- 300 Bielsko- Biała

ARCHITEKT
PRACOWNIA PROJEKTOWA "ARCH-em" s.c.
43- 300 Bielsko- Biała, ul. Żywiecka 132
tel./fax: +48(033) 4968040 e-mail: pracownia@arch-em.pl www.arch-em.pl

ETAP OPRACOWANIA
BRANŻA
JEDNOSTKA PROJEKTOWA
ELEKTRYCZNA

FUNKCJA
PROJEKTOWAŁ mgr inż. Janusz Szczypka MAP/0327/PW0E/12
INŻYNIERIA
ul. Józefów 11/4
30-039 Wrocław
tel. 608-451-944
e-mail: biuro@zpi.com.pl
SPÓŁKA Z O.O.

TREŚĆ RYSUNKU
ROZDZIELNICA RN
SCHEMAT STEROWANIA
PODZIAŁKA
-

DATA OPRACOWANIA
BRANŻA
NR RYSUNKU
E-04
REWIZJA
0