


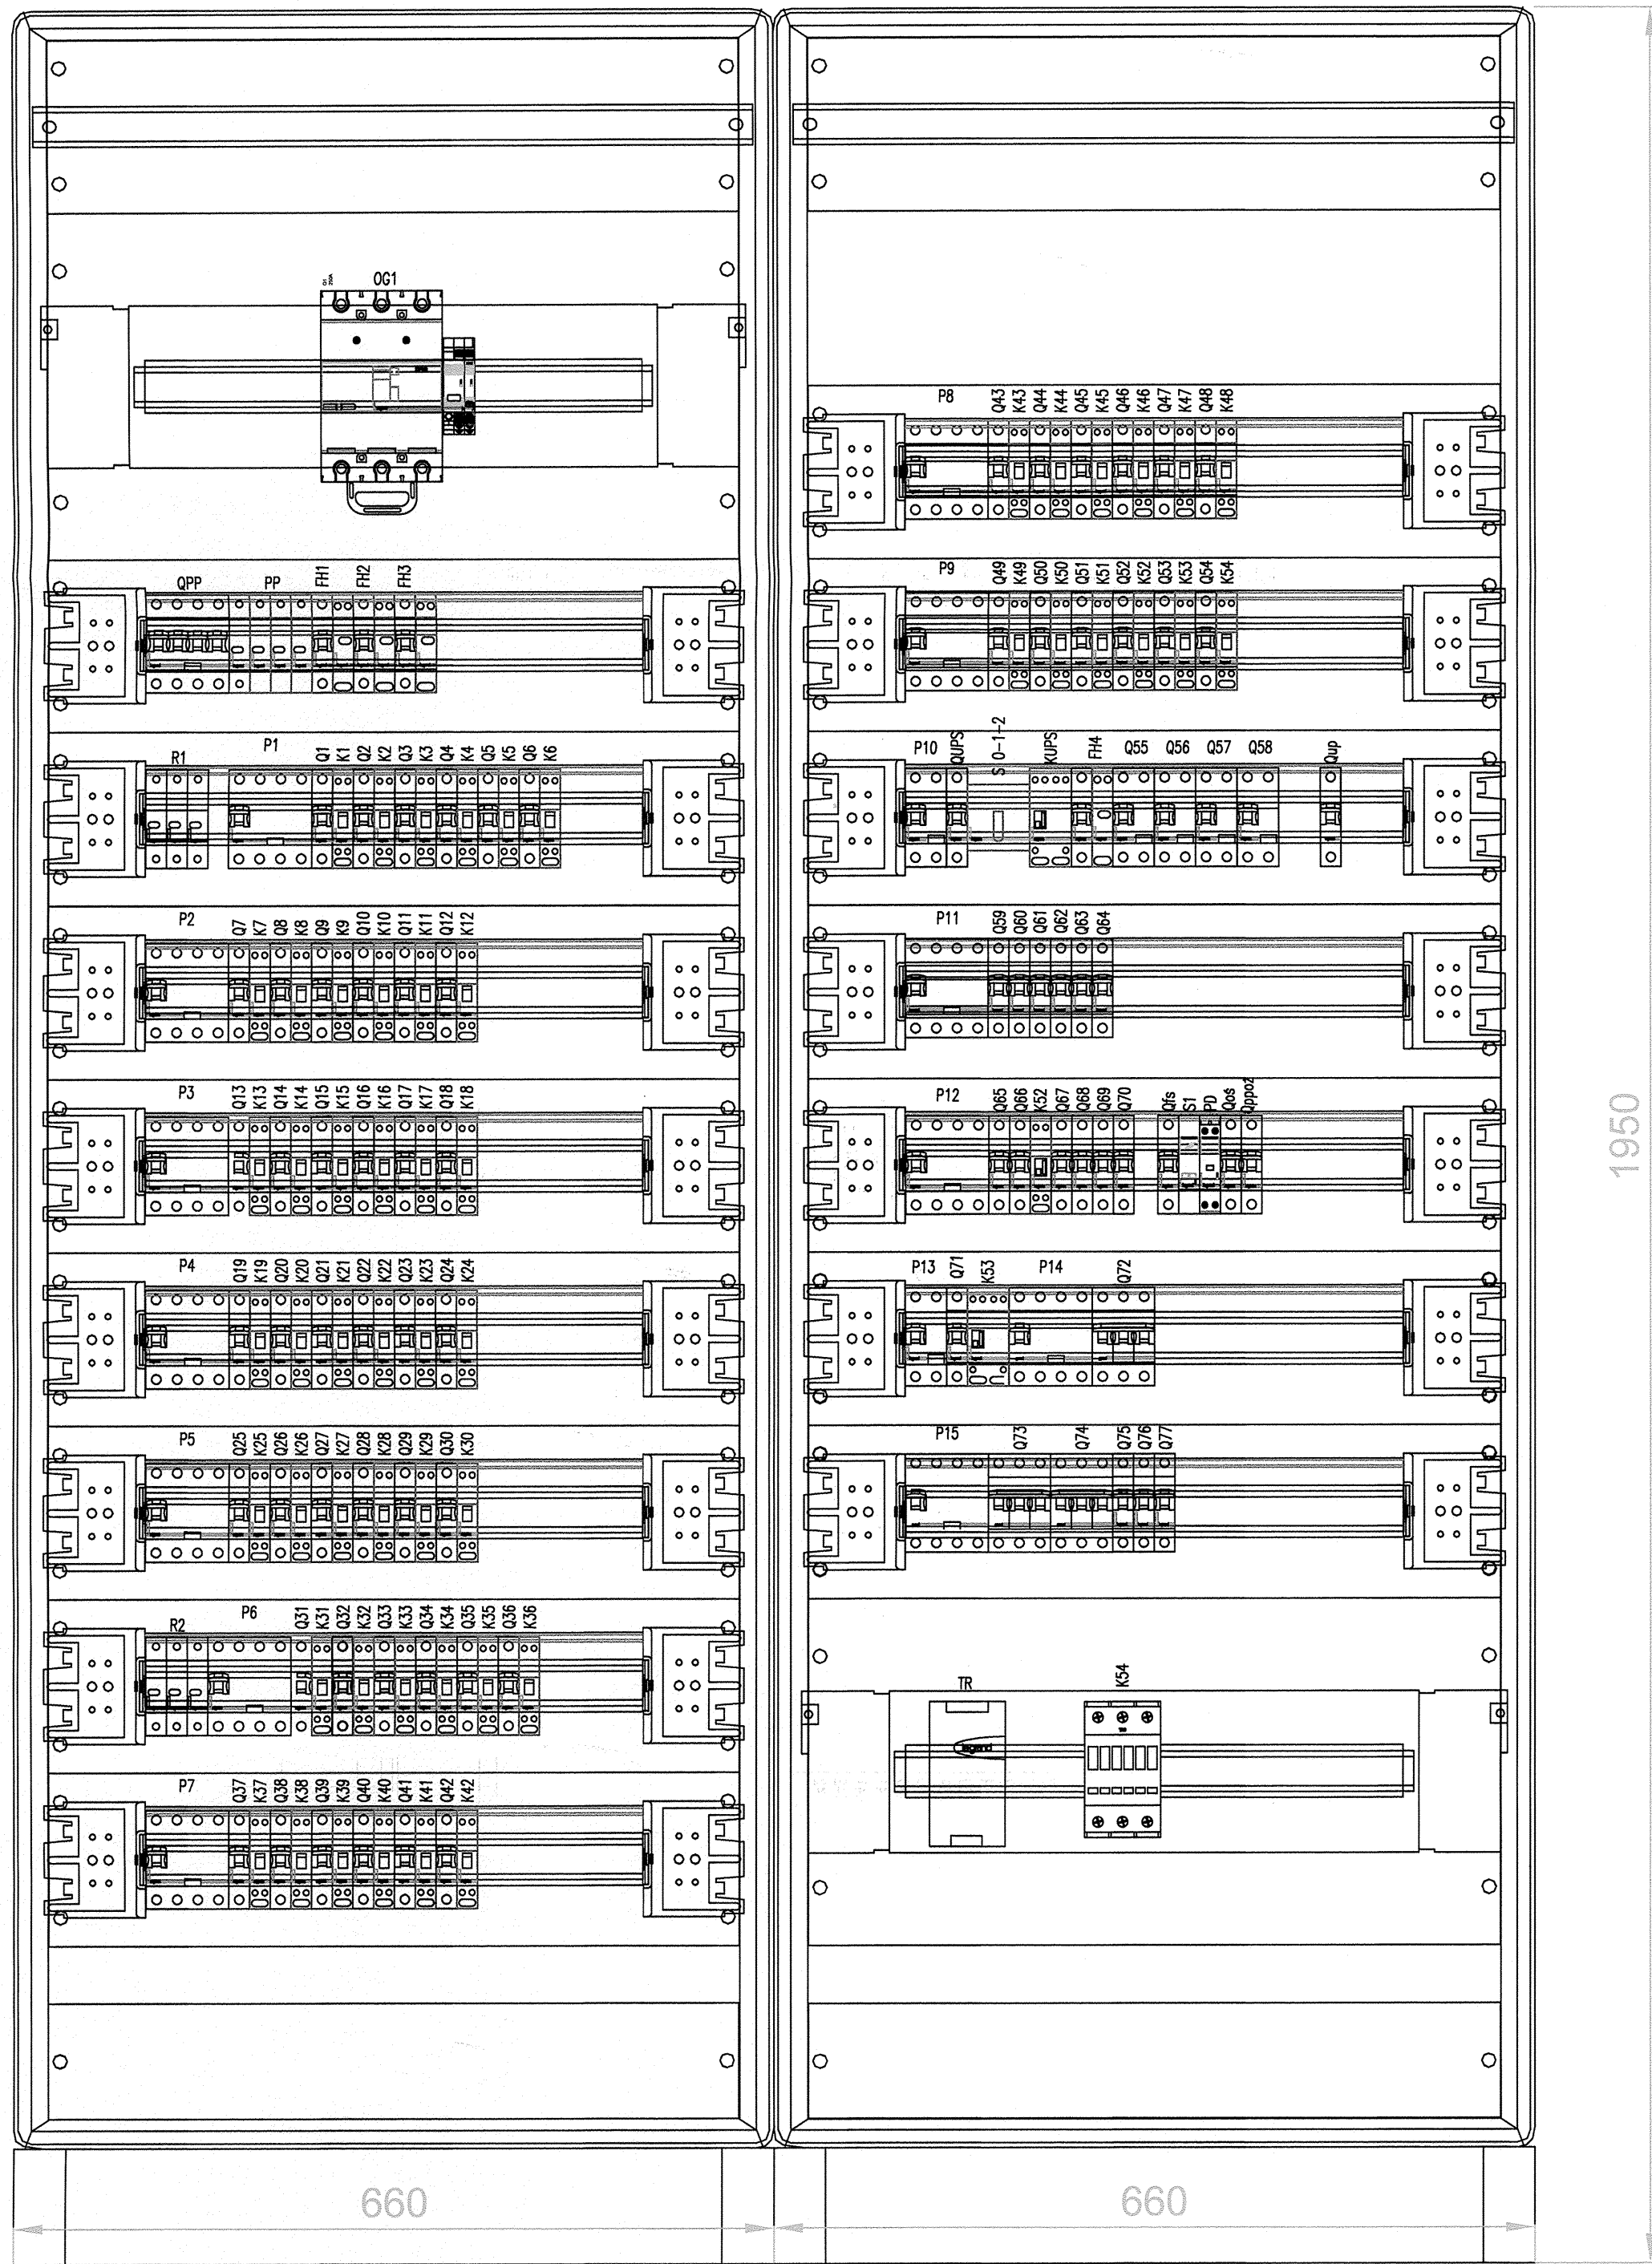

ZDZISŁAW MAZUREK
INŻYNIER ELEKTRYK
Upr. Nr 5478 do kierowania,
nadzorowania, oceniania projektowania
sieci i instalacji elektrycznych

UWAGA:
WYKONAWCY I PODWYKONAWCY ZOBOWIĄZANI SĄ DO SPRAWDZENIA PROJEKTU
A W SZCZEGÓLNOŚCI WYMIARÓW, PRZED PRZYSTĄPIENIEM DO PRAC BUDOWLANYCH
Wszystkie zastosowane materiały i urządzenia wbudowane muszą posiadać aktualne
aprobaty i świadectwa dopuszczenia do stosowania.
Technologie i materiały użyte w projekcie są przykładowe. Dopuszczają się użycie
innych materiałów i technologii o równorzędnych lub wyższych parametrach technicznych
po konsultacji z autorem projektu.

INWESTYCJA
Projekt aranżacji sklepu MARTES SPORT / lokal nr L10 /
w Parku Handlowym b "REDKOM" zlokalizowanym
w Bielsku- Białej przy ulicy Warszawskiej 180

INWESTOR
MARTES SPORT Sp. z o.o.
ul. Malowany Dworek 115, 43- 300 Bielsko- Biała

ARCHITEKT
PRACOWNIA PROJEKTOWA "ARCH-em" s.c.
43 - 300 Bielsko - Biała, ul. Żywiecka 132
tel./fax: +48(0)33/4968040 e-mail: pracownia@arch-em.pl www.arch-em.pl

ETAP OPRACOWANIA
BRANŻA
JEDNOSTKA PROJEKTOWA

INŻYNIERIA
ZESPÓŁ USŁUG PROJEKTOWYCH
ul. Józefów 11/4,
30-039 Kraków,
tel. 018-481-944,
email: biuro@zi.com.pl

FUNKCJA
PROJEKTOWAŁ
IMIE I NAZWISKO
mgr inż. Janusz Szczyпка
NR UPR.
MAP/0327/PWOE/12
PODPIS
[Signature]

TREŚĆ RYSUNKU
ROZDZIELNICA RN
WIDOK ZEWNĘTRZNY
PODZIAŁKA
-

DATA OPRACOWANIA
LIPIEC 2024

BRANŻA
E
NR RYSUNKU
E-05
REMIZJA
0