


Rozdzielnica nr RS
typ: RN podtynkowa IP40(7)
produkcji: Legrand

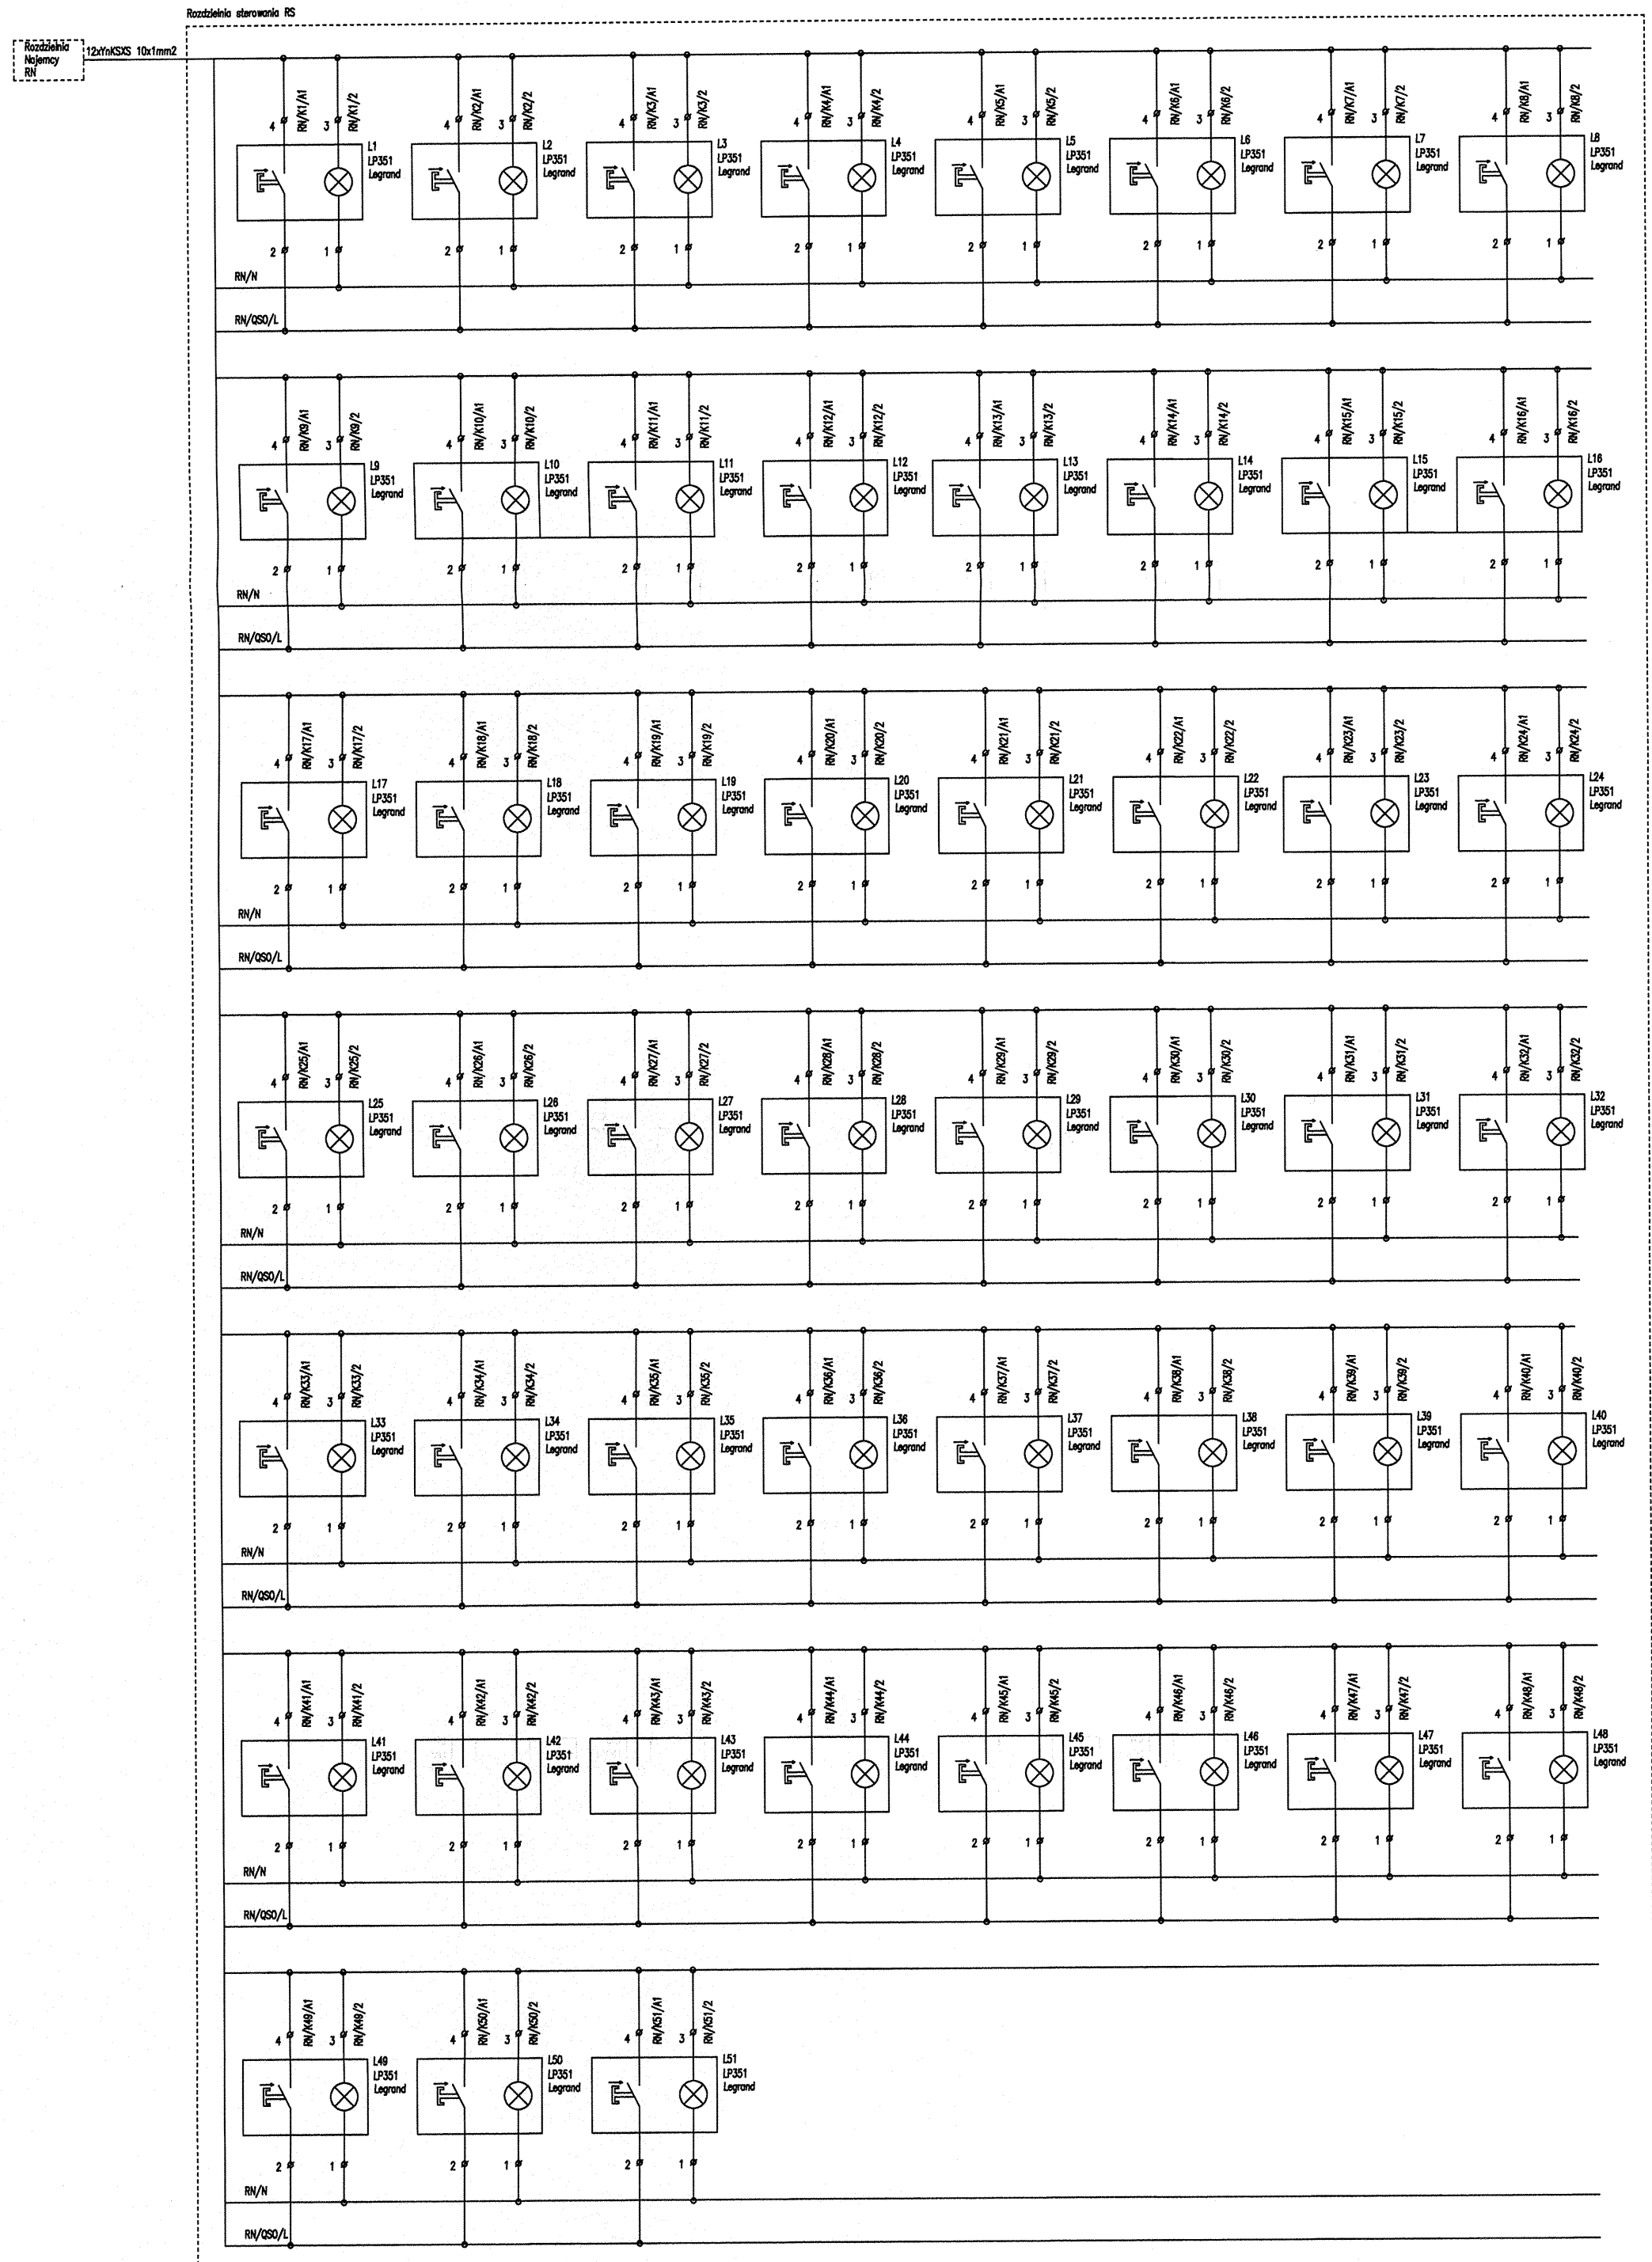

L1	L2	L3	L4	L5	L6	L7	L8	L9	L10	L11	L12
0	0	0	0	0	0	0	0	0	0	0	0
0	0	0	0	0	0	0	0	0	0	0	0
0	0	0	0	0	0	0	0	0	0	0	0
L13	L14	L15	L16	L17	L18	L19	L20	L21	L22	L23	L24
0	0	0	0	0	0	0	0	0	0	0	0
0	0	0	0	0	0	0	0	0	0	0	0
0	0	0	0	0	0	0	0	0	0	0	0
L25	L26	L27	L28	L29	L30	L31	L32	L33	L34	L35	L36
0	0	0	0	0	0	0	0	0	0	0	0
0	0	0	0	0	0	0	0	0	0	0	0
0	0	0	0	0	0	0	0	0	0	0	0
L37	L38	L39	L40	L41	L42	L43	L44	L45	L46	L47	L48
0	0	0	0	0	0	0	0	0	0	0	0
0	0	0	0	0	0	0	0	0	0	0	0
0	0	0	0	0	0	0	0	0	0	0	0
L49	L50	L51									
0	0	0									
0	0	0									
0	0	0									

ZDZISŁAW MAZUREK
INŻYNIER ELEKTRYK
Up. Nr 547/19
nadzorowania, oceniania i projektowania
sieci i instalacji elektrycznych

UWAGA:
WYKONAWCY I PODWYKONAWCY ZOBOWIĄZANI SĄ DO SPRAWDZENIA PROJEKTU
A W SZCZEGÓLNOŚCI WYMIARÓW, PRZED PRZYSTĄPIENIEM DO PRAC BUDOWLANYCH
Wszystkie zastosowane materiały i urządzenia wybudowane muszą posiadać aktualne
atesty i świadectwa dopuszczenia do stosowania.
Technologie i materiały użyte w projekcie są przykładowe. Dopuszcza się użycie
innych materiałów i technologii o równorzędnych lub wyższych parametrach technicznych
po konsultacji z autorem projektu.

INWESTYCJA
Projekt aranżacji sklepu MARTES SPORT / lokal nr L10 /
w Parku Handlowym b "REDKOM" zlokalizowanym
w Bielsku- Białej przy ulicy Warszawskiej 180

INWESTOR
MARTES SPORT Sp. z o.o.
ul. Malowany Dworek 115, 43- 300 Bielsko- Biała

ARCHITEKT
PRACOWNIA PROJEKTOWA "ARCH-em" s.c.
43 - 300 Bielsko - Biała, ul. Żywiecka 132
tel./fax. +48(0)33/ 4968040 e-mail: pracownia@arch-em.pl www.arch-em.pl

ETAP OPRACOWANIA
BRANŻA
JEDNOSTKA PROJEKTOWA

ZESPÓŁ USŁUG PROJEKTOWYCH
INŻYNIERIA
SPÓŁKA Z O.O.
ul. Józefów 11/4
30-030 Kraków,
tel. 808-451-844,
e-mail: tuturo@zpl.com.pl

FUNKCJA
PROJEKTOWAŁ
mgr inż. Janusz Szczypka MAP/0327/PWOE/12

IMIĘ I NAZWISKO
NR UPR.
PODPIS

TREŚĆ
RYSUNKU
ROZDZIELNICA RS
PODZIAŁKA
-

DATA OPRACOWANIA
BRANŻA
E

LIPIEC 2024
NR RYSUNKU
E-06
REWIZJA
0