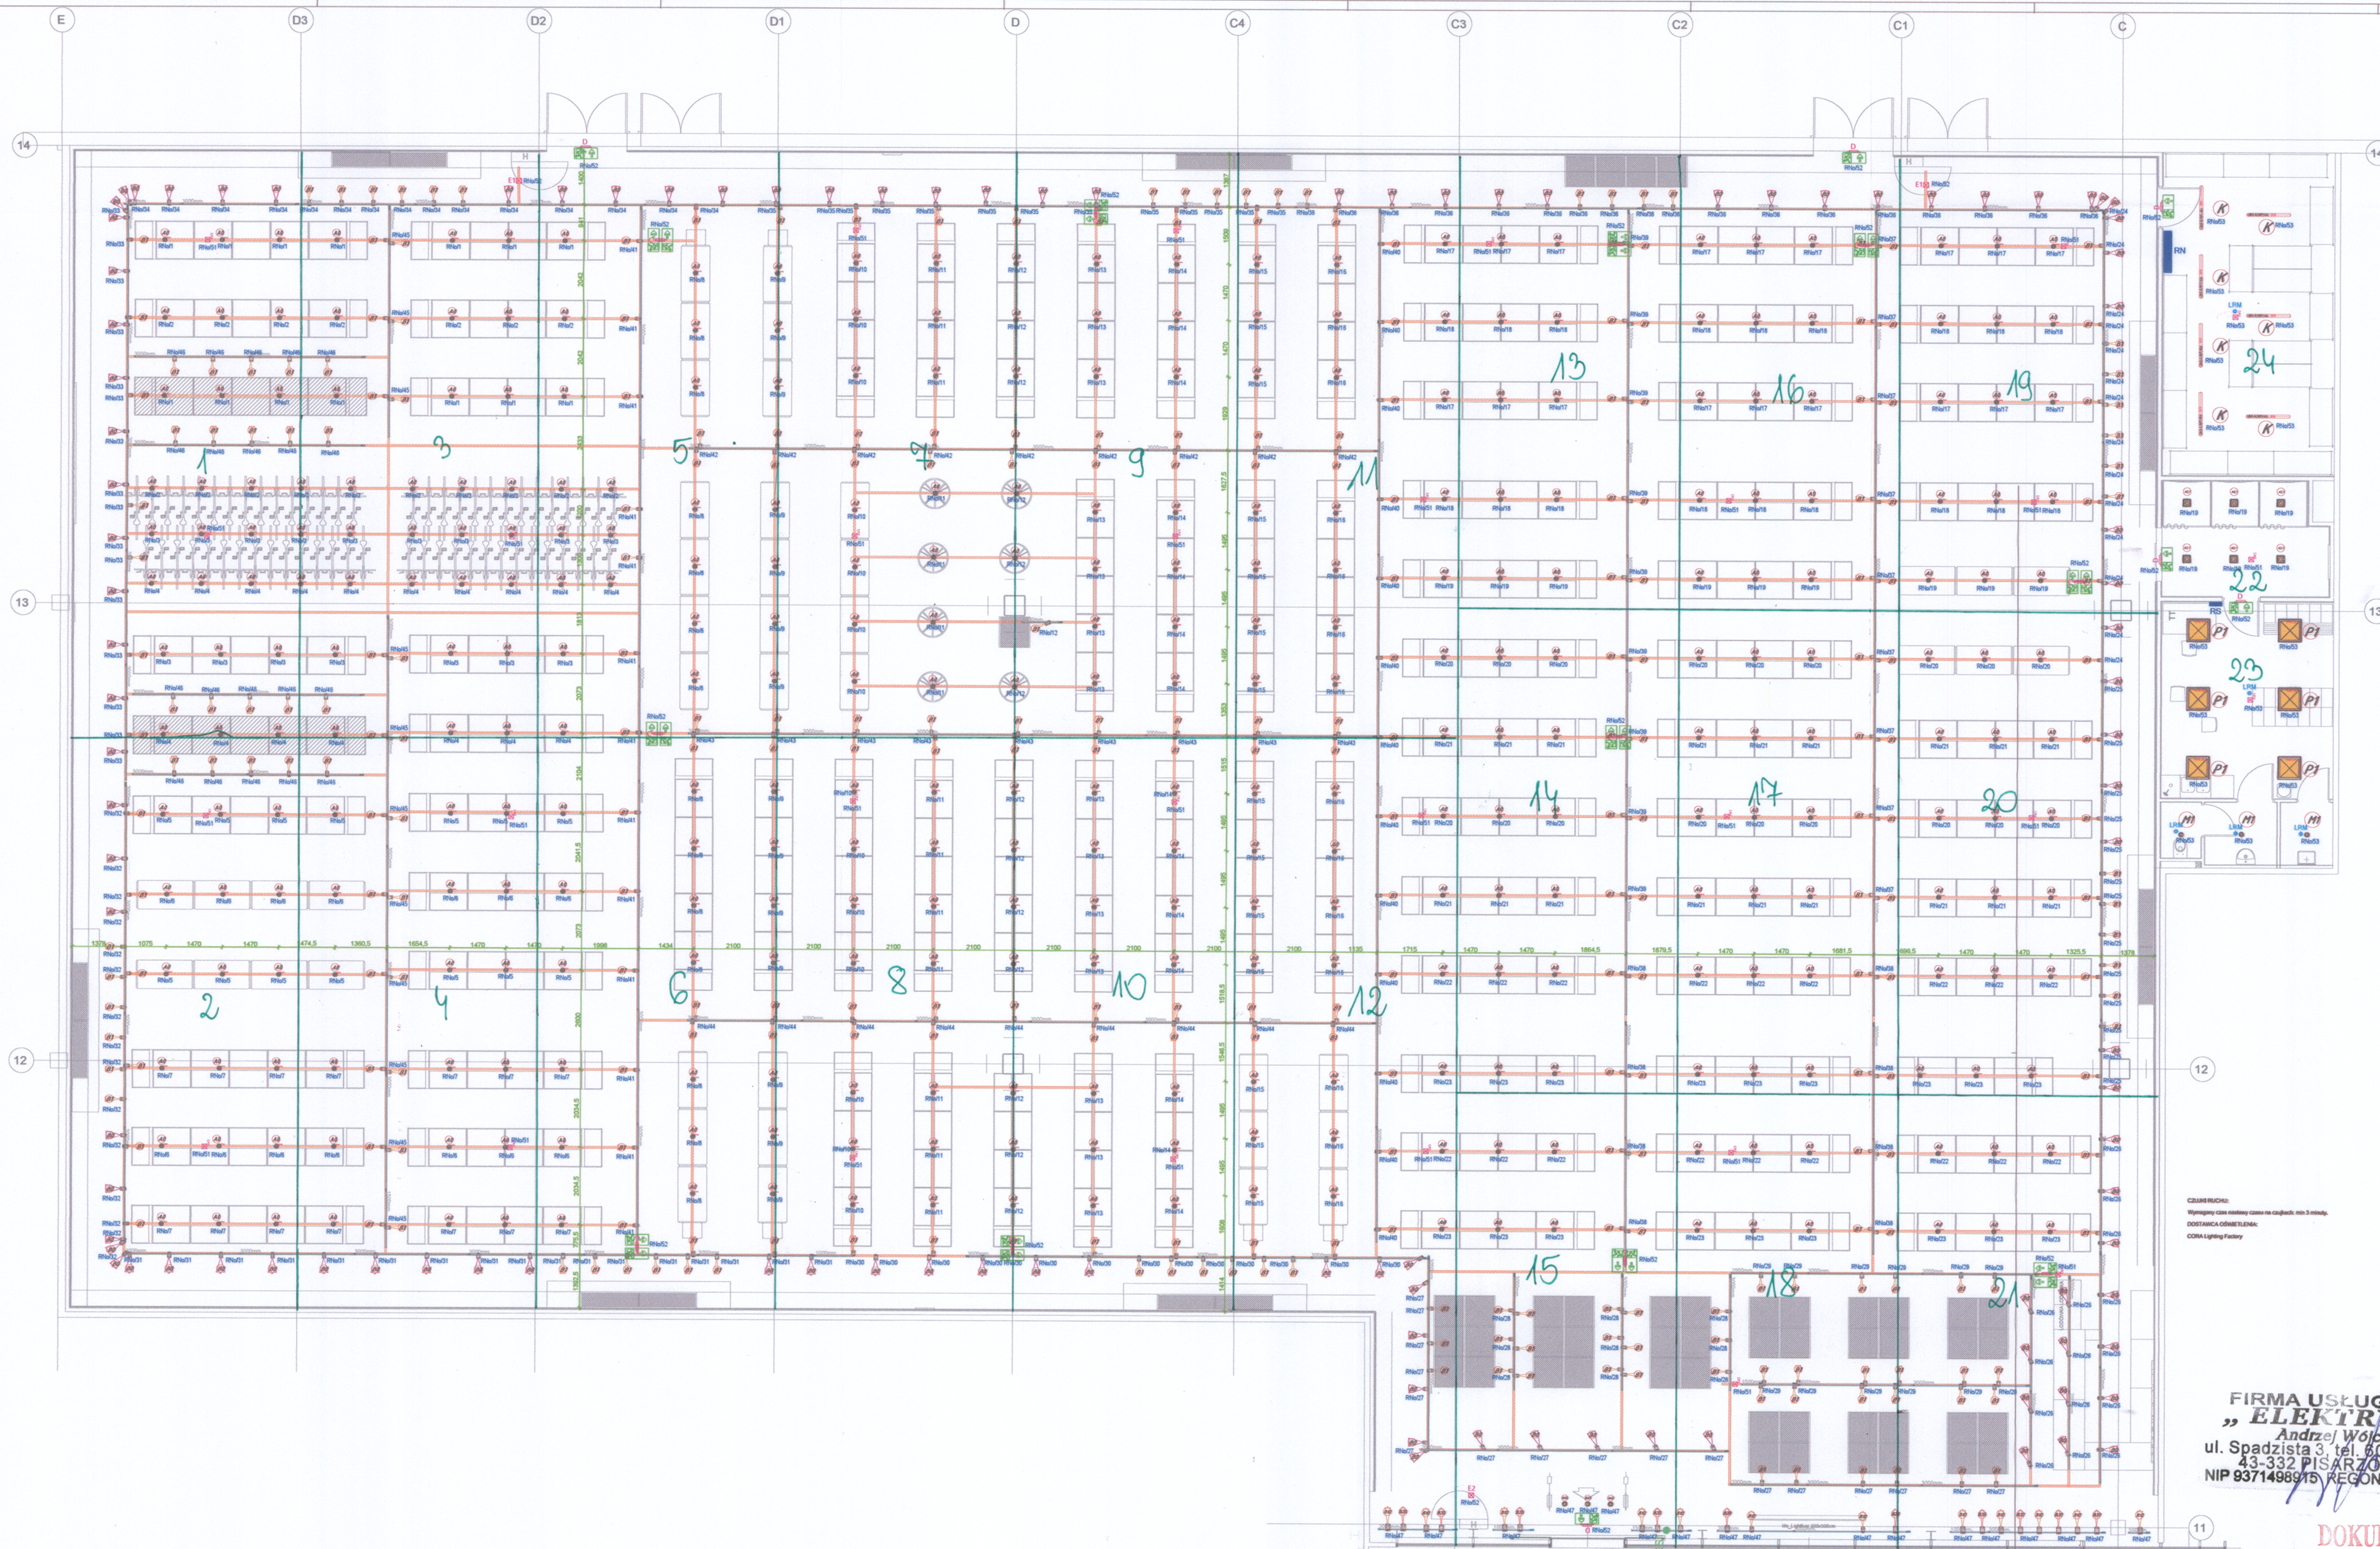



[illegible]


NAME		ARTICLE	QUANTITY
Suspension M8 Ledance PANEL 600-625		6056075-622026	6

INSTALLATION COMMENTS

- [illegible]

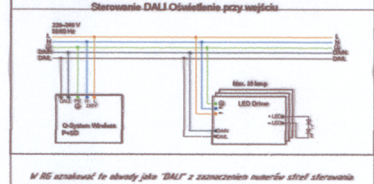

WAGE:

Wysokość montażu spodu opraw *AG* oraz szynoprzewodów - $h = 4,0m$ spód opraw.
Oprawy ośw. emitacyjnego - w trybie pracy na JASPO.

Wychódź montażu opraw C - górna krawędź oprawy na poziomie spodu linii opraw typu A.

Stworzenie świetlania projektorów B0, B1, B4 – Umieszczenie tak aby obsłubiły oświetlenie space wall B02

WZAS PRACY OŚMIETLENIA AW - min. 1 godzinę.

Wskazane do eksploatacji oświetlenia awaryjnego.

Wielokrotne całkowite rozładowanie i naładowanie


o uruchomieniu instalacji system oświetlenia awaryjnego będzie samoczynnie i regulowanie wykonywał testy oświetlenia.

REWEZIA 1

Projekt aranżacji sklepu MARTES SPORT /
w Parku Handlowym b "REDKOM" zlokalizow

w Chlejska-Ekolej przy ulicy Warszawskiej 10

896 72 00 00

MARTES SPORT Sp. z o.o.
ul. Malowany Dworek 115, 43-300 Bielsko-Biala

ARCHITECT 

PRACOWNIA PROJEKTOWA "ARH"
43-300 Białystok - Stara, ul. Żyzniewicza

22

BRANŻA	ELEKTRYCZNA
--------	-------------

5 415

**ZESPÓŁ USŁUG PROJEKTOWYCH
INŻYNIERIA**

92555

PROJEKTOWAŁ	mgr inż. Janusz Szczygiła WSP/0022
-------------	------------------------------------

TACIA		
-------	--	--

INSTALACJA	INSTALACJA OŚWIETLENIA
------------	------------------------

[illegible]

AWCZA		DATA OPRAKOWANIA
BRANZA	JAK PISANO?	

E	E-01
---	------

FIRMA USŁUGOWA
„ELEKTRYK”
Andrzej Wójcik
ul. Spadzista 3, tel. 604 335 115
43-332 PISARZOWICE
NIP 9371498915 REGON 072192555

DOKUMENTACJA
POWYKONAWCZA

INSTALACJA OŚWIETLENIA		PODZIAŁ: 1:50
DATA OPRACOWANIA		LIPIEC 202
BRANŻA E	NR RYSUNKU E-01	REWIZJA 1