

CONFY PARK w BIELSKO BIAŁEJ

PROTOKÓŁ Z POMIARU NATĘŻENIA OŚWIETLENIA AWARYJNEGO EWAKUACYJNEGO

NR PROTOKOŁU	262/2024
DATA POMIARU	24.10.2024
NUMER LOKALU	L10
NAZWA LOKALU	MARTES SPORT

1. Pomiar natężenia oświetlenia oraz czasu pojawienia się wymaganego natężenia oświetlenia awaryjnego ewakuacyjnego zgodnie z PN-EN 1838 i dokumentacją projektową.

Lp.	Nazwa pomieszczenia	Punkt pomiarowy (zgodny z rysunkiem)	E [lx]	E _{sr} [lx]	T [s]	Wynik sprawdzenia (T ≤ 2 s)	Wynik sprawdzenia (E _{sr} > 1 lx)
1	SALA SPRZEDAŻY	1	1	7	0,5	pozytywny	pozytywny
2	SALA SPRZEDAŻY	2	1	7	0,5	pozytywny	pozytywny
3	SALA SPRZEDAŻY	3	5	7	0,5	pozytywny	pozytywny
4	SALA SPRZEDAŻY	4	1	7	0,5	pozytywny	pozytywny
5	SALA SPRZEDAŻY	5	1	7	0,5	pozytywny	pozytywny
6	SALA SPRZEDAŻY	6	1	6	0,5	pozytywny	pozytywny
7	SALA SPRZEDAŻY	7	5	7	0,5	pozytywny	pozytywny
8	SALA SPRZEDAŻY	8	1	7	0,5	pozytywny	pozytywny
9	SALA SPRZEDAŻY	9	1	7	0,5	pozytywny	pozytywny
10	SALA SPRZEDAŻY	10	1	7	0,5	pozytywny	pozytywny
11	SALA SPRZEDAŻY	11	5	6	0,5	pozytywny	pozytywny
12	SALA SPRZEDAŻY	12	5	7	0,5	pozytywny	pozytywny
13	SALA SPRZEDAŻY	13	1	7	0,5	pozytywny	pozytywny
14	SALA SPRZEDAŻY	14	1	6	0,5	pozytywny	pozytywny

15	SALA SPRZEDAŻY	15	5	8	0,5	pozytywny	pozytywny
16	SALA SPRZEDAŻY	16	1	7	0,5	pozytywny	pozytywny
17	SALA SPRZEDAŻY	17	1	6	0,5	pozytywny	pozytywny
18	SALA SPRZEDAŻY	18	1	7	0,5	pozytywny	pozytywny
19	SALA SPRZEDAŻY	19	5	8	0,5	pozytywny	pozytywny
20	SALA SPRZEDAŻY	20	1	6	0,5	pozytywny	pozytywny
21	SALA SPRZEDAŻY/ STREFA KAS	21	1	6	0,5	pozytywny	pozytywny
22	SALA SPRZEDAŻY/STREFA PRZYMIERZALNI	22	1	7	0,5	pozytywny	pozytywny
23	POKÓJ SOCJALNY	23	1	7	0,5	pozytywny	pozytywny
24	MAGAZYN	24	1	7	0,5	pozytywny	pozytywny

OZNACZENIA:

E [lx] - Natężenie oświetlenia awaryjnego ewakuacyjnego zgodne z dokumentacją;

T [s] - Czas pojawienia się oświetlenia awaryjnego ewakuacyjnego po zaniku innych rodzajów oświetlenia

2. Uzupełnieniem powyższej tabeli jest rzut lokalu z rozmieszczeniem punktów pomiarowych - siatka punktów pomiarowych w formie graficznej.

3. Sprawdzenie oświetlenia awaryjnego ewakuacyjnego zgodnie z PN-EN 1838.

Wymagania na drodze ewakuacyjnej 50% wymaganego natężenia oświetlenia powinno być wytworzone w ciągu 5s, a pełny poziom natężenia oświetlenia po 60s. E w każdym punkcie drogi ewakuacyjnej powinno być większe niż 1 lx.

Należy wykonać pomiary natężenia na drogach ewakuacyjnych oraz przy urządzeniach ppożarowych np. hydrantach, ROP-ach, wyłączniku PWP, rozdzielniczy głównej zasilającej lokal.

WYNIK: ☒ POZYTYWNY ☐ NEGATYWNY

TYP I NUMER PRZYRZĄDU POMIAROWEGO:

1. Luksomierz typu LXP - 2, nr fabr. BL0983 CC1135, świadectwo wzorcowania nr 18A/04/2024

2. _____


ŚWIADECTWO LEGALIZACJI / UWIERZYTELNIANIA JEST WAŻNE OD DNIA: 27.04.2024

NA PODSTAWIE PRZEPROWADZONYCH POMIARÓW ORZKA SIĘ:

Oświetlenie awaryjne ewakuacyjne ☒ SPEŁNIA ☐ NIE SPEŁNIA
założenia projektu technicznego i Polskich Norm oraz obowiązujących przepisów.

**DOKUMENTACJA
POWYKONAWCZA**

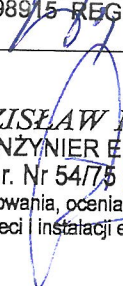

OSOBY	
POMIAROWIEC <i>(osoba posiadająca stosowne uprawnienia SEP w kategorii E)</i> PAWEŁ SZAFRANIEC 249/G-1/E/041/08/22	data, pieczętka i podpis 24.10.2024. 
SPRAWDZAJĄCY <i>(osoba posiadająca stosowne uprawnienia SEP w kategorii D lub Kierownik Robót branży Elektrycznej)</i> ANDRZEJ WÓJCIK 249/G-1/E/039/08/22 249/G-1/D/017/08/22	data, pieczętka i podpis 24.10.2024. FIRMA USŁUGOWA „ELEKTRYK” Andrzej Wójcik ul. Spadzista 3, tel. 604 335 115 43-332 PISARZOWICE NIP 9371498915 REGON 072192555 

ZDZISŁAW MAZUREK
INŻYNIER ELEKTRYK
Upr. Nr 54775 do kierowania;
nadzorowania, oceniania i projektowania
sieci i instalacji elektrycznych

DOKUMENTACJA
POWYKONAWCZA