
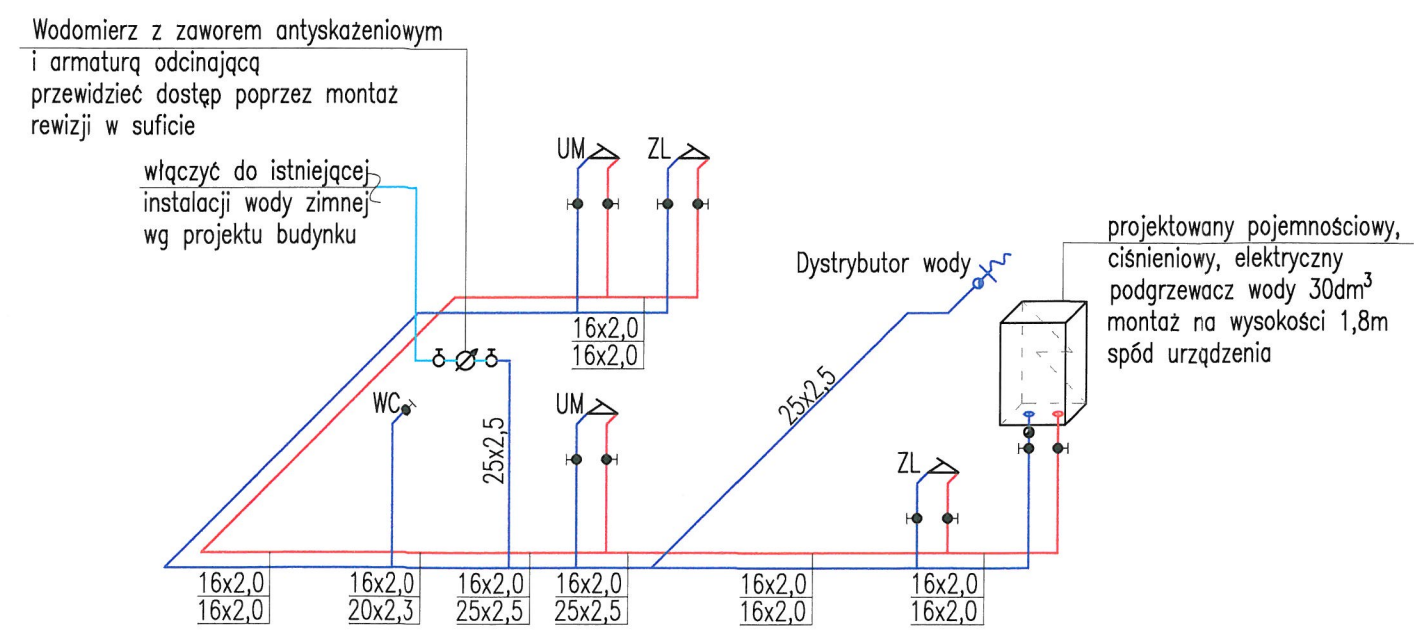


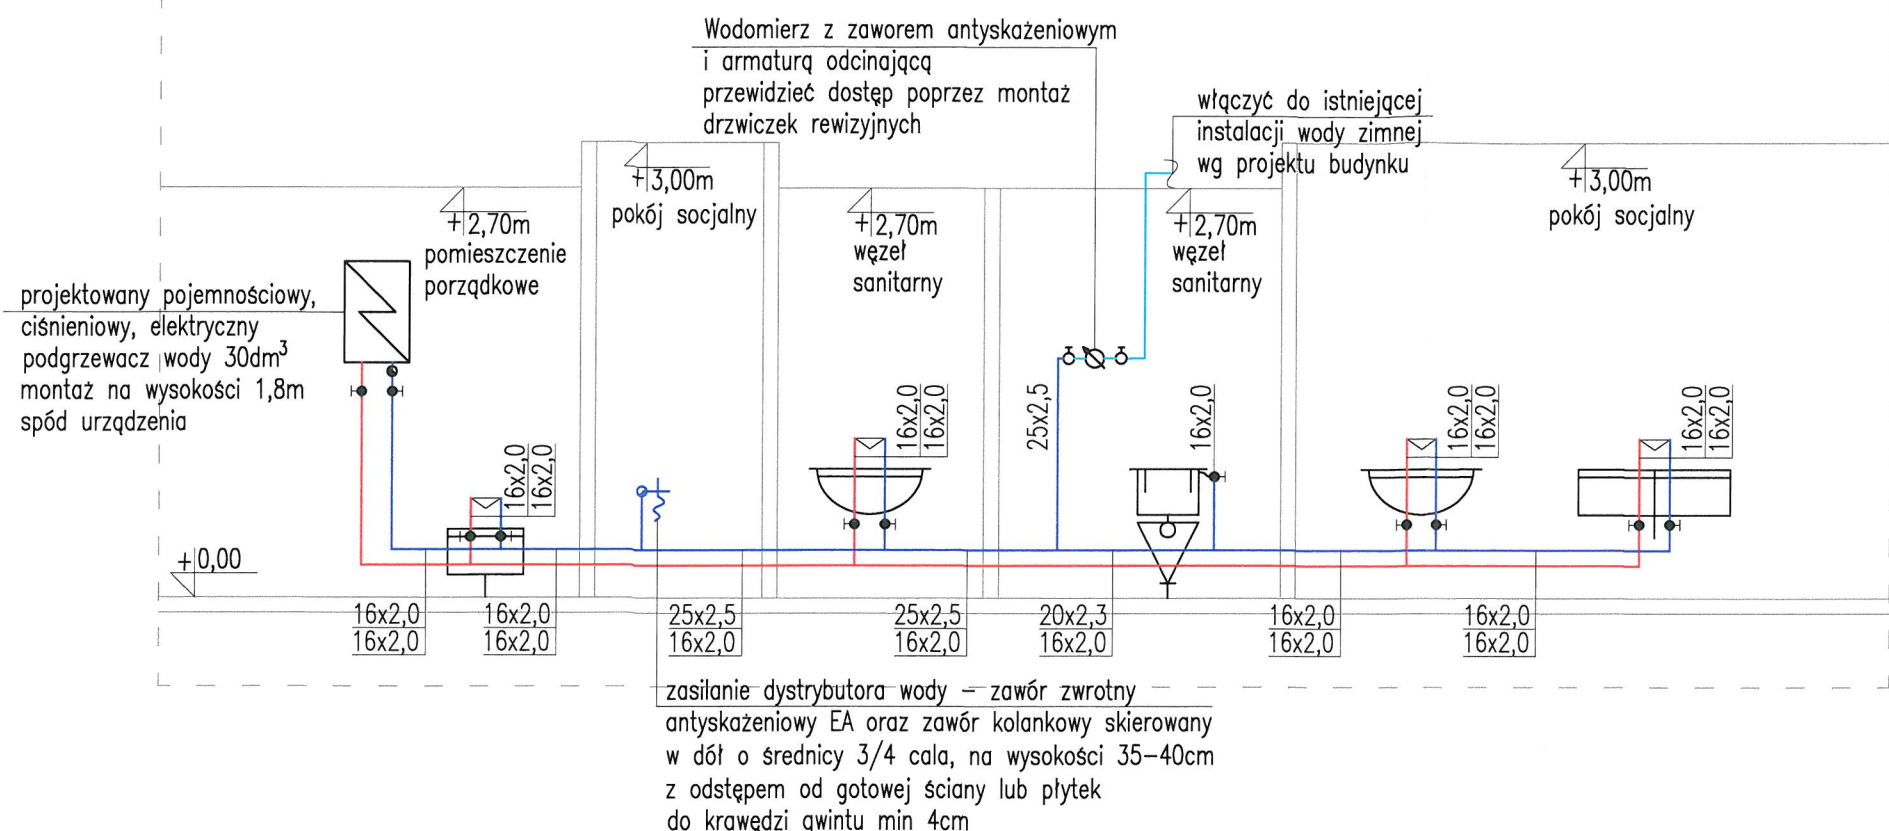

- Objaśnienia:
- instalacja wody ciepłej
 - instalacja wody zimnej
 - instalacja wody zimnej budynku
- Rzędny prowadzenia przewodów zweryfikować na etapie wykonstwa w stosunku do istniejących instalacji projektu podstawowego obiektu budynku.
 - Podane w projekcie rzędne odnoszą się do poziomu posadzki w lokalu.
 - Instalacje prowadzić w bruzdach ściennych ścian międzylokalowych lub wewnętrznych oraz w przedściankach

mgr inż. HENRYK HAMPEL
43-310 BIELSKO-BIAŁA
ul. Pasterka 20, tel. 14 44 26
upr. bud. S i usł. 1 pkt 2 Nr 19/02/9W
Ś 13 ust. 1 pkt 2; Ś 13 ust. 3 Nr 8-9 10/75

UWAGA:
WYKONAWCY I PODWYKONAWCY ZOBOWIĄZANI SĄ DO SPRAWDZENIA PROJEKTU
A W SZCZEGÓLNOŚCI WYMIARÓW, PRZED PRZYSTĄPIENIEM DO PRAC BUDOWLANYCH
Wszystkie zastosowane materiały i urządzenia wbudowane muszą posiadać aktualne
oprawy i świadectwa dopuszczenia do stosowania.
Technologie i materiały użyte w projekcie są przykładowe. Dopuszcza się użycie
innych materiałów i technologii o równorzędnych lub wyższych parametrach technicznych
po konsultacji z autorem projektu.

INWESTYCJA
Projekt aranżacji sklepu MARTES SPORT / lokal nr L10 /
w Parku Handlowym "REDKOM" zlokalizowanym
w Bielsku-Białej przy ulicy Warszawskiej 180

INWESTOR
MARTES SPORT Sp. z o.o.
ul. Malowany Dworek 115, 43- 300 Bielsko- Biała

ARCHITEKT
PRACOWNIA PROJEKTOWA "ARCH-em" s.c.
43 - 300 Bielsko - Biała, ul. Żywiecka 132
tel./fax. +48/033/ 4968040 e-mail: pracownia @ arch-em.pl www. arch-em.pl

DOKUMENTACJA

ETAP OPRACOWANIA POWYKONAWCZA

BRANŻA SANITARNA

JEDNOSTKA PROJEKTOWA
Alicja Lipowska Usługi Projektowe
30-039 Kraków; ul. Józefitów 11/4

FUNKCJA	IMIĘ I NAZWISKO	NR UPR.	PODPIS
PROJEKTOWAŁ	mgr inż. Grzegorz Magdziarczyk MAP/0246/PWOS/14		
OPRACOWAŁ	mgr inż. Krystyna Spytek-Wyroba		
	mgr inż. Katarzyna Synowiec		

TREŚĆ RYSUNKU	ROZWINIĘCIE INSTALACJI WODY AKSONOMETRIA INSTALACJI WODY	PODZIAŁKA —
DATA OPRACOWANIA	LIPIEC 2024	
BRANŻA S	NR RYSUNKU WK-02	REWIZJA 0

3.15