


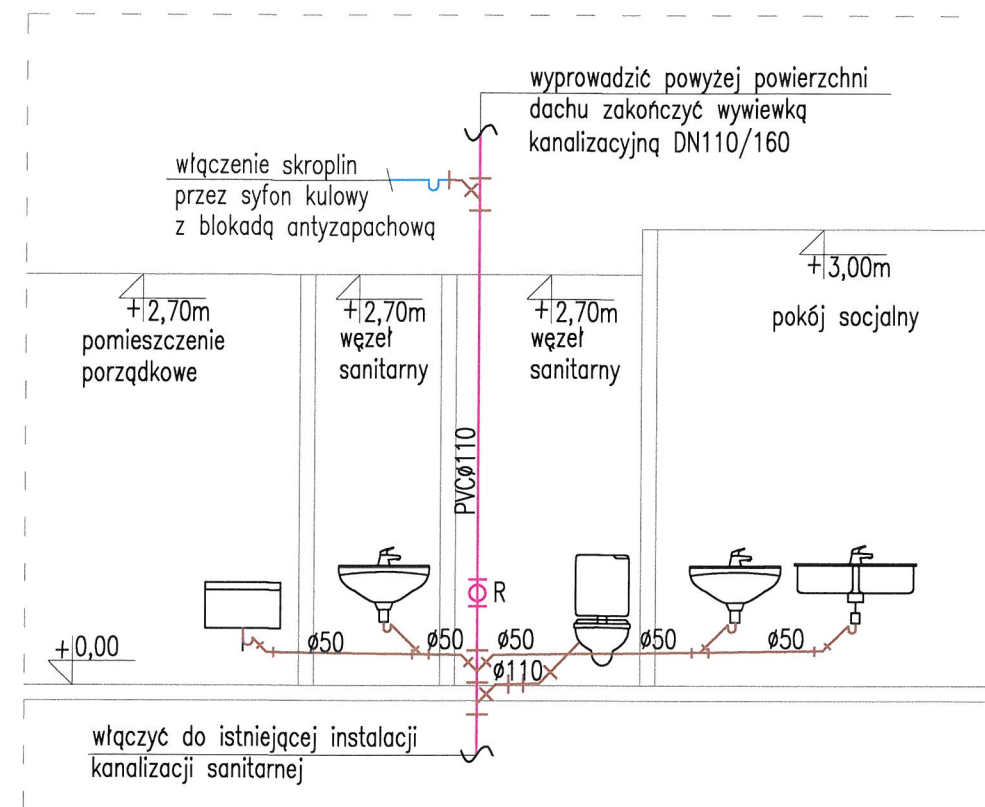

Objasnienia:

- projektowana instalacja kanalizacji sanitarnej
- instalacja kanalizacji sanitarnej wg projektu budynku

PVCØ50 – opis średnic kanalizacji
R – rewizja

Uwaga:

- Rzędność prowadzenia przewodów zweryfikować na etapie wykonstwa w stosunku do istniejących instalacji projektu podstawowego obiektu.
- Podane w projekcie rzędne odnoszą się do poziomu posadzki w lokalu.
- Instalacje prowadzić w bruzdach ściennych ścian międzylokalowych lub wewnętrznych oraz w przedściągach

mgr inż. HENRYK HAMPEL
43-310 BIELSKO-BIAŁA
ul. Pasterska 20, tel. 14 44 26
upr. bud. S. 0101/2019/12/PW
§ 13 ust. 1 pkt 2; § 6 ust. 3 Nr 4-B 10/75

UWAGA:
WYKONAWCY I PODWYKONAWCY ZOBOWIĄZANI SĄ DO SPRAWDZENIA PROJEKTU A W SZCZEGÓLNOŚCI WYMIARÓW, PRZED PRZYSTĄPIENIEM DO PRAC BUDOWLANYCH. Wszystkie zastosowane materiały i urządzenia wbudowane muszą posiadać aktualne aprobaty i świadectwa dopuszczenia do stosowania. Technologie i materiały użyte w projekcie są przykładowe. Dopuszcza się użycie innych materiałów i technologii o równorzędnych lub wyższych parametrach technicznych po konsultacji z autorem projektu.

INWESTYCJA

Projekt aranżacji sklepu MARTES SPORT / lokal nr L10 / w Parku Handlowym "REDKOM" zlokalizowanym w Bielsku-Białej przy ulicy Warszawskiej 180

INWESTOR

MARTES SPORT Sp. z o.o.
ul. Malowany Dworek 115, 43- 300 Bielsko- Biała

ARCHITEKT



PRACOWNIA PROJEKTOWA "ARCH-em" s.c.
43 - 300 Bielsko - Biała, ul. Żywiecka 132

tel./fax. +48/033/ 4968040 e-mail: pracownia @ arch-em.pl www. arch-em.pl

ETAP OPRACOWANIA PROJEKT WYKONAWCZY

BRANŻA SANITARNA

JEDNOSTKA PROJEKTOWA

Alicja Lipowska Usługi Projektowe
30-039 Kraków; ul. Józefitów 11/4

FUNKCJA	IMIĘ I NAZWISKO	NR UPR.	PODPIS
PROJEKTOWAŁ	mgr inż. Grzegorz Magdziarczyk MAP/0246/PWOS/14		
OPRACOWAŁ	mgr inż. Krystyna Spytek-Wyroba		
	mgr inż. Katarzyna Synowiec		

TREŚĆ RYSUNKU	ROZWINIĘCIE INSTALACJI KANALIZACJI	PODZIAŁKA —
---------------	------------------------------------	----------------

DATA OPRACOWANIA LIPIEC 2024

BRANŻA S	NR RYSUNKU WK-03	REWIZJA 0
-------------	---------------------	--------------