


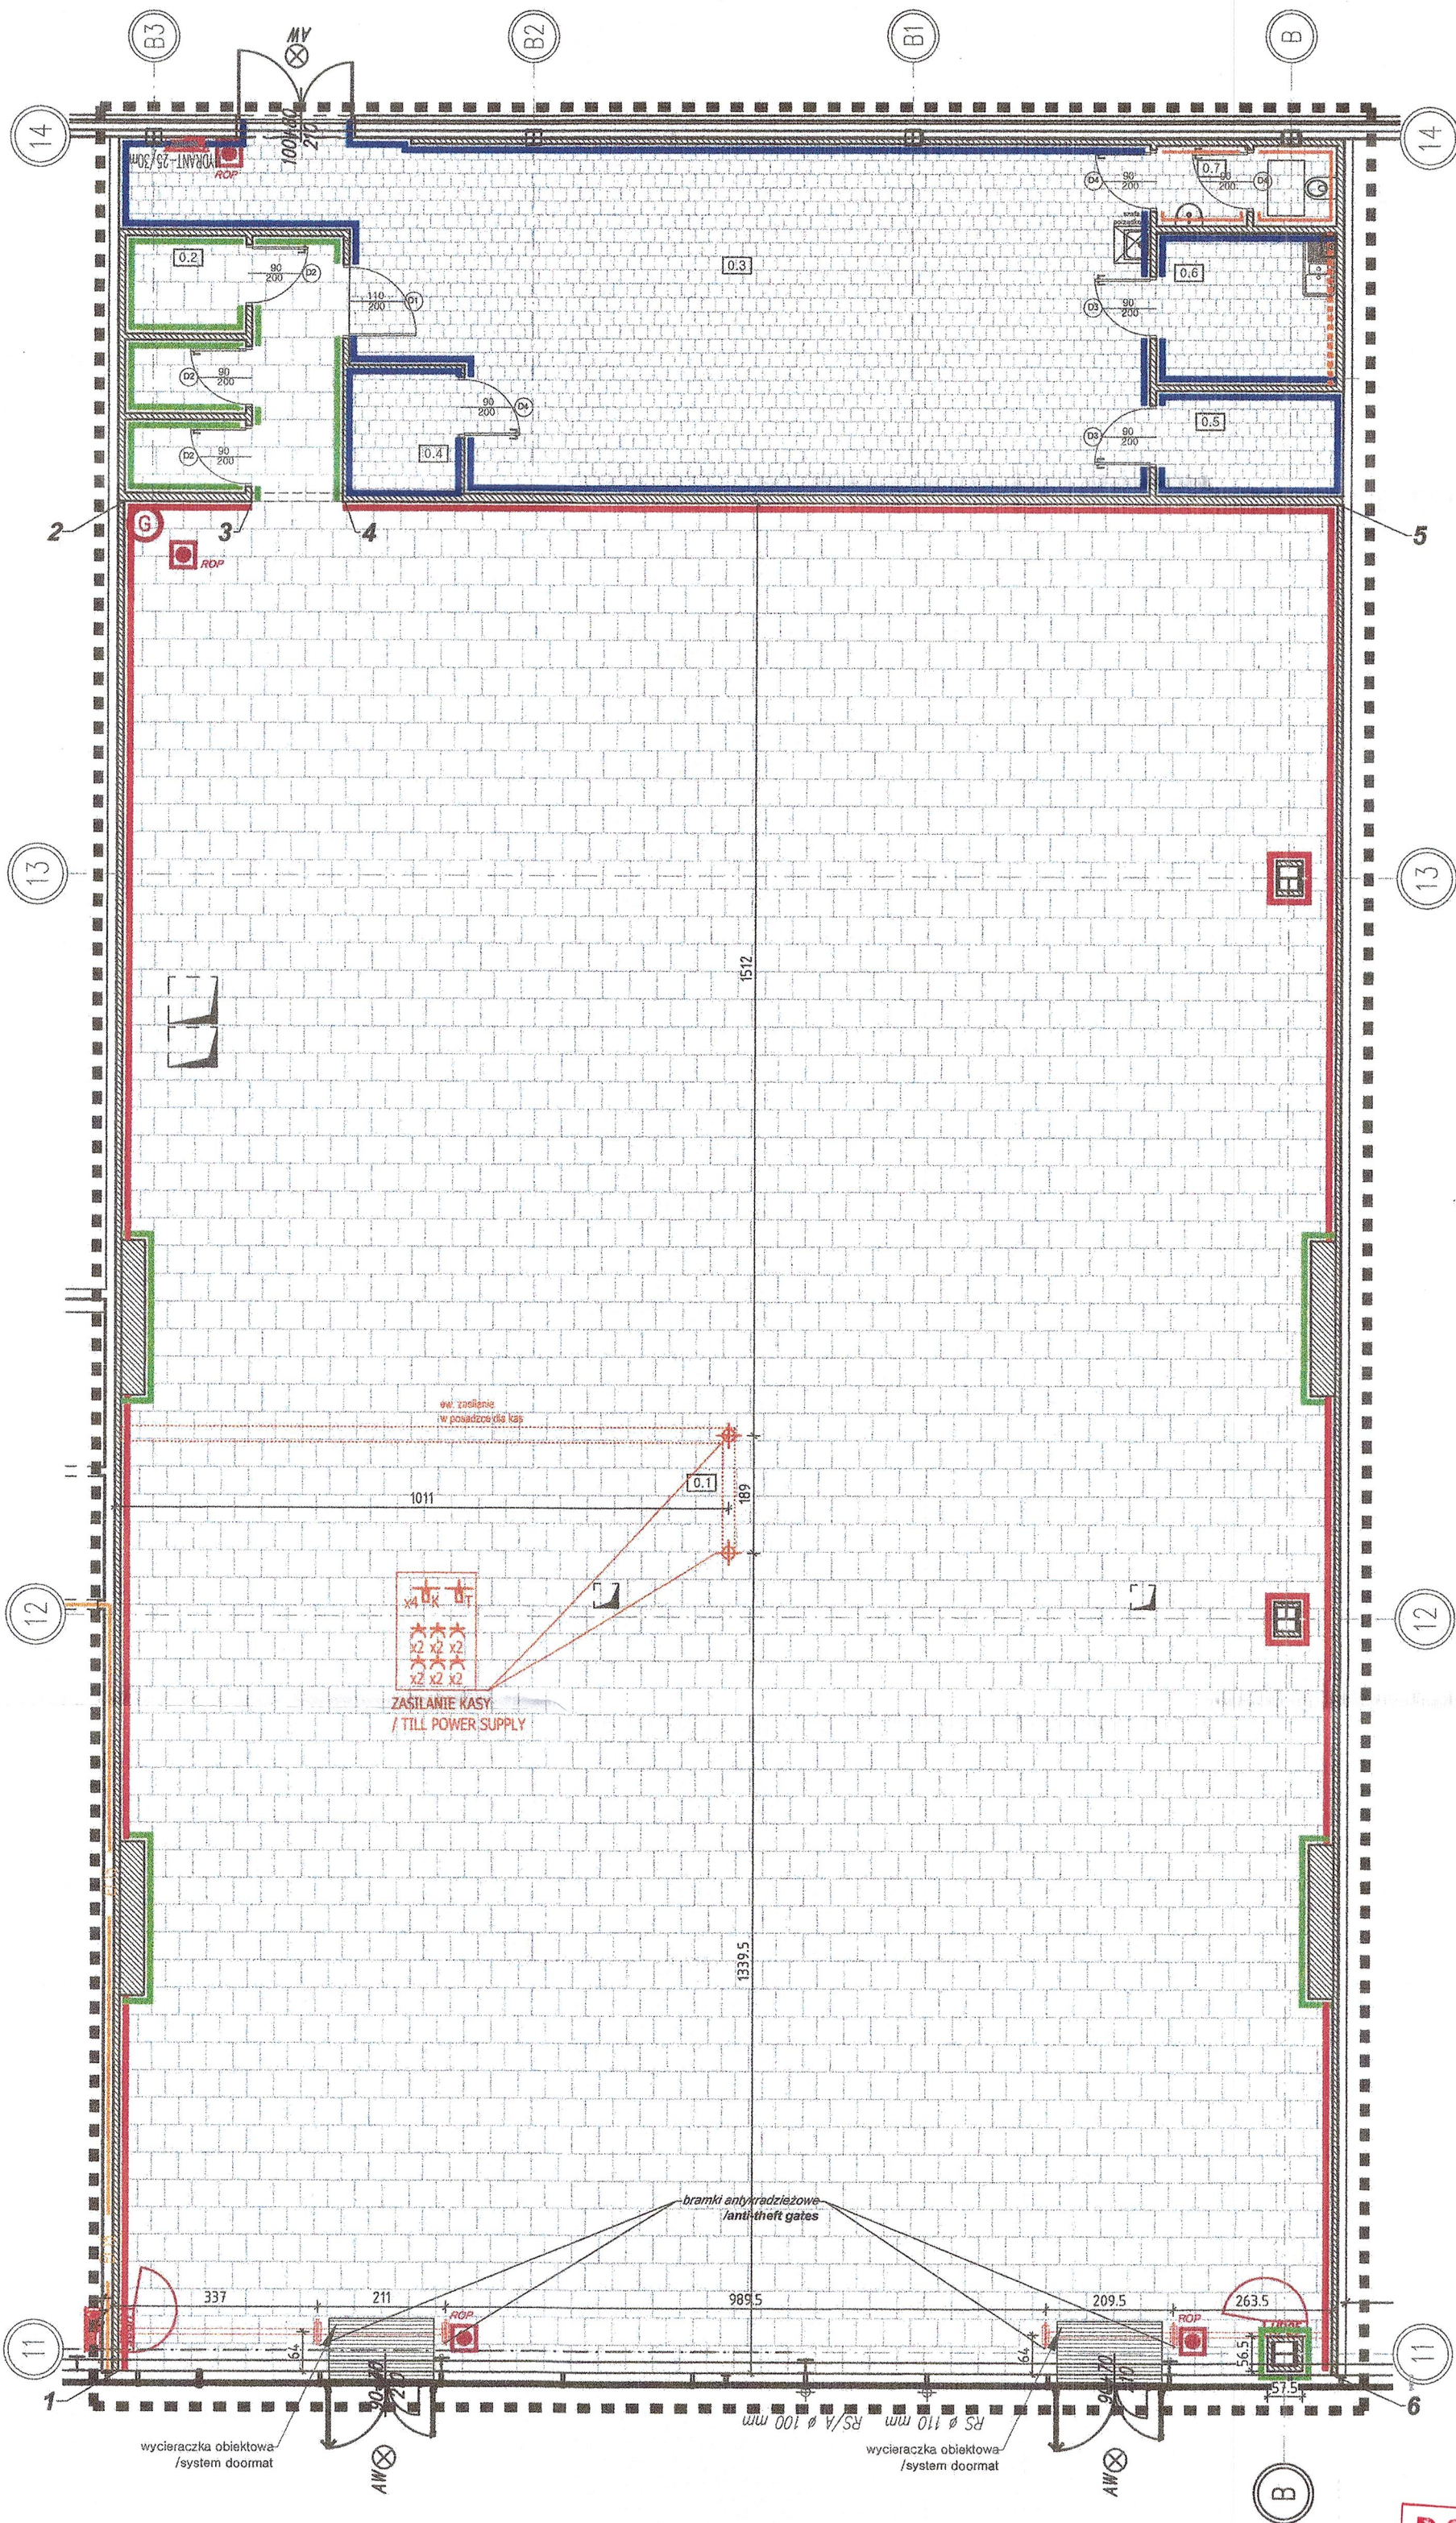

- przegrody wygradzające lokal / premises walls
- nowe ściany działowe / przedścianki GK / new partition walls / prewalls
- główne wejście z zewnątrz / main exterior entrance
- istniejący hydrant z gaśnicą / existing hydrant with fire extinguisher
- nowoprojektowany hydrant z gaśnicą / new hydrant with fire extinguisher
- projektowane lokalizacje dodatkowych gaśnic / designed additional fire extinguishers locations
- projektowany przeciwpożarowy wyłącznik prądu (PWP) / designed local circuit breaker designed location

Wykończenie podłóg / floor finisings

plyta winylowa Amtico Century Concrete 45x45cm / odpowiednik lub gres (np. Paradyż Magnetyczny Grey lub inny odpowiednik) / LVT tile Amtico Century Concrete 45x45cm or similar or gres tiles (i.e. Paradyż Magnetyczny Grey or similar)

plyta winylowa na zapleczu heavy duty (model do weryfikacji) lub gres / 2004 heavy duty LVT tiles (model to be verified) or gres tiles

Listwy podłogowe / Skirting :

ZWYKLE NA SALI SPRZEDAŻY

SK1 LISTWY MDF / MDF SKIRTING RETAIL FLOOR SKIRTING WARM LIGHT GREY - DULUX 44Y05/034 EGGSHELL

PRZY TAPACZACH I W PODWIERZACH NIŻSzych

SK2 LISTWY MDF / MDF SKIRTING FITTING ROOMS SKIRTING DARK BLACK BROWN DULUX 20 Y11 / 017 EGGSHELL... USE CLEAR SILICONE IF REQ.

ZAPLECZE

MAGAZYN/STORAGE ROOM LISTWY PCV / PCV SKIRTING BIAŁE / WHITE USE CLEAR SILICONE IF REQ.

projektowany kuchenny fartuch płytek h=85-150cm / designed kitchen wall tiles h=85-150cm

projektowany glazura ścienna h=200cm / designed wall tiles h=200cm

0.1	SALA SPRZEDAŻY / SALES AREA	0.5	POKOJ KIEROWNIKA / MANAGER ROOM
603.80m ²	GRES / LVT	5.30m ²	TECH. GRES / LVT
0.2	PRZYMIERZALNIE / FITTING ROOMS	0.6	POKOJ SOCJALNY / STAFF ROOM
14.23m ²	GRES / LVT	7.29m ²	TECH. GRES / LVT
0.3	MAGAZYN TOWARU / STORAGE	0.7	WC / TOILET
76.76m ²	TECH. GRES / LVT	3.74m ²	TECH. GRES / LVT
0.4	SZATNIA / CLOAKROOM		
3.60m ²	TECH. GRES / LVT		

POWIERZCHNIA UŻYTKOWA: 714,72 m²

UWAGA!
Praca aranżacyjna należy prowadzić pod nadzorem uprawnionej osoby, zgodnie ze sztuką budowlaną, wymogami bhp i obowiązującymi normami i prawem.
Wykonawca przed rozpoczęciem realizacji zobowiązany jest do sprawdzenia kompletności dokumentacji projektowej, zapoznania się z zawartością i sprawdzenia jej.
W przypadku jakichkolwiek wątpliwości lub rozbieżności w opracowaniach projektowych poszczególnych branż, należy przed przystąpieniem do robót zwrócić się do głównego projektanta.
Wymiary na liniach wymiarowych podano w milimetrach.
Podane w projekcie rozwiązania i wymiary należy zwrócić uwagę na budowie.
Zastosowane materiały budowlane powinny posiadać wszystkie wymagane prawem atesty i aprobaty oraz odpowiadać normom bezpieczeństwa p.poż i bhp.
Wszystkie rozwiązania systemowe związane z określoną technologią wykonania należy wykonać wg. instrukcji producenta.
Dobór materiałów niewskazanych w projekcie, w tym alternatywnych wymaga akceptacji głównego projektanta obiektu oraz inwestora.

REWIZJE

NR	DATA	OPIS WPROWADZONYCH ZMIAN

DOKUMENTACJA POWYKONAWCZA

KIEROWNIK ROBÓT

Inż. Arkadiusz Zieliński
UPR. M.AT.10045/OWOK/05

Vector
store concept realization

mgr inż. architekt PIOTR CEGIELSKI
upr. bud. w spec. architektonicznej
nr 5011/2013
Inwestor: JARMARKOWSKA koordynator tel: 600 811 981 @jarmarkowska@vector-scr.pl
PIOTR CEGIELSKI architekt tel: 696 028 001 @pcegielski@vector-scr.pl
Redkom Park Bielsko Sp. z o.o.
Ul. Słoneczna 116A 05-500 Stara Wicznia
NIP: 1231527802
Lokal 0.11 w budynku handlowym zlokalizowanym w Bielsku-Białej (43-300) przy ul. Warszawskiej 180
nazwa i adres obiektu / address
stadium / stage PROJ. TECHNICZNY
branża / branch ARCHITEKTURA / ARCHITECTURE
projektanci / designers mgr inż. arch. PIOTR CEGIELSKI
mgr inż. arch. ARKADIUSZ SARLE
mgr inż. arch. MATEUSZ JEZAPKOWICZ
opracowanie / drawings
nazwa rysunku / name of draw. RZUT POSADZKI / FLOORING PLAN
nr rysunku PW_04 VII 2024 A2 skala 1:100