


DATA	DATA

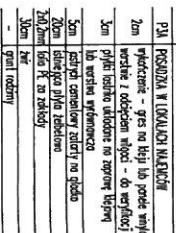

DOKUMENTACJA POWYKONAWCZA

~~КІЕРОВНИК РОБОТ~~

~~Inż. Arkadiusz Zieliński~~
~~ul. Mazowiecka 5/05~~

mgr inż. architekt PIOTR CEGIELSKI
upr. 1412 w spec. architektonicznej
nr 50/LOOKK/2013
Ewidencja Okręgowa Izby Architektów

[illegible]


ARCHITEKTURA / ARCHITECTURE
branda / branch

mgr inż. arch. PIOTR CEGIELSKI
ul. Bud. w szczególności architektura / m. 504.004.02013 podpis

mgr inż. arch. ARKADIUSZ SARLEJ
upr. bud. w specjalności architektonicznej nr 144/LOK/2011

opracowanie
/ drawings

mgr inż. arch. MATEUSZ JEZAPKOWICZ _____ podpis

PRZEKRÓJ / SECTION	NAZWA RYSUNKU


PV_08
VI 2024
A3
1:100
/scale
/drawing no.