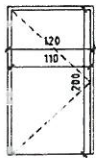
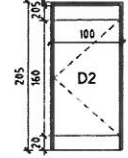
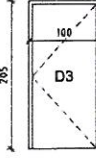
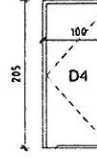


OZNACZENIE	D1 - z strefy przymierzalni na zaplecze		D2 - do przymierzalni	D3 - zaplecze, zwykłe	D4 - zaplecze, podcięte
	od strony korytarza przymierzalni	od strony magazynu			
SCHEMAT					
WYMIARY W ŚWIECLE MURU	S ↔	120	100	100	100
	H ↑↓	205	205	205	205
WYMIARY W ŚWIECLE OŚCIEŻNICY	S ↔	110	90	90	90
	H ↑↓	200	200	200	200
OZN. SKRZYDŁA	x1 LEWE		x2 LEWE, x1 PRAWO	x1 LEWE, x1 PRAWO	x3 LEWE
IŁOŚĆ	1		3	2	3
UWAGI	DRZWI WEWNĘTRZNE, JEDNOSKRZYDŁOWE. PEŁNE. EWAKUACYJNE. WYPOSAŻONE W KLAWIATURĘ NA KOD MINIMALNA SZEROKOŚĆ DRZWI W ŚWIECLE 110. OD STRONY SALI SPRZEDAŻY ANTRACYTOWE (ODPOWIAJĄCE DULUX 20 YY 11/017 EGGSHELL). OD STRONY ZAPLECZA BIAŁE. KLAMKA INOX.		DRZWI WEWNĘTRZNE, JEDNOSKRZYDŁOWE. PEŁNE. Z USZCZELKAMI NA OBRZEŻACH. MINIMALNA SZEROKOŚĆ DRZWI W ŚWIECLE 90. OŚCIEŻNICA ANTRACYTOWA (ODPOWIAJĄCA DULUX 20 YY 11/017 EGGSHELL). SKRZYDŁA PODCIĘTE NA GÓRZE I NA DOLE 20CM. ZE SKŁEJKI 36MM. LAKIER ULTRAMAT. KLAMKA INOX.	DRZWI WEWNĘTRZNE, JEDNOSKRZYDŁOWE. PEŁNE. Z USZCZELKAMI NA OBRZEŻACH. WYPOSAŻONE W SAMOZAMYKACZ. MINIMALNA SZEROKOŚĆ DRZWI W ŚWIECLE 90. KOLOR BIAŁY. KLAMKA INOX.	DRZWI WEWNĘTRZNE, JEDNOSKRZYDŁOWE. PEŁNE. Z USZCZELKAMI NA OBRZEŻACH. Z CTWORAMI TRANSFEROWYMI. BLOKADA WC W POM. HIGIENICZNO-SANITARNYCH. WYPOSAŻONE W SAMOZAMYKACZ. MINIMALNA SZEROKOŚĆ DRZWI W ŚWIECLE 90. KOLOR BIAŁY. KLAMKA INOX.

Uwaga! Do wymiarów w świetle muru należy doliczyć 20 mm luzu montażowego!

Uwaga! Mechanizmy zamykania poszczególnych drzwi do weryfikacji z projektowaną kontrolą dostępu!

**DOKUMENTACJA
POWYKONAWCZA**

KIEROWNIK ROBÓT

Inż. Arkadiusz Zieliński
upr. MAJ/03/010WOK/05

podpis

podpis

Vector
store concept realization

Vector Projekt i Stylizacja www.vector-scr.pl
Dział Wsparcia Klienta i Zarządzanie 02-204 Warszawa 021 636 152 70 62100

INNA JARMAKOWSKA koordynator tel. 600 811 961 @iarmakowska@vector-scr.pl
PIOTR CEGIELSKI architekt tel. 696 028 001 @pcegielski@vector-scr.pl

Redkom Park Bielsko Sp. z o. o.
Ul. Słoneczna 116A 05-500 Stara Łwiczna
NIP: 1231527802

nazwa i adres lok. (obiektu) / address Lokal 0.11 w budynku handlowym zlokalizowanym w Bielsku-Białej (43-300) przy ul. Warszawskiej 180

stadium / stage PROJ. TECHNICZNY

branża / branch ARCHITEKTURA / ARCHITECTURE

projektanci / designers mgr inż. arch. PIOTR CEGIELSKI
mgr inż. arch. ARKADIUSZ SARLEJ
projektant mgr inż. arch. PIOTR CEGIELSKI
sprawdzający upr. bud. w specjalności architektonicznej nr 50/LOOKK/2013
mgr inż. arch. MATEUSZ JEZAPKOWICZ
opracowanie / drawings

nazwa rysunku / name of draw. ZESTAWIENIE DRZWI / DOORLIST

nr rysunku PW_10 VII 2024 A4 skala 1:100

UWAGA!

Prace aranżacyjne należy prowadzić pod nadzorem uprawnionej osoby, zgodnie ze sztuką budowlaną, wymogami bhp i obowiązującymi normami i prawem.

Wykonawca przed rozpoczęciem realizacji zobowiązany jest do sprawdzenia kompletności dokumentacji projektowej, zapoznania się z zawartością i sprawdzenia jej.

W przypadku jakichkolwiek wątpliwości lub rozbieżności w opracowaniach projektowych poszczególnych branż, należy przed przystąpieniem do robót zwrócić się do głównego projektanta.

Wymiary na liniach wymiarowych podane w milimetrach.

Podane w projekcie rozwiązania i wymiary należy zweryfikować na budowie.

Zastosowane materiały budowlane powinny posiadać wszystkie wymagane prawem atesty i aprobaty oraz odpowiadać normom bezpieczeństwa p.poż i bhp.

Wszystkie rozwiązania systemowe związane z określoną technologią wykonać ściśle wg. instrukcji producenta.

Dobór materiałów niewskazanych w projekcie, w tym alternatywnych wymaga akceptacji głównego projektanta obiektu oraz inwestora.

mgr inż. architekt PIOTR CEGIELSKI

upr. bud. w spec. architektonicznej nr 50/LOOKK/2013

Łódź Okręgowa Izba Architektów