


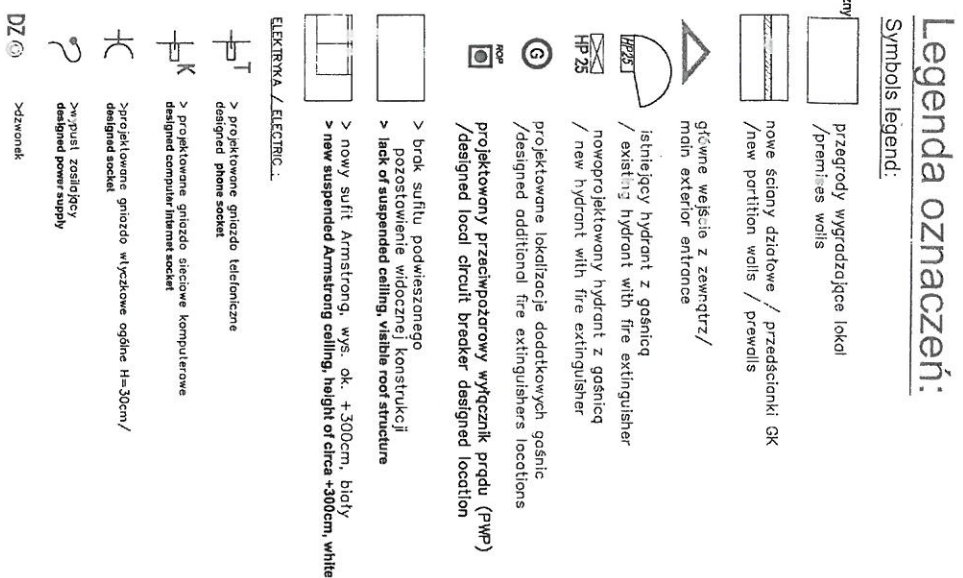


[illegible]

Vector

[illegible][illegible]