


mgr inż. Monika Natalia Kopycińska
upr. budowlane do kierowania robotami
wzrostu, z wyłączeniem instalacji i urządzeń
w zakresie sieci, instalacji i urządzeń
ciepłotnych, wentylacyjnych, gazowych,
wodociągowych i kanalizacyjnych
nr ewid. MAZ/0886/WB5/21

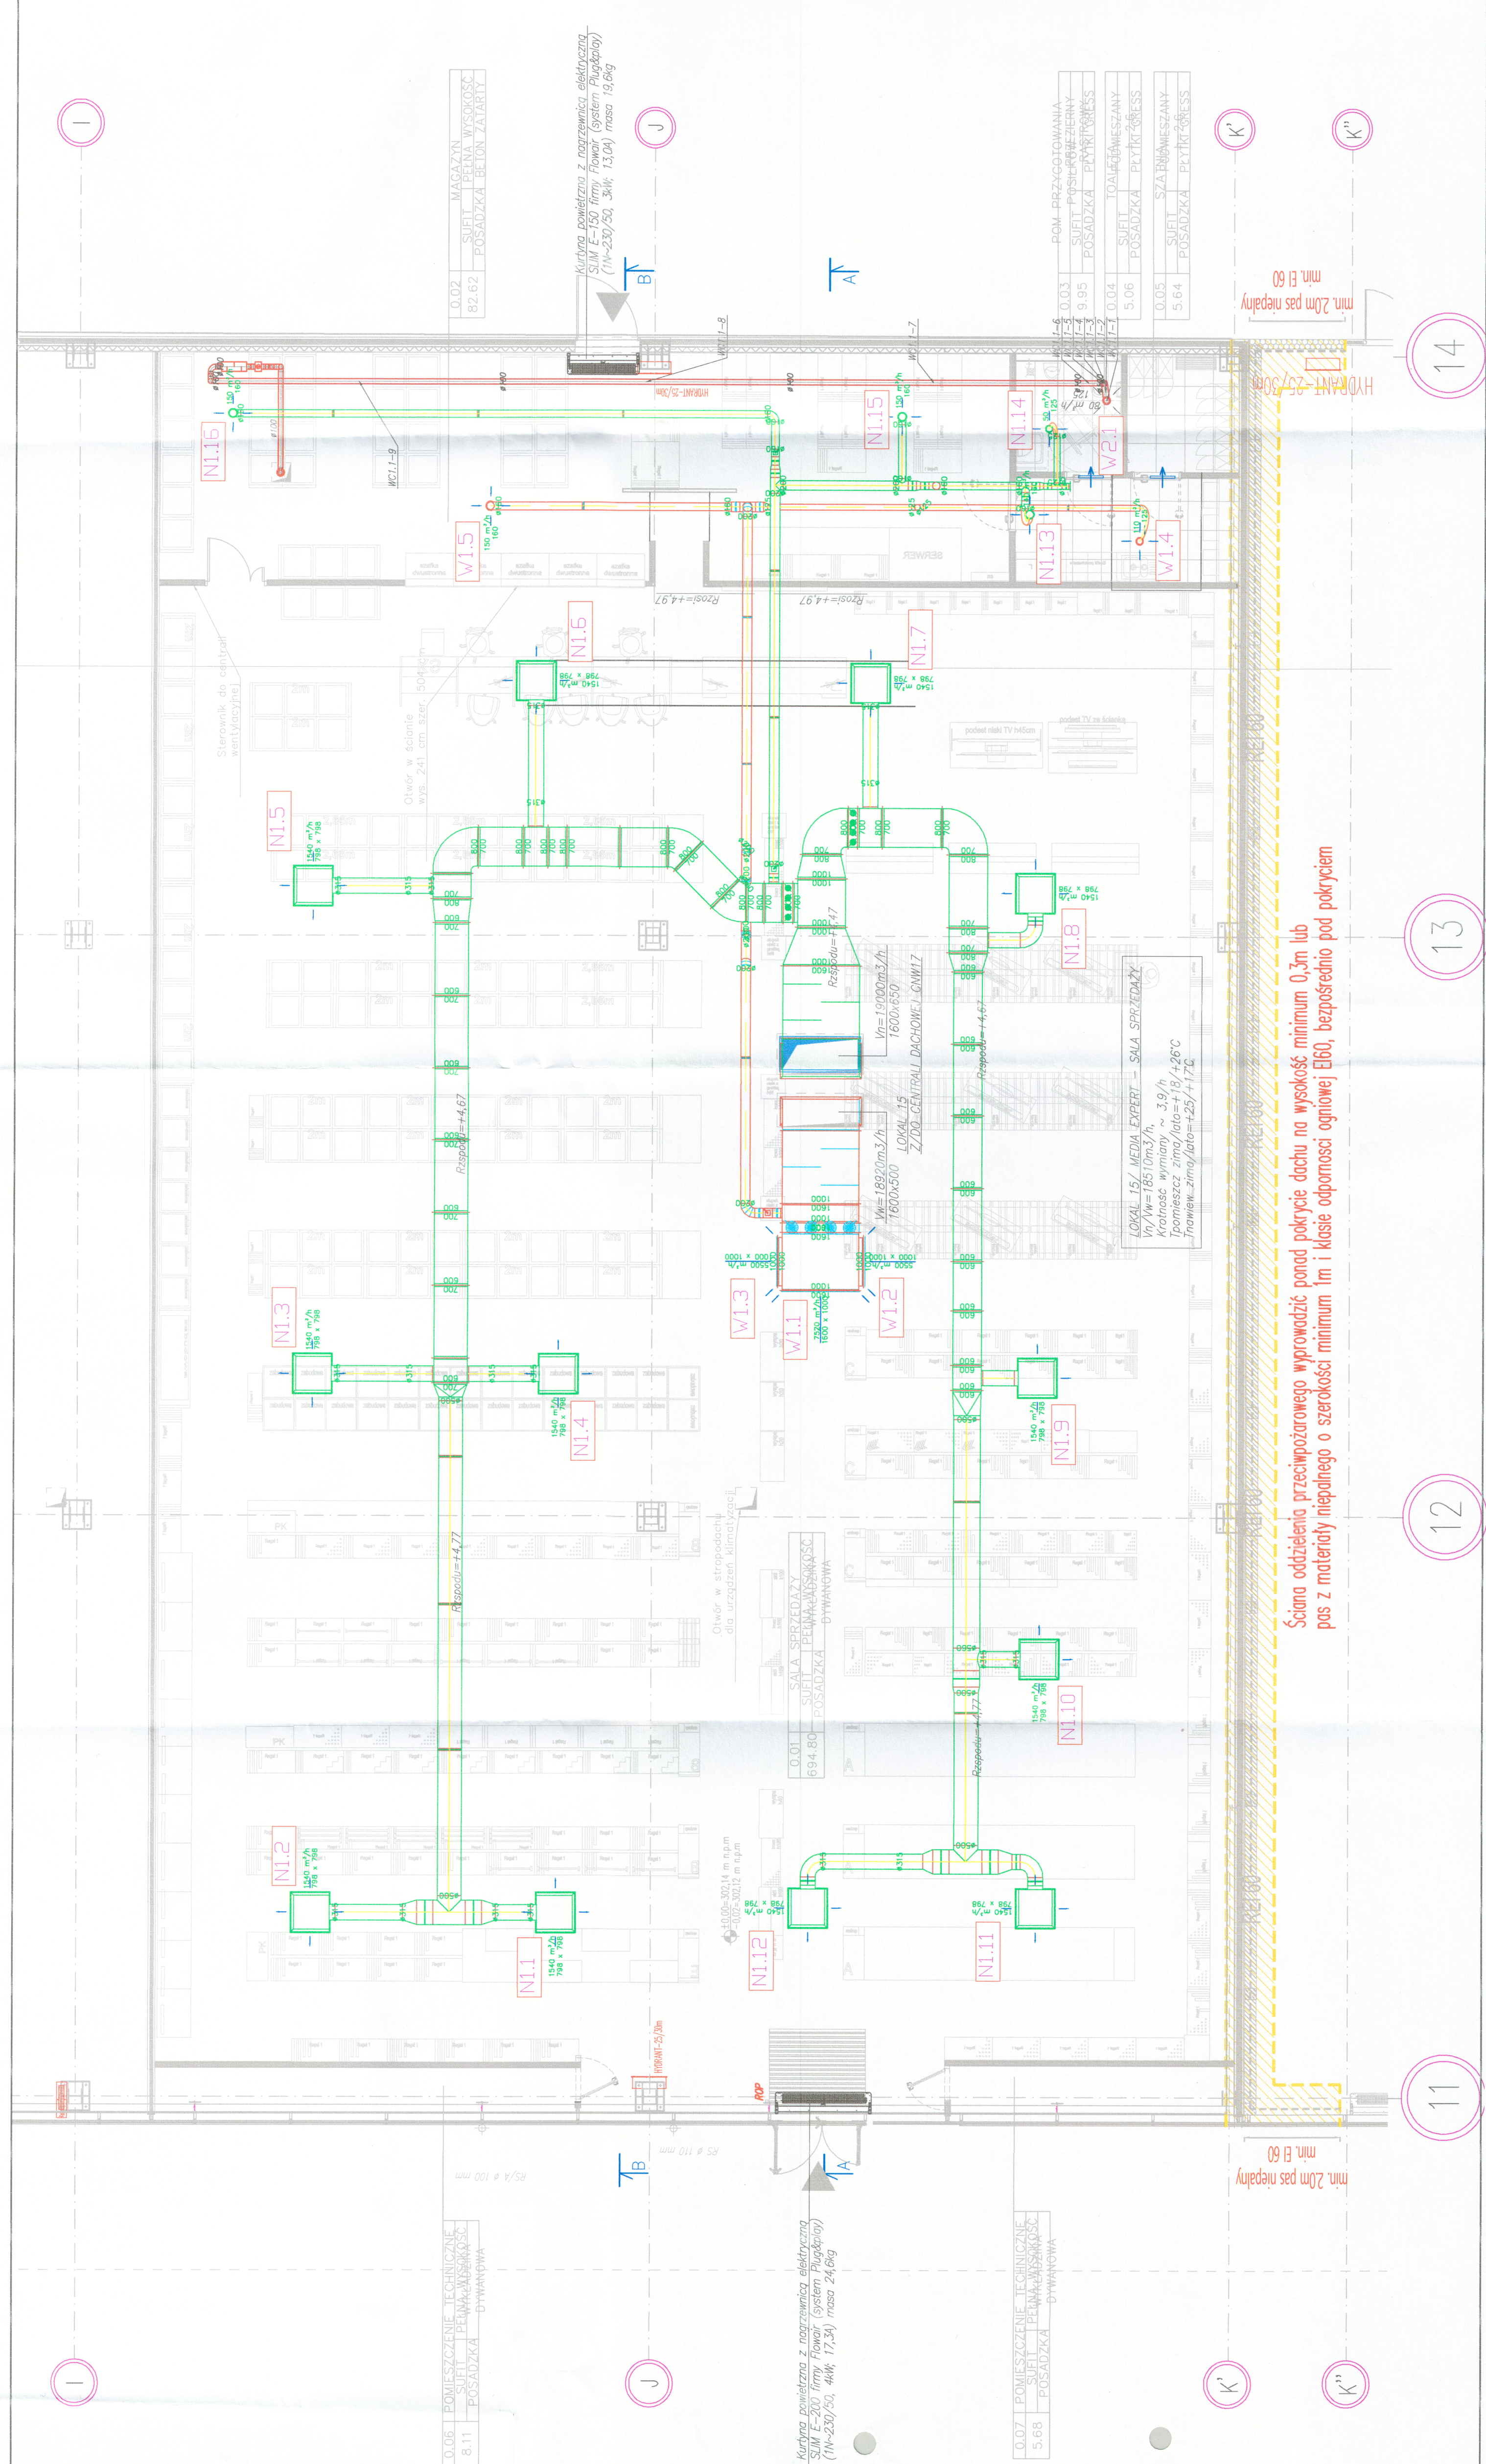

GENDA:

PROJ. INSTALACJA WENTYLACJI NAWIENNEJ W LOKALU HANDLOWYM/ LOKAL NR 15
PROJ. INSTALACJA WENTYLACJI WYWIEWNEJ W LOKALU HANDLOWYM/ LOKAL NR 15
/ WC RYS. V-23. PW.5 HMC
PROJ. INSTALACJA WENTYLACJI WYWIEWU BEZPOŚREDNIEGO Z TOILETY.

KANALOWY TECHNIK AKUSTYCZNY

NAWIEWNIK WIROWY SUFITOWY
WYPOSAŻONY W SKRZYNKĘ ROZPRĘŻNĄ I PRZEPUSTNICĘ

WYWIENNIK SUFTOWY
WYPOSAŻONY W SKRZYNKĘ ROZPRĘŻNĄ I PRZEPUSTNICĘ

ZAWÓR WENTYLACYJNY NAWIEWNY

PRZEPUSTNICA REGULACYJNA

PROJ. KRATKI KONTAKTOWE LUB PODCIĘCIE DRZWI

KOPIOWANIE BEZ POZWIOLENIA AUTORA ZABRANIONE

**PRACOWNIA PROJEKTOWANIA
I USŁUG INWESTYCYJNYCH ALFA**

Sędziwa z o.o. Spółka komandytowa
59-220 LEGNICA, UL. KOPALNIA 18
t. +48 76 8525671 www.alfa.pl pracownia@pafsa.pl

ALFA **PRACOWNIA**

PRAWA AUTORSKIE ZASTRZEŻENIE

OBIEKT:
ARANŻACJA LOKALU HANDLOWEGO NR 15
BIELSKO BIAŁA
UL. WARSZAWSKA 180

IMIĘ I NAZWISKO PROJEKTANTA	PODPIS
PROJEKTANT: mgr inż. Sylwia Domagała uprawnienia budowlane do projektowania bez ograniczeń w specjalności: projektowanie i nadzór inwestycyjny w zakresie elektrycznych, wentylacyjnych, gazowych, wodociągowych i kanalizacyjnych pr. DG01/0132/PBS/16	

SPRAWDZAJĄCY:
mgr inż. Agnieszka Szczepaniuk
uprawniona budowlanie do projektowania bez ograniczeń w szczególności instalacji inżyn. w zakresie sieci, instalacji i urządzeń cieplnych, wentylacyjnych, gazowych, wodociągowych i kanalizacyjnych nr 65/DOŚ/04

NAZWA RYSUNKU	BRANŻA
RZUT LOKALU NR 15 INSTALACJE WENTYLACJI	SANITARNIA

ID PROJEKTU	STADIUM	DATA	SKALA	NR RYS
V-23	PT	11.09.2024	1:75	15/S/4
NAZWA PŁUKU			ID REWIZJI	-
V-ME WENTYLACJA PH-15_S_4				