


# DOKUMENTACJA POWYKONAWCZA

PRZEKRÓJ A-A

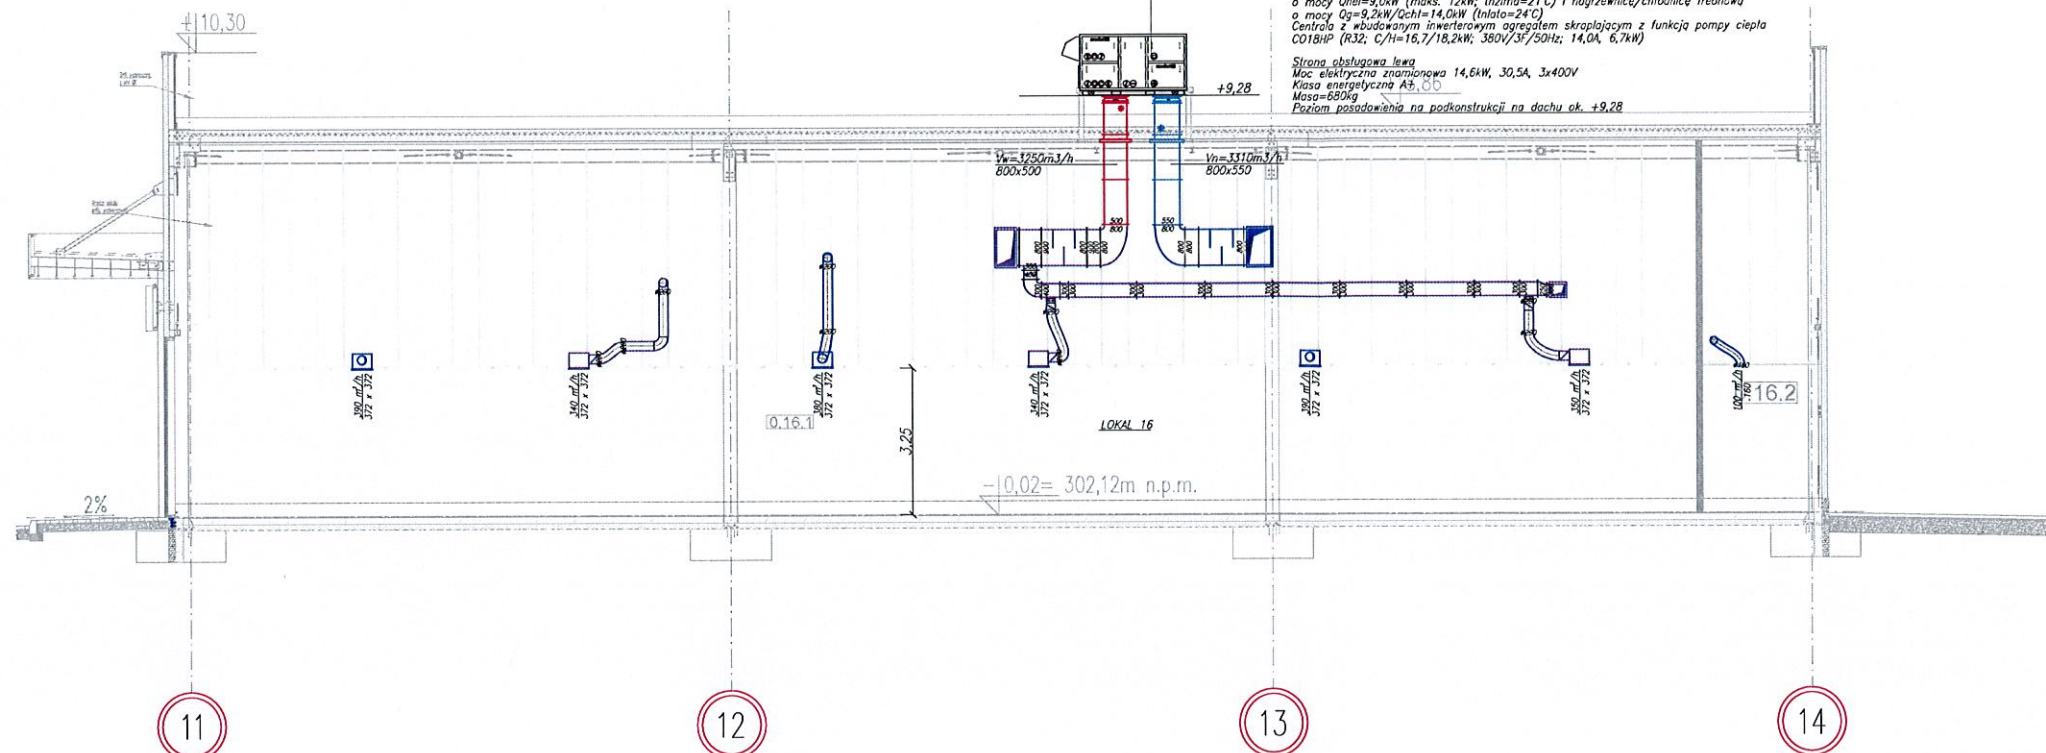


LEGENDA:

- PROJ. INSTALACJA WENTYLACJI NAWIEWNEJ W LOKALU HANDLOWYM/ LOKAL NR 16
- PROJ. INSTALACJA WENTYLACJI WYWIEWNEJ W LOKALU HANDLOWYM/ LOKAL NR 16
- PROJ. INSTALACJA WENTYLACJI WYWIEWNEJ BEZPOŚREDNIEGO Z TOILETY  
/ WG RYS. V-23\_PWL\_S\_HAC
- PROJ. INSTALACJA WENTYLACJI WYWIEWNEJ BEZPOŚREDNIEGO Z TOILETY  
/ LOKAL NR 16
- KANALOWY TŁUMAK AKUSTYCZNY

|   |            |
|---|------------|
| KOPOWNIE BEZ REZERWY ZŁOŻY AUTORA ZA BRANŻOWE PRZEWIDUJĄCE   |            |
| PRACOWNIA PROJEKTOWANIA I USŁUG INWESTYCYJNYCH ALFA   |            |
| Spółka z o.o. Spółka z ograniczoną odpowiedzialnością<br>89-200 LEONICA, UL. LONKETA 18<br>+48 76 8520871 www.alfaplan.pl pracownia@alfaplan.pl   |            |
| OBJEKT: ARANŻACJA DYSKONTU TEKSTYLNIEGO KIK W BUDYNKU HANDLOWO-USŁUGOWYM BIELSKO BIAŁA, UL. WARSZAWSKA 180   |            |
| IMI I NAZWISKO PROJEKTANTA   | POSIAD     |
| mgr inż. Sylwia Domagała<br>uprawniona budowlana do projektowania bez ograniczeń w specjalności instalacyjnej w zakresie sieci, instalacji i urządzeń elektrycznych, wentylacyjnych, sanitarnych, wodociągowych i kanalizacyjnych w 0050112P/0516       |            |
| SPRACOWUJĄCY   |            |
| mgr inż. Agnieszka Szczepaniuk<br>uprawniona budowlana do projektowania bez ograniczeń w specjalności instalacyjnej w zakresie sieci, instalacji i urządzeń elektrycznych, wentylacyjnych, sanitarnych, wodociągowych i kanalizacyjnych w 0050112P/0516 |            |
| NAZWA RYSUNKU   | BRANŻA     |
| LOKAL NR 16<br>INSTALACJE WENTYLACJI<br>PRZEKRÓJ A-A   | SANITARNIA |
| ID PROJEKTU   | STADIUM    |
| V-23   | PT         |
| DATA   | SKALA      |
| 20.06.2024   | 1:75       |
| NR RYS.   | NR RYS.    |
| 16/S/6   | 16/S/6     |
| ID RYSUNKU   | ID RYSUNKU |
| V-23_PT_N_16_S_5_5_6_7_RZUT_KIK_WENTYLACJA-16_S_5   | -          |

PRZEKRÓJ A-A

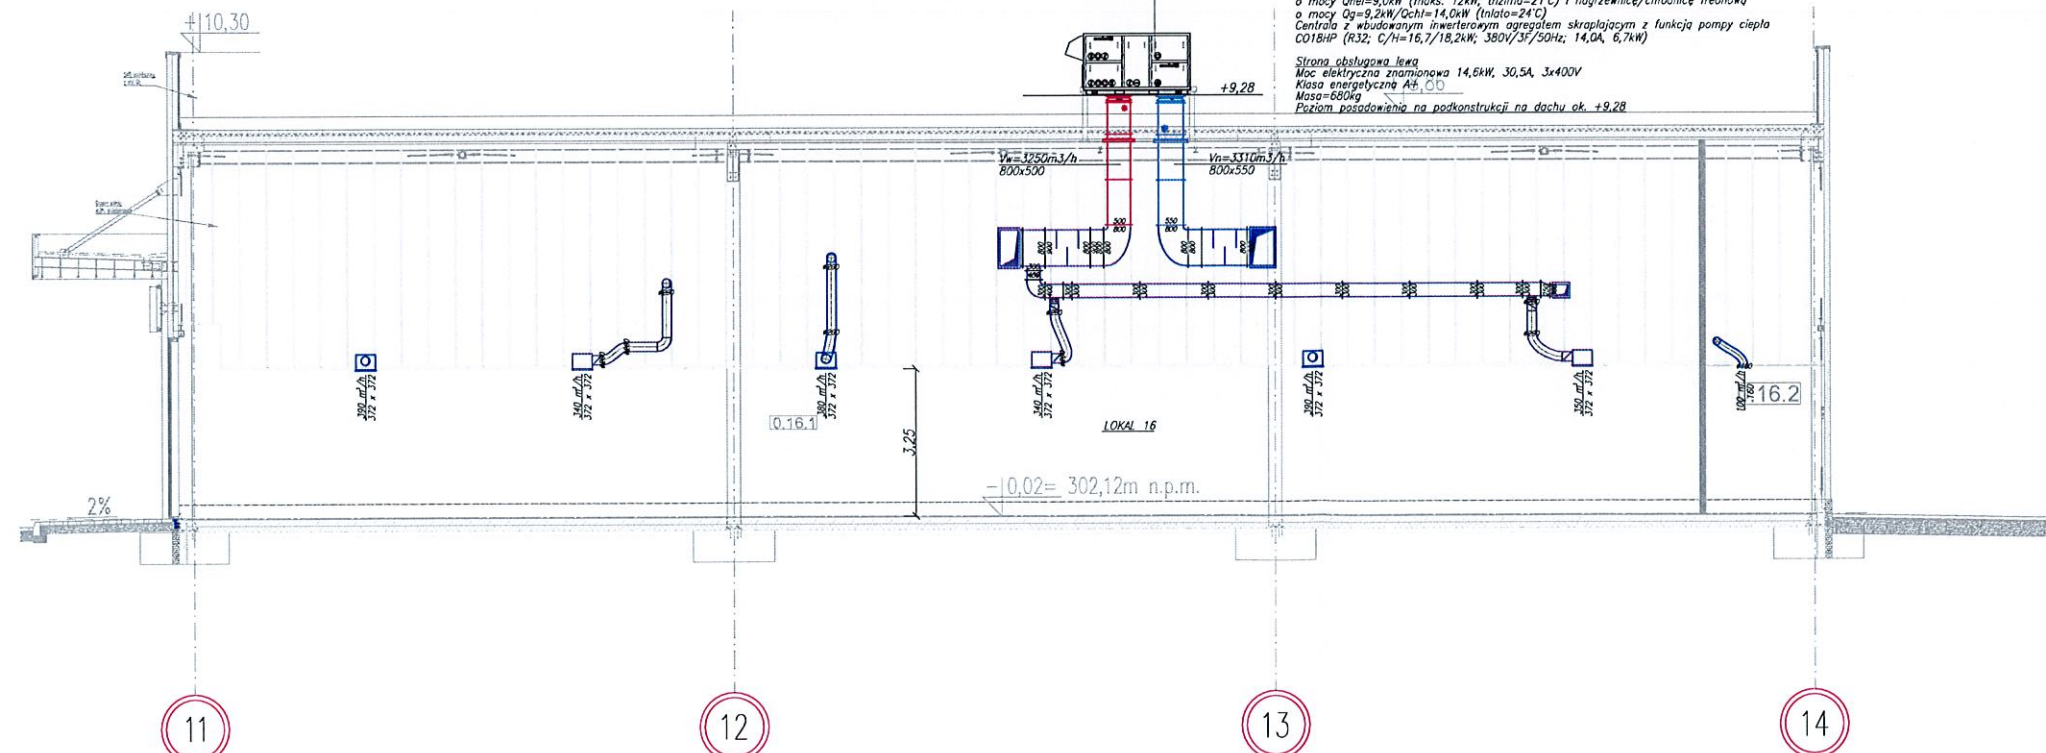

LEGENDA:

- PROJ. INSTALACJA WENTYLACJI NAWIEWNEJ W LOKALU HANDLOWYM/ LOKAL NR 16
- PROJ. INSTALACJA WENTYLACJI WYWIEWNEJ W LOKALU HANDLOWYM/ LOKAL NR 16
- PROJ. INSTALACJA WENTYLACJI WYWIEWNEJ BEZPOŚREDNIEGO Z TOILETY  
/ WG RYS. V-23\_PWL\_S\_HAC
- PROJ. INSTALACJA WENTYLACJI WYWIEWNEJ BEZPOŚREDNIEGO Z TOILETY  
/ LOKAL NR 16
- KANALOWY TŁUMAK AKUSTYCZNY

|   |            |
|---|------------|
| KOPOWNIE BEZ REZERWY ZŁOŻY AUTORA ZA BRANŻOWE PRZEWIDUJĄCE   |            |
| PRACOWNIA PROJEKTOWANIA I USŁUG INWESTYCYJNYCH ALFA   |            |
| Spółka z o.o. Spółka z ograniczoną odpowiedzialnością<br>89-200 LEONICA, UL. LONKETA 18<br>+48 76 8520871 www.alfaplan.pl pracownia@alfaplan.pl   |            |
| OBJEKT: ARANŻACJA DYSKONTU TEKSTYLNIEGO KIK W BUDYNKU HANDLOWO-USŁUGOWYM BIELSKO BIAŁA, UL. WARSZAWSKA 180   |            |
| IMI I NAZWISKO PROJEKTANTA   | POSIAD     |
| mgr inż. Sylwia Domagała<br>uprawniona budowlana do projektowania bez ograniczeń w specjalności instalacyjnej w zakresie sieci, instalacji i urządzeń elektrycznych, wentylacyjnych, sanitarnych, wodociągowych i kanalizacyjnych w 0050112P/0516       |            |
| SPRACOWUJĄCY   |            |
| mgr inż. Agnieszka Szczepaniuk<br>uprawniona budowlana do projektowania bez ograniczeń w specjalności instalacyjnej w zakresie sieci, instalacji i urządzeń elektrycznych, wentylacyjnych, sanitarnych, wodociągowych i kanalizacyjnych w 0050112P/0516 |            |
| NAZWA RYSUNKU   | BRANŻA     |
| LOKAL NR 16<br>INSTALACJE WENTYLACJI<br>PRZEKRÓJ A-A   | SANITARNIA |
| ID PROJEKTU   | STADIUM    |
| V-23   | PT         |
| DATA   | SKALA      |
| 20.06.2024   | 1:75       |
| NR RYS.   | NR RYS.    |
| 16/S/6   | 16/S/6     |
| ID RYSUNKU   | ID RYSUNKU |
| V-23_PT_N_16_S_5_5_6_7_RZUT_KIK_WENTYLACJA-16_S_5   | -          |