

PROJEKT TECHNICZNY

BRANŻA

ARCHITEKTURA

ARANŻACJA LOKALU NR 0.17

NAZWA I ADRES OBIEKTU

**BUDYNEK HANDLOWY
UL. WARSZAWSKA 180a
43-346 BIELSKO BIAŁA**

INWESTOR

**REDKOM PARK BIELSKO Sp. z o.o.
ul. Słoneczna 116A
05-500 Stara Iwiczna
NIP 1231527802**

JEDNOSTKA PROJEKTOWA

MONIKA WACHTRYK ARCHITEKTURA


WAPIENNA 13 LOK. 12, 91-087 ŁÓDŹ
NIP 94719185 12, M: +48 500 595 900
MONIKA.WACHTRYK@WACHTRYK.COM

AUTORZY OPRACOWANIA

MGR INŻ. ARCH. MONIKA WACHTRYK
MGR INŻ. ARCH. WERONIKA KACZYŃSKA

nr upr.: 39/LOOKK/2017

MGR INŻ. ARCH. ADAM WOJTALIK
nr upr.: 18/LOOK/2016

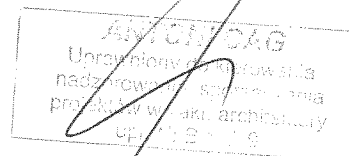


ŁÓDŹ 2024

OŚWIADCZENIE KIEROWNIKA ROBÓT

Ja niżej podpisany Antoni Cag , pełniący obowiązki kierownika robót adaptacji lokalu MAXI ZOO w REDKOM PARK BIELSKO ul.Słoneczna 116A w Biesko Białej oświadczam że :

1. Prace adaptacyjne zostały wykonane zgodnie z projektem , sztuka budowlaną , obowiązującymi przepisami i POLSKĄ NORMĄ
2. Teren prac został uporządkowany.
3. Wykonany obiekt jest bezpieczny i nadaje się do użytkowania.

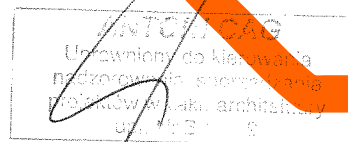

Cag Antoni

DOKUMENTACJA
POWYKONAWCZA

Rzeszów, dnia 20.04. 1975

WOMNÓDZKIE
URZĘD MIASTO RZESZÓW
(pieczęć)
al. Gagarina 13, tel. 834-85
B-65/79 Z O W
Nr

**DECYZJA O STWIERDZENIU PRZYGOTOWANIA ZAWODOWEGO
do pełnienia samodzielnych funkcji technicznych w budownictwie**

Na podstawie § 5 ust.2, § 6 ust.3, § 7--- i § 13 ust. 1 pkt --2-- lit. ---

rozporządzenia Ministra Gospodarki Terenowej i Ochrony Środowiska z dnia 20 lutego 1975 :

w sprawie samodzielnych funkcji technicznych w budownictwie (Dz.U. Nr 8, poz. 46) stwierdza się, że

Obywatel (ka) ANTONI C A G
(imię i nazwisko)

technik
(tytuł naukowy — zawodowy)

urodzony (a) dnia 12 czerwca 1954 r. w Brażowej

posiada przygotowanie zawodowe upoważniające do wykonywania samodzielnej funkcji

kierownika budowy i robót
(rodzaj funkcji)

w specjalności konstrukcyjno-budowlanej
(rodzaj specjalności techniczno-budowlanej)

w zakresie


(specjalizacja zawodowa)
MA-BUA/14
CWD MA-BUA-14 zam. 10087-Kw-W-76 WDA zam. 218-K1 50.000 piśm. 71g

DOKUMENTACJA
POWYKONAWCZA

yv l (ka) ANTONI C A G jest upoważniony (a) do:
(imię i nazwisko)


- 1/ kierowania, nadzorowania i kontrolowania budowy i robót, kierowania i kontrolowania wytwarzania konstrukcyjnych elementów budowlanych oraz oceniania i badania stanu technicznego w zakresie wszelkich budynków i innych budowli o powszechnie znanych rozwiązaniach konstrukcyjnych, z wyłączeniem linii, węzłów i stacji kolejowych, dróg oraz lotniskowych dróg startowych i manipulacyjnych, mostów, budowli hydrotechnicznych i wodnomelioracyjnych,
- 2/ sporządzania w budownictwie osób fizycznych projektów w zakresie rozwiązań architektonicznych :
 - a/ budynków inwentarskich i gospodarszych, adaptacji projektów typowych i powtarzalnych innych budynków oraz sporządzania planów zagospodarowania działki związanych z realizacją tych budynków,
 - b/ budowli nie będących budynkami.

Z upoważnienia
Wejherdy Rzeszowskie
Wojciech Wajdowski
mgr inż. arch. Wojciech Wajdowski
Główny Architekt Wznowienia

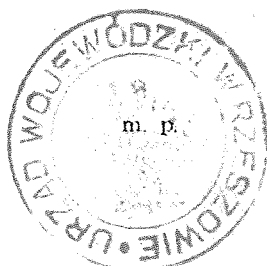

(podpis i pieczęć)

DOKUMENTACJA
POWYKONAWCZA

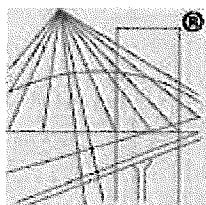

P O L S K A
I Z B A
I N Ż Y N I E R Ó W
B U D O W N I C T W A

Zaświadczenie

o numerze weryfikacyjnym:

PDK-UYG-ZBJ-FFZ *

Pan Antoni Cag o numerze ewidencyjnym PDK/BO/0152/04
adres zamieszkania 3-go Maja 50a, 36-030 Błazowa
jest członkiem Podkarpackiej Okręgowej Izby Inżynierów Budownictwa i posiada wymagane
ubezpieczenie od odpowiedzialności cywilnej.
Niniejsze zaświadczenie jest ważne od 2024-04-01 do 2024-09-30.

Zaświadczenie zostało wygenerowane elektronicznie i opatrzone bezpiecznym podpisem elektronicznym
weryfikowanym przy pomocy ważnego kwalifikowanego certyfikatu w dniu 2024-03-14 roku przez:

Grzegorz Dubik, Przewodniczący Rady Podkarpackiej Okręgowej Izby Inżynierów Budownictwa.

* Weryfikację poprawności danych w niniejszym zaświadczeniu można sprawdzić za pomocą numeru weryfikacyjnego zaświadczenia na
stronie Polskiej Izby Inżynierów Budownictwa www.piib.org.pl lub kontaktując się z biurem właściwej Okręgowej Izby Inżynierów
Budownictwa.



DEKLARACJA WŁAŚCIWOŚCI UŻYTKOWYCH
Nr LS/NIDA 50,75,100/08/2015

1. Niepowtarzalny kod identyfikacyjny typu wyrobu:

Łącznik stabilizacyjny NIDA LS

2. Zamierzone zastosowanie lub zastosowania:

Umożliwia budowanie bezpiecznych systemów ścian i przedścianek o niepełnym poszyciu płytami gipsowymi NIDA. Do stosowania z profilami NIDA C.

3. Producent:

Siniat Sp. z o.o.
ul. Przecławska 8, 03-879 Warszawa

4. System(-y) oceny i weryfikacji stałości właściwości użytkowych:

System 4

5. Norma zharmonizowana:

PN-EN 14195:2014

6. Deklarowane właściwości użytkowe:

Zasadnicze charakterystyki	Właściwości użytkowe	Zharmonizowana specyfikacja techniczna
NIDA LS 50	40,5x48,0x40,5 [mm]	PN-EN 14195:2006/Ap1:2008
NIDA LS 75	46,5x73,0x46,5 [mm]	
NIDA LS 100	46,5x98,0x46,5 [mm]	
Gatunek stali	DX51D+Z100	PN-EN 14195:2006/Ap1:2008
Reakcja na ogień	A1	PN-EN 14195:2006/Ap1:2008



Wbudowane w lokal

w Centrum handlowym

Strona 1 z 2

Handlowym



Właściwości użytkowe określone powyżej wyrobu są zgodne z zestawem deklarowanych właściwości użytkowych. Niniejsza deklaracja właściwości użytkowych wydana zostaje zgodnie z rozporządzeniem (UE) nr 305/2011 na wyłączną odpowiedzialność producenta określonego powyżej.

W imieniu producenta podpisał:

Maciej Januszewski

KIEROWNIK PRODUKTU


.....
(nazwisko i stanowisko)

Maciej Januszewski
Kierownik Produktu ds. profili

.....
(podpis)

Warszawa, 31.08.2015

.....
(miejsce i data wydania)

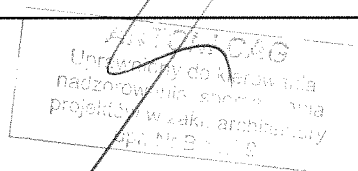

Wbudowano w lokal

MAXI 200

w Centrum handlowym

Bolshe Bole Redon



13

DEKLARACJA WŁAŚCIWOŚCI UŻYTKOWYCH
Nr G/NSG/07/2013

1. Niepowtarzalny kod identyfikacyjny typu wyrobu:

NIDA Supra G

2. Numer typu, partii lub serii lub jakiegokolwiek inny element umożliwiający identyfikację wyrobu budowlanego, wymagany zgodnie z art. 11 ust. 4 :

Numer partii podany na opakowaniu/ dd.mm.rr godz:min/

3. Przewidziane przez producenta zamierzone zastosowanie lub zastosowania wyrobu budowlanego zgodnie z mającą zastosowanie zharmonizowaną specyfikacją techniczną:

Produkt gruntujący koncentrat. Po rozcieńczeniu produkt przeznaczony jest do gruntowania chłonnych i porowatych powierzchni wykonanych z betonu komórkowego, cegły, pustaków ceramicznych i silikatowych, płyt cementowo-wiórowych, płyt gipsowych i gipsowo-kartonowych oraz tynków gipsowych, cementowych i cementowo-wapiennych.

4. Nazwa, zastrzeżona nazwa handlowa lub zastrzeżony znak towarowy oraz adres kontaktowy producenta, wymagany zgodnie z art. 11 ust. 5:

Nazwa: NIDA Supra G

**Adres: Siniat Sp. z o.o.
ul. Przecławska 8,
03-879 Warszawa**

5. W stosownych przypadkach, nazwa i adres kontaktowy upoważnionego przedstawiciela, którego pełnomocnictwo obejmuje zadania określone w art. 12 ust. 2:

N/A

6. System lub systemy oceny i weryfikacji stałości właściwości użytkowych wyrobu budowlanego określone w załączniku V:

System 4

7. W przypadku deklaracji właściwości użytkowych dotyczącej wyrobu budowlanego objętego normą zharmonizowaną:

PN-C-81906:2003 „Wodorozcieńczalne farby i impregnaty do gruntowania.

Rodzaj III: Impregnaty do gruntowania np.: drewna, tynku, betonu”

8. W przypadku deklaracji właściwości użytkowych dotyczącej wyrobu budowlanego, dla którego wydana została europejska ocena techniczna:

N/A

Wbudowano w lokal
nadzorowany przez
projektanta
projektów w zakresie architektury
upr. Nr B - 179

Wbudowano w lokal
Mexi 705
Strona 1 z 2
w Centrum handlowym

DEKLARACJA WŁAŚCIWOŚCI UŻYTKOWYCH
Nr DOP-EN 14566-FS

1. Niepowtarzalny kod identyfikacyjny typu wyrobu:

Blachowkręty NIDA

2. Zamierzone zastosowanie lub zastosowania:

Łączniki NIDA przeznaczone są do mocowania płyt kartonowo-gipsowych do podłoża z kształtowników stalowych

3. Producent:

Siniat Sp. z o.o.
Ul. Przecławska 8
03-879 Warszawa

4. System(-y) oceny i weryfikacji stałości właściwości użytkowych:

System 4

5. Norma zharmonizowana:

PN-EN 14566+A1:2012

6. Jednostka lub jednostki notyfikowane:

Interwencja jednostek notyfikowanych nie jest wymagana w stosunku do jakichkolwiek zadań

7. Deklarowane właściwości użytkowe:

Specyfikacja techniczna	Podstawowe wymagania wg CPR		Uwagi
PN-EN 14566+A1:2012	[1]	Odporność mechaniczna i stabilność	Patrz tabela poniżej
	[4]	Bezpieczeństwo użytkowania	Takie kryteria jak ważne dla [1]

Zasadnicza charakterystyka	Właściwość użytkowa
Reakcja na ogień	A1
Wytrzymałość na zginania	Spełnia
Odporność na korozję	≥ 48h

Właściwości użytkowe określone powyżej są zgodne z zestawem deklarowanych właściwości użytkowych.

ANTONI CAG
Uprawniony do kierowania
nadzorowania i projektowania
projektów w zakresie architektury
Lp. 112 / 19

Strona 1 z 2

Wbudowano w lokal

MAXI ZEB

w Centrum handlowym

Bielko-Bischo REDKOR

DOKUMENT
POWYKONANIE

siniat

Shaping the way people build

Niniejsza deklaracja właściwości użytkowych wydana zostaje zgodnie z rozporządzeniem (UE) nr 305/2011 na wyłączną odpowiedzialność producenta określonego powyżej.

W imieniu producenta podpisać:

Maciej Januszewski

KIEROWNIK PRODUKTU

(nazwisko i stanowisko)

Maciej Januszewski
Kierownik Produktu ds. prod.

Warszawa, 02.04.2016

(miejsce i data wydania)

(podpis)


Strona 2 z 2

Wbudowano w lokal

MAXI 200
w Centrum handlowym


DEKLARACJA WŁAŚCIWOŚCI UŻYTKOWYCH
Nr NZW 12,5/06/2015

1. Niepowtarzalny kod identyfikacyjny typu wyrobu:

NIDA Zwykła typ A-12,5

2. Zamierzone zastosowanie lub zastosowania :

Płyta gipsowo-kartonowa do stosowania w budownictwie do wykonywania okładzin ścian i sufitów, do budowy ścianek działowych oraz prefabrykacji różnych elementów budowlanych.

3. Producent:

Siniat Sp. z o.o.
ul. Przecławska 8,
03-879 Warszawa
www.siniat.pl**Zakład produkcyjny: Leszcze 15, 28-400 Pińczów**

4. System(-y) oceny i weryfikacji stałości właściwości użytkowych :

System 4

5. Norma zharmonizowana:

PN-EN 520+A1:2012 Płyty gipsowo-kartonowe. Definicje, wymagania i metody badań.

6. Deklarowane właściwości użytkowe:

Zasadnicze charakterystyki	Właściwości użytkowe	Zharmonizowana specyfikacja techniczna
Wytrzymałość na ścinanie	NPD	PN-EN 520+A1:2012
Reakcja na ogień (dla produktu nie osłoniętego)	A2-s1,d0	PN-EN 520+A1:2012
Przepuszczalność pary wodnej (dla kontroli dyfuzji pary wodnej) [μ]	10	PN-EN 520+A1:2012
Wytrzymałość na zginanie (kierunek wzdluzny/kierunek poprzeczny)	550/210 N	PN-EN 520+A1:2012
Odporność na uderzenia (w warunkach końcowego zastosowania)	Określone dla systemów wg literatury Sprawdź na www.siniat.pl	PN-EN 520+A1:2012
Izolacyjność akustyczna od dźwięków powietrznych (w warunkach końcowego zastosowania)	Określone dla systemów wg literatury Sprawdź na www.siniat.pl	PN-EN 520+A1:2012
Pochłanianie dźwięków (w warunkach zastosowania końcowego)	Określone dla systemów wg literatury Sprawdź na www.siniat.pl	PN-EN 520+A1:2012
Opór cieplny (wyrażony jako przewodność cieplna) [λ]	0,25 W(m.K)	PN-EN 520+A1:2012

Upoważnienie do nadzorowania i kierowania projektów w zakresie architektury
upr. Nr B 1179

Strona 1 z 2

Wbudowano w lokalMAXI 200
w Centrum handlowym
Bolshe

BTPK



DEKLARACJA WŁAŚCIWOŚCI UŻYTKOWYCH
Nr NZW 12,5/06/2015

Właściwości użytkowe określone powyżej wyrobu są zgodne z zestawem deklarowanych właściwości użytkowych.
Niniejsza deklaracja właściwości użytkowych wydana zostaje zgodnie z rozporządzeniem (UE) nr 305/2011
na wyłączną odpowiedzialność producenta określonego powyżej.

W imieniu producenta podpisał:



Maciej Januszewski
Kierownik Produktu ds. profil

Maciej Januszewski — Kierownik Produktu
Warszawa, dnia 01.06.2015


Strona 2 z 2

Wbudowano w lokal

w Centrum handlowym



09

DEKLARACJA WŁAŚCIWOŚCI UŻYTKOWYCH
Nr MG/NDU/07/2013

1. Niepowtarzalny kod identyfikacyjny typu wyrobu:

B3-PN-EN 13963

2. Zamierzone zastosowanie lub zastosowania:

Gips szpachlowy Nida Duo jest masą szpachlową dwufunkcyjną służącą do spoinowania połączeń płyt gipsowo - kartonowych z zastosowaniem taśmy zbrojącej oraz wykonywania ostatecznej warstwy wykończeniowej.

3. Producent:

Siniat Sp. z o.o.
ul. Przecławaska 8,
03-879 Warszawa

Zakład produkcyjny:

ul. Przemysłowa 153
62-505 Konin 7

4. System oceny i weryfikacji stałości właściwości użytkowych:

System 4 dla wszystkich istotnych charakterystyk

5. Norma zharmonizowana:

PN-EN 13963:2008 „Materiały do spoinowania płyt gipsowo - kartonowych. Definicje, wymagania i metody badań”.

6. Deklarowane właściwości użytkowe:

Zasadnicze charakterystyki	Właściwości użytkowe	Zharmonizowana specyfikacja techniczna
Reakcja na ogień	Klasa A2-s1,d0	PN – EN 13963:2008
Wytrzymałość na zginanie	> 100 N	PN – EN 13963:2008


Strona 1 z 2

Wbudowano w lokal**w Centrum handlowym**

Właściwości użytkowe określone powyżej wyrobu są zgodne z zestawem deklarowanych właściwości użytkowych. Niniejsza deklaracja właściwości użytkowych wydana zostaje zgodnie z rozporządzeniem (UE) nr 305/2011 na wyłączną odpowiedzialność producenta określonego powyżej.

W imieniu producenta podpisał:

Radostaw Kowalski,
Kierownik Technologii i Kontroli Jakości
(nazwisko i stanowisko)

Warszawa, 28.06.2016
(miejsce i data wydania)

Radostaw Kowalski
(podpis)


Strona 2 z 2

Wbudowano w lokal

MAXI 200
w Centrum handlowym

**DEKLARACJA WŁAŚCIWOŚCI UŻYTKOWYCH**
Nr NIDA UA100/08/15

1. Niepowtarzalny kod identyfikacyjny typu wyrobu:

NIDA UA100

2. Zamierzone zastosowanie lub zastosowania:

Do zastosowania w systemach z i bez odporności ogniowej ścian działowych, okładzin ściennych i sufitach podwieszanych.**Do stosowania w środowiskach kategorii korozyjności C1 i C2.**

3. Producent:

SINIAT Sp. z o.o.
ul. Przecławska 8
03-879 Warszawa
www.siniat.pl

Zakład produkcyjny:

Gacki, 28-400 Pińczów

4. System(-y) oceny i weryfikacji stałości właściwości użytkowych:

System 4

5. Norma zharmonizowana:

PN-EN 14195:2015-02 „Elementy szkieletowej konstrukcji metalowej do stosowania z płytami gipsowo-kartonowymi. Definicje, wymagania i metody badań”


Jednostka lub jednostki notyfikowane: nie dotyczy


6. Deklarowane właściwości użytkowe:

Zasadnicze charakterystyki	Właściwości użytkowe	Zharmonizowana specyfikacja techniczna
Reakcja na ogień (produkt nieosłonięty)	Klasa A1	PN-EN 14195:2015-02
Wytrzymałość na rozciąganie	270 do 500 N/mm ²	PN-EN 14195:2015-02

Właściwości użytkowe określone powyżej wyrobu są zgodne z zestawem deklarowanych właściwości użytkowych. Niniejsza deklaracja właściwości użytkowych wydana zostaje zgodnie z rozporządzeniem (UE) nr 305/2011 na wyłączną odpowiedzialność producenta określonego powyżej.

W imieniu producenta podpisał:

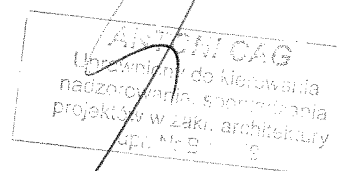Robert Sykuła, Kierownik Wydziału Profili Metalowych**Gacki dnia 03.08.2015****ROBERT SYKUŁA**
Robert Sykuła
Kierownik Wydziału
Produkcji Profili Metalowych**Wbudowano w lokal**
MAXI 200
w Centrum handlowym
Belsko Belske

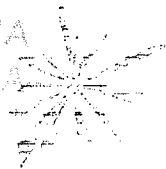

DEKLARACJA WŁAŚCIWOŚCI UŻYTKOWYCH
Nr Akcesoria 2/08/2015

1. Niepowtarzalny kod identyfikacyjny typu wyrobu:

Akcesoria do suchej zabudowy NIDA

2. Zamierzone zastosowanie lub zastosowania:

Do zastosowania w systemach z i bez odporności ogniowej przedścianek wolnostojących i kotwionych, obudowach szachtów instalacyjnych, ścianach działowych, sufitach samonośnych i obudowach konstrukcji nośnych.

Akcesoria NIDA do suchej zabudowy ze stali ocynkowanej mogą być stosowane w środowiskach o kategorii korozyjności C1 i C2.

3. Producent:

Siniat Sp. z o.o.
Ul. Przecławska 8
03-879 Warszawa

4. System(-y) oceny i weryfikacji stałości właściwości użytkowych:


System 4

5. Norma zharmonizowana:

PN-EN 14195:2015-02 „Elementy szkieletowej konstrukcji metalowej do stosowania z płytami gipsowo-kartonowymi. Definicje, wymagania i metody badań” (PN-EN 14195:2015-02)

6. Deklarowane właściwości użytkowe:

materiał: blacha stalowa ocynkowana, drut stalowy ocynkowany
odporność ogniowa: wyrób klasy A1

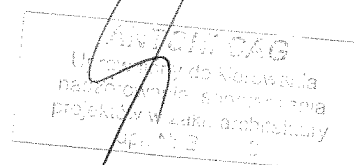

Strona 1 z 3

Wbudowano w lokal

MAXI 2002
w Centrum handlowym
Zeche Buehe

Zestawienie nośności metalowych elementów zawieszenia na rozciąganie na podstawie raportów z badań wykonanych przez Instytut Techniki Budowlanej

L.p.	Nazwa wyrobu	Średnie obciążenie niszczące F_u [kN]	Obciążenie dopuszczalne (obliczeniowe) $F_u^{5\%}$ [kN]
1	wieszak obrotowy z elem. rozpr. 18 1,00 ¹	1,057	0,37
2	wieszak obrotowy z noniuszem 1,00 ²	1,082	0,36
3	wieszak do poddaszy 1,00 ³	1,211	0,43
4	wieszak systemu thermatex 1,50 ⁴	0,740	0,24
5	wieszak systemu thermatex 2,00 ⁵	0,801	0,27
6	wieszak thermatex z noniuszem 2,00 ⁶	0,780	0,25
7	łącznik krzyżowy 1,00 ⁷	1,14	0,19
8	Element do mocowania typu ES 1,00 ⁸	3,11	1,06
9	Uchwyt elastyczny do CD 60 1,00 ⁹	3,58	1,29
10	Sprężyna do wieszaka dwuhakowego 0,80 ¹⁰	4,97	1,68
11	Klips do profilu walcowanego 1,00 ¹¹	0,97	0,32
12	łącznik poprzeczny jednostronny 1,00 ¹²	1,37	0,40
13	łącznik poprzeczny dwustronny 1,00 ¹³	3,85	0,83

¹ nośność określono na podstawie zestawu złożonego z profilu CD60, wieszaka obrotowego z elem. rozpr. 18 1,00 i pręta mocującego, oznaczonego numerem 2.2.4 w raporcie z badań LOK-554/C/2006/1

² nośność określono na podstawie zestawu złożonego z profilu CD60, wieszaka obrotowego z noniuszem 1,00, przetyczki i wieszaka górnego noniusza, oznaczonego numerem 2.2.6 w raporcie z badań LOK-554/C/2006/1

³ nośność określono na podstawie zestawu złożonego z profilu CD60 i wieszaka do poddaszy 1,00, oznaczonego numerem 2.2.8 w raporcie z badań LOK-554/C/2006/1

⁴ nośność określono na podstawie zestawu złożonego z profilu thermatex, wieszaka systemu thermatex 1,50 i pręta mocującego, oznaczonego numerem 2.2.17 w raporcie z badań LOK-554/C/2006/1

⁵ nośność określono na podstawie zestawu złożonego z profilu thermatex, wieszaka systemu thermatex 2,00 i pręta mocującego, oznaczonego numerem 2.2.18 w raporcie z badań LOK-554/C/2006/1

⁶ nośność określono na podstawie zestawu złożonego z profilu thermatex, wieszaka thermatex z noniuszem 2,00, przetyczki i wieszaka górnego noniusza, oznaczonego numerem 2.2.20 w raporcie z badań LOK-554/C/2006/1

⁷ nośność określono na podstawie zestawu złożonego z profilu CD60 i łącznika krzyżowego, zawartego w tablicy nr 6 pozycja numer 1 raportu z badań LOK-554/C/2006/3

⁸ nośność określono na podstawie zestawu złożonego z profilu CD60 i elementu do mocowania typu ES 1,00, zawartego w tablicy nr 6 pozycja numer 2 raportu z badań LOK-554/C/2006/3


⁹ nośność określono na podstawie zestawu złożonego z profilu CD60 i uchwytu elastycznego do CD 60 1,00, zawartego w tablicy nr 6 pozycja numer 3 raportu z badań LOK-554/C/2006/3

¹⁰ nośność określono na podstawie zestawu złożonego z pręta mocującego hakowego i sprężyny do wieszaka dwuhakowego 0,80, zawartego w tablicy nr 6 pozycja numer 5 raportu z badań LOK-554/C/2006/3

¹¹ nośność określono na podstawie zestawu złożonego z profilu CD60 i klipsa do profilu walcowanego 1,00, zawartego w tablicy nr 6 pozycja numer 9 raportu z badań LOK-554/C/2006/3

¹² nośność określono na podstawie zestawu złożonego z profilu CD60 i łącznika poprzecznego jednostronnego 1,00, zawartego w tablicy nr 5b pozycja numer 11 raportu z badań LOK-554/C/2006/3

¹³ nośność określono na podstawie zestawu złożonego z profilu CD60 i łącznika poprzecznego dwustronnego 1,00, zawartego w tablicy nr 5a pozycja numer 10 raportu z badań LOK-554/C/2006/3

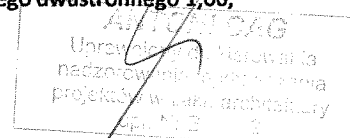

Wbudowano w lokal Strona 2 z 3

MAXI 200

w Centrum handlowym

BIELSKO BIALA

Lp.	Nazwa wyrobu	Średnie obciążenie niszczące F_u [kN]	Obciążenie dopuszczalne (obliczeniowe) $F_u^{5\%}$ [kN]
14	Wieszak górny noniusza uniwersalny 1,00 ¹⁴	0,780 – 1,082	0,25 – 0,36
15	Wieszak górny noniusza 20 cm 1,00 ¹⁴	0,780 – 1,082	0,25 – 0,36
16	Wieszak górny noniusza 30 cm 1,00 ¹⁴	0,780 – 1,082	0,25 – 0,36
17	Wieszak dolny noniusza 1,00 ¹⁴	0,780 – 1,082	0,25 – 0,36
18	Przedłużacz do noniusza B-12 L-3000 1,00 ¹⁴	0,780 – 1,082	0,25 – 0,36
19	Łącznik do przedłużacza 1,00 ¹⁴	0,780 – 1,082	0,25 – 0,36
20	Przetyczka noniusza ¹⁴	0,780 – 1,082	0,25 – 0,36
21	Pręt mocujący L-125 do L-1500 ¹⁵	0,740 – 1,057	0,24 – 0,37

¹⁴ nośność zestawu wyrobów uzależniona od zastosowanego wieszaka (poz. 2 lub 6 tabeli)

¹⁵ nośność zestawu wyrobów uzależniona od zastosowanego wieszaka (poz. 1, 4 lub 5 tabeli)

Zestawienie nośności metalowych elementów zawieszenia na zginanie na podstawie raportu z badań wykonanych przez Instytut Techniki Budowlanej

Lp.	Nazwa wyrobu	Średni moment niszczący [Nmm]	Moment dopuszczalny dop M [Nmm]
1	Łącznik wzdłużny do CD 60 L-110 ¹	71 700	11 970

¹ nośność określono na podstawie zestawu złożonego z profilu CD60 i łącznika wzdłużnego do CD 60 L-110, zawartego w tablicy nr 8 i karcie badania nr Z-8 raportu z badań LOK-554/C/2006/3

Zestawienie właściwości metalowych elementów konstrukcji dla systemów z płyt gipsowo-kartonowych

Lp.	Nazwa wyrobu	Granica plastyczności [N/mm ²]
1	Kątownik do profili UA-50	min. 140
2	Kątownik do profili UA-75	min. 140
3	Kątownik do profili UA-100	min. 140

Właściwości użytkowe określone powyżej są zgodne z zestawem deklarowanych właściwości użytkowych.

Niniejsza deklaracja właściwości użytkowych wydana zostaje zgodnie z rozporządzeniem (UE) nr 305/2011 na wyłączną odpowiedzialność producenta określonego powyżej.

W imieniu producenta podpisał:

Maciej Januszewski

KIEROWNIK PRODUKTU

(nazwisko i stanowisko)

Warszawa, 31.08.2015

(miejsce i data wydania)

Maciej Januszewski
Kierownik Produktu do profilu

(podpis)

Wbudowano w lokal
MAXI 200
w Centrum handlowym
Bolshe Bzhe

Strona 3 z 3



KRAJOWA DEKLARACJA WŁAŚCIWOŚCI UŻYTKOWYCH

Nr: Connect/Comfort/1/2018

1. Nazwa i nazwa handlowa wyrobu budowlanego:

Taśma CONNECT, Taśma COMFORT

2. Oznaczenie typu wyrobu budowlanego:

Taśmy do spoinowania płyt gipsowo-kartonowych, gipsowo-wiórowych i gipsowo-włóknowych.

3. Zamierzone zastosowanie lub zastosowania:

Taśmy są przeznaczone do wzmacniania wyprawy tynkarskiej i zabezpieczania jej przed pękaniem w miejscach łączenia płyt gipsowo-kartonowych, gipsowo-wiórowych i gipsowo-włóknowych, na płaskiej powierzchni ścian i sufitów oraz w narożach wklęsłych i wypukłych, w połączeniach płyt z elementami budynku, w miejscach pęknięć i ubytków płyt gipsowo-kartonowych oraz tynków.

4. Nazwa i adres siedziby producenta oraz miejsce produkcji wyrobu:

**SINIAT Sp. z o.o.
ul. Przecławaska 8, 03-879 Warszawa**

**zakład produkcyjny:
08-470 Wilga, ul. Warszawska 56A**

5. Nazwa i adres siedziby upoważnionego przedstawiciela, o ile został ustanowiony:

Nie dotyczy

6. Krajowy system zastosowany do oceny i weryfikacji stałości właściwości użytkowych:

System 4

.. Krajowa specyfikacja techniczna:

a) Polska Norma wyrobu:

nie dotyczy

b) Krajowa Ocena Techniczna:


ITB-KOT-2018/0435 wydanie 1

Jednostka oceny Technicznej / Krajowa jednostka oceny technicznej:

Instytut Techniki Budowlanej

Akredytowana jednostka certyfikująca i numer certyfikatu lub akredytowane laboratorium/laboratoria:

Nie dotyczy

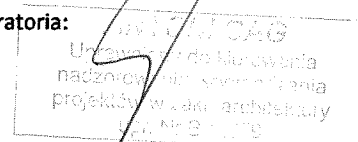

Strona 1 z 2
Wbudowano w łoka
MAX 20
w Centrum handlowym


8. Deklarowane właściwości użytkowe:

Zasadnicze charakterystyki wyrobu budowlanego dla zamierzonego zastosowania lub zastosowań	Deklarowane właściwości użytkowe		Uwagi
	Taśma CONNECT	Taśma COMFORT	
Dopuszczalne odchyłki wymiarów, % - grubość - szerokość	+12/-10 ± 10		-
Stabilność wymiarowa po zanurzeniu w wodzie, w % - w kierunku długości taśmy - w kierunku szerokości taśmy	≤ 0,1 ≤ 0,5		
Wytrzymałość na rozrywanie, N/mm	≥ 9,0	≥ 12,0	
Wydłużenie przy zerwaniu, %	≥ 5,0	≥ 5,0	
Przyczepność masy szpachlowej z zatopioną taśmą do płyt gipsowo-kartonowej / spójność masy szpachlowej z zatopioną taśmą N/mm²	≥ 0,3		

9. Właściwości użytkowe określonego powyżej wyrobu są zgodne z wszystkimi wymienionymi w pkt 8 deklarowanymi właściwościami użytkowymi. Niniejsza krajowa deklaracja właściwości użytkowych wydana zostaje zgodnie z ustawą z dnia 16 kwietnia 2004 r. o wyrobach budowlanych, na wyłączną odpowiedzialność producenta.

Warszawa, dnia 02.10.2018.

Maciej Januszewski

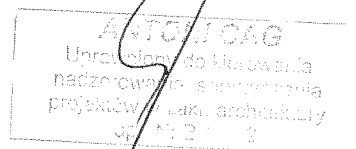
KIEROWNIK PRODUKTU
(nazwisko i stanowisko)

Wbudowano w lokalu
MAXI 200
w Centrum handlowym
Zielona Góra

Strona 2 z 2

1. Nazwa i nazwa handlowa wyrobu budowlanego: Drzwi wewnętrzne systemu PORTA (skrzydło z wypełnieniem w postaci plastra pszczelego lub styropianu): Minimax, Londyn, Wiedeń, Porta Decor, Porta Royal, Porta Vector Premium, Porta Granddeco, Porta Styl, Porta Twist, Porta Fit, Porta Nova, Porta Line, Okleinowane CPL, Porta Level, Porta Desire, Porta Classic, Nova Natura, Natura Line, Natura Impress model 1, 3, 4, Villadori Modern model Sand, Space, Line, Jahno, Venet Basic, Venet Basic Plus, Modern, Optima, Ludino, Porta Skandia Premium, Porta Form Premium, Porta Focus model 1, Porta Resist modele: 1, 7, B, E, H

2. Oznaczenie typu wyrobu budowlanego: DWL-P

3. Zamierzone zastosowanie lub zastosowania: Drzwi wewnętrzne systemu Porta przeznaczone są do stosowania w budynkach mieszkalnych jedno- i wielorodzinnych, budynkach zamieszkania zbiorowego i budynkach użyteczności publicznej jako drzwi wewnętrzne stanowiące zamknięcia otworów w ścianach wewnętrznych między izbami.

Z uwagi na właściwości wytrzymałościowe drzwi DWL-P (skrzydło z wypełnieniem w postaci plastra pszczelego lub styropianu) mogą być stosowane w warunkach odpowiadających I klasie wymagań wg PN-EN 1192:2001 tj. w lekkich warunkach eksploatacji

4. Nazwa i adres siedziby producenta oraz miejsce produkcji wyrobu: Porta KMI Poland, ul. Szkolna 54, 81-230 Bolszewo

5. Nazwa i adres siedziby upoważnionego przedstawiciela, o ile został ustanowiony: Nie dotyczy

6. Krajowy system zastosowany do oceny i weryfikacji statusu właściwości użytkowych: System 4

7. Krajowa specyfikacja techniczna:

7a. Polska Norma wyrobu: Brak

Nazwa akredytowanej jednostki certyfikującej, numer akredytacji i numer krajowego certyfikatu lub nazwa akredytowanego laboratorium/laboratoriów i numer akredytacji: Nie dotyczy

7b. Krajowa ocena techniczna: Aprobata Techniczna ITB AT-15-6515/2016

Jednostka oceny technicznej/Krajowa jednostka oceny technicznej: Instytut Techniki Budowlanej w Warszawie

Nazwa akredytowanej jednostki certyfikującej, numer akredytacji i numer certyfikatu: Nie dotyczy

8. Deklarowane właściwości użytkowe:

Zasadnicze charakterystyki wyrobu budowlanego dla zamierzonego zastosowania lub zastosowań	Deklarowane właściwości użytkowe	Uwagi
Wymagania wytrzymałościowe	Klasa 1 wg PN-EN 1192:2001	
Odporność na wstrząsy	Klasa 2 (50 cykli) wg PN-B-06079:1988	
Wartości sił operacyjnych przy obsłudze drzwi	Klasa 2 wg PN-EN 12217:2005	Bez samozamykania
Odporność na obciążenie pionowe, działające w płaszczyźnie skrzydła	Klasa 1 wg PN-EN 1192:2001	
Wytrzymałość na skręcanie statyczne	Klasa 1 wg PN-EN 1192:2001	
Odporność na uderzenie ciałem miękkim i ciężkim	Klasa 1 wg PN-EN 1192:2001	
Odporność na uderzenie ciałem twardym	Klasa 1 wg PN-EN 1192:2001	
Odporność drzwi na cykliczne, wielokrotne otwieranie i zamykanie (zwalność mechaniczna)	20 000 cykli wg PN-EN 12 400:2001	
Wymiary: - odchyłki - prostokątność - płaskość ogólna - płaskość miejscowa	Klasa 2 wg PN-EN 1529:2001 Klasa 2 wg PN-EN 1529:2001 Klasa 3 wg PN-EN 1529:2001 Klasa 1 wg PN-EN 1529:2001	

9. Właściwości użytkowe określonego powyżej wyrobu są zgodne z wszystkimi wymienionymi w pkt. 8 deklarowanymi właściwościami użytkowymi. Niniejsza krajowa deklaracja właściwości użytkowych wydana zostaje zgodnie z ustawą z dnia 16 kwietnia 2004 r. o wyrobach budowlanych, na wyłączną odpowiedzialność producenta

W imieniu producenta podpisali:

Szef Działu Technologicznego,
Pełnomocnik Zarządu ds. Technologii

Bolszewo, 02.01.2017

(podpis) *[Podpis]*

Wbudowano w lokal

MAXI 202
w Centrum handlowym
Bolszewo Bork



NARODOWY INSTYTUT ZDROWIA PUBLICZNEGO
- PAŃSTWOWY ZAKŁAD HIGIENY
NATIONAL INSTITUTE OF PUBLIC HEALTH
- NATIONAL INSTITUTE OF HYGIENE

ZAKŁAD HIGIENY KOMUNALNEJ
DEPARTMENT OF ENVIRONMENTAL HYGIENE

24 Chocimska 00-791 Warszawa • Phone (22) 5421354; (22) 5421349 • Fax (22) 5421287 • e-mail: sek-zhk@pzh.gov.pl

ATEST HIGIENICZNY **HK/W/0877/03/2008**
HYGIENIC CERTIFICATE **ORIGINAL**

Wyrób / product: Płytki ceramiczne prasowane na sucho o nasiąkliwość wodnej $E \leq 0,5\%$ z grupy B1a z powierzchnią szkloną i nieszkliwioną: KENTAUR; TAURUS; INDUSTRIAL; STAR LINE

Zawierający / containing: materiały pochodzenia mineralnego

Przeznaczony do / destined: stosowania w budownictwie mieszkaniowym, obiektach użytku publicznego, w przemyśle spożywczym, służbie zdrowia, obiektach sportowych

Wymieniony wyżej produkt odpowiada wymaganiom higienicznym przy spełnieniu następujących warunków / is acceptable according to hygienic criteria with the following conditions:

- bez zastrzeżeń

Wytwórca / producer:

LASSELSBERGER a.s.
320 00 Písek
ul. Adolova 2549/1, Czeska Republika

Niniejszy dokument wydano na wniosek / this certificate issued for:

KERPOL Sp. z o.o.
40-019 Katowice
ul. Krasńskiego 29

Atest może być zmieniony lub unieważniony po przedstawieniu stosownych dowodów przez którąkolwiek stronę. Niniejszy atest traci ważność po 2014-01-26 lub w przypadku zmian w recepturze albo w technologii wytwarzania wyrobu.

The certificate may be corrected or cancelled after appropriate motivation.
The certificate loses its validity after 2014-01-26
or in the case of changes in composition or in technology of production.

Data wydania atestu higienicznego: 26 stycznia 2009

The date of issue of the certificate: 26th January 2009

Zakład Higieny Komunalnej

Wbudowano w lokal

MAXI 200
w Centrum handlowym



322/852/35/2017

Gdańsk, dn. 12-01-2017

ATEST HIGIENICZNY Nr 35/322/35/2017

1. Wyrób (materiał) **AKRYLIT W odporna na szorowanie lateksowa farba do wnętrz**
2. Przeznaczenie do dekoracyjnego malowania ścian sufitów wewnątrz pomieszczeń w tym w obiektach służby zdrowia, placówkach oświatowo-wychowawczych i w branży spożywczej
3. Instytucja zgłaszająca wyrób do oceny PPG Deco Polska Sp. z o.o.
ul. Kwidzińska 8
51-416 Wrocław
4. Producent PPG Deco Polska Sp. z o.o.
ul. Kwidzińska 8
51-416 Wrocław
5. Wyrób oceniono pozytywnie pod względem higienicznym.
Wymagania według Karty Charakterystyki.
Etykieta powinna być oznakowana zgodnie z obowiązującym prawodawstwem.
Pomieszczenia, w których zastosowano ww. wyrób należy wietrzyć do zaniku zapachu.
W przypadku stosowania w obiektach służby zdrowia wyrób musi spełniać wymagania Rozporządzenia Ministra Zdrowia z dnia 26 czerwca 2012 (Dz. U. 2012. 739 z 29 czerwca 2012).
6. Podstawa merytoryczna wydania atestu: pismo PPG Deco Polska Sp. z o.o. z dn. 08-12-2016 z dokumentacją.
- ~~7. Atest może być zmieniony lub unieważniony po przedstawieniu stosownych dowodów przez którąkolwiek ze stron. Niniejszy atest traci ważność po 5 latach od daty wystawienia lub w przypadku zmian w recepturze albo technologii wytwarzania wyrobu.~~

ANTONIG
Urządzenie do badania
nadzorowania i oceny
projektów w ramach
upr. Nr 2

Wbudowano w lokal

174x117m
w Centrum handlowym

Handlowo-biuro



PPG Architectural
Coatings EMEA

DOKUMENTACJA
POWYKONAWCZA

DEKLARACJA ZGODNOŚCI PRODUCENTA

zgodnie z PN-EN ISO/IEC 17050-1

DZ-PPGDP-003-PL

- 1) Nr
- 2) Nazwa wystawiającego: **PPG Deco Polska Sp. z o.o.**
Adres wystawiającego: **ul. Kwidzyńska 8; 51-416 WROCŁAW**
3) Przedmiot deklaracji: **AKRYLIT W - FARBA DO WNĘTRZ**
- 4) Przedmiot deklaracji opisany powyżej jest zgodny z wymaganiami zawartymi w następujących dokumentach:

Nr dokumentu	Tytuł	Wydanie/Data
PN-C-81914:2002	Farby dyspersyjne stosowane wewnątrz	5 listopada 2002

- 5) Dodatkowe informacje:

farba dyspersyjna wewnętrzna, rodzaj I: odporna na szorowanie na mokro

Klasyfikacja wyrobu:
do malowania wewnątrz budynków

Przeznaczenie i zakres stosowania wyrobu:


Wrocław, dn. 04.06.2012

(miejsce i data wystawienia)

Zastępuje wydanie z dnia 18.08.2011

Specjalista
ds. Certyfikacji Produktów

(imię, nazwisko i podpis osoby upoważnionej)

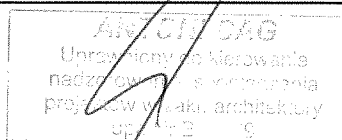

Wbudowano w lokal

MAXI 200

w Centrum handlowym

Giełski Biele

KERAKOLL

DOKUMENTACJA
PROJEKCIJNO-KONSTRUKCYJNA

DEKLARACJA WŁAŚCIWOŚCI UŻYTKOWYCH Nr 0090


1. Niepowtarzalny kod identyfikacyjny typu wyrobu:
KERATECH ECO FLEX – CT- modyfikowany polimerami C20 F7
2. Zamierzone zastosowanie lub zastosowania:
Materiał na jastrzych cementowy , do stosowania w budynkach
3. Producent: **Kerakoll S.p.A Via dell'Artigianato, 9 - 41049 Sassuolo (MO) Italia**
4. System(-y) oceny i weryfikacji stałości właściwości użytkowych:
System 4
System 4 dla reakcji na ogień
5. Norma zharmonizowana: **EN 13813:2002**
Jednostka lub jednostki notyfikowane: -
6. Deklarowane właściwości użytkowe:

Zasadnicze charakterystyki	Właściwości użytkowe
Reakcja na ogień	klasa E
Wydzielanie substancji korozyjnych	CT
Przepuszczalność wody	NPD
Przepuszczalność pary wodnej	NPD
Wytrzymałość na ściskanie	C20
Wytrzymałość na zginanie	F7
Odporność na ścieranie	NPD
Izolacyjność akustyczna	NPD
Dźwiękochłonność	NPD
Opór cieplny	NPD
Odporność chemiczna	NPD
Uwalnianie substancji niebezpiecznych	patrz MSDS

Właściwości użytkowe określonego powyżej wyrobu są zgodne z zestawem deklarowanych właściwości użytkowych. Niniejsza deklaracja właściwości użytkowych wydana zostaje zgodnie z rozporządzeniem (UE) nr 305/2011 na wyłączną odpowiedzialność producenta określonego powyżej.

W imieniu producenta podpisał(-a): **Romano Sghedoni (Legale rappresentante)**

Sassuolo, 17/06/2016

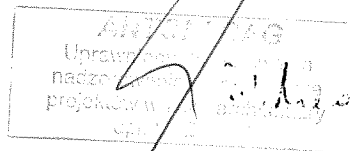

www.kerakoll.com

KERAKOLL Spa - Single Member Company - Fin Fret Spa - via dell'Artigianato, 9 - 41049 Sassuolo (MO) Italia

Tel +39 0536 816 511 Fax +39 0536 816 581

Wbudowano w loka
MAXI 200
w Centrum handlowym
Bulstoe Biek

**DEKLARACJA WŁAŚCIWOŚCI UŻYTKOWYCH**
Nr NIDA UD27/08/15

1. Niepowtarzalny kod identyfikacyjny typu wyrobu:

NIDA UD27

2. Zamierzone zastosowanie lub zastosowania:

Kształtowniki stalowe do stosowania we wnętrzach jako konstrukcja podtrzymująca płyty gipsowo-kartonowe.**Do stosowania w środowiskach kategorii korozyjności C1 i C2.**

3. Producent:

SINIAT Sp. z o.o.**ul. Przecławaska 8****03-879 Warszawa****www.siniat.pl**

Zakład produkcyjny:

Gacki, 28-400 Pińczów

4. System(-y) oceny i weryfikacji stałości właściwości użytkowych:

System 4

5. Norma zharmonizowana:

PN-EN 14195:2015-02 „Elementy szkieletowej konstrukcji metalowej do stosowania z płytami gipsowo-kartonowymi. Definicje, wymagania i metody badań”

Jednostka lub jednostki notyfikowane: nie dotyczy

6. Deklarowane właściwości użytkowe:


Zasadnicze charakterystyki	Właściwości użytkowe	Zharmonizowana specyfikacja techniczna
Reakcja na ogień (produkt nieosłonięty)	Klasa A1	PN-EN 14195:2015-02
Wytrzymałość na rozciąganie	270 do 500 N/mm ²	PN-EN 14195:2015-02

Właściwości użytkowe określone powyżej wyrobu są zgodne z zestawem deklarowanych właściwości użytkowych. Niniejsza deklaracja właściwości użytkowych wydana zostaje zgodnie z rozporządzeniem (UE) nr 305/2011 na wyłączną odpowiedzialność producenta określone powyżej.

W imieniu producenta podpisał:

Robert Sykuła, Kierownik Wydziału Profili Metalowych

Gacki dnia 03.08.2015

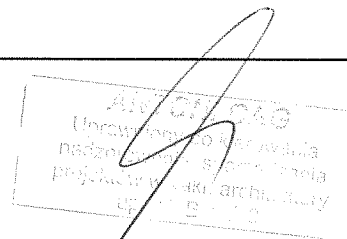ROBERT SYKUŁA*Robert Sykuła*
Kierownik Wydziału
Produkcji Profili Metalowych**Wbudowano w lokal**
MAX 1.202
w Centrum handlowym
Bielsko Biala

DEKLARACJA WŁAŚCIWOŚCI UŻYTKOWYCH
Nr NIDA CD60/08/15

DOCUMENTACJA
POWYKONAWCZA

1. Niepowtarzalny kod identyfikacyjny typu wyrobu:

NIDA CD60

2. Zamierzone zastosowanie lub zastosowania:

Kształtowniki stalowe do stosowania we wnętrzach jako konstrukcja podtrzymująca płyty gipsowo-kartonowe.

Do stosowania w środowiskach kategorii korozyjności C1 i C2.

3. Producent:

SINIAT Sp. z o.o.
ul. Przecławaska 8
03-879 Warszawa
www.siniat.pl

Zakład produkcyjny: **Gacki, 28-400 Pińczów**

4. System(-y) oceny i weryfikacji stałości właściwości użytkowych:

System 4

5. Norma zharmonizowana:

PN-EN 14195:2015-02 „Elementy szkieletowej konstrukcji metalowej do stosowania z płytami gipsowo-kartonowymi. Definicje, wymagania i metody badań”

Jednostka lub jednostki notyfikowane: nie dotyczy

6. Deklarowane właściwości użytkowe:


Zasadnicze charakterystyki	Właściwości użytkowe	Zharmonizowana specyfikacja techniczna
Reakcja na ogień (produkt nieosłonięty)	Klasa A1	PN-EN 14195:2015-02
Wytrzymałość na rozciąganie	270 do 500 N/mm ²	PN-EN 14195:2015-02


Właściwości użytkowe określone powyżej wyrobu są zgodne z zestawem deklarowanych właściwości użytkowych. Niniejsza deklaracja właściwości użytkowych wydana zostaje zgodnie z rozporządzeniem (UE) nr 305/2011 na wyłączną odpowiedzialność producenta określonego powyżej.

W imieniu producenta podpisał:

Robert Sykuła, Kierownik Wydziału Profili Metalowych

Gacki dnia 03.08.2015

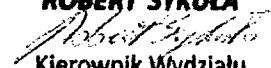ROBERT SYKUŁA

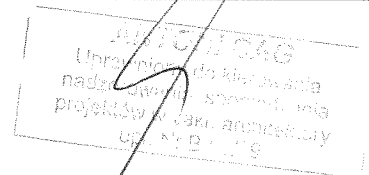Kierownik Wydziału
Produkcji Profili Metalowych



Wbudowano w lokal
MAXI 200
w Centrum handlowym
Bolesław Bielecki

OŚWIADCZENIE

Ja, niżej podpisana:

mgr inż. arch. Weronika Anna Kaczyńska posiadająca uprawnienia budowlane nr upr.: 39/LOOKK/2017

OŚWIADCZAM,

że Projekt:

PROJEKT ARANŻACJI LOKALU NR 0.17

W OBIEKCIE:

W:

**BUDYNEK HANDLOWY
UL. WARSZAWSKA 180
43-346 BIELSKO BIAŁA**

opracowany dla Inwestora:

**REDKOM PARK BIELSKO Sp. z o.o.
ul. Słoneczna 116A
05-500 Stara Lwiczna
NIP 1231527802**

sporządzony jest zgodnie z obowiązującymi przepisami, zasadami wiedzy technicznej oraz „Obwieszczenia Ministra Infrastruktury i Rozwoju z dnia 17 lipca 2015r w sprawie Warunków Technicznych, jakim powinny odpowiadać budynki i ich usytuowanie (Dz.U. z 2015 r. poz. 1422)”.

mgr inż. arch. Monika Wachtryk

.....
mgr inż. arch. Weronika Kaczyńska

nr upr.: 39/LOOKK/2017


w specjalności architektonicznej
do projektowania bez ograniczeń

.....
sprawdzający:

mgr inż. arch. Adam Wojtalik

nr upr. 18/LOOK/2016

w specjalności architektonicznej
do projektowania bez ograniczeń

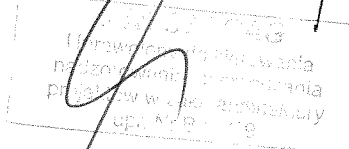



IZBA ARCHITEKTÓW
RZECZYPOSPOLITEJ POLSKIEJ

DOKUMENTACJA
POWYKONAWCZA

KOMISJA KWALIFIKACYJNA
ŁÓDZKA OKRĘGOWA IZBA ARCHITEKTÓW RP

Znak sprawy: LOOKK/1578/2017

Łódź, dnia 15 grudnia 2017 r.

DECYZJA nr 39/LOOKK/2017

Na podstawie art. 24 ust.1 pkt 2 ustawy z dnia 15 grudnia 2000 r. o samorządach zawodowych architektów oraz inżynierów budownictwa (Dz. U. z 2016 r. poz. 1725) w związku z art. 12, art. 13 oraz art. 14 ust.1 pkt 1 ustawy z dnia 7 lipca 1994 r. Prawo budowlane (t.j. Dz. U. z 2017 r. poz. 1332 z późn. zm.), zgodnie z art. 104 ustawy z dnia 14 czerwca 1960 r. Kodeks postępowania administracyjnego (t.j. Dz. U. z 2017 r. poz. 1257)

stwierdza się, że

Pani mgr inż. arch. Weronika Anna Kaczyńska

urodzona w dniu 07.06.1985 r. w Łodzi

**posiada odpowiednie wykształcenie techniczne oraz praktykę zawodową
i po zdaniu egzaminu z wynikiem pozytywnym otrzymuje**

UPRAWNIENIA BUDOWLANE


**w specjalności architektonicznej
do projektowania bez ograniczeń.**

**Powyższe uprawnienia budowlane upoważniają do wykonywania
samodzielnej funkcji technicznej w budownictwie, obejmującej:**




- a) projektowanie, sprawdzanie projektów budowlanych i sprawowanie nadzoru autorskiego, oraz
- b) sprawowanie kontroli technicznej utrzymania obiektów budowlanych.

Decyzja niniejsza jako uwzględniająca w całości żądanie strony nie wymaga uzasadnienia.

Od powyższej decyzji przysługuje Pani odwołanie do Krajowej Komisji Kwalifikacyjnej Izby Architektów RP za pośrednictwem Okręgowej Komisji Kwalifikacyjnej Łódzkiej Okręgowej Izby Architektów RP w terminie 14 dni od dnia doręczenia decyzji.

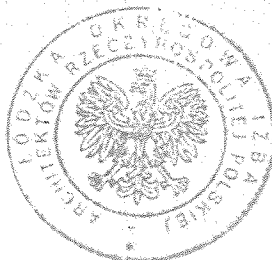

Komisja Egzaminacyjna działając w składzie:

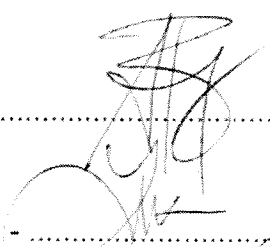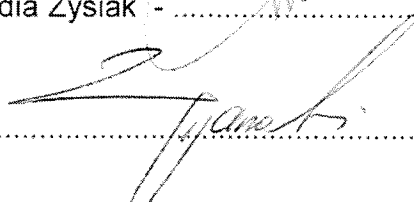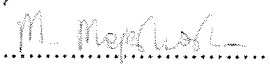1. Przewodniczący - mgr inż. arch. Andrzej Piech -
2. Zastępca Przewodniczącego – mgr inż. arch. Lidia Zysiak -
3. Sekretarz - mgr inż. arch. Paweł Pijanowski -
4. Zastępca Sekr. - mgr inż. arch. Monika Majerkowska -
5. Członek - mgr inż. arch. Karolina Kejna -
6. Członek - mgr inż. arch. Marek Pukowski -

Otrzymują:

- ① Wnioskodawca: Weronika Anna Kaczyńska,
2. Główny Inspektor Nadzoru Budowlanego - w celu wpisania do centralnego rejestru osób posiadających uprawnienia budowlane,
3. Łódzka Okręgowa Rada Izby Architektów RP,
4. a/a.

DOKUMENTACJA
POWYKONAWCZA



IZBA ARCHITEKTÓW
RZECZYPOSPOLITEJ POLSKIEJ

Łódzka Okręgowa Rada Izby Architektów RP

ZAŚWIADCZENIE - ORYGINAŁ

(wypis z listy architektów)

Łódzka Okręgowa Rada Izby Architektów RP zaświadcza, że:

mgr inż. arch. Weronika Anna Kaczyńska

posiadająca kwalifikacje zawodowe do pełnienia samodzielnych funkcji technicznych w budownictwie w specjalności architektonicznej i w zakresie posiadanych uprawnień nr **39/LOOKK/2017**, jest wpisana na listę członków Łódzkiej Okręgowej Izby Architektów RP pod numerem: **LO-1100**.

Członek czynny od: 16-09-2021 r.


Data i miejsce wygenerowania zaświadczenia: 24-03-2024 r. Łódź.

Zaświadczenie jest ważne do dnia: **30-06-2025 r.**

Podpisano elektronicznie w systemie informatycznym Izby Architektów RP przez:
Renata Kula, Sekretarz Okręgowej Rady Izby Architektów RP.

Nr weryfikacyjny zaświadczenia:

LO-1100-1DC4-7B82-C6BD-2CE1

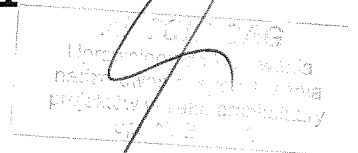

Dane zawarte w niniejszym zaświadczeniu można sprawdzić podając nr weryfikacyjny zaświadczenia w publicznym serwisie internetowym Izby Architektów: www.izbaarchitektow.pl lub kontaktując się bezpośrednio z właściwą Okręgową Izbą Architektów RP.



IZBA ARCHITEKTÓW
RZECZYPOSPOLITEJ POLSKIEJ

KOMISJA KWALIFIKACYJNA
ŁÓDZKA OKRĘGOWA IZBA ARCHITEKTÓW RP

DOKUMENTACJA
POWYKONAWCZA

Znak sprawy: 1502/LOOKK/2016

Łódź, dnia 24 czerwca 2016 r.

DECYZJA nr 18/LOOKK/2016

Na podstawie art. 24 ust.1 pkt 2 ustawy z dnia 15 grudnia 2000 r. o samorządach zawodowych architektów oraz inżynierów budownictwa (Dz. U. z 2014 r. poz. 1946 z późn. zm.) w związku z art. 12, art. 13 oraz art. 14 ust.1 pkt 1 ustawy z dnia 7 lipca 1994 r. Prawo budowlane (Dz. U. z dnia 8 marca 2016 r., poz. 290, tekst jednolity), zgodnie z art. 104 ustawy z dnia 14 czerwca 1960 r. Kodeks postępowania administracyjnego (Dz. U. z dnia 7 stycznia 2016 r. poz. 23 tekst jednolity)

stwierdza się, że

Pan mgr inż. arch. Adam Wojtalik
urodzony w dniu 15.05.1985 r. w Kutnie

**posiada odpowiednie wykształcenie techniczne oraz praktykę zawodową
i po zdaniu egzaminu z wynikiem pozytywnym otrzymuje**

UPRAWNIENIA BUDOWLANE

**w specjalności architektonicznej do
projektowania bez ograniczeń**

**Powyższe uprawnienia budowlane upoważniają do wykonywania
samodzielnej funkcji technicznej w budownictwie, obejmującej:**

- a) projektowanie, sprawdzanie projektów budowlanych i sprawowanie nadzoru autorskiego, oraz
- b) sprawowanie kontroli technicznej utrzymania obiektów budowlanych.

Decyzja niniejsza jako uwzględniająca w całości żądanie strony nie wymaga uzasadnienia.

Od powyższej decyzji przysługuje Panu odwołanie do Krajowej Komisji Kwalifikacyjnej Izby Architektów RP za pośrednictwem Okręgowej Komisji Kwalifikacyjnej Łódzkiej Okręgowej Izby Architektów RP, w terminie 14 dni od dnia doręczenia decyzji.




Uprawnienie do projektowania
nadzorowania, sprawdzania
projektów w zakresie architektury
Lp. Nr B. 178

Komisja egzaminacyjna działająca w składzie:


1. Przewodniczący Komisji:
mgr inż. arch. Andrzej Piech
2. Zastępca Przewodniczącego Komisji:
mgr inż. arch. Lidia Zysiak
3. Sekretarz Komisji:
mgr inż. arch. Paweł Pijanowski
4. Zastępca sekretarza Komisji:
mgr inż. arch. Monika Majerkowska
5. Członek Komisji:
mgr inż. arch. Barbara Brzezińska-Kwaśny
6. Członek Komisji:
mgr inż. arch. Paweł Czajka
7. Członek Komisji:
mgr inż. arch. Karolina Kejna
8. Członek Komisji:
dr hab. Inż. arch. Przemysław Szymański


.....

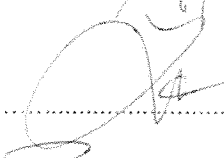
.....



.....



.....

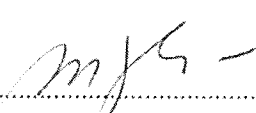
.....


.....


.....

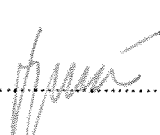
.....

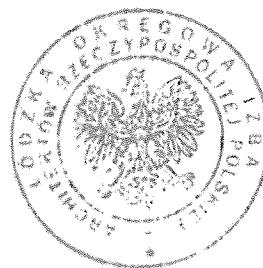

Otrzymują:

1. Wnioskodawca: mgr inż. arch. Adam Wojtalik
2. Główny Inspektor Nadzoru Budowlanego - w celu wpisania do centralnego rejestru osób posiadających uprawnienia budowlane
3. Łódzka Okręgowa Rada Izby Architektów RP
4. a/a.

DOKUMENTACJA
POWYKONAWCZA



IZBA ARCHITEKTÓW
RZECZYPOSPOLITEJ POLSKIEJ

Łódzka Okręgowa Rada Izby Architektów RP

ZAŚWIADCZENIE - ORYGINAŁ

(wypis z listy architektów)

Łódzka Okręgowa Rada Izby Architektów RP zaświadcza, że:

mgr inż. arch. Adam Wojtalik

posiadający kwalifikacje zawodowe do pełnienia samodzielnych funkcji technicznych w budownictwie w specjalności architektonicznej i w zakresie posiadanych uprawnień nr **18/LOOKK/2016**, jest wpisany na listę członków Łódzkiej Okręgowej Izby Architektów RP pod numerem: **LO-0923**.

Członek czynny od: 05-10-2016 r.


Data i miejsce wygenerowania zaświadczenia: 01-10-2024 r. Łódź.

Zaświadczenie jest ważne do dnia: **30-04-2025 r.**

Podpisano elektronicznie w systemie informatycznym Izby Architektów RP przez:
Renata Kula, Sekretarz Okręgowej Rady Izby Architektów RP.

Nr weryfikacyjny zaświadczenia:

LO-0923-FF4A-66FB-3YAD-5EDD

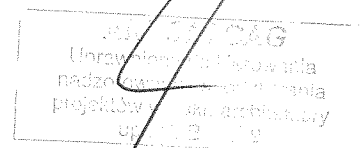

Dane zawarte w niniejszym zaświadczeniu można sprawdzić podając nr weryfikacyjny zaświadczenia w publicznym serwisie internetowym Izby Architektów: www.izbaarchitektow.pl lub kontaktując się bezpośrednio z właściwą Okręgową Izbą Architektów RP.

1. INFORMACJE OGÓLNE


- 1.0. Dane identyfikacyjne inwestycji
- 1.1. Opis obiektu / lokalu
- 1.2. Przedmiot i zakres opracowania
- 1.3. Dane wyjściowe
 - 1.3.1. Materiały
 - 1.3.2. Dokumenty

2. PROGRAM UŻYTKOWY

- 2.1. Ustalenia ogólne

3. PROJEKT ARCHITEKTONICZNY

- 3.1. Stan istniejący
- 3.2. Projekt
 - 3.2.1. Układ funkcjonalno-przestrzenny
 - 3.2.2. Wyposażenie we wbudowane urządzenia techniczne
 - 3.2.3. Urządzenia dla osób niepełnosprawnych
 - 3.2.4. Elementy budowlane
 - 3.2.4.1. Ściany wewnętrzne
 - 3.2.4.2. Słup w fasadzie
 - 3.2.4.3. Sufity podwieszone
 - 3.2.5. Stan wykończeniowy
 - 3.2.5.1. Tynki i oblicowania
 - 3.2.5.1.1. Ścian
 - 3.2.5.1.2. Sufitów
 - 3.2.5.2. Malowanie i tapetowanie
 - 3.2.5.3. Posadzki
 - 3.2.5.4. Elementy ślusarskie i stolarskie
 - 3.2.5.5. Elementy wykończenia wnętrza
 - 3.2.5.5.1. Elementy meblarskie
 - 3.2.5.5.2. Oświetlenie
 - 3.2.7. Ochrona przeciwpożarowa pomieszczenia.
 - 3.2.7. Zagadnienia BHP.
 - 3.2.9. Instalacje
 - 3.2.9.1. Instalacja wodno-kanalizacyjna
 - 3.2.9.2. Instalacja wentylacji, ogrzewania i chłodzenia powietrza
 - 3.2.9.3. Instalacja elektroenergetyczna
 - 3.2.9.4. Instalacja podstropowa PPOŻ

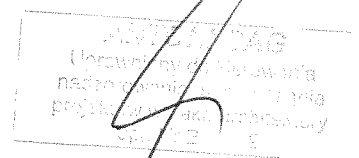

4. CZĘŚĆ RYSUNKOWA

rys. nr 01– LOKALIZACJA

rys. nr 02– ARANŻACJA

rys. nr 03– ARANŻACJA ZAPLECZA

rys. nr 04 – RZUT BUDOWLANY

rys. nr 05 – RZUT SUFITÓW I OSWIETLENIA

rys. nr 06 – RZUT POSADZKI

rys. nr 07 – KOLORYSTYKA

rys. nr 08 – PRZEKRÓJ

rys. nr 09 – WITRYNA

rys. nr 10 – ZESTAWIENIE STOLARKI DRZWIOWEJ

DOKUMENTACJA
POWYKONAWCZA



MONIKA WACHTRYK ARCHITEKTURA

OPIS TECHNICZNY

1. INFORMACJE OGÓLNE

1.0. Dane identyfikacyjne inwestycji

ADRES INWESTYCJI:

P.H. REDKOM
BIELSKO-BIAŁA
Krakowska 27, 43-300 Bielsko-Biała

1.1. Opis obiektu / lokalu.

Projektowany lokal mieści się w budynku handlowo-usługowym zlokalizowanym w Bielsku-Białej. Budynek objęty opracowaniem zlokalizowany jest we wschodniej części działki nr 47/24 w trójkącie pomiędzy ulicami Warszawską, Węglową i Monte Cassino (droga Ekspresowa S1), jest to wielkopowierzchniowy budynek handlowy (dawne Tesco), jednokondygnacyjny.

Główna bryła budynku na planie prostokąta, z akcentem architektonicznym w postaci wyciągniętego północno-zachodniego narożnika, w którym zlokalizowano główne i najbardziej paradne wejście do galerii, drugie wejście zlokalizowano w jej centralnej części i zaakcentowano wyobląną ścianą o konstrukcji żelbetowej. W zachodniej części budynku, wzdłuż ściany frontowej zaprojektowano pasaż handlowy zapewniający jednocześnie komunikację dla klientów. Dostawa do zaplecza lokalu planowana po stronie elewacji magazynowej, przez dodatkowe drzwi dwuskrzydłowe. Dostawy planowane poza godzinami działania lokalu. Wejście do budynków przeznaczone dla klientów zlokalizowano po drugiej stronie-w szklanej witrynie.

Elementy konstrukcyjne istniejącego budynku bez zmian – planowany zakres robót nie wymaga zmian i wzmocnienia elementów konstrukcyjnych budynku. Stan deweloperski. Zostaje zachowana funkcja lokali handlowych. Funkcja nie powoduje zwiększenia obciążeń przyjętych w dokumentacji pierwotnej:

- projektowane obciążenie użytkowe nie przekroczy wartości maksymalnej
- obciążenie projektowanych podłóg nie przekroczy wartości maksymalnej
- wysokość składowania nie przekroczy 3,2 m.

1.2. Przedmiot i zakres opracowania

Całość inwestycji mieści się w obrębie dzierżawionego pomieszczenia i sięga do "linii najmu" wyznaczonej przez Wynajmującego. Pomieszczenie objęte opracowaniem jest w stanie deweloperskim- po remoncie wynajmującego.

Nie ingeruje w żadne instalacje poza wskazany zakres opracowania. Zakres prowadzonych prac obejmujących niniejsze opracowanie pozostanie bez wpływu na otoczenie (sąsiednie lokale i części wspólne) oraz na otoczenie obiektu (art. 3 ust. 20 Ustawy z dnia 7 lipca 1994 r. - Prawo budowlane). Planowana inwestycja nie wymaga zmian istniejącego zagospodarowania działki.


1.3. Dane wyjściowe

1.3.1. Materiały

Fragmenty dokumentacji projektowej budynku.

Konsultacje z Koordynatorem Obiektu Inwestorem i projektantami branżowymi podczas prac projektowych.

- Konsultacje z Rzeczoznawcą PPOŻ oraz Sanepid

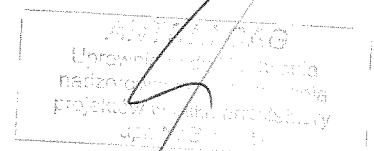

- Dokumentacja wykonawcza Generalnego Wykonawcy Wynajmującego, (fragmenty),

1.3.2. Dokumenty

- Zlecenie wykonania dokumentacji projektowej aranżacji sklepu

2. PROGRAM UŻYTKOWY

2.1. Ustalenia ogólne

Lokal będzie stanowił sklep zajmujący się sprzedażą akcesoriów i produktów dla zwierząt domowych. Handel odbywać się będzie na zasadzie samoobsługi. Towar wyeksponowany zostanie na regałach samonośnych, mocowanych do posadzki, a także na meblach wolnostojących, gondolach.

Planowana ilość personelu na jednej zmianie wynosi 4-6 osób.

Dostawa towaru do sklepu odbywać się będzie drogami wyznaczonymi przez gestora Obiektu i nie stanowi kolizji z funkcjonowaniem Obiektu, odbywać się przez drzwi ewakuacyjne w witrynie sklepu. Dostawy odbywają się poza godzinami działania Centrum Handlowego.

Główne wejście realizowane przez witrynę zamykane dwuskrzydłowymi drzwiami rozwieranymi. Do dyspozycji Najemcy będzie instalacja elektryczna oraz sanitarna zgodnie z zakresem ustalonym przez Wynajmującego.

3. PROJEKT ARCHITEKTURY WNĘTRZ

3.1. Stan istniejący

Lokal mieści się w budynku handlowo-usługowym,
Lokal przejmowany jest w stanie deweloperskim.

Budynek, po remoncie wynajmującego zyska nową otwartą formę na rzucie w kształcie litery C. Fasada frontowa (wnętrze litery C) zaprojektowana jako przeszklona z wejściami do wydzielonych lokali na długości, której projektuje się zadaszenie o wysięgu 3m okalające powstałe wnętrze. Od strony tylnej (po zewnętrznym obrysie litery C) przewidziano obsługę logistyczną lokali usługowo-handlowych z zachowaniem istniejącej infrastruktury (doki dostaw). Dostęp do sanitariatów ogólnodostępnych zostanie zapewniony poprzez wydzielenie zespołu sanitarnego, w którym zostaną zaprojektowane WC z podziałem na płęć, wc dla niepełnosprawnych oraz pomieszczenia dla opiekuna z dzieckiem, jak i pomieszczenie gospodarcze (porządkowe). Dach zaprojektowano jako płaski z istniejącym spadkiem max. 3%. Istniejąca w północno-wschodnim narożniku budynku część techniczna pozostaje bez zmian.

Istniejący budynek handlowy został posadowiony pośrednio za pośrednictwem pali CFA między osiami A-G oraz bezpośrednio za pośrednictwem ław szeregowych między osiami H-P.

Przebudowa budynku handlowego została posadowiona w sposób pośredni za pośrednictwem pali CFA.

3.2. Projekt

Projekt przewiduje wydzielenie stref funkcjonalnych w zadanej przestrzeni Najmu. Zakłada się, w większej części powierzchni Najmu brak sufitu podwieszanego.

Zostaną wykonane:

- sufity rastrowe/kasetonowe 60x60 w toalecie i w biurze
- sufity ażurowe w pomieszczeniu socjalnym dla pracowników

Proponowane rozwiązania zgodne są z wymaganiami bezpieczeństwa pracy, ochrony ppoż i ergonomii.

3.2.1. Układ funkcjonalno-przestrzenny i zestawienie powierzchni

Sklep Maxi Zoo podzielono na następujące strefy funkcjonalne:



- Strefę wejść i kas,
- Strefę sali sprzedaży,
- Strefa zaplecza magazynowego (magazyn, biuro kierownika)
- Strefa zaplecza socjalnego (pomieszczenie socjalne, pomieszczenia wc).

3.2.2. Wyposażenie we wbudowane urządzenia techniczne

- Hydranty-zabezpieczenie przez zasięg hydrantów w lokalu

- tablica Najemcy

instalacje w budynku:

- instalacja wodociągowa
- instalacja kanalizacji sanitarnej
- instalacja kanalizacji deszczowej
- instalacja wentylacji nawiewno-wywiewnej
- instalację klimatyzacji
- instalacja hydrantów wewnętrznych
- instalacja oświetlenia podstawowego i awaryjnego
- instalacja gniazd wtykowych
- instalacja odgromowa
- instalacja SSP
- instalacja systemu oddymiania grawitacyjnego – otwarcie klap oddymiających
- instalacja dźwiękowego systemu ostrzegawczego -DSO
- instalacja tryskaczowa
- Przeciwpozarowy wyłącznik prądu

3.2.3. Urządzenia dla osób niepełnosprawnych

W sklepie nie występują żadne elementy utrudniające poruszanie się osoby z dysfunkcją narządów ruchu, zatem nie przewiduje się specjalnych urządzeń dla osób niepełnosprawnych.

Lokal na poziomie 0 przeznaczony na sklep jest dostępny dla niepełnosprawnych bezpośrednio z poziomu terenu.

3.2.4. Elementy budowlane

Lokalizacja sklepu z dostępem z zewnątrz- bez możliwości ingerencji w ściany zewnętrzne. Brak ingerencji w konstrukcję nośną budynku.

Konstrukcja istniejącego budynku:

Zgodnie z projektem budowlanym -pierwotnym:

Głównym układem nośnym obiektu są wielonawowe stalowe ramy pełnościenne w rozstawie co 12m oparte na stopach fundamentowych. Blacha trapezowa dachu oparta została na płatwiach zimnogiętych. Pod centrale przewidziano konstrukcje wsporcze. Podwieszenia do blachy wykonać za pomocą systemowych wieszaków do blach trapezowych. Rozstaw wieszaków należy tak dobrać, aby maksymalne obciążenie punktowe nie przekroczyło wartości 30kg na jeden wieszak. W przypadku montażu instalacji do zimnogiętych płatwi dachowych należy stosować podwieszenia do środka elementu za pomocą min. 2 śrub. Obciążenie jednego wieszaka nie powinno być

większe niż 30kg dla płyt grubości 3,0mm i 40kg dla grubości 4,0mm. Układ podwieszeń na długości profilu powinien zapewnić równomierny rozkład obciążenia przekazywanego na profile. Niedopuszczalny jest montaż wieszaków do półki profili zimnogiętych

Podwaliny żelbetowe monolityczne o grubości 18cm posadowione na stopach fundamentowych. Górny poziom podwaliny +0,30 w miejscu płyty warstwowej i -0,02 w miejscu fasady szklanej. Zastosowano beton C25/30, stal zbrojeniowa B500SP.

Zakaz mocowania jakichkolwiek elementów do ścian obwodowych.

Zakazuje się wykonywania bruzd w posadzce w celu prowadzenia instalacji. Najemca wykańcza posadzki stosując materiały niepalne, posiadające aprobatę techniczną dopuszczającą do stosowania w budownictwie.

W celu wykonania leżących w jego gestii prac Najemca nie może w żadnym przypadku mocować jakichkolwiek elementów do blach pokrycia dachowego, ani wykonywać w nich otworów.

Pokrycie dachowe wykonane jest z blach stalowych. Zabrania się mocowania do niego za pomocą śrub, kołków, etc. jakichkolwiek elementów, niezależnie od ich przeznaczenia i ciężaru. Należy je podwieszać na elementach nośnych konstrukcji stropowej.

Dodatkowe urządzenia wentylacyjne i klimatyzacyjne przewidziane w Dokumentacji Projektowej Najemcy ustawione będą na dachu Parku Handlowego lub na tylnej elewacji budynku na podkonstrukcjach za zgodą Wynajmującego. Zabronione jest dokonywanie przez Najemcę jakichkolwiek zmian w elementach konstrukcyjnych budynku Parku Handlowego, w tym w elementach budowlanych wydzielające Lokal.

3.2.4.1. Ściany wewnętrzne

Ściany wydzielające powierzchnie najmu, należą do Wynajmującego. Nie można ich obciążać bez zgody Wynajmującego. Ściany między sklepami są wybudowane w sposób ostateczny zgodnie z zatwierdzonym projektem budowlanym obiektu. Ściany wydzielające poszczególne lokale – obustronnie podwójna płyta gipsowo kartonowa (GKB) na ruszcie stalowym systemowym, wypełnienie z wełny mineralnej. Ścianki wznoszone na pełną wysokość.

W celu mocowania jakichkolwiek elementów do ścian okalających Lokal, Najemca zobowiązany jest wykonać dodatkową konstrukcję (typu „przedścianka”) bez możliwości kotwienia do ścian wydzielających Lokal. Zmiana położenia lub konstrukcji tych ścian jest zabroniona. Wykorzystywanie tych ścian do wieszania elementów wyposażenia jest zabronione.

Stosowane meble Maxi Zoo nie wymagają lokalizowania przed ścianek.

Projektowane ściany działowe i przedścianki w strefie zaplecza do wysokości tj. 4,0m, montaż profili ścian „strop-dach (max. ok. 8,3m)”.

Płyty przedścianek i obudowy słupów na sali sprzedaży do wysokości 4,0 m.

Słupy i ściany wykończone betonem należy wyrównać, wyszpachlować i pomalować.

W projekcie wskazuje się miejsca wykonania ścian / przedścianek, a w miejscach mokrych należy zastosować płyty wodoodporne.

Zastosowane powinny być płyty renomowanych firm. Profile konstrukcyjne ścienne muszą być wykonane z blachy o grubości co najmniej 0,5 mm.

Ściany zaprojektowano w systemach producentów : Nida Gips (Lafarge (firmy Knauf, Nida Gips (Lafarge), Metpol, Rigips).

Profile poziome w ścianach dochodzących do siebie pod kątem prostym, dla ich usztywnienia, połączyć ze sobą. Wierzch ścian zamknąć profilem poziomym połączonym z profilami pionowymi. Pomiędzy płytami g-k izolacja z wełny mineralnej.

Obudowy pionów kanalizacyjnych wykonane muszą być z płyt G-K wygłuszenie wełną mineralną. Kolorystyka oraz sposób wykończenia ścian zaprojektowano wg standardów sieci sklepów Maxi Zoo wg załączonego rysunku w opracowaniu graficznym.

Uwaga: Wszystkie elementy widoczne konstrukcji (ściany), elementy instalacji nie mogą zostać

nieobudowane, nie dopuszcza się wykończenia wnętrza z widocznymi elementami ściany warstwowej (blacha falista).

3.2.4.2. Sufit podwieszony

W lokalu na sali sprzedaży nie planuje się sufitu podwieszanego.

W pomieszczeniu toalety dla pracowników, przedsionku oraz biurze planuje się sufit sufit rastrowy/kasetonowy 60 x 60, kolor biały, z płyty z włókna mineralnego, biały ze strukturą, z widocznymi profilami w kolorze białym. H= ~260 cm. Sufit rastrowy o płytowaniu pełnym, o dobrych właściwościach akustycznych.

W pomieszczeniu socjalnym zaprojektowano sufit ażurowy 15 x 15 x 3,7cm, przezierność 80 % h= ~260cm. W pomieszczeniu magazynowym oraz na Sali sprzedaży brak sufitu podwieszonego. Wszystkie sufity podwieszone powinny być wykonane zgodnie z zaleceniami producenta oraz z Polskimi Normami według załącznika graficznego. Sufity muszą być wykonane z materiałów niepalnych lub niezapalnych na ruszcie niepalnym, z materiałów nie kapiących i nie odpadających pod działaniem ognia.

Zgodnie z wymogami Wynajmującego należy wykonać dostosowanie drugiego poziomu instalacji PPOŻ podstropowych do nowej aranżacji wnętrza, jeśli istnieją.

W przypadku zastosowania sufitu podwieszanego Najemca ma obowiązek wykonać klapy systemowe rewizyjne o wymiarach 60x60cm, we wszystkich miejscach, w których nad sufitem znajdują się urządzenia, filtry, zawory, lub inne elementy wymagające dostępu w celu naprawy lub konserwacji. Dostęp do instalacji i urządzeń musi być zapewniony otworami o wymiarach umożliwiających konserwację i eksploatację zgodnie z DTR urządzeń (pompy ciepła, zawory, elementy automatyki). Przed przystąpieniem do wykonania sufitu podwieszanego, Najemca zobowiązany jest do potwierdzenia z Wynajmującym lub jednostką przez niego wskazaną, konieczności wykonania takich klap na budowie w trakcie realizacji sufitu podwieszanego w Lokalu.

Elementy konstrukcji głównej obiektu znajdujące się w granicach lokalu Najemcy mogą być wykorzystywane jako elementy nośne np. pod konstrukcje sufitu podwieszanego lub ścianek działowych, jednak każdorazowo wymaga to szczegółowego opisu lub obliczeń w dokumentacji wykonawczej Najemcy oraz konsultacji z koordynatorem prac i uzyskania pisemnej zgody Wynajmującego. (Odrębne zlecenie przez Najemcę).

3.2.5. Stan wykończeniowy

3.2.5.1. Tynki i oblicowania

3.2.5.1.1. Ścian

Wszystkie ściany (z płyt gipsowo-kartonowych, nowe/ istniejące) zostaną wyszpachlowane na gładko zaprawą szpachlową np. firmy Atlas zgodnie z zaleceniami producenta. Pomalowane zostaną metodą natryskową na kolor zgodnie w wytycznymi załącznika, emulsyjną farbą akrylową wg wzornika NCS /RAL. Analogicznie słupy konstrukcyjne. Kolorystyka wg rysunków graficznych.

3.2.5.1.2. Sufitów

W lokalu w strefie toalety pracowników przedsionka toalety oraz biura zostaną wykonane sufity podwieszone np. firmy ARMSTRONG kasetonowe 60x60cm, profil widoczny 24mm w kolorze GLOBAL WHITE, wypełnienie: WC: PLAIN BOARD.

Budynek pełni funkcję obiektu użyteczności publicznej o charakterze handlowo-usługowym z wydzielonymi lokalami i węzłem sanitarnym w klasie odporności pożarowej ZLI.

Wszystkie parametry ppoż. budynku zgodnie projektem pierwotnym.

Budynki zaliczony do kategorii zagrożenia ludzi ZL I ze względu na sale sprzedaży przeznaczone dla ponad 50 osób nie będących stałymi. Sala sprzedaży wyposażona w dwoje drzwi ewakuacyjnych dwuskrzydłowych 135/210 i 180/210 obie prowadzą bezpośrednio na zewnątrz budynku. Na zewnątrz winny się otwierać drzwi ewakuacyjne z sali sprzedaży oraz wyjść ewakuacyjnych z budynku.

Zakaz mocowania jakichkolwiek elementów do ścian obwodowych.

Przejścia instalacyjne na granicach stref pożarowych (jeżeli istnieją w zakresie opracowania) należy zabezpieczyć do klasy EI danego oddzielenia, a na przewodach wentylacyjnych przechodzących przez granice stref należy zastosować przeciwpożarowe kłapy odcinające o klasie odporności ogniowej EIS oddzielenia lub obudować kanały wentylacyjne przechodzące przez strefy, których nie obsługują do klasy EIS.

W budynku występują następujące instalacje i urządzenia przeciwpożarowe:

- System Sygnalizacji Pożaru (SSP),
- Dźwiękowy System Ostrzegawczy (DSO),
- System dozoru wizyjnego – nie ma wpływu na powierzchnie dzierżawców
- Instalacja oświetlenia ewakuacyjnego i kierunkowego
- System oddymiania grawitacyjnego – (kłapy oddymiające i drzwi /otwory napowietrzające)
- Główny wyłącznik pożarowy

Hydranty wewnętrzne. Dla celów ppoż. przewidziano instalację hydrantową wewnętrzną – po dwa hydranty HP DN25 z węzłem półsztywnym o długości 30 m na lokal umieszczone w atestowanych szafkach, z zaworem na wysokości 1,35 m od podłogi.

Awaryjne oświetlenie ewakuacyjne dróg ewakuacyjnych stanowią oprawy z własnym modulem bateryjnym, z czasem podtrzymania 1 godz

Gaśnice

W budynek wyposażono w gaśnice proszkowe 6 kg typu ABC w ilości po jednej na każde 300 m² powierzchni, z zachowaniem maksymalnej 30 m długości dojścia do sprzętu. Poszczególni najemcy lokali handlowo – usługowych i ewentualnych innych powierzchni zobowiązani są do wyposażenia zajmowanych powierzchni i (lub) pomieszczeń we własny podręczny sprzęt gaśniczy w ilości nie mniejszej niż 2 kg środka gaśniczego na każde 100 m² zajmowanej powierzchni.

Ze względu na powierzchnię przeznaczoną, na której mogą przebywać ludzie, przewiduje się, że w lokalu może przebywać więcej niż 50 osób, dlatego przewiduje się dwa wyjścia ewakuacyjne. Wyjście/wejście główne do lokalu o szerokości 135cm i wysokości 210cm oraz drugie drzwi w 180/210.

Nie występują pomieszczenia zagrożone wybuchem. Nie przewiduje się stosowania, przechowywania lub dystrybucji materiałów pożarowo - niebezpiecznych¹.

W zakresie wystroju wnętrz zastosowane będą wyłączone:

- materiały, których produkty rozkładu termicznego są nieintensywnie dymiące,

¹ *materiały pożarowo niebezpieczne - rozumie się przez to ciecze palne o temperaturze zapłonu poniżej 55 °C, gazy palne, ciała stałe wytwarzające w zetknięciu z wodą lub parą wodną gazy palne, ciała stałe zapalające się samorzutnie w powietrzu,*

materiały wybuchowe i pirotechniczne, ciała stałe palne utleniające o temperaturze rozkładu poniżej 21 °C, ciała stałe jednorodnie o temperaturze samozapalenia poniżej 200 °C oraz materiały mające skłonności do samozapalenia,

- wykładziny podłogowe i okładziny ściennie oraz stałe elementy wystroju i wyposażenia wnętrz co najmniej trudno zapalne,
- sufity podwieszone i okładziny sufitowe niepalne. Okładziny sufitów oraz sufity podwieszone należy wykonywać z materiałów niepalnych lub niezapalnych, niekapiących i nieodpadających pod wpływem ognia.
- Projektowana zabudowa meblowa projektowana minimalnie jako NRO. W pomieszczeniach, przeznaczonych do jednoczesnego przebywania ponad 50 osób oraz w pomieszczeniach produkcyjnych, stosowanie łatwo zapalnych przegród, stałych elementów wyposażenia i wystroju wnętrz oraz wykładzin podłogowych jest zabronione.
- Palne elementy wystroju wnętrz budynku, przez które lub obok których są prowadzone przewody ogrzewcze, wentylacyjne, dymowe lub spalinowe, powinny być zabezpieczone przed możliwością zapalenia lub zwęglenia.

Okładziny sufitów oraz sufity podwieszone wykonane zostaną z materiałów niepalnych tj. posiadających klasę reakcji na ogień A1; A2 s1, d0; lub niezapalnych, tj. posiadających klasę reakcji na ogień A2 s1, d1; B-s1, d0; B-s1, d1; niekapiących i nieodpadających pod wpływem ognia.

Palne elementy wystroju wnętrz lokalu, przez które lub obok których są prowadzone przewody ogrzewcze, wentylacyjne, dymowe lub spalinowe, będą zabezpieczone przed możliwością zapalenia lub zwęglenia

W lokalu nie przewiduje się stosowania podłóg podniesionych o więcej niż 0,2 m ponad poziom stropu lub innego podłoża.

Uwaga:

Przejścia instalacyjne przez ściany oddzielen przeciwpożarowych uszczelnione zostaną środkami posiadającymi stosowne dopuszczenia do klasy odporności ogniowej równej odporności ogniowej oddzielenia.

Awaryjne oświetlenie ewakuacyjne

Oświetlenie awaryjne ewakuacyjne będą zapewniały oprawy wyposażone w moduł awaryjny podtrzymujący zasilanie danej oprawy przy zaniku napięcia zasilania podstawowego przez okres 1h. Oświetlenie awaryjne drogi ewakuacyjnej powinno osiągnąć 50 % wymaganej wartości natężenia oświetlenia w ciągu 5 s oraz 100 % wymaganej wartości natężenia oświetlenia w ciągu 60 s. Wydzielone oprawy z modułami awaryjnymi będą stanowić oświetlenie ewakuacyjne. Oświetlenie ewakuacyjne kierunkowe będą stanowić oprawy wyposażone w moduł awaryjny oraz piktogram wskazujący kierunek wyjścia. Wszelkie oprawy wykorzystywane jako oświetlenie ewakuacyjne muszą posiadać dopuszczenie do stosowania w tym zakresie, potwierdzone odpowiednim świadectwem dopuszczenia CNBOP.

Na zewnątrz obiektu oprawy oświetlenia ewakuacyjnego należy umieścić w sposób zapewniający oświetlenie terenu przy wyjściach-poza zakresem niniejszego opracowania.

Adaptowana przestrzeń musi być wyposażona w awaryjne oświetlenie ewakuacyjne działające prawidłowo przez 60 minut w warunkach pożaru.

Awaryjne oświetlenie ewakuacyjne musi być wykonane zgodnie z :

1.PN-EN-1838:2013 Zastosowanie oświetlenia. Oświetlenie awaryjne.

Ogólne wytyczne:

1.Dla drogi ewakuacyjnej - 1 lux

2.Przestrzeni otwartej 0,5 luxa

3.Dla punktu pierwszej pomocy, każdego sprzętu pożarowego i przycisku ostrzegawczego, centrali sygnalizacji pożarowej - 5 luxów mierzone na urządzeniu).

4.Odległość najbliższej oprawy od sprzętu opisanego w punkcie 3 nie większa niż 2 m w rzucie poziomym

Warunki ewakuacji.

Wymagana szerokość poziomych dróg ewakuacji wynosi nie mniej niż 0,60 m liczone na każde 100 osób i nie mniej niż 1,4 m. Skrzydła drzwi, stanowiące wyjście na drogę ewakuacyjną, nie

mogą po ich całkowitym otwarciu zmniejszać wymaganej szerokości drogi. Dopuszczalna długość dojścia (drogi ewakuacyjnej) od wyjścia z pomieszczenia na tę drogę, do wyjścia do innej strefy pożarowej lub na zewnątrz budynku, wynosi zgodnie z wymaganiem: - dla strefy ZL I: - przy jednym dojściu - do 10 m, - przy dwóch dojściach – do 40m. Ewakuację z lokalu zapewniono przez 2 wyjścia ewakuacyjne: wszystkie na zewnątrz budynku. – z Sali sprzedaży lub magazynu .W sklepie będzie przebywać więcej niż 50 osób – jest wymagane drugie wyjście ewakuacyjne ze stoiska. Długość i szerokość przejść ewakuacyjnych wynoszą odpowiednio nie więcej niż 40m i nie mniej niż 0,9m, a w przypadku pomieszczeń dla których nie został jednoznacznie określony sposób jego zagospodarowania, projektowana długość przejścia ewakuacyjnego nie przekracza 80% dopuszczalnej długości (32 m). Ewakuacja prowadzona jest przez nie więcej niż 3 pomieszczenia. Drzwi wieloskrzydłowe, stanowiące wyjście ewakuacyjne z pomieszczenia oraz na drodze ewakuacyjnej, powinny mieć co najmniej jedno, nieblokowane skrzydło drzwiowe o szerokości nie mniejszej niż 0,9 m. Obiekt zostanie wyposażony w instalację awaryjnego oświetlenia ewakuacyjnego wykonaną zgodnie z PN-EN 1838 i PN-EN 50172. Oznakowanie na potrzeby ewakuacji dróg i wyjść ewakuacyjnych zgodnie z wymaganiami Polskich Norm w sposób dostarczający niezbędnych informacji do ewakuacji. Z pomieszczeń o powierzchni powyżej 300m² oraz przeznaczonych do jednoczesnego przebywania ponad 50 osób zapewniono 2 wyjścia ewakuacyjne prowadzące bezpośrednio na zewnątrz budynku drzwi dwuskrzydłowe o szerokości 1,9 m z jednym nieblokowanym skrzydłem o szerokości min. 0,9m oraz drugie drzwi jednoskrzydłowe o szerokości 1,35. Drzwi otwierają się zgodnie z kierunkiem ewakuacji.

Wyposażenie w gaśnice.

Lokale zostaną wyposażone w 3 gaśnice proszkowe 4kg typu ABC. Rozmieszczenie gaśnicy zostanie oznakowane zgodnie z Polską Normą. Zastosowane zostaną wyłącznie urządzenia posiadające certyfikaty CNBOP. Zlokalizowane będą w miejscach łatwo dostępnych.

3.2.8. Zagadnienia BHP

Personel lokalu może korzystać z pomieszczenia toalety w strefie zaplecza. Stanowiska pracy z monitorami ekranowymi będą zorganizowane w taki sposób, aby spełniały minimalne wymagania bhp i ergonomii. Większość wyposażenia jest jednorazowa. W pomieszczeniu socjalnym zlokalizowana jest również szafka socjalna. Przeszklenia sklepu należy wykonać ze szkła bezpiecznego, które tłucze się na drobne, nieostre kawałki. Posadzka w lokalu powinna być wykonana z materiałów niepowodujących niebezpieczeństwa poślizgiem oraz z materiałów antyelektrostatycznych.

AC 001 760
Pracownia Projektowa
nadzorująca wykonanie
projektów w zakresie architektury
02.01.2017

UWAGI GENERALNE:

1. Do obowiązku Generalnego Wykonawcy należy precyzyjne sprzątnie (łącznie z polerowaniem) sklepu przed przekazaniem do Zamawiającego.
2. Architekt zastrzega sobie prawo do aktualizacji projektu przed przygotowaniem wersji papierowej, jednak nie przewiduje się kluczowych zmian w projekcie.
3. WYKONAWCA zobowiązany jest do przygotowania dokumentacji powykonawczej zgodnie z wymaganiami Prawa Budowlanego i Zarządcy budynku, w którym znajduje się sklep Maxi Zoo.

3.2.9. Instalacje

3.2.9.1. Instalacja wodno-kanalizacyjna.

Wg odrębnego opracowania będącego częścią dokumentacji.

3.2.9.2. Instalacja klimatyzacji-wentylacji.

Wg odrębnego opracowania będącego częścią dokumentacji.


3.2.9.3. Instalacja elektroenergetyczna.

Wg odrębnego opracowania będącego częścią dokumentacji.

3.2.9.4. Instalacja podstropowa PPOŻ

Wg odrębnego opracowania niebędącego częścią dokumentacji – Najemca

mgr inż. arch. Monika Wachtryk

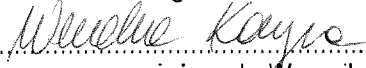

mgr inż. arch. Weronika Kaczyńska

nr upr.: 39/LOOKK/2017

w specjalności architektonicznej
do projektowania bez ograniczeń




sprawdzający:

mgr inż. arch. Adam Wojtalik

nr upr. 18/LOOK/2016

w specjalności architektonicznej
do projektowania bez ograniczeń

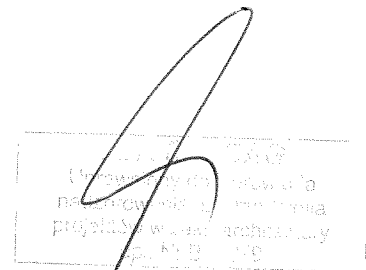

mgr inż. arch. Monika Wachtryk
nr upr. 39/LOOKK/2017
w specjalności architektonicznej
do projektowania bez ograniczeń

Informacja do planu BIOZ

Informacja dotycząca bezpieczeństwa i ochrony zdrowia ze względu na specyfikę projektowanego obiektu do uwzględnienia w planie bezpieczeństwa i ochrony zdrowia Informacja została przygotowana w nawiązaniu do art. 20 ust. 1 b Ustawy z dnia 7 lipca 1994 r. - Prawo budowlane oraz w związku z Rozporządzeniem Ministra Infrastruktury z dnia 23 czerwca 2003 r. w sprawie informacji dotyczącej bezpieczeństwa i ochrony zdrowia oraz planu bezpieczeństwa i ochrony zdrowia. (Dz. U. Nr 120 z 23 czerwca 2003 r., poz. 1126)
Zgodnie z ustawą Prawo Budowlane niniejsza inwestycja wymaga opracowania przed rozpoczęciem budowy Planu Bezpieczeństwa i Ochrony Zdrowia (plan BIOZ).

1. Zakres robót dla całego zamierzenia budowlanego

- roboty przygotowawcze i pogładowe,
- zabezpieczenia terenu budowy przed osobami nieupoważnionymi,
- roboty wykończeniowe wewnętrzne

2. Wykaz istniejących obiektów budowlanych

Całość przebudowy odbywać się będzie w istniejącym budynku handlowo-usługowym.

3. Wskazanie elementów zagospodarowania działki lub terenu, które mogą stwarzać zagrożenie bezpieczeństwa i zdrowia ludzi

Istniejące elementy zagospodarowania działki nie będą stwarzać zagrożenia bezpieczeństwa i zdrowia ludzi.

4. Wskazanie dotyczące przewidywanych zagrożeń występujących podczas realizacji robót budowlanych, określające skalę i rodzaj zagrożeń oraz miejsce i czas ich występowania

- zagrożenie pożarowe,
- zagrożenie porażeniem prądem,
- uszkodzenie ciała przez materiały i narzędzia spadające,
- zagrożenie związane z przemieszczaniem się ludzi,
- zagrożenie związane z zanieczyszczeniem środowiska środkami chemicznymi,
- zagrożenie związane z obsługą urządzeń mechanicznych na placu budowy,
- zagrożenie związane z prowadzeniem poszczególnych robót budowlanych.

5. Wskazanie sposobu prowadzenia instruktażu pracowników przed przystąpieniem do realizacji robót szczególnie niebezpiecznych

Przed przystąpieniem do poszczególnych robót budowlanych pracownik zatrudniony na stanowisku roboczym powinien przejść szkolenie wstępne, tzw. instruktaż ogólny. Szkolenie wstępne powinna przeprowadzać osoba z odpowiednimi uprawnieniami. Obejmuje ono zapoznanie pracownika z podstawowymi przepisami bhp zawartymi w Kodeksie Pracy, regulaminem pracy, zasadami BHP obowiązującymi w danym zakładzie pracy oraz instruktaż udzielania pierwszej pomocy. Przed dopuszczeniem do pracy pracownik winien być przeszkolony i zapoznany z zagrożeniami występującymi na danym stanowisku. Pracownicy winni potwierdzać odbyte przeszkolenie. Szkolenie okresowe obowiązuje pracowników zatrudnionych na stanowiskach roboczych.

Powinno być przeprowadzone raz na 3 lata, a na stanowiskach pracy ze szczególnym zagrożeniem dla zdrowia i życia raz na rok.

Pracownicy powinni być zaopatrzeni w atestowane środki i sprzęt ochrony osobistej.

Wykonywanie prac szczególnie niebezpiecznych winno być prowadzone pod bezpośrednim nadzorem pracowników odpowiedzialnych za nadzór i wyznaczonych przez kierownika budowy.

Należy udostępniać pracownikom aktualne instrukcje BHP w zakresie:

- wykonywania prac związanych z zagrożeniami wypadkowymi lub zagrożeniami zdrowia pracowników,
- obsługi maszyn i innych urządzeń technicznych.
- postępowania z materiałami szkodliwymi dla zdrowia i niebezpiecznymi
- udzielenia pierwszej pomocy.

Należy określić zasady:

- ▲ używania oraz sposobu przechowywania i zabezpieczenia materiałów budowlanych substancji niebezpiecznych,
- ▲ postępowania w przypadku ewakuacji,
- ▲ zabezpieczenia pracowników prowadzących prace na wysokości,
- ▲ udzielania pierwszej pomocy w przypadku wystąpienia zagrożenia zdrowia lub życia pracowników lub osób postronnych.

6. Wskazanie środków technicznych i organizacyjnych, zapobiegających niebezpieczeństwom wynikającym z wykonania robót budowlanych w strefach szczególnego zagrożenia zdrowia lub w ich sąsiedztwie, w tym zapewniających bezpieczną i sprawną komunikację, umożliwiającą ewakuację na wypadek pożaru, awarii i innych zagrożeń.

- Należy odpowiednio oznakować strefy prowadzenia robót budowlanych
- Roboty i prace budowlane należy prowadzić pod kierunkiem kierownika budowy
- Należy używać materiałów posiadających atesty i dopuszczonych do stosowania w Polsce
- Jeżeli na budowę zostaną dostarczone substancje niebezpieczne, należy stosować się do kart charakterystyk dostarczonych wraz z tymi substancjami
- Roboty należy realizować zgodnie z planem BIOZ.
- Należy zapewnić pracownikom sprzęt ochrony osobistej
- Należy zapewnić wywieszony w widocznym miejscu wykaz adresów najbliższego punktu: lekarskiego, straży pożarnej, posterunku policji, punktu telefonicznego
- Należy zabezpieczyć możliwość dojazdu dla samochodów P.POŻ., pogotowia i ewakuacji z placu budowy
- Dziennik Budowy, inne dokumenty dotyczące budowy oraz wszystkie instrukcje dotyczące prawidłowej eksploatacji maszyn i urządzeń technicznych winny znajdować się w biurze kierownika budowy.

mgr inż. arch. Monika Wachtryk

.....
mgr inż. arch. Weronika Kaczyńska


nr upr.: 39/LOOKK/2017
w specjalności architektonicznej
do projektowania bez ograniczeń

.....
mgr inż. arch. Adam Wojtalik

sprawdzający:
nr upr. 18/LOOK/2016
w specjalności architektonicznej
do projektowania bez ograniczeń

.....
MONIKA WACHTRYK ARCHITEKTURA
nadzór nad budowlą
projektów i prac architektonicznych
ul. ... 10

SCHEMAT BUDYNKU

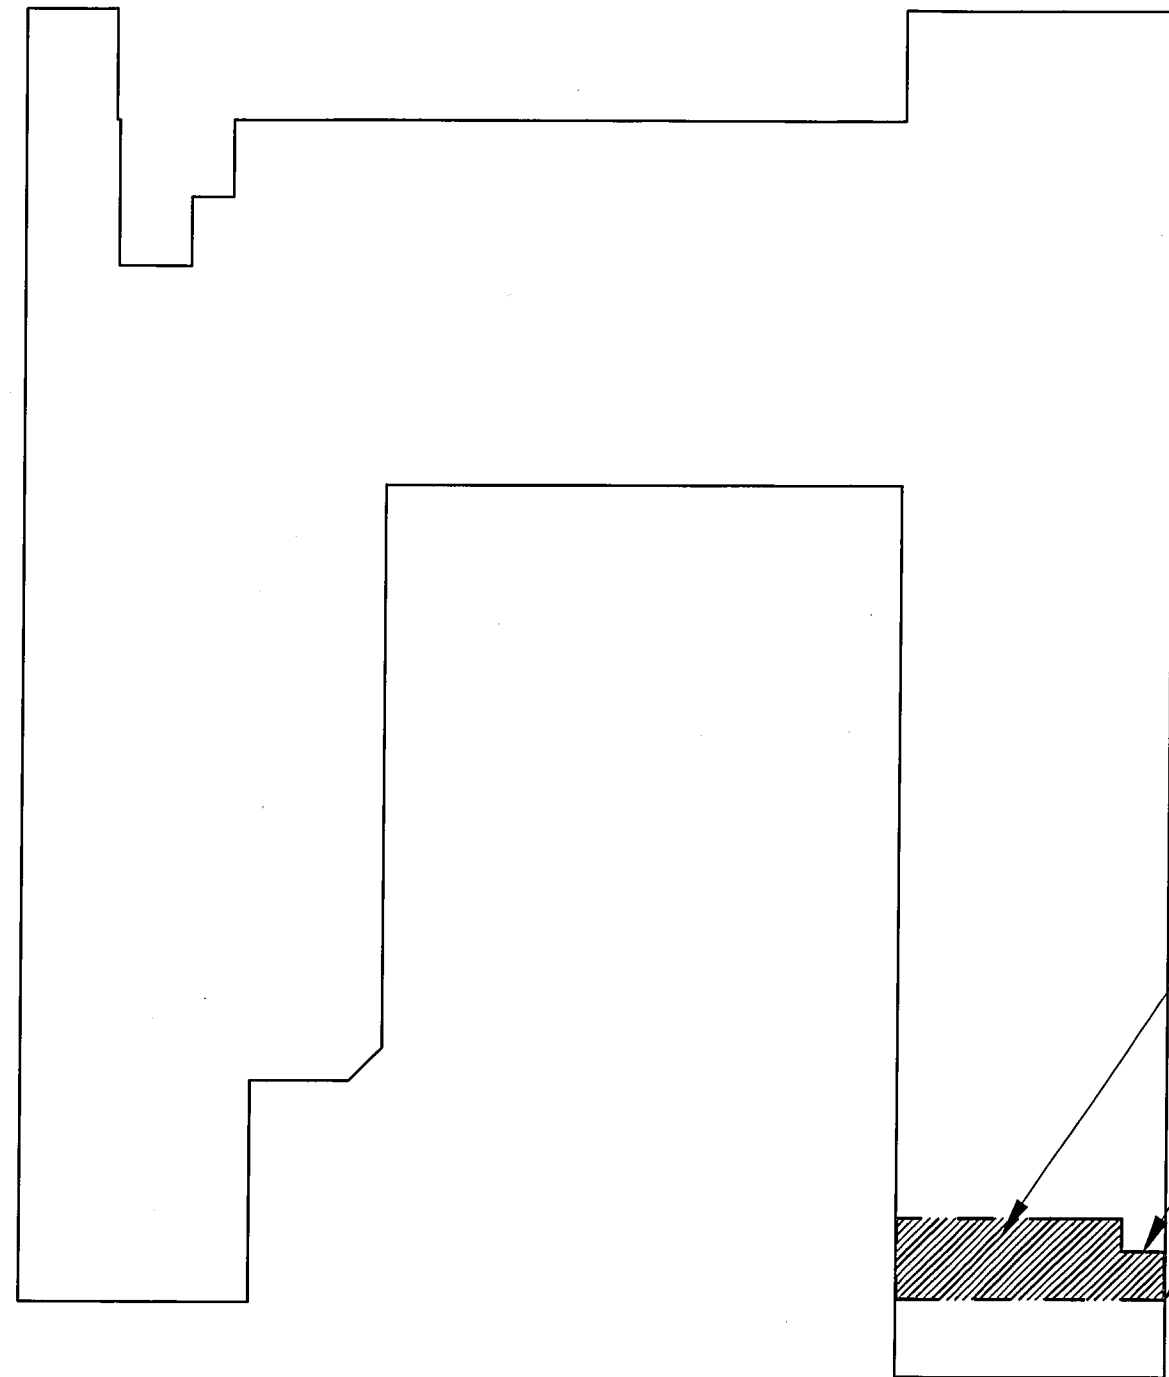

LOKAL MAXI ZOO

HYDRANT W LOKALU

OBEJMUJĄCY CAŁOŚĆ LOKALU

TOALETA W LOKALU


BIELSKO-BIAŁA
PH REDKOM

20241003

V 2.0

LEGENDA

	LOKAL MAXI ZOO
◀ 1	WEJŚCIE DLA KLIENTÓW
◀ 99	WEJŚCIE SŁUŻBOWE / DOSTAWY

DOKUMENTACJA
POWYKONAWCZA

INWESTOR:

REDKOM PARK BIELSKO Sp. z o.o.
ul. Słoneczna 116A
05-500 Stara Iwiczna
NIP 1231527802

PROJEKTANT:

MM

Commercial Design
MONIKA WACHTRYK ARCHITEKTURA
NIP: 947 191 85 12
ul. Radwańska 22/3; 90-541 ŁÓDŹ
500 595 900
monika.wachtryk@wachtryk.com

Tytuł projektu:

ARANŻACJA LOKALU NR 0.17

OPIS:

BUDYNEK HANDLOWY
UL. WARSZAWSKA 180a
43-346 BIELSKO BIAŁA

LOKAL 017

PROJEKTANT:
mgr inż. arch. Monika Wachtryk
mgr inż. arch. Weronika Anna Kaczyńska
nr upr.: 39/LOOKK/2017

SPRAWDZĄCY:
mgr inż. arch. Adam Wojtaliak
nr upr.: 18/LOOKK/2016

FAZA PROJEKTU:
PROJEKT TECHNICZNY

BRANŻA:
ARCHITEKTURA


SKALA:
NIESTANDARDOWA 376,37 m²

WYSLUŻENIE:
LOKALIZACJA

DATA:
PAŹDZIERNIK 2024

NUMER RYSUNKU:

A-00

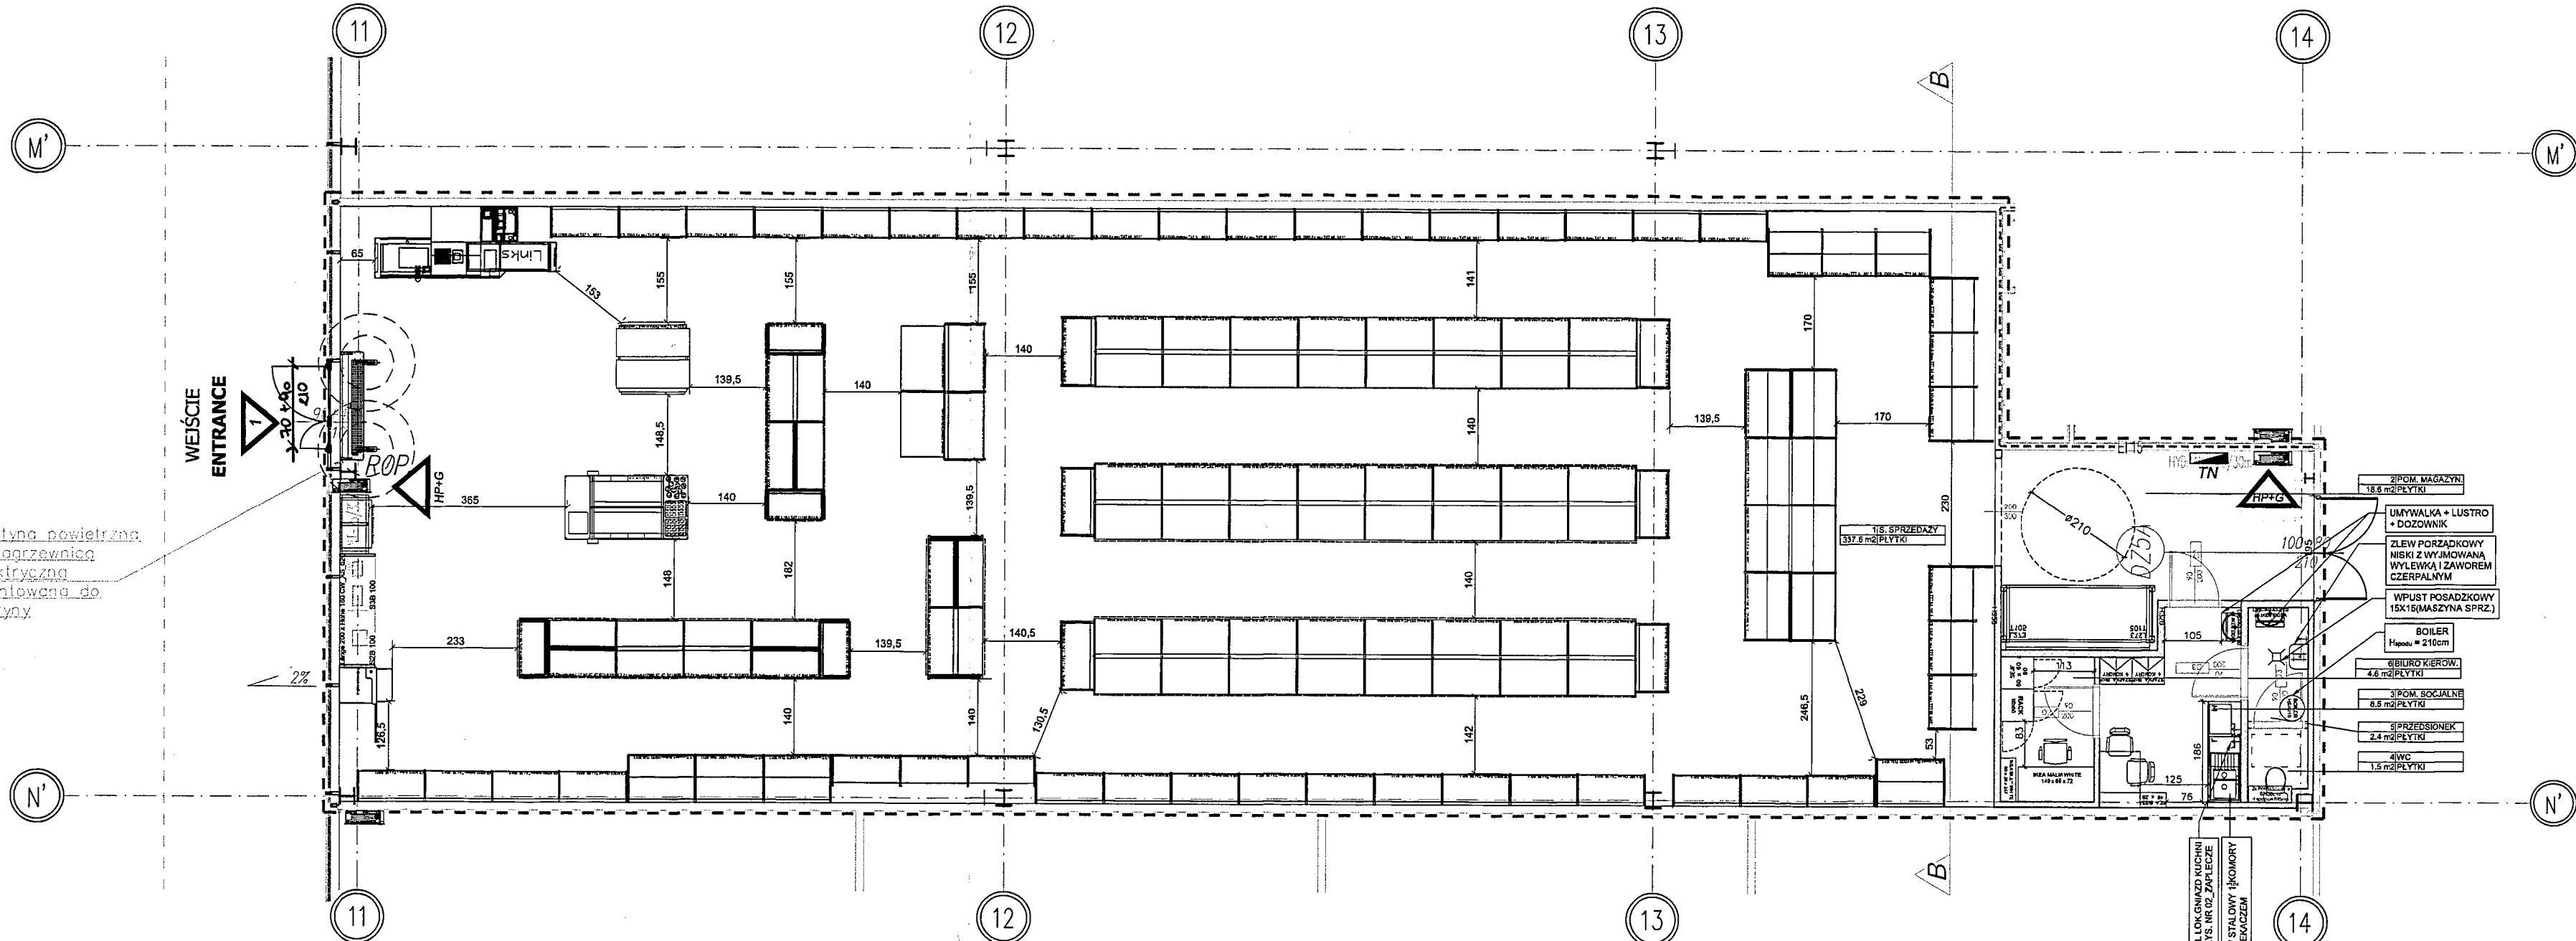

HYDRANT W WITRYNIE-OTWIERANIE WĘŻSZEGO BOKU.

RZECZOZNAWCA DO SPRAW ZABEZPIECZEŃ PRZECIWPÓŻAROWYCH

mgr inż. Tomasz Błażejowski nr upr. 405/2000

2024.09.09 (miejscowość data)

Zgodność projektu z wymaganiami ochrony przeciwpożarowej stwierdzam

bez uwag

Dot. Arch + Sanit + Elektr.

Uzgodniono pod względem wymagań higienicznych i zdrowotnych bez zastrzeżeń i z zastrzeżeniami

mgr inż. Zbigniew Dygas rzeczoznawca

dot. sanitarnych i higienicznych nr 38-BP10/03

L.p. 1.1.1.24. 91-164 Łódź, ul. Telewizyjna 8, tel. 603 99 00 89

Architektura + Inst. Sanitarne

Uprawniony do projektowania nadzoru nad budowlą projektant w architekturze upr. Nr 111/2019

UWAGI OGÓLNE

- PROJEKT JEST CHRONIONY PRAWEM AUTORSKIM (DZ.U. 94/24/R/3). NIEJEST EGZEMPLARZ DOKUMENTACJI STANOWI WYŁĄCZNA WŁAŚNOŚĆ INWESTORA.
- WSPÓŁCZESNE WYMIARY W TYM MEBLI ORAZ ZABUDOWY G-K, WNEK, ŚCIAN NALEŻY SPRAWDZIĆ NA BUDOWIE.
- WYMIARY PODANE W CENTYMETRAH.
- NIE SKALOWAĆ WYMIARÓW Z RYSUNKÓW.
- W KAZIE WĄTPLIWOŚCI PROSZĘ KONTAKTOWAĆ SIĘ Z JEDNOSTKĄ (DANE W TABELI).

UWAGI STANDARDOWE

- JEDEN EGZEMPLARZ PROJEKTU ZATWIERDZONY PRZEZ WYNAJMUJĄCEGO MUSI BYĆ ZACHOWANY NA PLACU BUDOWY DO SPRAWDZANIA I KONSULTACJI PODCZAS REALIZACJI. WSKAZANE PRACE MUSIĄ PRZEBIEGAĆ ZGODNIE Z HARMONOGRAMEM UZGODNIONYM Z KOORDYNATOREM NAJEMCÓW.
- WSPÓŁCZESNE URZĄDZENIA MECHANICZNE, WENTYLACYJNE, KANALIZACYJNE MUSIĄ ZATWIERDZIĆ PRZEZ WYNAJMUJĄCEGO, A ICH LOKALIZACJA POTWIERDZONA PRZED MONTAŻEM.
- WYKONAWCY NAJEMCY NIE MOGĄ W ŻADEN SPOŚÓB NARUSZAĆ ANI MODYFIKOWAĆ INSTALACJI WYNAJMUJĄCEGO, A TAKŻE KONSTRUKCJI DACHU, ŚCIANEK DZIAŁOWYCH I STROPOW.
- WIE WSZYSTKICH WĄTPLIWOŚCI SPRAWACH NALEŻY ZWRACAĆ SIĘ DO PROJEKTANTÓW.
- EWENTUALNE WADY KOORDYNACYJNE NALEŻY PRZEDSTAWIĆ NAJEMCOWI PRZED PRZYSTĄPIENIEM DO WYKONANIA ROBÓT. PROWADZENIE ROBÓT W PRZYPADKU STWIERDZENIA WAD KOORDYNACYJNYCH JEST ZABRONIONE. W SZCZEGÓLNOŚCI ZABRONIONE JEST PROWADZENIE ROBÓT BUDOWLANYCH W OPARCIU O DOKUMENTACJĘ JEDNEJ BRANŻY BEZ SPRAWDZENIA ICH ODNIESIEN DO ARCHITEKTURY I POZOSTAŁYCH BRANŻ.
- WSZELKIE ZMIANY W STOSUNKU DO PROJEKTU NALEŻY PRZEDSTAWIĆ NAJEMCOWI PRZED PRZYSTĄPIENIEM DO WYKONANIA ROBÓT.
- WSZYSTKIE MATERIAŁY MUSIĄ SPEŁNIAĆ POLSKIE NORMY. WSZYSTKIE ROZWIĄZANIA TECHNOLOGICZNE I MATERIAŁOWE WINNY POSIADAĆ ODPowiednie CERTYFIKATY I ATYSTY ORAZ POWINNY BYĆ WYKONYWANE WG INSTRUKCJI PRODUCENTA.
- BEZWZGLĘDNE WYMAGI ODNOSIENIE MATERIAŁÓW STOSOWANYCH DO WYKONCZENIA WNIĘTRZ. WYPOSAŻENIA STAŁEGO I RUCHOMEGO.

WSZYSTKIE UŻYTE W LOKALU MATERIAŁY BUDOWLANE MUSIĄ POSIADAĆ CECHĘ NIEROZPRZESTRZENIAJĄCYCH OGŃ (NRO). ELEMENTY WYKONCZENIA WNIĘTRZ I WYPOSAŻENIA STAŁEGO MUSIĄ BYĆ WYKONANE Z MATERIAŁÓW CONAJMNIEJ TRUDNO ZAPALNYCH, KTÓRYCH PRODUKTY ROZKŁADU TERMICZNEGO NIE SĄ TOKSYCZNE I NIE SĄ INTENSYWNE DYMIAŁE. OKŁADZINY SUFITÓW ORAZ SUFITÓW PODWIESZONYCH MUSIĄ BYĆ WYKONANE Z MATERIAŁÓW NIEPALNYCH LUB NIEZAPALNYCH NIEKAPĄCYCH I NIEODPADAJĄCYCH POD WPLYWEM OGŃA.

ŚCIANY I POSADZKI: BĘDĄ WYKONANE PRZY UŻYCIU MATERIAŁÓW NIEPALNYCH, NIEZAPALNYCH LUB CO NAJMNIEJ TRUDNO ZAPALNYCH. W OBIĘKIE ZABRONIONE STOSOWANIE DO WYKONCZENIA WNIĘTRZ, WYPOSAŻENIA W TYM RUCHOME, MATERIAŁÓW LATWO ZAPALNYCH, KTÓRYCH PRODUKTY ROZKŁADU TERMICZNEGO SĄ TOKSYCZNE LUB INTENSYWNE DYMIAŁE. WYKONAWCA MA OBOWIĄZEK PRZEDSTAWIĆ PRZED MONTAŻEM W LOKALU DOKUMENT DOPUSZCZAJĄCY KONKRETNY WYRÓB DO UŻYTKOWANIA I ZASTOSOWANIA PRZEDKŁADAJĄCY KOPIE DEKLARACJI ZGODNOŚCI WYSTAWIENIA PRZEZ PRODUCENTA WYROBU I MATERIAŁU ZAWIERAJĄCY ZAPISY DOTYCZĄCE PRZEWIDZIANYCH PRZESZKÓD WŁAŚCIWOŚCI POŻAROWYCH LUB OZNAKOWANIE WYROBU I MATERIAŁU. ODPowiednia EUROKLASA (NIE MOGĄ BYĆ TO ŻADNE ATYSTY, CERTYFIKATY, KLASYFIKACJE I.T.P. TYLKO DOKUMENTY O NAZWIE DEKLARACJA ZGODNOŚCI).

POD POWYŻSZYM ZOBOWIĄZANIEM NALEŻY UMIEŚCIĆ ZESTAWIENIE WSZYSTKICH MATERIAŁÓW PALNYCH OD KTÓRYCH WYMAGANE SĄ ODPowiednie WŁAŚCIWOŚCI POŻAROWE, WYMENIĄJĄC: NAZWĘ WYROBU I MATERIAŁU JEGO ZASTOSOWANIE W LOKALU ORAZ WYMAGANE WŁAŚCIWOŚCI POŻAROWE.

UWAGI SZCZEGÓŁOWE

- INSTALACJE SANITARNE I ELEKTRYCZNE WG PROJEKTÓW BRANŻOWYCH.
- SZCZEGÓŁOWE ROZWIĄZANIA TECHNICZNE DOTYCZĄCE MOCOWANIA SUFITÓW PODWIESZONYCH, URZĄDZEŃ I INSTALACJI DO STROPU NAD LOKALEM WG WYTYCZNYCH WYNAJMUJĄCEGO.
- INSTALACJE OCHRONY P.POŻ. W TYM INSTALACJA TRYSKACZOWA, SSP, DSO I HYDRANTOWA WG PROJEKTÓW BRANŻOWYCH OPRACOWYWANYCH PRZEZ FIRMY WSKAZANE PRZEZ WYNAJMUJĄCEGO.
- ZAKAZIE SIĘ NARUSZANIA ŚCIAN ZEWNĘTRZNYCH LOKALU W SZCZEGÓLNOŚCI UMIESZCZANIA INSTALACJI W GRUBOŚCI ŚCIANY, WYKONYWANIA BRUZO, ZAWIESZANIA CIĘŻARÓW, ZAWIESZANIA MEBLI SKLEPOWYCH I REGAŁÓW. MOCOWANIE MOŻLIWE JEST WYŁĄCZNIE DO ŚCIAN ZEWNĘTRZNYCH I MUROWANYCH ZGODNIE Z PROJEKTEM LUB PO UZGODNIENIU Z INWESTOREM.
- ZABRANIA SIĘ WYKONANIA JAKIKOLWIEK PODWIESEN DO INSTALACJI: KANAŁÓW WENTYLACYJNYCH I WSZELKICH PRZEWODÓW HYDRAULICZNYCH.
- NALEŻY ZAPEWNIĆ REWIZJĘ I DOSTĘP DO WSZYSTKICH URZĄDZEŃ TECHNICZNYCH W TYM KLIMATYZATORÓW, POMP CIEPŁA, SYSTEMU ZABEZPIECZENIA P.POŻ. ZNAJDUJĄCYCH SIĘ NAD SUFITEM PODWIESZONYM NAD RAMPĄ OŚWIETLIENIOWĄ W MIEJSCACH WSKAZANYCH NA PROJEKCIE ORAZ POD NASTĘPUJĄCYMI ELEMENTAMI: CZUJKI SYSTEMU ALARMU POŻAROWEGO, ZAWORY TESTOWE INSTALACJI TRYSKACZOWEJ, REWIZJE NA KANAŁACH WENTYLACYJNYCH, KLAPY ODDIECIA POŻAROWEGO, SKRZYŃKA PRZELĄCZENIOWA ELEKTRYCZNA (O LE WYSTĘPUJE), PRZYLĄCZE TELEFONICZNE I ZŁĄCZE SYGNAŁU CENTRALI POŻAROWEJ, ZŁĄCZE BMS (O LE WYSTĘPUJE) ORAZ WSZELKIMI ZAWORAMI I INNA ARMATURA NA INSTALACJACH WENTYLACYJNYCH I HYDRAULICZNYCH.
- NALEŻY WYKONAĆ KLAPY REWIZYJNE METALOWE LAKIEROWANE PROSZKOWO W KOLORZE I WYKOŃCZENIU ODPWIEDNIAJĄCYM ELEMENTOWI, W KTÓRYM ZOSTAŁY ZAINSTALOWANE W ŚCIANACH I SUFITACH, WSZĘDZIE TAM GDZIE WYKONCZENIA ZAKRYWAJĄ PODSTAWOWE INSTALACJE BUDYNKU. DOKŁADNA LOKALIZACJA KLAP ZOSTANIE OKREŚLONA W TRAKCIE PRZEGŁADU PROJEKTU NAJEMCY LUB NA BUDOWIE.
- W POSADZCE POD PŁYTKAMI NALEŻY WYKONAĆ ORUROWANIE DLA PODŁĄCZEN PRZEWODÓW ZASILANIA AW TYM OŚWIELENIA I KAS, PRZEWODÓW INSTALACJI TELEINFORMATYCZNYCH I INSTALACJI NISKOPRĄDOWYCH DO MEBLI I URZĄDZEŃ WYKONAWCZOSTAJĄCYCH AW TYM BRAMEK ANTYKRAŻDZIEŻOWYCH / ZGODNIE Z DOKUMENTACJĄ BRANŻY ELEKTROINSTALACYJNEJ I TELEINFORMATYCZNEJ ORAZ WYTYCZNYMI PROJEKTOWYMI WYNAJMUJĄCEGO.
- NA SALI SPRZEDAŻY ORAZ POMIĘSZCZENIACH ZAPLECZA NALEŻY WYKONAĆ COKOL WYSOKOŚCI 4 CM WG PROJEKTU.
- CENTRALKA BRAMEK SYSTEMU ZABEZPIECZENIA PRZED KRAŻDZĄ, PONAD SUFITEM PODWIESZONYM LUB W ZABUDOWIE GK.
- DYLATACJE (TAM GDZIE WYSTĘPUJĄ) - DO UWZGLĘDNIENIA. TYPU ZGODNY Z WYTYCZNYMI WYNAJMUJĄCEGO.
- STYK POSADZKI ZASADNICZEJ SKŁĘPI I POSADZKI JAK W PASAŻY WYKONANY PRZY UŻYCIU PROFILU ZE STALU.
- NIERÓWNOŚNI WYKONANE W SPOŚÓB "NIEWIDOCZNY".
- ELEMENTY DODATKOWE WYSTĘPUJĄCE W ŚĄSIĘDZTWIE NADPROŻA POWINNY POSIADAĆ WŁASNĄ KONSTRUKCJĘ NOŚNĄ.
- ZABRANIA SIĘ DOKONYWANIA SIŁAMI NIEKADRYMI, JAKIKOLWIEK INGERENCJI W INSTALACJE BEZPIECZEŃSTWA POŻAROWEGO (TRYSKACZE, CZUJKI DYMU, GŁOŚNIKI DSO) ORAZ INNYCH INSTALACJI DOPROWADZONYCH LUB PRZEBIEGAJĄCYCH PRZEZ LOKAL, DO JAKICH INGERENCJI UPRAWNIONY JEST WYŁĄCZNIE WYNAJMUJĄCY LUB WSKAZANA PRZEZ NIEGO FIRMA.
- DRZWI DO SANITARIATÓW Z WENTYLACJĄ WYWIEWNĄ I DO PRZEDSIÖNÓW POWINNY POSIADAĆ OTWORY LUB PODCIĘCIE W CELU ZAPEWNIENIA NAPŁYWU POWIETRZA.
- OŚWIELENIE OGŁOŚNIOWE I AWARYJNE WG PROJEKTU BRANŻOWEGO, OPRAWY OŚWIELENIA AWARYJNEGO MUSIĄ POSIADAĆ ŚWIADECTWO DOPUSZCZENIA CENOP ZGODNIE Z ROZPORZĄDZENIEM MINISTRA SPRAW WEWNĘTRZNYCH I ADMINISTRACJI Z DNIA 27 KWIETNIA 2010 RZ. NR 16 Z 2010, POZ. 553). SPOŚÓB MOCOWANIA ZGODNY ZE SZTUKĄ BUDOWLANĄ I ZASADAMI WIEDZY TECHNICZNEJ.
- WSZYSTKIE OZNACZENIA HANDLOWE MARKI W TYM LOGOTYP, ELEMENTY GRAFICZNE, WSZYSTKIE ELEMENTY WYKONANE Z DIBOND I KOLORYSTYKA WG SYSTEMU IDENTYFIKACJI WIZUALNEJ MARKI, ZGODNIE Z DORĘBNIE WSKAZANYMI REALIZACJAMI MARKI.
- W LOKALU NIE WYSTĘPUJĄ ŻADNE ELEMENTY UTRODNIAJĄCE PORUSZANIE SIĘ OSÓB Z FUNKCJĄ NARZĄDÓW RUCHU, ZATEM NIE PRZEWIDUJĄ SIĘ SPECJALNYCH URZĄDZEŃ DLA OSÓB NIEPEŁNOSPRAWNYCH.
- WYPOSAŻENIE LOKALU SPEŁNIA WYMAGI BEZPIECZEŃSTWA OSOBOWAŁUJĄCE W PAKSTAWACH UNII EUROPEJSKIEJ W TYM NA TERYTORIUM RZECZPOSPOLITEJ POLSKIEJ.
- WYPOSAŻENIE MEBLOWE NALEŻY ZAMONTOWAĆ STOSUJĄC SIĘ DO INSTRUKCJI DOSTARCZONEJ PRZEZ PRODUCENTA MEBLI CELEM ZAPEWNIENIA BEZPIECZEŃSTWA UŻYTKOWANIA.
- OKŁADZINY ŚCIAN, STAŁE ELEMENTY WYPOSAŻENIA, DEKORACJE WYKŁADZINY PODŁOGOWE POWINNY BYĆ WYKONANE Z MATERIAŁÓW CO NAJMNIEJ TRUDNO ZAPALNYCH, ELEMENTY WYKONCZENIA WNIĘTRZ NIE MOGĄ BYĆ PONADTO TOKSYCZNE, ANI TEŻ INTENSYWNE DYMIAŁE.
- ŚCIANKI DZIAŁOWE, OSŁONY I PRZEGRODY POWINNY BYĆ WYKONANE Z MATERIAŁÓW CO NAJMNIEJ TRUDNO ZAPALNYCH.
- OKŁADZINY SUFITÓW I PODWIESZONE SUFITY POWINNY BYĆ WYKONANE Z MATERIAŁÓW NIEPALNYCH LUB NIEZAPALNYCH, NIEKAPĄCYCH NIEODPADAJĄCYCH POD WPLYWEM OGŃA.
- PROJEKTOWANY LOKAL JEST W CAŁOŚCI POKRYTY ZASIĘGIEM HYDRANTU ZLOKALIZOWANEGO NA SALI SPRZEDAŻY PRZEDMIOTOWEGO LOKALU LUB ORAZ NA ZAPLECZU, ODLEGŁOŚĆ OD HYDRANTU DO NAJDALEJ POŁOŻONEGO PUNKTU W LOKALU Z UWZGLĘDNIENIEM ARANŻACJI WNIĘTRZA, NIE PRZEKRACZA 30,00 + 3M.
- W PRZEDMIOTOWYM BUDYNKU UŻYTECZNOŚCI PUBLICZNEJ - TYF BUDYNKU HANDLOWO-USŁUGOWY - WARTOŚĆ MOCY JEDNOSTKOWEJ OŚWIELENIA W BUDOWANEGO NIE PRZEKRACZA 35W/M².
- NIEJISZE OPRACOWANIE PODLEGA WERYFIKACJI PRZEPRAWIDANEJ PRZEZ WYNAJMUJĄCEGO POD WZGLĘDEM ZGODNOŚCI PROJEKTU Z LOKALNYMI WYMAGAMI ADMINISTRACYJNYMI, ZGODNOŚCI Z OGÓLĄ Koncepcją ARCHITEKTONICZNĄ I STANDARDEM WYKOŃCZENIA CENTRUM HANDLOWEGO ORAZ ZGODNOŚCI TECHNICZNEJ PROJEKTOWANYCH INSTALACJI NAJEMCY Z INSTALACJAMI WYNAJMUJĄCEGO.
- WYKONYWANIE PRAC DO MOMENTU OTRZYMANIA AKCEPTACJI ZE STRONY WYNAJMUJĄCEGO ZABRONIONE.
- NAJEMCA JEST ZOBOWIĄZANY W TAKI SPOŚÓB PROWADZIĆ SWOJE DOSTAWY, PRZEBIEGOWE SKŁADOWANIE MATERIAŁÓW, WYPOSAŻENIA ORAZ TOWARU, ABY NIE PRZESZKADZAŁO TO INNYM NAJEMCOM ALBO PRZEDSIĘBIORCOM DZIAŁAJĄCYM NA ZLECENIE WYNAJMUJĄCEGO, DO DOSTAWY I TRANSPORTU WEWNĘTRZNEGO NALEŻY UŻYWAĆ PRZEWIDZIANYCH DO TEGO CELU URZĄDZEŃ. W SZCZEGÓLNOŚCI NIE WOLNO WYKORZYSTYWAĆ DRÓG EWAKUACYJNYCH ANI PASAŻY HANDLOWEGO JAKO MAGAZYN PRZEJŚCIOWEGO LUB SKŁADOWISKA ODPADÓW. SZCZEGÓŁY PROCEDURY REALIZACJI BUDOWY NALEŻY USTALIĆ BEZPOŚREDNIO Z WYNAJMUJĄCYM.

BIELSKO-BIAŁA
PH REDKOM

20240710

V 2.0

NR	POMIĘSZCZENIE	POWIERZCHNIA
1	SALA SPRZEDAŻY	337,57 m ²
2	POM. MAGAZYNOWE	18,85 m ²
3	POM. SOCJALNE	8,48 m ²
4	WC	1,48 m ²
5	PRZEDSIÖNIEK WC	2,35 m ²
6	BIURO KIEROWNIKA	4,82 m ²
POWIERZCHNIA CAŁKOWITA LOKALI:		368,49 m ²

LEGENDA

	ŚCIANY ISTNIEJĄCE
	ŚLUPY ŻELBETOWE
	ZAKRES OPRACOWANIA
	ŚCIANY PROJEKTOWANE STROP-STROP
	HYDRANT ISTNIEJĄCY
	TABLICA NAJEMCY

DOKUMENTACJA
POWYKONAWCZA

INWESTOR:

REDKOM PARK BIELSKO Sp. z o.o.
ul. Słoneczna 116A
05-500 Stara Iwiczna
NIP 1231527802

PROJEKTANT:

Commercial Design

MONIKA WACHTRYK ARCHITEKTURA

NIP: 947 191 85 12

ul. Radwańska 22/3; 90-541 ŁÓDŹ

050 595 900

monika.wachtryk@wachtryk.com

TYTUL PROJEKTU:

ARANŻACJA LOKALU NR 0.17

OBJEKT:

BUDYNEK HANDLOWY
UL. WARSZAWSKA 180
43-346 BIELSKO BIAŁA

LOKAL 017

PROJEKTANT:

mgr inż. arch. Monika Wachtryk

mgr inż. arch. Weronika Anna Kacyńska

nr upr.: 39/LOOK/2017

SPRAWDZIŁ:

mgr inż. arch. Adam Wojtak

nr upr.: 18/LOOK/2016

FAZA PROJEKTU:

PROJEKT TECHNICZNY

BRANŻA:

ARCHITEKTURA

SKALA:

1:100


RYSUJE:

ARANŻACJA


DATA: PAŹDZIERNIK 2024

A-02



ANEKS KUCHENNY

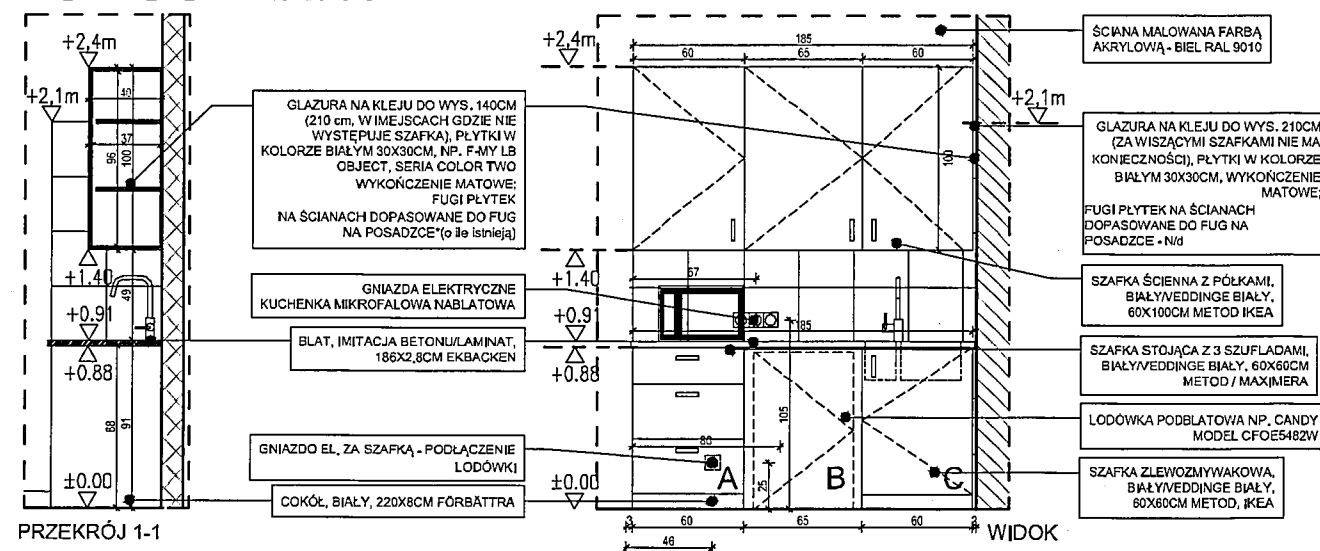

DETAL ZAKOŃCZEŃ PŁYTEK WYKOŃCZENIE KĄTOWNIKIEM WG. DET.

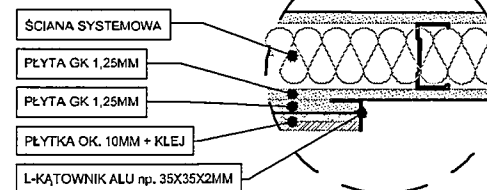

CZĘŚĆ SOCJALNO - MAGAZYNOWA

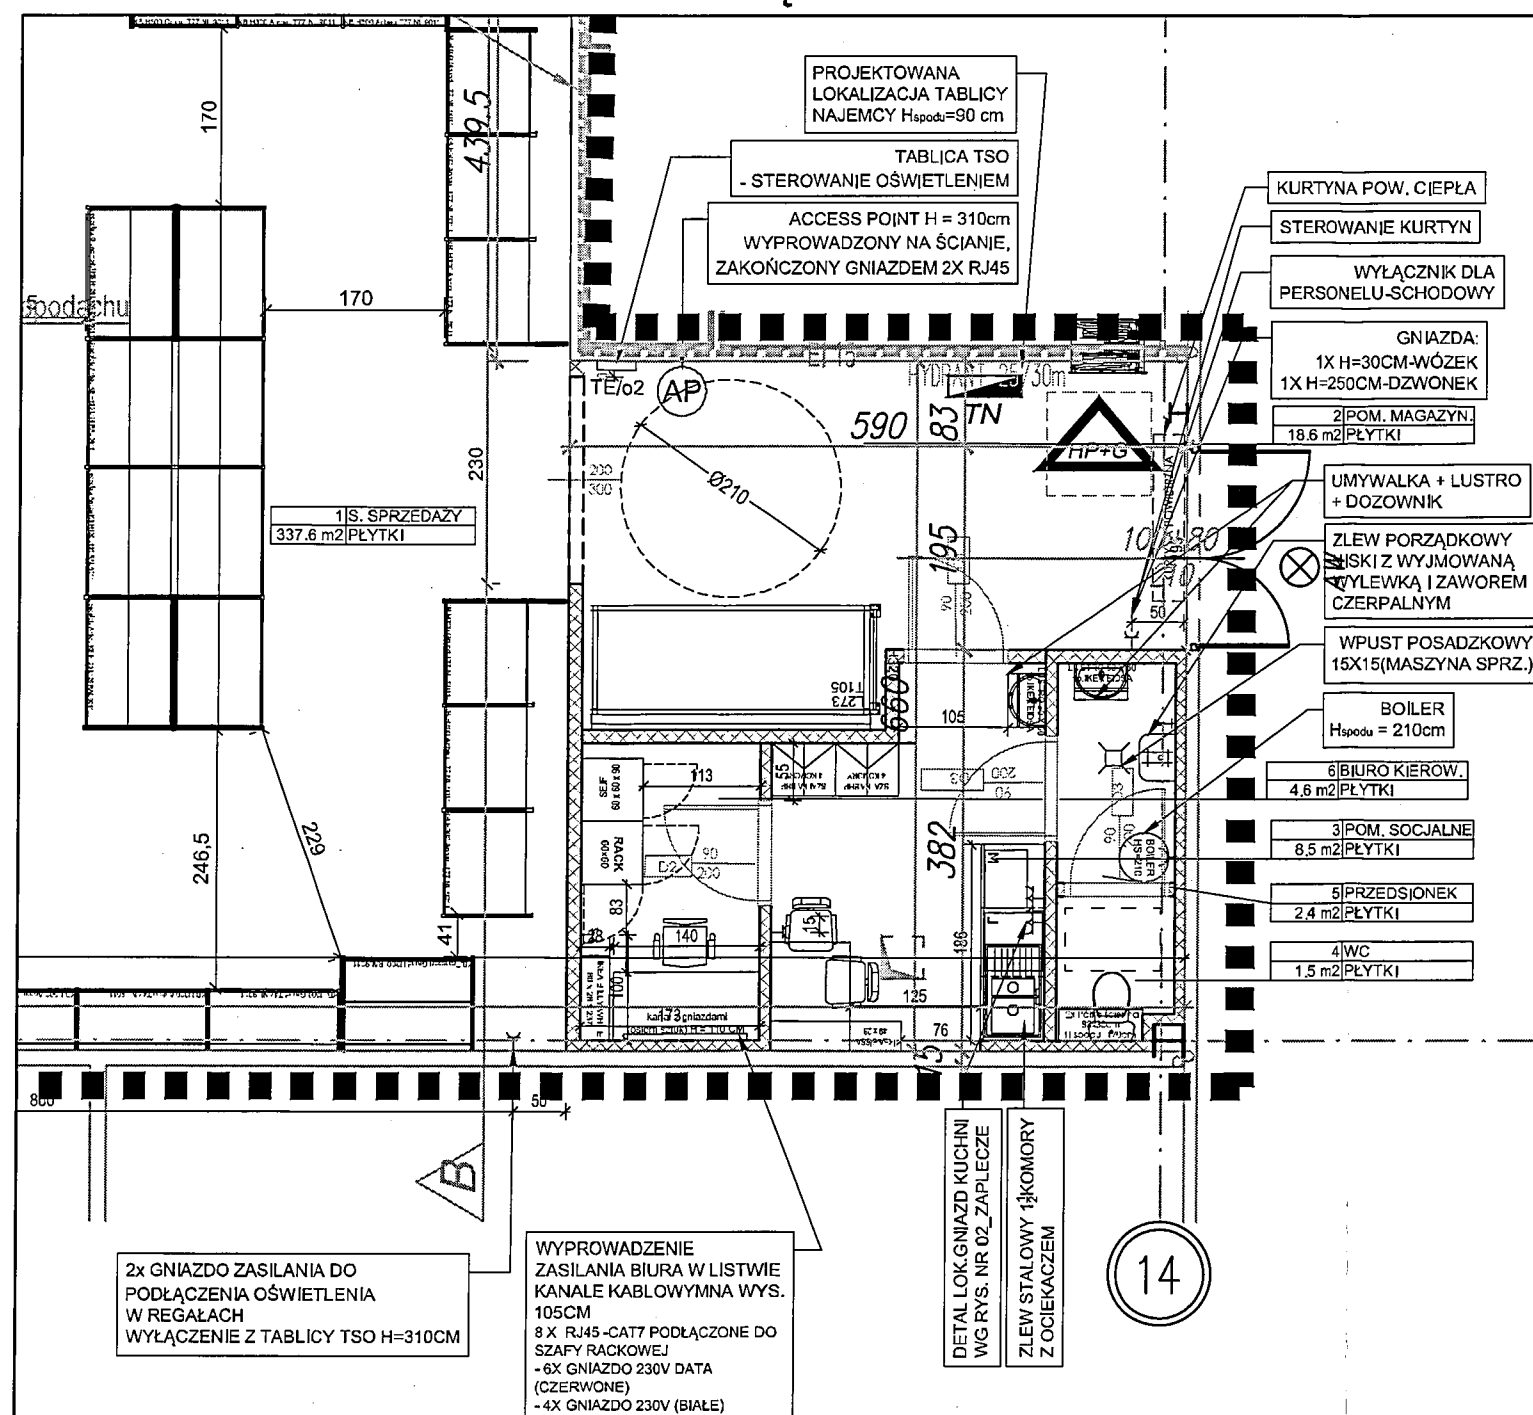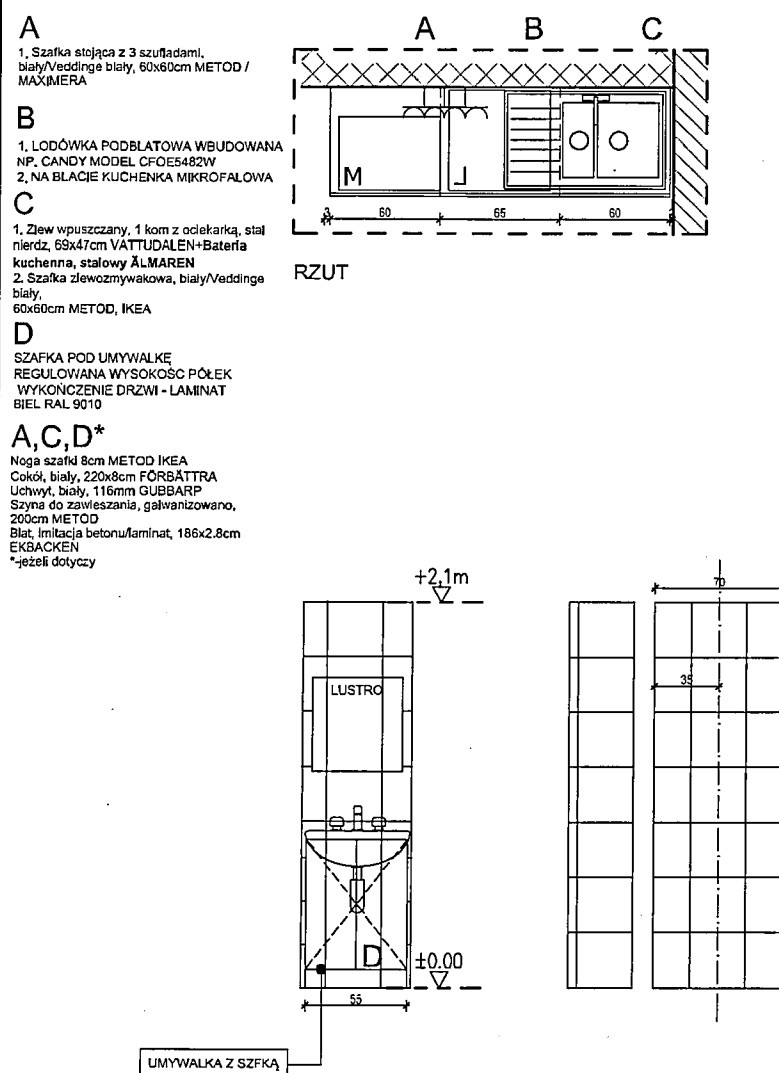

BIELSKO-BIAŁA
PH REDKOM

20241003

V 2.0

LEGENDA

	ŚCIANY ISTNIEJĄCE
	SŁUPY ŻELBETOWE
	ZAKRES OPRACOWANIA
	ŚCIANY PROJEKTOWANE STROP-STROP
	HP25 HYDRANT ISTNIEJĄCY
	TN TABLICA NAJEMCY

DOKUMENTACJA
POWYKONAWCZA

INWESTOR:
REDKOM PARK BIELSKO Sp. z o.o.
ul. Słoneczna 116A
05-500 Stara Iwiczna
NIP 1231527802

PROJEKTANT:
MM
Commercial Design
MONIKA WACHTRYK ARCHITEKTURA
NIP: 947 191 85 12
ul. Radwańska 22/3; 90-541 ŁÓDŹ
500 595 900
monika.wachtryk@wachtryk.com

Tytuł projektu:
ARANŻACJA LOKALU NR 0.17

OPRACOWANIE:
BUDYNEK HANDLOWY
UL. WARSZAWSKA 180a
43-346 BIELSKO BIAŁA

LOKAL 017

PROJEKTANT:
mgr inż. arch. Monika Wachtryk
mgr inż. arch. Weronika Anna Kaczyńska
nr upr.: 39/LOOKK/2017
mgr inż. arch. Adam Wojtalik
nr upr.: 18/LOOKK/2016
FAZA PROJEKTU:
PROJEKT TECHNICZNY

OPRACOWANIE:
ARCHITEKTURA
SKALA:
1:50
KRYTERIUM:
ZAPLECZE
DATA:
PAŹDZIERNIK 2024
LICZBA STRON:
A-03

UWAGI SZCZEGÓŁOWE

[illegible]

WYPOSAŻENIA STAŁEGO I RUCHOMEGO

AMTURA NA INSTALACJACH WYNIĘTYCH WYCIĄGACH I HYDRAKROCIENIE
7) NALEŻY WYKONAĆ KLAPY REWIZIJE METALOWE LAKIEROWANE
ELEMENTACH, WSKAZUJĄCE NA GÓRZE WYKONANIE ZAKRYWIAJĄ
PODSTAWOWE INSTALACJE BUDYNKU, DOKŁADNA LOKALIZACJA KLAP
ZOSTANIE OKREŚLONA W TRAKCIE PRZEGŁĄDU PROJEKTU NAJEMCY
KLAP NA BUDOWIE.

8) W POSADZCE POD PŁYTKAMI NALEŻY WYKONAĆ OROZOWANIE DL
PODŁAZCZ PRZEWODÓW ZASILANIA W TYM OŚWIETLENIA I KAS,
PRZEWODÓW INSTALACJI TELEFONOWYCH I INSTALACJI
NISKOPRĄDOWYCH DO MEBLI I URZĄDZEŃ WŁASNOŚCI WŁASNOŚCI
W TYM BRAMEK ANTYPADKOWYCH I ZGODNIE

ŚCIANKA NA PROFILACH CW100 / 100 - GR. 12.5 CM

 - 1X PŁYTA GIPS-KARTON 12,5 MM
- PROFIL CW 100 CO 600 MM / WELNA MIENRALNA
- 1X PŁYTA GIPS-KARTON 12,5 MM **
- ŚCIANA DO WYSOKOŚCI 4m, MONTAŻ NA CAŁĄ
WYSOKOŚĆ. H=8,3M DO DACHU

- 1X PLYTA GIPS-KARTON 12,5 MM

 - PROFIL CW 75 CO 600 MM
- 1x PŁYTA GIPS-KARTON 12,5 MM

(PŁYTOWANIE PODWÓJNE POD KAFLE W STREFIE MOKREJ.)

	- ISTNIEJĄCA ŚCIANA
--	---------------------



- PROFIL CW 75*
- 2x PŁYTA GIPS-KARTON 12,5 MM

(PŁYTOWANIE PODWÓJNE POD KAFLE STREFIE MOKREJ)

	- 2X PLYTA GIPS-KARTON 12.5 MM
--	--------------------------------



- PROFIL CW 75 CO 600 MM
- 1x PŁYTA GIPS-KARTON 12,5 MM

(PŁYTOWANIE PODWÓJNE POD KAFLE W STREFIE MOKREJ)

- 2X PŁYTA GIPS-KARTON 12,5 MM

(PŁYTOWANIE PODWÓJNE POD KAFLE W STREFIE MOKREJ)

BY PLANTA CIRC. MARTON 10.5 MM

(PŁYTOWANIE PODWÓJNE POD KAFLE W STREFIE MOKREJ)

ZWERTIFIKOWANIE PARAMETRÓW PROFILI
W ZALEŻNOŚCI OD WYSOKOŚCI BOMIESZCZENIA

1) INSTALACJE SANITARNE I ELEKTRYCZNE WG PROJEKTÓW BRANŻOWYCH.



NR	POMIESZCZENIE	POWIERZCHNIA
1	SALA SPRZEDAŻY	337,57 m ²
2	POM. MAGAZYNOWE	18,05 m ²
3	POM. SOCJALNE	8,49 m ²
4	WC	1,45 m ²
5	PRZEDSIÓNEK WC	2,35 m ²
6	BIURO KIEROWNIKA	4,62 m ²
	POWIERZCHNIA CAŁKOWITA LOKALU:	358,49 m²

	ŚCIANY ISTNIEJĄCE
	ŚLUPY ŻELBETOWE
	ZAKRES OPRACOWANIA
	ŚCIANY PROJEKTOWANE STROP-STRO
	HYDRANT ISTNIEJĄCY
	TABLICA NAJEMCY
	GNIAZDO ELEKTRYCZNE
	ZASILANIE WYPROWADZONE Z POSADZKI
	2x LAN

INVESTOR

REDKOM PARK BIELSKO Sp. z o.o.
ul.Śloneczna 116A
05-500 Stara Iwiczna
NIP 1231527802

PROJEKT

Commercial Design
MONIKA WACHTRYK ARCHITEKTURA
NIP: 947 191 85 12
ul. Radwańska 22/3; 90-541 ŁÓDŹ
500 595 900
monika.wachtryk@wachtryk.com

TYTUŁ PROJEKTU:

BUDYNEK HANDLOWY
UL. WARSZAWSKA 180a
43-346 BIELSKO BIAŁA

LOKAL 017


PROJEKANT:
mgr inż. arch. Monika Wachtryk
mgr inż. arch. Weronika Anna Kaczyńska
nr upr.: 39/LOOKK/2017
SPRAWDZIL:
mgr inż. arch. Adam Wojtalik
nr upr.: 18/LOOKK/2016

FAZA PROJEKTU:
PROJEKT TECHNICZNY

BRANZA:
ARCHITEKTURA
SEALA: TAXEE:

1:100 376,37 m

DATA: PAŹDZIERNIK 2024

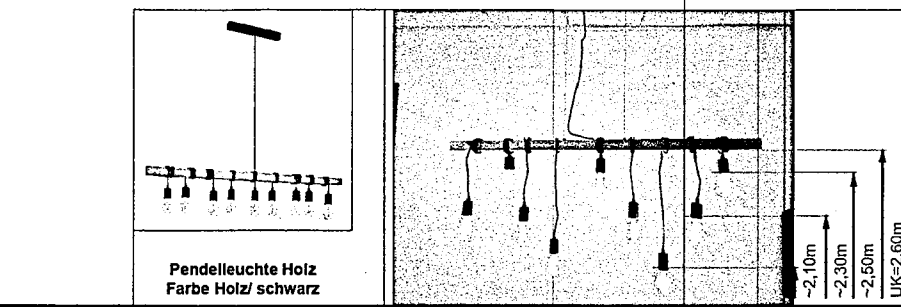

UWAGA:
LINIE ŚWIETLNE MUSZĄ BYĆ ZAMOCOWANE W OSI PRZEJŚĆ, NALEŻY KOORDYNOWAĆ UKŁAD Z USTAWIENIEM MEBLI.
JEDEN OBWÓD OŚWIETLENIA ZAPALANY ZARÓWNO Z WEJŚCIA PRZEZ WITRYNĘ JAKI I OD WEJŚCIA Z ZAPEŁCZA.

Bild3803896032.png

VARIO PIT LED
Farbe weiß o. schwarz



SNELLO MIT LED
Farbe schwarz

Oświetlenie awaryjne i ewakuacyjne			Wymiary zewnętrzne		
Symbol	Ikob6	Oznaczenie	L [mm]	B [mm]	H [mm]
EW3 	08	ONTec S 41 301 M AT IP65, LED oprawa awaryjna z pigmatorem, biała sz natynkowa 200 0153 H=300CM	260	40	110
			+ komplet montaż: 2x2		
	9	ONTec G 518 301 M AT, LED oprawa awaryjna z pigmatorem, biała sz natynkowa 200 0152 H=300CM	251,5	29	200
			+ komplet		
AW 	04	ITECH M2 302 NM AT, LED oprawa awaryjna, biała sz natynkowa IP65, 200 0155 Zesłań do montażu podtynkowego LED dla ITech białych sz, H2000155	170	68,5	50
	16	ONTec R M 302 NM AT LED oprawa awaryjna, biała sz 200 0154	130	130	200
			+ komplet		
AW 		ONTec R C 1 302 NM AT LED oprawa awaryjna, biała sz 200 0157	130	130	200
			+ komplet		
AW7c 		ONTec S W1 302 NM AT COLD LED oprawa awaryjna, biała sz IP65, 200 0158	260	40	110
			montaż: 2x2		

+ Komplet zawiera! (2 szt. w komplecie):
Linka z oczkiem lin. 858-8683; Uchwyt linki i regulacja wysokości
Element mocujący do sufitu 858 8978; Gwint mocujący do linki

Symbol	Anzahl	Bezeichnung	Aussermass		
			L (mm)	B (mm)	H (mm)
	04	ATTENTO LED 3588/830 ws. UDR19r, Einleuchte vierreigig, Abdeckung mikrooptischmal, LED Modul 32W, 3000K, 3588 lm, Alu weiss, 758 9271 → Treiber 614 0175 → 2x Zugentlastung 614 0176	595		10,5
	03	GIORNO T STAR 10 LED 1060/830 ws. 90° Einbaustrahler - starr - rund, inkl. LED Modul 1060lm, 3000K, 10,2W, Farbe weiss, inkl. Treiber, 684 6070	D=120		
	02	BRILLARE L LED Gerüstträger 4000/840 ws. 120° 1500r, für Lichtbandanschl. 4000lm, 4000K, 25W, Farbe weiss, 790 0068	1500	70	39,4
	01	BRILLARE Blindabdeckung weiss L=150 mm, 055 3112	1500	70	39,4
	01	BRILLARE Lichtbandschiene weiss, 1x150g, 8-polig 055 3051 Anfang/Witte incl. Verbinder 055 3055 Ende	1500	70,2	39,8
	01	BRILLARE Lichtbandschiene weiss, 2x300g, 8-polig 055 3052 Anfang/Witte incl. Verbinder 055 3065 Ende	3000	70,2	39,8
Zubehör für Lichtband:					
	02	Endkappe, einzeln, 055 3050			
	01	Einbaueinstreifer, 8-polig, 055 3056 Direktbefestigung OWA			
	04	Deckenbefestiger mit Caddyclip 055 3000 1x 1,25 m Direktbefestigung, Standarddecke			
	01	Deckenbefestiger 055 3057 1x 1,25 m Ablängung OWA, UK=3,30m			
	04	Federstahlschleimern H0552858 Ablängung OWA Standard, UK=3,2m			
	04	Ablängerweiss (3m) für Treppenhause 055 3058 1x 1,25 m → Seilabhängung (tastzählig) im 888 8954			

21		3-ph Stromschleife 3m, schwarz, 66XTK430-2, 101 6043	3000	31,5	32,5
54		Stromschleifenzubehör schwarz: Seil mit Zugöse 3m 888 8947 + Decken-/ Schienenhalterung inkl. Seilhalter 101 63572 Lila 25m montieren			
05		Einspeisungen XTS 11, 101 6053			
05		Einspeisungen XTS 12, 101 6052			
16		Mittelpfanne XTS 14, 101 6075			
16		Endkappen XTS 41, 101 6153			
16		Verbindert XTS 21, 101 6073			
16		Abhängenbrücke SKH 18, 101 6132			
02		Gelenkverbinder XTS 24, 101 6080B = 90° Verbinder (Einspeisung möglich) XTS 34, 101 6107			
02		90° Verbinder (Einspeisung möglich) XTS 34, 101 6107			
02		90° Verbinder (Einspeisung möglich) XTS 35, 101 6109			
02		T-Verbinder (Einspeisung möglich) XTS 36 - Schutzleiter u/v, 101 6068			
02		T-Verbinder (Einspeisung möglich) XTS 37 - Schutzleiter u/v, 101 6114			
02		T-Verbinder (Einspeisung möglich) XTS 38 - Schutzleiter u/v, 101 6070			
02		T-Verbinder (Einspeisung möglich) XTS 40 - Schutzleiter u/v, 101 6115			
02		Kreuzverbinder (Einspeisung möglich) XTS 38, 101 6078			
03406		Steckdosenaender schwarz, 101 5207			
01		Biegewerkzeug für Stromschleife XTS12, 101 0001			

Legende: **Beleuchtung weiß**

				Aussemmess		Einbaumess	
Symbol	Anzahl	Bezeichnung	L (mm)	B (mm)	H (mm)	DA (mm)	ET (mm)
-----	01	Pendelleuchte Holz, Bz E27, Abhängung 1,10m, 692 8464	1100				
	01	+ 8x Leuchtmittel E27, 900 6500	UK Holz 2,60m				
		Schienenleuchte weiß für Pendelleuchten:					
	01	3ph Adapter weiß, 101 6116 (1x)					
	02	3ph Adapter mech. ws., 101 5219 (2x)					
	02	Dekoahmen 2mm, 101 0033 (2x)					
	15	SIGMA STARR Gen3 LED 7850835 ws, 110° clear, Linienleuchte mit 3-ph-Adapter, Linienoptik clear symmetrisch, UGR, inkl. PCB LED 7850, 3500K, 45W, Farbe weiß, 211 9430	1440	65	50		
							
	05	SNELLO MIT LED COB 3266035 ws, 40° G7 PW HE*, Strahler mit 3-ph-Adapter, LED COB 3266lm 3500K 24.2W, Farbe weiß, inkl. Treiber, 211 1591	Dw=96	113			
							
	23	SNELLO MIT LED COB 3266035 ws, 60° G7 PW HE*, Strahler mit 3-ph-Adapter, LED COB 3266lm 3500K 24.2W, Farbe weiß, inkl. Treiber, 211 1590	Dw=96	113			
							
	11	VARIO PIT LED COB 1805935 ws, 60°KP-PW G7 HE*, Strahler mit 3-ph-Adapter, LED COB 1805lm 11.4W 3500K, inkl. Treiber, Farbe weiß, Material Aluminium, 211 1700	165	91	93		
							
	11	3-ph-Stromschiene 3m, weiss, 66XTS4200-3, 101 6021	2000	31,5	32,5		
							
	15	3-ph Stromschiene 3m, weiss, 66XTS4300-3, 101 6031	3000	31,5	32,5		
							
	60	Stromschienenleuchte weiß: Seil mit Zugöse 3m 888 8947 + Decken-/ Schienenhalterung inkl. Seilhalter 101 6282 alle 1,5m montieren					
							
	07	Einspeisungen XTS 11, 101 6001					
							
	07	Einspeisungen XTS 12, 101 6051					
							
	07	Mittelanspeisung XTS 14, 101 6085					
							
	07	Endanspeisung XTS 41, 101 6167					
							
	15	Verbindert XTS 21, 101 6071					
							
	15	Abhängerkette SKB 18, 101 6082					
							
	04	Gelenkverbindert XTS 24, 101 6010					
							
	04	90° Verbinder (Einspeisung möglich) XTS 34 - Schutzleiter nil., 101 6002					
							
	04	90° Verbinder (Einspeisung möglich) XTS 35, 101 6078					
							
	04	T-Verbinder (Einspeisung möglich) XTS 36 - Schutzleiter nil., 101 6078					
							
	04	T-Verbinder (Einspeisung möglich) XTS 37 - Schutzleiter nil., 101 6077					
							
	04	T-Verbinder (Einspeisung möglich) XTS 39 - Schutzleiter nil., 101 6074					
							
	04	T-Verbinder (Einspeisung möglich) XTS 40 - Schutzleiter nil., 101 6181					
							
	02x06	Stromschienenleuchte XTS AS6 weiß, 101 5205					
							
	-	Biegewerkzeug für Stromschienen XTSV12, 101 0461					
 Vorschlag Einspeisepunkt				Polaritätslinie			

BIELSKO-BIAŁA PH REDKOM

20241003

V 2.0

NR	POMIESZCZENIE	POWIERZCHNIA
1	SALA SPRZEDAŻY	337,57 m ²
2	POM. MAGAZYNOWE	18,65 m ²
3	POM. SPOŁACZNE	8,45 m ²
4	WC	1,45 m ²
5	PRZEDSIÓNEK WC	2,35 m ²
6	BIURO KIEROWNIKA	4,62 m ²
POWIERZCHNIA CAŁKOWITA LOKALU:		368,49

LEGENDA

ŚCIANY ISTNIEJĄCE

ŚLUPY ŻELBETOWE

ZAKRES OPRACOWANIA

ŚCIANY PROJEKTOWANE STROP-STROPOWY

HYDRANT ISTNIEJĄCY

TABLICA NAJEMCY

HP25

7N

**DOKUMENTACJA
POWYKONAWCZA**

INWESTOR:

REDKOM PARK BIELSKO Sp. z o.o.
ul. Słoneczna 1116A
05-500 Stara Iwiczna
NIP 1231527802

PROJEKTANT:

Commercial Design
MONIKA WACHTRYK ARCHITEKTURA
NIP: 947 191 85 12
ul. Radwańska 22/3; 90-541 ŁÓDŹ
500 595 900
monika.wachtryk@wachtryk.com

TYTUŁ PROJEKTU:

ARANŻACJA LOKALU NR 0.17

OBJEKT:

BUDYNEK HANDLOWY
UL. WARSZAWSKA 180a
43-346 BIELSKO BIAŁA

LOKAL 017

PROJEKTANT:

mgr inż. arch. Monika Wachtryk
mgr inż. arch. Weronika Anna Kaczyńska
nr upr.: 39/LOOKK/2017
mgr inż. arch. Adam Wojtalik
nr upr.: 18/LOOKK/2016

SPRAWOZD:

PROJEKT TECHNICZNY

BRANŻA:

ARCHITEKTURA

SKALA:

1:10

ZAKREŚL:

27.07.2023

BIELSKO-BIAŁA
PH REDKOM

20241003

V 2.0

LEGENDA

ŚCIANY ISTNIEJĄCE

ŚLUPY ŻELBETOWE

ZAKRES OPRACOWANIA

ŚCIANY PROJEKTOWANE STROP-STROP

HP25

HYDRANT ISTNIEJĄCY

TN

TABLICA NAJEMCY

POSADZKA Z PŁYTEK Argelith MIHA 614_398/398/15mm R10 – I GATUNEK
Fugi o gr. 3mm, kolor szary w kolorze płytki np. RAL9006. Cokoły systemowe z w.w. gresu H=10cm.
UWAGA ZAŁOŻYĆ ODPOWIEDNI ZAPAS

POSADZKA WYMAGAJĄCA IMPREGNACJI PRZECIWWODNEJ (POMIESZCZENIA MOKRE)

PŁYTKA STELCON

COKÓŁ 10CM SYSTEMOWY DOPASOWANY DO POSADZKI

UWAGA: NALEŻY UWZGLĘDNIĆ DYLATACJE POSADZKOWE NALEŻY UWZGLĘDNIĆ LISTWĘ DYLATACYJNĄ ORAZ DYLATACJĘ POZORNĄ.

INWESTOR:

REDKOM PARK BIELSKO Sp. z o.o.
ul. Słoneczna 116A
05-500 Stara Iwiczna
NIP 1231527802

PROJEKTANT:

MM

Commercial Design
MONIKA WACHTRYK ARCHITEKTURA
NIP: 947 191 85 12
ul. Radwańska 22/3; 90-541 ŁÓDŹ
500 595 900
monika.wachtryk@wachtryk.com

TYTUŁ PROJEKTU:


ARANŻACJA LOKALU NR 0.17

OBIEKT

BUDYNEK HANDLOWY
UL. WARSZAWSKA 180A
43-346 BIELSKO BIAŁA

LOKAL 017

PROJEKTANT:
mgr inż. arch. Monika Wachtryk
mgr inż. arch. Weronika Anna Kaczynska
nr upr.: 39/LOOKK/2017
SPRAWDZIŁ:
mgr inż. arch. Adam Wojtalił
nr upr.: 18/LOOKK/2016
FAZA PROJEKTU:
PROJEKT TECHNICZNY
BRANŻA:
ARCHITEKTURA
SKALA:
1:100
TAKRES:
376,37 m²
RYSUJEK:
POSADZKA
DATA:
PAŹDZIERNIK 2024
NUMER RYSUNKU:
A-06

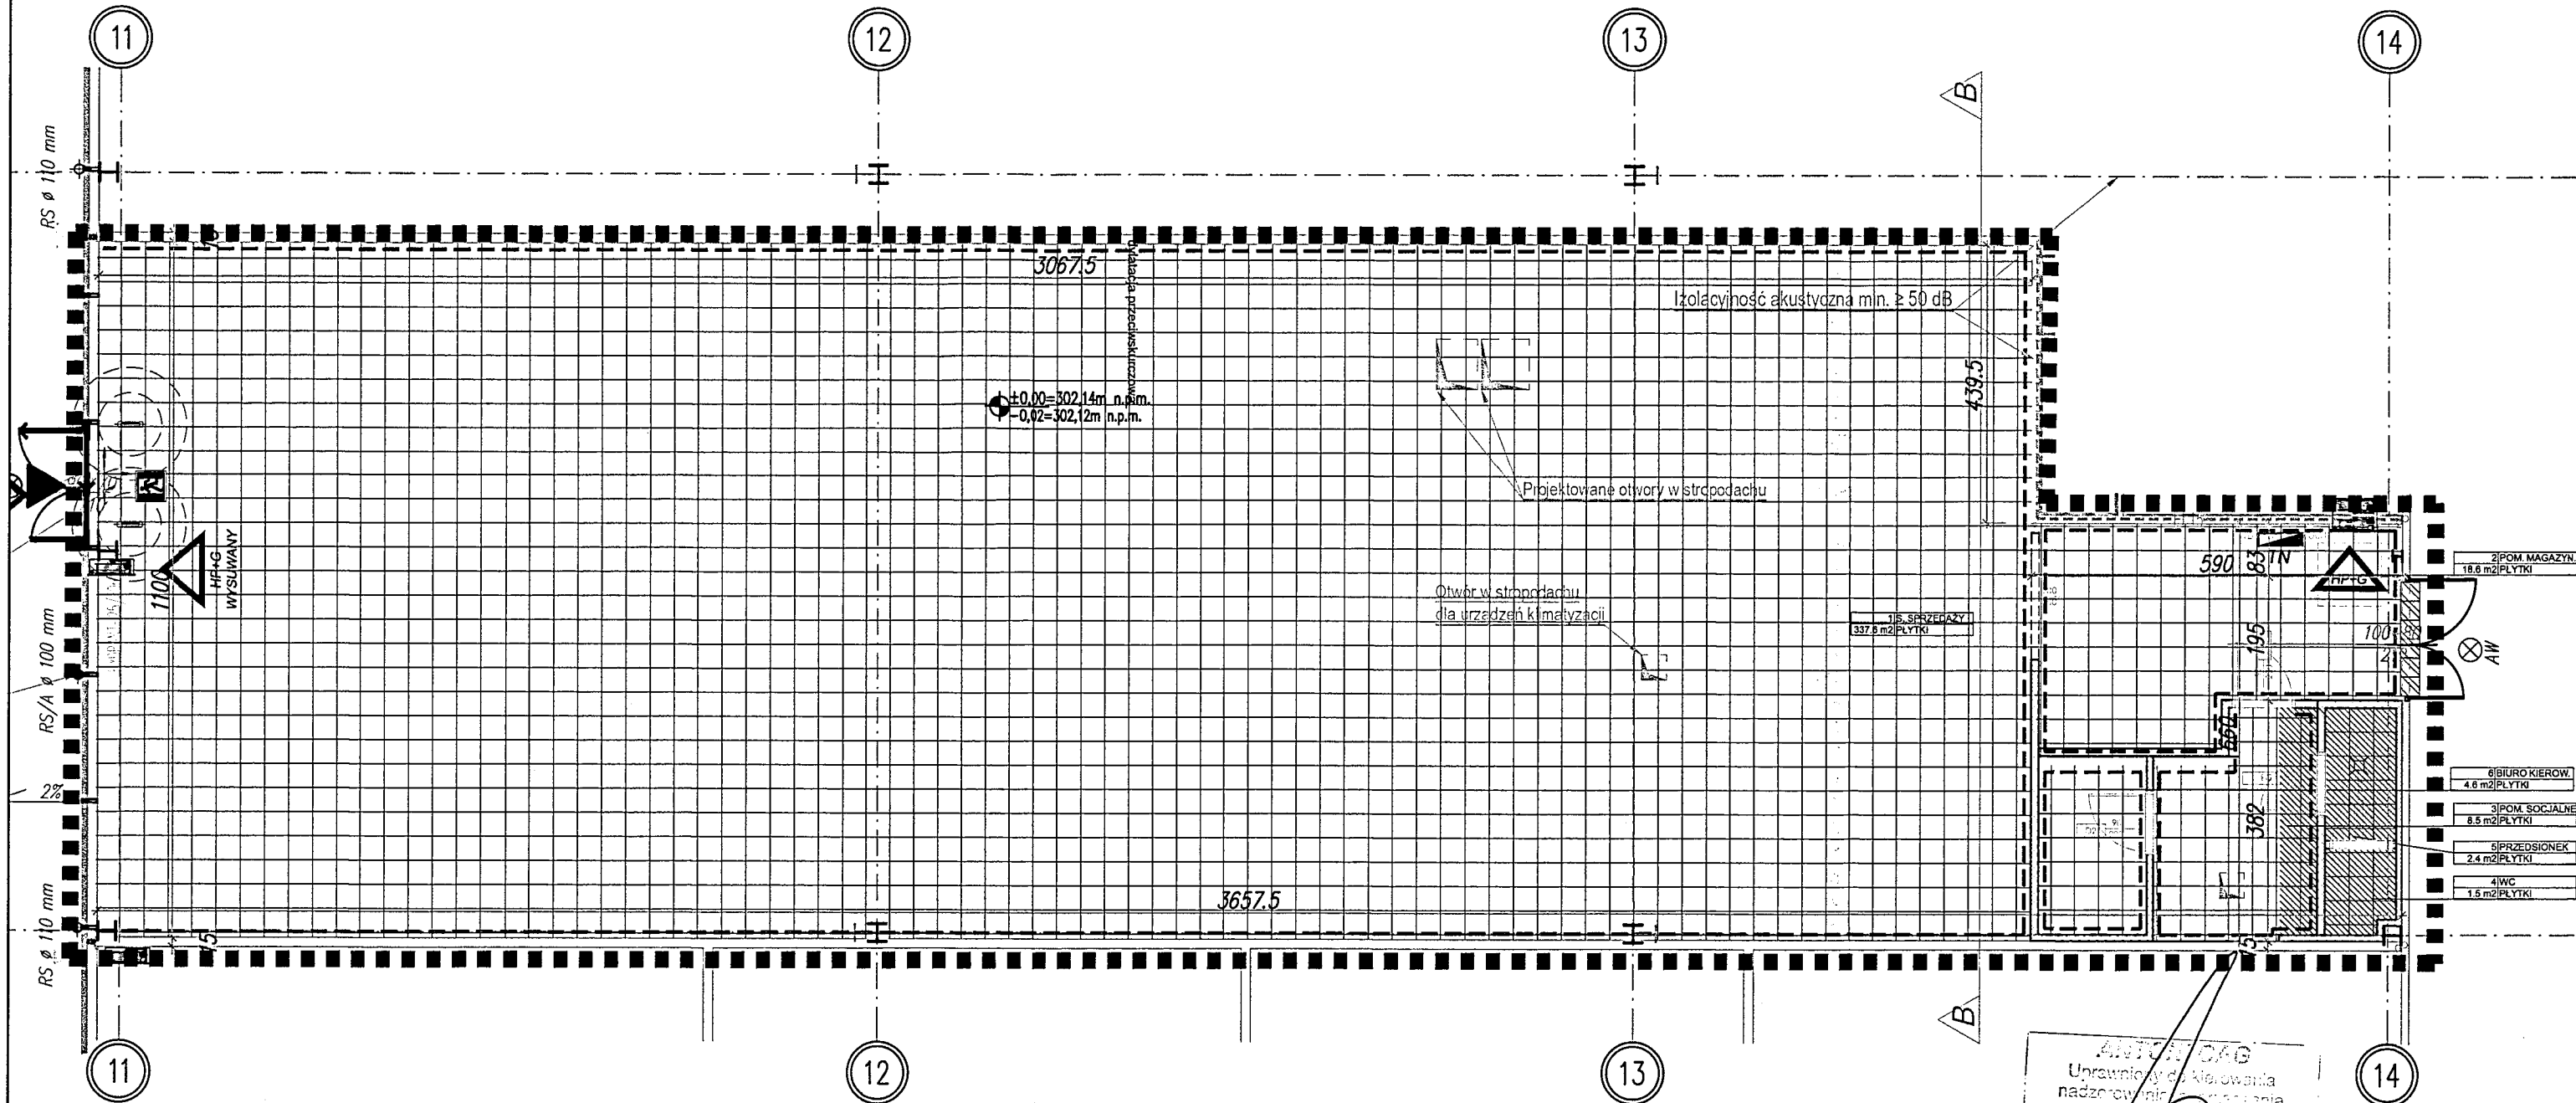

UWAGA:
PODŁOGI BETONOWE W TYM POSADZKI JAKO WIERZCHNIA WARSTWA PODŁOGI ZGODNIE PN POWINNY BYĆ ZDYLATOWANE
Z ZACHOWANIEM POWIERZCHNI DO 30M2 I DŁUGOŚCI BOKU MAKSYMALNIE DO 6 M. DYLATACJĘ OBIEKTU UWZGLĘDNIĆ W
UKŁADZIE POSADZKI-W PRZPADKU JEJ WYSTĘPOWANIA.

NR	POMIESZCZENIE	POWIERZCHNIA
1	SALA SPRZEDAŻY	337,57 m²
2	POM. MAGAZYNOWE	18,65 m²
3	POM. SOCJALNE	8,46 m²
4	WC	1,48 m²
5	PRZEDSIONEK WC	2,35 m²
6	BIURO KIEROWNIKA	4,62 m²
POWIERZCHNIA CAŁKOWITA LOKALU:		388,49 m²

PRZEKRÓJ B-B
SKALA 1:100

	ŚCIANY ISTNIEJĄCE
	SŁUPY ŻELBETOWE
	ZAKRES OPRACOWANIA
	ŚCIANY PROJEKTOWANE STROP-STROP
	HYDRANT ISTNIEJĄCY
	TABLICA NAJEMCY
	GLAZURA NA KLEJU DO WYS. 210CM, PŁYTKI W KOLORZE BIAŁYM 30X30CM, NP. F-MY LB OBJECT, SERIA COLOR TWO WYKOŃCZENIE MATOWE - FUGI PŁYTEK NA ŚCIANACH DOPASOWAĆ DO FUG NA POSADZKACH
	ŚCIANY DO PEŁNEJ WYSOKOŚCI ORAZ STROP/ INSTALACJE PODSTROPOWE MALOWANE NA KOLOR BIAŁY RAL 9016 DO PEŁNEJ WYSOKOŚCI
	ŚCIANA MALOWANA FARBĄ AKRYLOWĄ NA KOLOR BIAŁY ral 9016

INWESTOR:

REDKOM PARK BIELSKO Sp. z o.o.
ul. Słoneczna 116A
05-500 Stara Iwiczna
NIP 1231527802

PROJEKTANT:



Commercial Design
MONIKA WACHTRYK ARCHITEKTURA
NIP: 947 191 85 12
ul. Radwańska 22/3; 90-541 ŁÓDŹ
500 595 900
monika.wachtryk@wachtryk.com

TYTUŁ PROJEKTU:

ARANŻACJA LOKALU NR 0.17

OBIEKT:

BUDYNEK HANDLOWY
UL. WARSZAWSKA 180a
43-346 BIELSKO BIAŁA

LOKAL 017


PROJEKTANT:
mgr inż. arch. Monika Wachtryk
mgr inż. arch. Weronika Anna Kaczyńska
nr upr.: 39/LOOKK/2017

SPRAWDZIŁ:
mgr inż. arch. Adam Wojtałik
nr upr.: 18/LOOKK/2016

FAZA PROJEKTU:
PROJEKT TECHNICZNYBRANŻA:
ARCHITEKTURASKALA:
1:100 ZAKRES:
376,37 m²RYSUNEK:
KOLORYSTYKADATA:
PAŹDZIERNIK 2024

NUMER RYSUNKU:

A-08

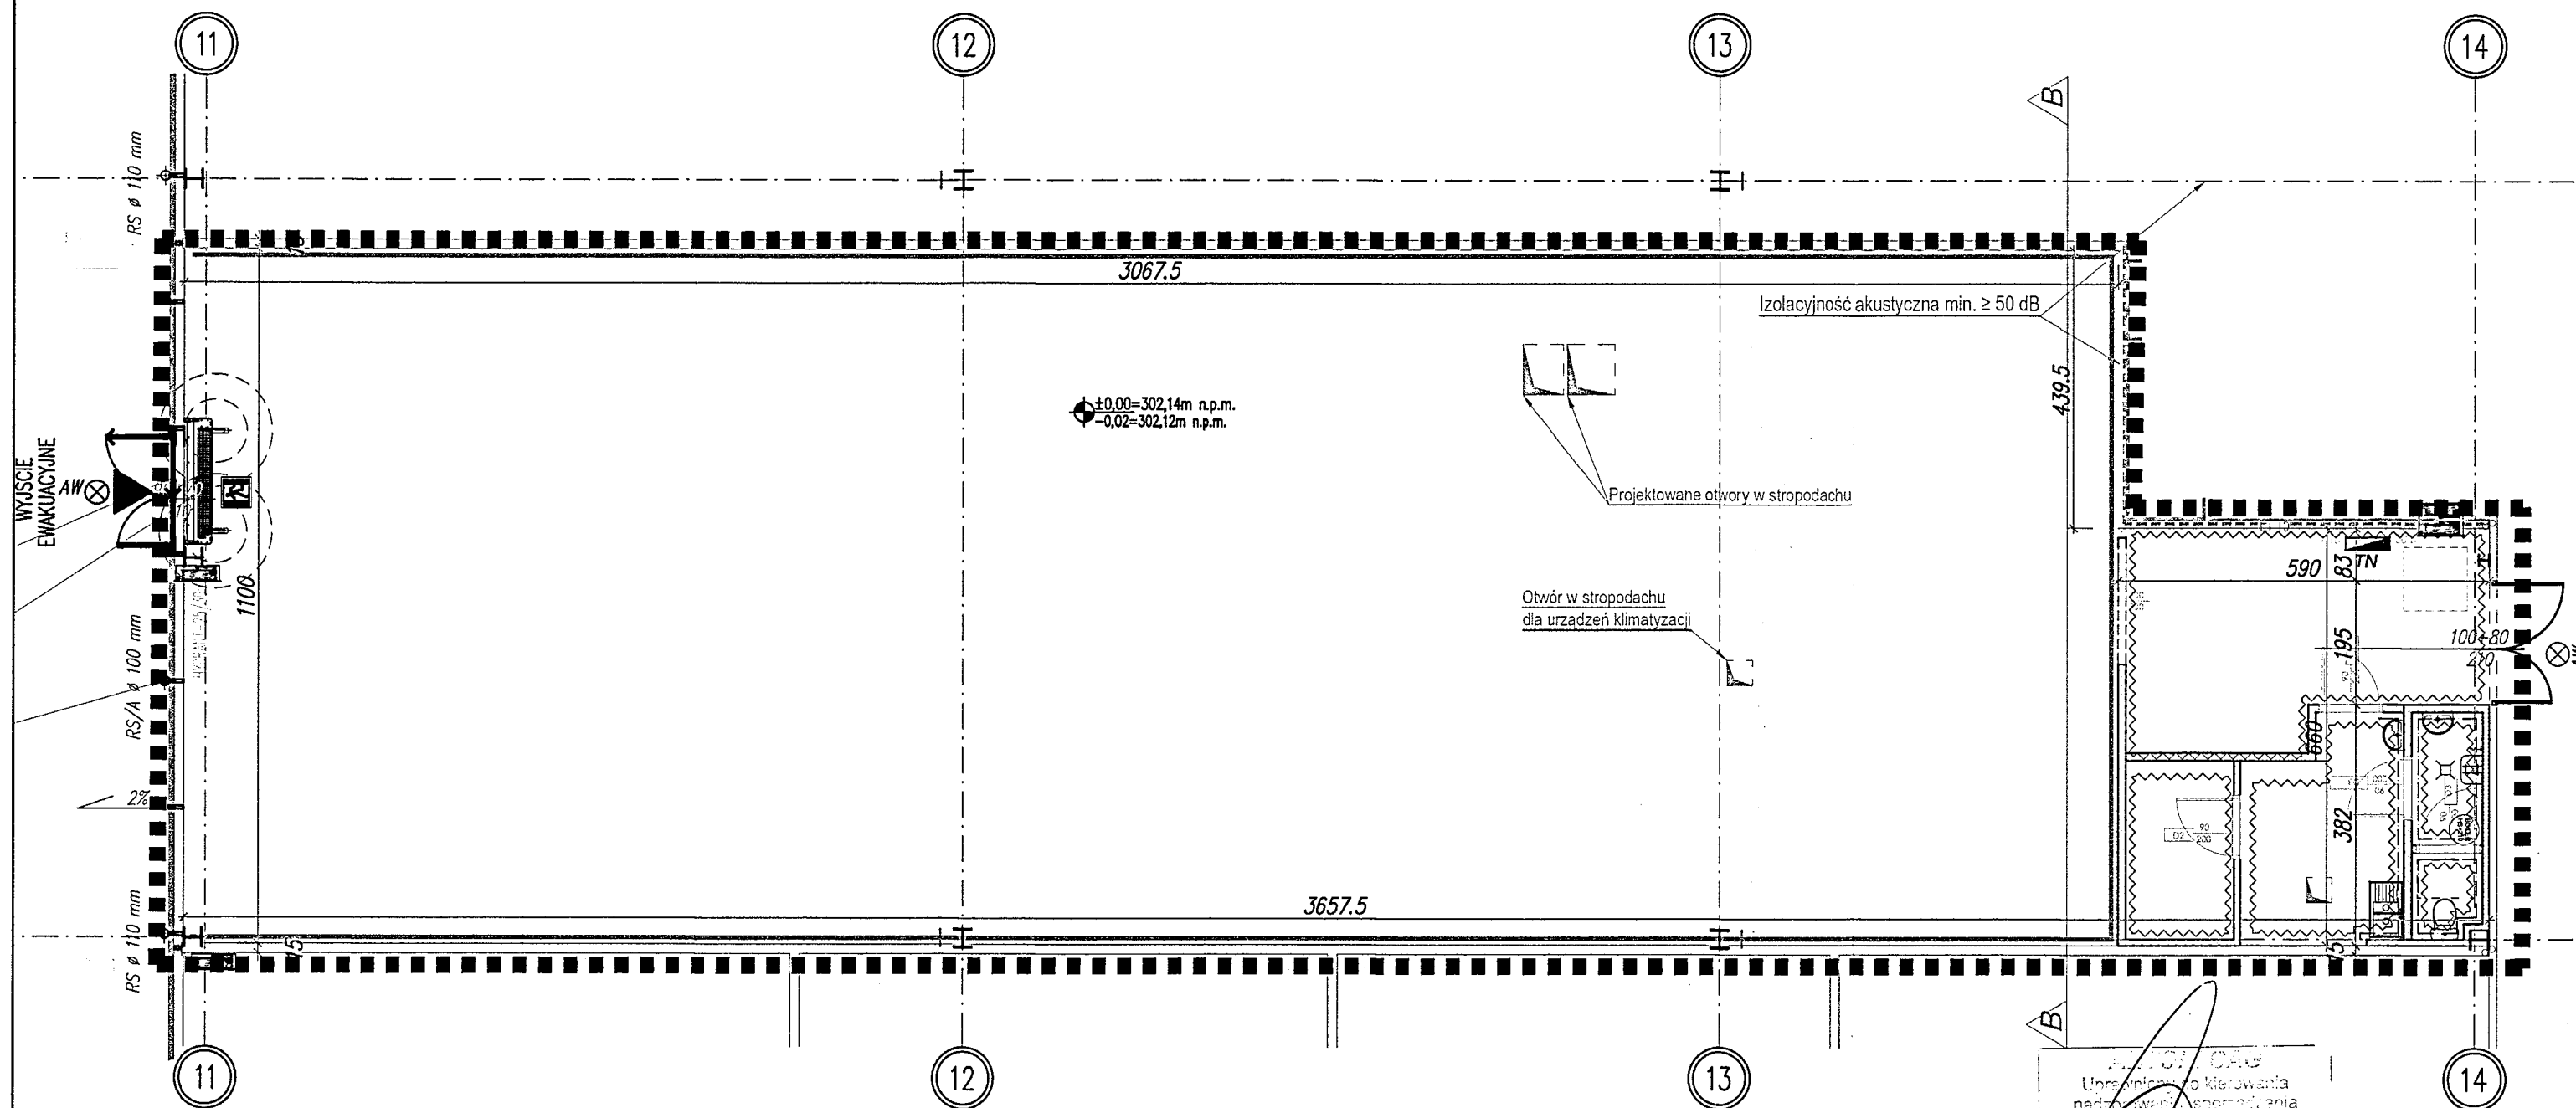DOKUMENTACJA
POWYKONAWCZA

UWAGA:

ŚCIANY PONAD 4.00 M I INSTALACJE PODSTROPOWE NALEŻY POMALOWAĆ NA KOLOR BIAŁY RAL 9016

LOGO - propozycja lokalizacji znaków

- KASETON PODŚIEWTLANY
WEWNĘTRZNIE W FORMIE
PROSTOPADŁOŚCIANU
O GRUBOŚCI 14 CM, MOCOWANY
DO KONSTRUKCJI STALOWEJ
ISTNIEJĄCEJ NAD WEJSCIEM DO
LOKALU. KASETON WYKONANY Z
WINYLU, MATERIAŁU ODPORNEGO
NA WARUNKI ATMOSFERYCZNE.**

Żadne elementy mocowań witryny oraz szyldu nie mogą być widoczne z części przeznaczonych dla klientów. Wszelkie wymiary przed przystąpieniem do produkcji i montażu należy zweryfikować na budowie.

[illegible]



DOKUMENTACJA
POWYKONAWCZA

INVESTOR:

REDKOM PARK BIELSKO Sp. z o.o.
ul. Słoneczna 116A
05-500 Stara Iwiczna
NIP 1231527802

PROJEKTANT:

NMI

Commercial Design
MONIKA WACHTRYK ARCHITEKTURA
NIP: 947 191 85 12
ul. Radwańska 22/3; 90-541 ŁÓDŹ
500 595 900
monika.wachtryk@wachtryk.com

TYTUŁ PROJEKTU:

ARANŻACJA LOKALU NR 0.17

OBJEKT

BUDYNEK HANDLOWY
UL. WARSZAWSKA 180a
43-346 BIELSKO BIAŁA

LOKAL 017

PROJEKTANT:
mgr inż. arch. Monika Wachtryk

mgr inż. arch. Weronika Anna Kaczyska

nr upr.: 39/LOOKK/2017

SPRAWDZIŁ:
mgr inż. arch. Adam Wojtalik

nr upr.: 18/LOOKK/2016

FAZA PROJEKTU:
PROJEKT TECHNICZNY

BRANŻA:
ARCHITEKTURA

SKALA:
1:50

RYSUNEK:
WITRYNA

DATA:
PAŹDZIERNIK 2024

ZAKRES:
376,37 m²

NUMER RYSUNKU:
A-09

KASETON NA ELEWACJI

LOGO - propozycja lokalizacji znaków

- kaseton z nazwą marki - logotypem "Pełmoji", na całą szerokość wskaznego pola na elewacji

Max wysokość tablicy reklamowej na polu zbiorczym: 1,00m
Max. szerokość tablicy reklamowej na polu zbiorczym: 2,85m
Max. grubość tablicy reklamowej : 14-15cm

Pomiędzy polami przeznaczonymi pod logotypy/loga zostały zachowane marginesy: pionowe 8cm i 22cm, poziome 15cm

KASETON PODŚIEWTLANY WEWNĘTRZNIE W FORMIE PROSTOPADŁOŚCIANU O GRUBOŚCI 14 CM, MOCOWANY DO KONSTRUKCJI STALOWEJ ISTNIEJĄCEJ NA ELEWACJI. KASETON WYKONANY Z WINYLU, MATERIAŁU ODPORNEGO NA WARUNKI ATMOSFERYCZNE.

ZNAKI PRZESTRZENNE NA PYLONIE

LOGO - propozycja lokalizacji znaków

- kłoyery przestrzenne bez tła z nazwą marki i logotypem "Pełmoji", na całą szerokość wskaznego pola na elewacji

Logotypy/loga muszą być literami lub kształtami przestrzennymi o głębokości ok. 14-15cm, bez możliwości wykonania jednolitego tła za literami, które zakryłoby siatkę.

Logotypy/loga/kształty montowane zostaną na przygotowanej podkonstrukcji.

Pomiędzy polami przeznaczonymi pod logotypy/loga zostały zachowane 20cm margines.


Pola ograniczone czerwoną przerywaną linią wyznaczają granice obrysu w widoku przestrzennego liternictwa czy też kształtów.

ZNAKI PODŚIEWTLANE WEWNĘTRZNIE O GRUBOŚCI 14 CM, MOCOWANE DO KONSTRUKCJI STALOWEJ ISTNIEJĄCEJ NA PYLONIE.


WYKONANE Z WINYLU, MATERIAŁU ODPORNEGO NA WARUNKI ATMOSFERYCZNE.

ZNAKI W KOLORZE BIAŁYM Z CZERWONYM DETALEM.BOK/GRUBOŚĆ LITER W KOLORZE ZIELONYM MAXI ZOO.


WIDOK KASETONU NA ELEWACJI

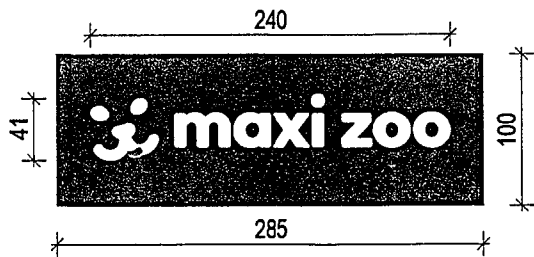


LOKALIZACJA NA ELEWACJI

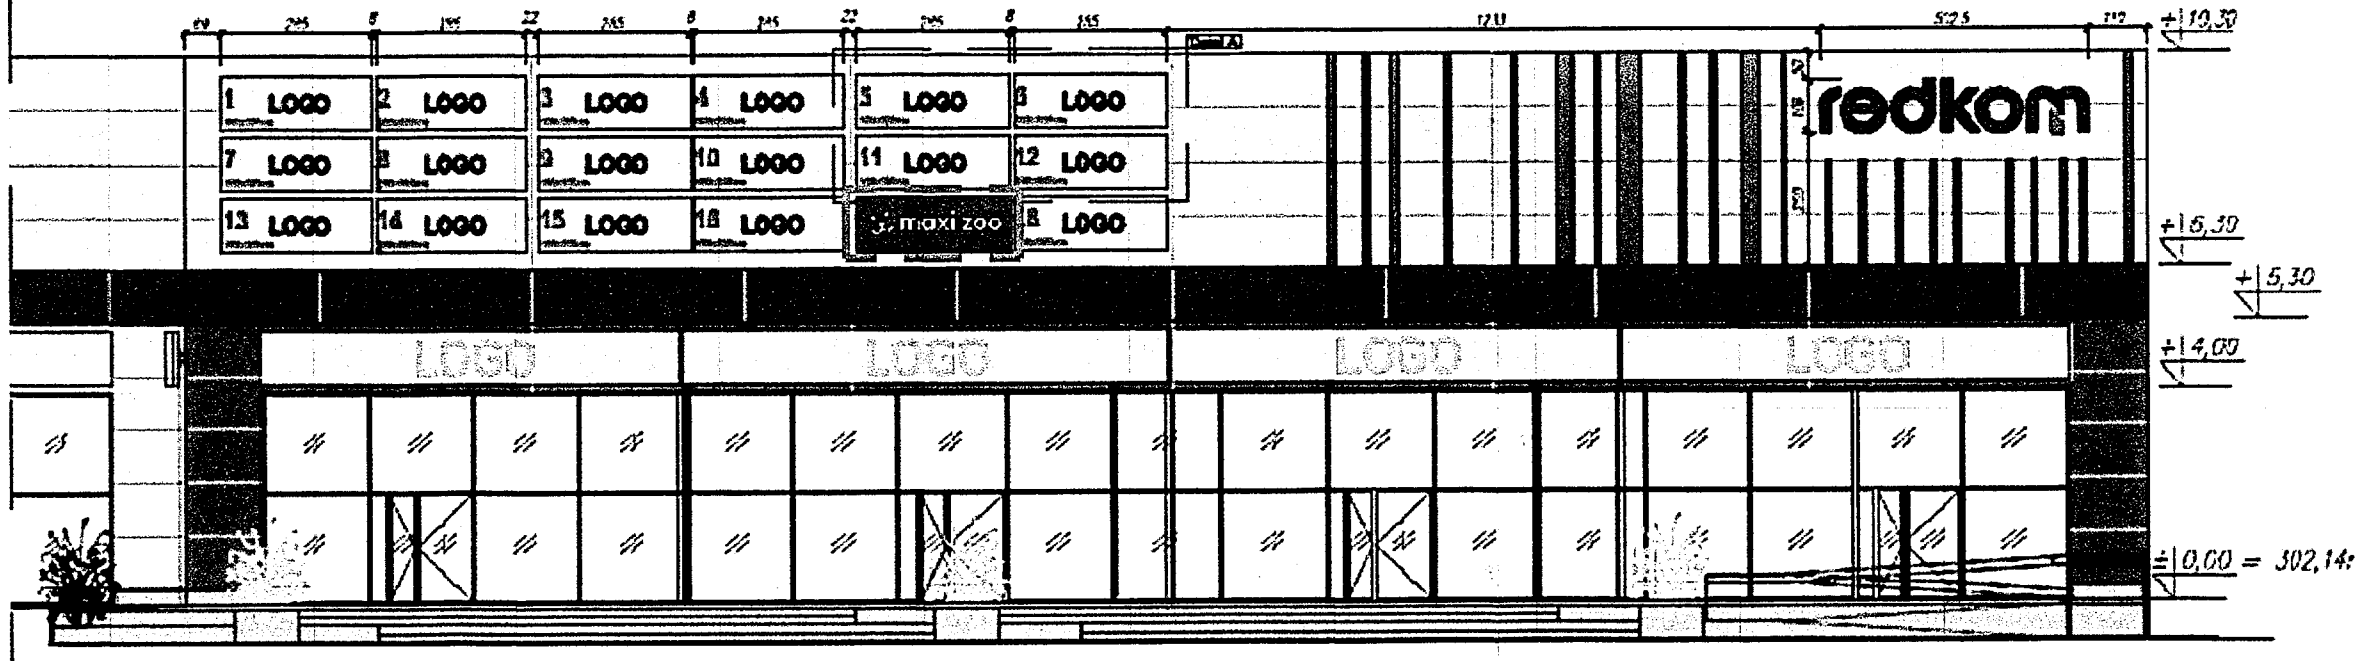

WIDOK ZNAKÓW PRZESTRZENNICH NA PYLONIE

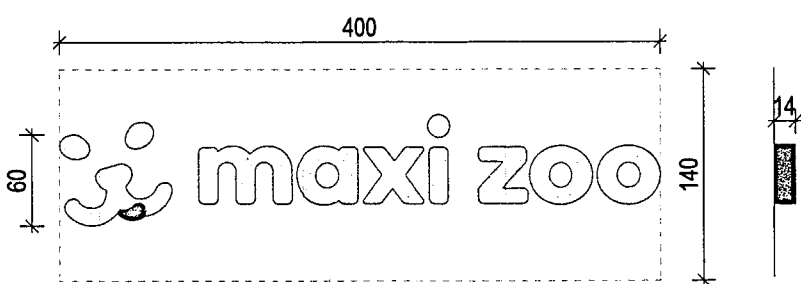

WIDOK TRÓJSTRONNEGO PYLONU REKLAMOWEGO

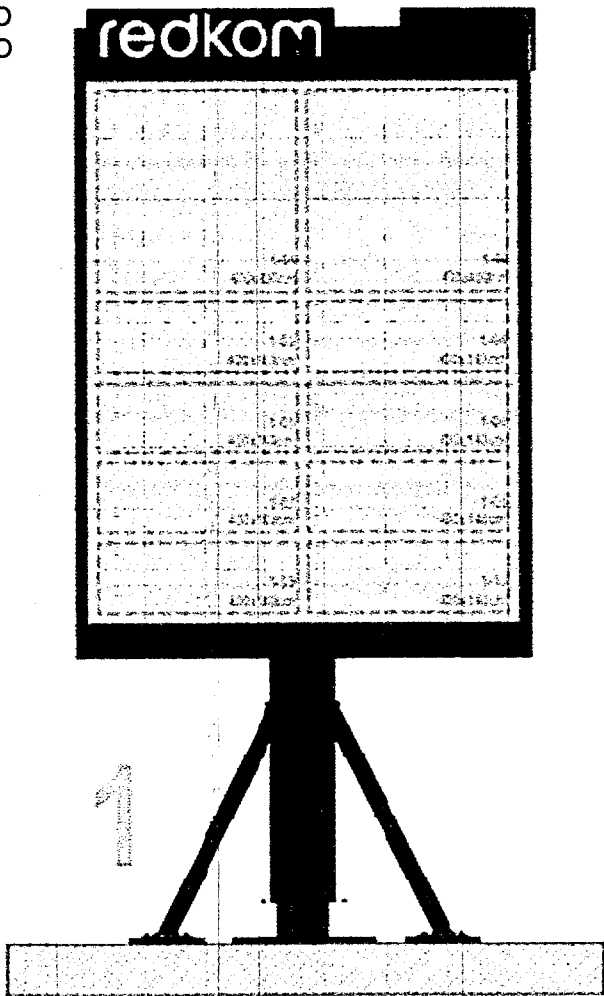

WITRYNA
Upewnienie do kierowania
nadzoru nadzoru nadzoru
projektu w zakresie architektury
upewnienie do kierowania

BIELSKO-BIAŁA
PH REDKOM

20241003

V 2.0

DOKUMENTACJA
POWYKONAWCZA

INWESTOR:

REDKOM PARK BIELSKO Sp. z o.o.
ul.Słoneczna 116A
05-500 Stara Iwiczna
NIP 1231527802

PROJEKTANT:

Commercial Design
MONIKA WACHTRYK ARCHITEKTURA
NIP: 947 191 85 12
ul. Radwańska 22/3; 90-541 ŁÓDŹ
500 595 900
monika.wachtryk@wachtryk.com

TYTUL PROJEKTU:
ARANŻACJA LOKALU NR 0.17

OBIEKT

BUDYNEK HANDLOWY
UL.WARSZAWSKA 180a
43-346 BIELSKO BIAŁA

LOKAL 017

PROJEKTANT:
mgr inż. arch. Monika Wachtryk
mgr inż. arch. Weronika Anna Kaczynska
nr upr.: 39/LOOKK/2017
mgr inż. arch. Adam Wojtalik
nr upr.: 18/LOOKK/2016
FAZA PROJEKTU:
PROJEKT TECHNICZNY
BRANŻA:
ARCHITEKTURA
SKALA:
1:50
ZAKRES:
376,37 m²
RYSUNEK:
WITRYNA
DATA:
PAŹDZIERNIK 2024
NUMER RYSUNKU:
A-09

							BIELSKO-BIAŁA PH REDKOM	
							20241003	
ZESTAWIENIE STOLARKI							V 2.0	
	D1		D2		D3		DOKUMENTACJA POWYKONAWCZA	
WYMIAR W ŚWIETLE MURU [MM]	1020x2060		1020x2060		1020x2060			
SKRZYDŁO	L	P	L	P	L	P		
ILOŚĆ	1	0	2	0	1	0		
SCHEMAT								
UWAGI	DRZWI Z MATERIAŁÓW DREWNOPOCHODNYCH, LAMINAT HPL 0,7MM W KOLORZE BIAŁYM PERŁOWYM RAL 9001. WYPOSAŻONE W: - BRUDOWNIK PRZYKLAMKOWY ZE STALI NIERDZEWNEJ O WYM. 17X30CM - KLAMKA ZE STALI NIERDZEWNEJ - ZAMEK Z WKŁADKĄ PRZY POSADZCE ZABEZPIECZONE LISTWĄ ZE STALI NIERDZEWNEJ W KSZTAŁCIE LITERY U DO WYSOKOŚĆ 20CM.		DRZWI Z MATERIAŁÓW DREWNOPOCHODNYCH, LAMINAT HPL 0,7MM W KOLORZE BIAŁYM PERŁOWYM RAL 9001. WYPOSAŻONE W: - BRUDOWNIK PRZYKLAMKOWY ZE STALI NIERDZEWNEJ O WYM. 17X30CM - KLAMKA ZE STALI NIERDZEWNEJ - KRATKĘ WYMIANY POWIETRZA PRZY POSADZCE ZABEZPIECZONE LISTWĄ ZE STALI NIERDZEWNEJ W KSZTAŁCIE LITERY U DO WYSOKOŚĆ 20CM.		DRZWI Z MATERIAŁÓW DREWNOPOCHODNYCH, LAMINAT HPL 0,7MM W KOLORZE BIAŁYM PERŁOWYM RAL 9001. WYPOSAŻONE W: - BRUDOWNIK PRZYKLAMKOWY ZE STALI NIERDZEWNEJ O WYM. 17X30CM - KLAMKA ZE STALI NIERDZEWNEJ - ZAMEK Z WKŁADKĄ PRZY POSADZCE ZABEZPIECZONE LISTWĄ ZE STALI NIERDZEWNEJ W KSZTAŁCIE LITERY U DO WYSOKOŚĆ 20CM.			
DRZWI - UWAGI OGÓLNE								
DRZWI WEWNĘTRZNE STANDARDOWE ZE STALOWYMI OŚCIEŻNICAMI, PEŁNE, NP. FIRMY PORTA ENDURO. FRAMUGI DRZWIOWE Z NAROŻNIKAMI ZAOKRĄGLONYMI. DRZWI I FRAMUGI W POMIĘSZCZENIACH ZAPLECZA KOLOR PERŁOWY BIAŁY RAL 9001.								
MINIMALNA SZEROKOŚĆ: 90 CM W ŚWIETLE OŚCIEŻNICY. NIE MOŻE BYĆ POMNIEJSZONA OTWARTYM SKRZYDŁEM DRZWIOWYM!								
NA SKRZYDŁACH DRZWIOWYCH NALEŻY WYKONAĆ BRUDNIKI PRZYKLAMKOWE 30,0 X 17,0 CM ORAZ COKOŁY Z BLACHY NIERDZEWNEJ KLEJONE KLEJEM SIKADUR 30 RAPID.								
KLAMKI F-MY HAFELE MODEL SARIA - LUB ODPOWIEDNIK TEJ SAMEJ JAKOŚCI.								
WSZYSTKIE DRZWI MUSZĄ MIEĆ ZAINSTALOWANE SAMOZAMYKACZE NP. FIRMY "GEZE"								
ANTYKAG Upewnienie do kierowania nadzoru nad i sporządzania projektów w zakresie architektury z dn. 18.10.2024								
							REDKOM PARK BIELSKO Sp. z o.o. ul. Słoneczna 116A 05-500 Stara Wicznia NIP 1231527802	
							PROJEKTANT: Commercial Design MONIKA WACHTRYK ARCHITEKTURA NIP: 947 191 85 12 ul. Radwańska 22/3; 90-541 ŁÓDŹ 500 595 900 monika.wachtryk@wachtryk.com	
							TYTUŁ PROJEKTU: ARANŻACJA LOKALU NR 0.17	
							OPRKT BUDYNEK HANDLOWY UL. WARSZAWSKA 180a 43-346 BIELSKO BIAŁA	
							LOKAL 017	
							PROJEKTANT: mgr inż. arch. Monika Wachtryk mgr inż. arch. Weronika Anna Kaczyńska nr upr.: 39/LOOKK/2017 SPRAWDZĄ: mgr inż. arch. Adam Wojtalik nr upr.: 18/LOOKK/2016 DATA PROJEKTU: PROJEKT TECHNICZNY BRANŻA: ARCHITEKTURA SKALA: NIESTANDARDOWA ZAKRES: 376,37 m² RIS. INEC: ZESTAWIENIE STOLARKI DATA: PAŹDZIERNIK 2024	
							A-10	