


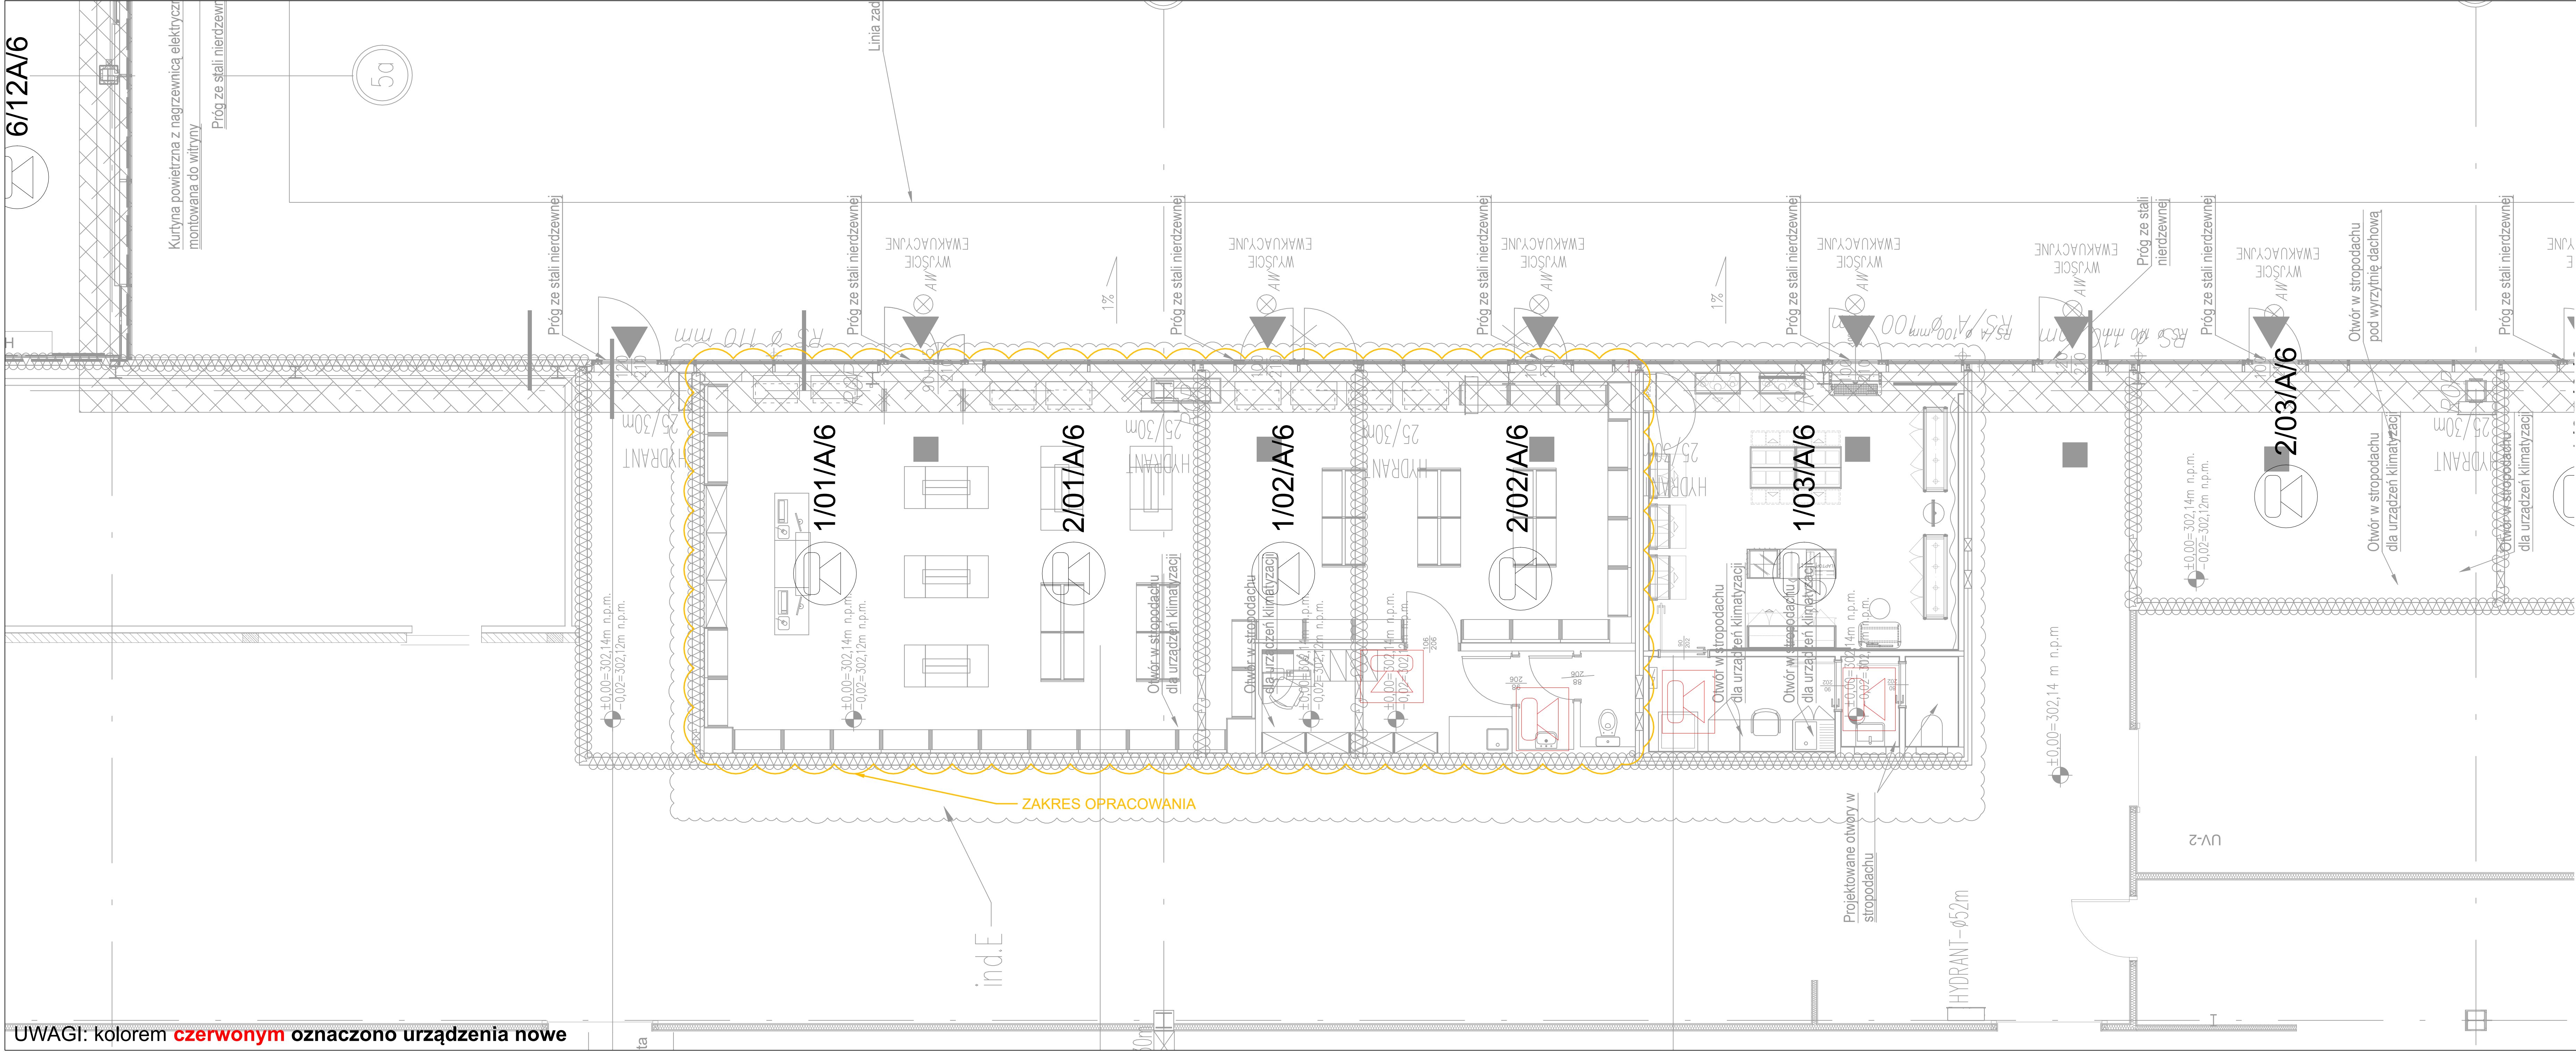

UWAGI: kolorem **czerwonym** oznaczono urządzenia nowe

Legenda - Dźwiękowy system ostrzegawczy:

- Głośnik sufitowy wewnętrzny LBB3087/00 lub 3086/00
- Głośnik ścienny jednokierunkowy wewnętrzny LBB3018/00
- 1/1/A/6 Moc głośnika (w watach na od odczepie)
- Oznaczenie literowe typu głośnika
- Numer głośnika w linii głośnikowej
- Numer linii głośnikowej

PROJEKT:	PRZEBUDOWA BUDYNKU HANDLOWEGO BIELSKO-BIAŁA UL. WARSZAWSKA 180		
INWESTOR:	Dressler Dublin sp. z o.o. ul. Poznańska 91 05-850 Ożarów Mazowiecki		
JEDNOSTKA PROJEKTUJĄCA:	DB PROJEKT Sp. z o.o. Ząbkowska 24 / 2, 58-200 Dzierżoniów		
FAZA PROJEKTU:	STADIUM PROJEKTU:	BRANŻA:	DATA:
PW	DOKUMENTACJA POWYKONAWCZA	INSTALACJE NISKOPRĄDOWE	08.2024
	Imię i Nazwisko	Nr uprawnień	Podpis
OPRACOWUJĄCY:	Robert Jopek	KNP 1/12/2008	
OPRACOWUJĄCY:	Łukasz Neuberg	369/DOŚ/12	
OPRACOWUJĄCY:	Igor Mikołajczyk		
TYTUŁ RYSUNKU:	Instalacja DSO w lokalu		SKALA: 1:50 NR RYS: PWR.DSO.R02