


Karta katalogowa: GEZE TS 2000V BC

Górny samozamykacz drzwiowy z ramieniem

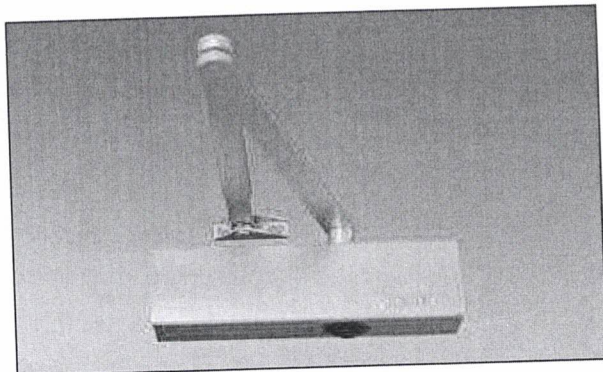

Dostępne wykończenia:

- Srebrny
- Ciemny brązowy
- Biały RAL 9016
- Inne (zgodne z RAL)
- Stan nierdzewna

Zakres stosowania:

do drzwi rozwiernych, wewnętrznych / zewnętrznych, prawych lub lewych o szerokości skrzydła do 1250 mm.


Charakterystyka wyrobu:

- regulowana z przodu prędkość zamykania
- regulowana z przodu końcowa faza zamykania (dobicie)
- łatwa zmiana siły zamykania w zakresie 2/4/5 (według normy PN EN1154) poprzez odsunięcie/zbliżenie samozamykacza przy montażu
- posiada mechaniczne tłumienie otwierania drzwi od kąta ok. 80° (funkcja "antywiatrowa")
- wpuszczana płyta montażowa

Montaż:

- na drzwiach po stronie zawiasów
- na ościeżnicy po stronie przeciwnej do zawiasów

Wymiary

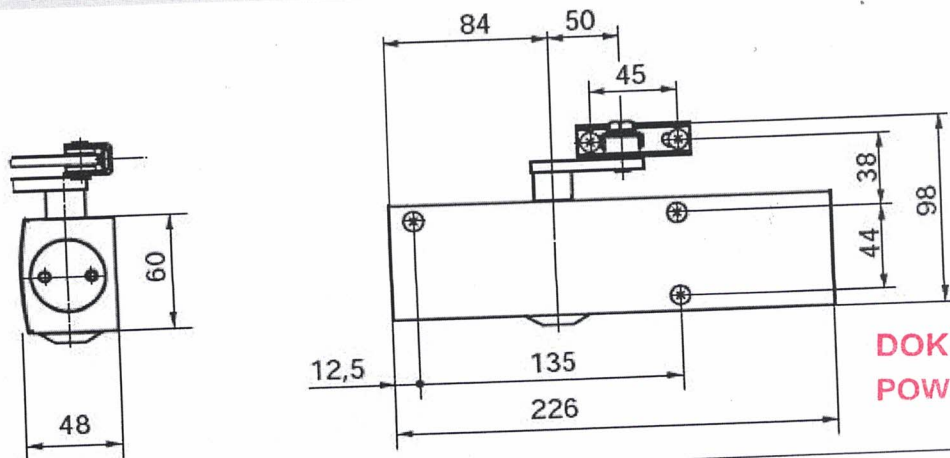

Marek Trojan
KIEROWNIK ROBOT

**DOKUMENTACJA
POWYKONAWCZA**

Wbudowano na obiekcie: ul. warszawska 180