


# Karta katalogowa

## IQ mini E3

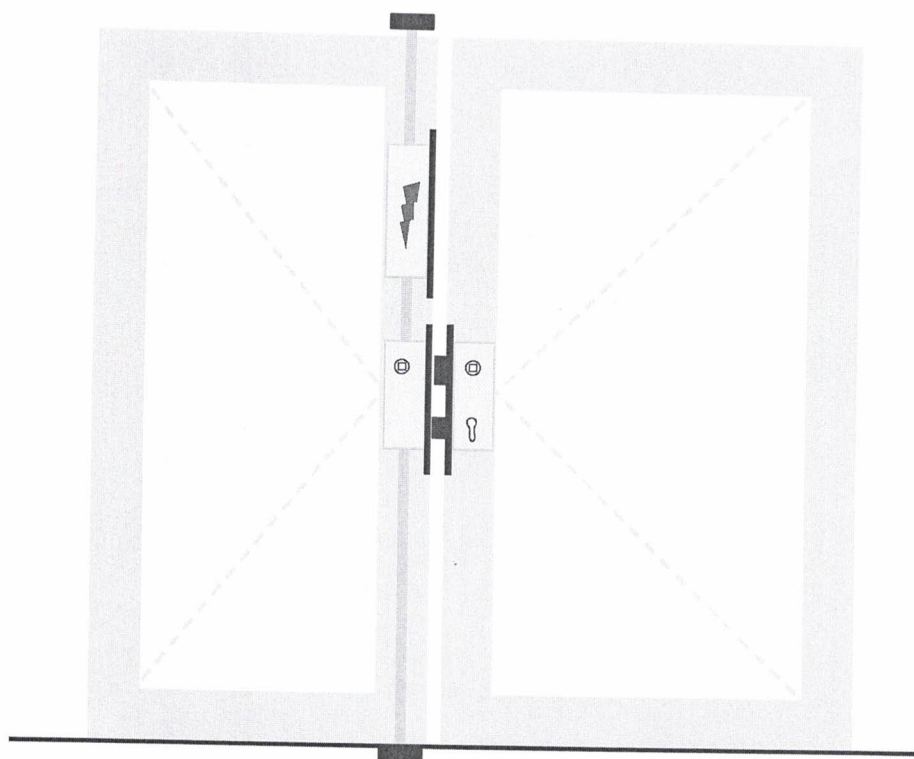

Zestaw okuć do drzwi 2-skrzydłowych ewakuacyjnych z wbudowanym siłownikiem odryglowującym skrzydło bierne.

### Charakterystyka produktu

Zestaw okuć składający się z zamka antypanicznego na skrzydle czynnym, oraz przeciwkasety i siłownika odryglowującego na skrzydle biernym.

Zamek antypaniczny na skrzydle czynnym może być wykonany w funkcji panicznej E, B lub D - do określenia przed zamówieniem. **Mechaniczna przeciwkaseta** na skrzydle biernym.

Nad przeciwkasetą w skrzydle biernym zamontowany ukryty w profilu **siłownik do elektrycznego odryglowania** drzwi w celu napowietrzania.

Rozwiązanie kompatybilne z siłownikami GEZE K 600 T.

Od strony ewakuacji wykorzystanie klamek/dźwigni antypanicznych, które pozwalają zawsze na manualne otwarcie drzwi. Naciśnięcie klamki/dźwigni na skrzydle biernym powoduje odryglowanie skrzydła czynnego. Po stronie przeciwnej pochwyt/gałka lub klamka na skrzydle czynnym (w zależności od typu zastosowanego zamka).

Możliwość ręcznego otwarcia zamka kluczem od strony zewnętrznej.

*Marek Trojan*  
KIEROWNIK ROBOT

**DOKUMENTACJA  
POWYKONAWCZA**

# Karta katalogowa

## IQ mini E3

**GEZE**

2/2

| Funkcja                                                          | Skrzydło czynne | Skrzydło bierne |
|------------------------------------------------------------------|-----------------|-----------------|
| Ewakuacja                                                        | ✓               | ✓               |
| Napowietrzanie<br><i>współpraca z siłownikami GEZE K 600 T</i>   | ✓               | ✓               |
| Kontrola dostępu np. czytnik kart                                | X               | X               |
| Automatyzacja<br><i>współpraca z napędami GEZE np. Powerturn</i> | X               | X               |


### Parametry techniczne

|                                            |                                                           |
|--------------------------------------------|-----------------------------------------------------------|
| DIN kierunku otwierania                    | prawy lub lewy (należy określić kierunek przy zamówieniu) |
| Trzpień                                    | 9 mm                                                      |
| Wysuw rygla                                | 15 mm                                                     |
| Trwałość zespołu zamków                    | 200 000 cykli (klasa 7)                                   |
| Masa drzwi                                 | do 200 kg (klasa 6)                                       |
| Napięcie zasilające siłownik odryglowujący | 24 V DC                                                   |
| Pobór prądu siłownika odryglowującego      | 0,8 A – prąd wyłączenia                                   |
| Skok siłownika                             | 18 mm                                                     |

### Zakres zastosowania

Do drzwi 2-skrzydłowych z funkcją ewakuacji na skrzydle czynnym i biernym, jako zamknięcie awaryjne zgodnie z PN-EN 179 lub zamknięcie przeciwpaniczne wg PN-EN 1125.  
Do drzwi bezklasowych oraz przeciwpożarowych i dymoszczelnych.

### Przykładowe schematy zabudowy

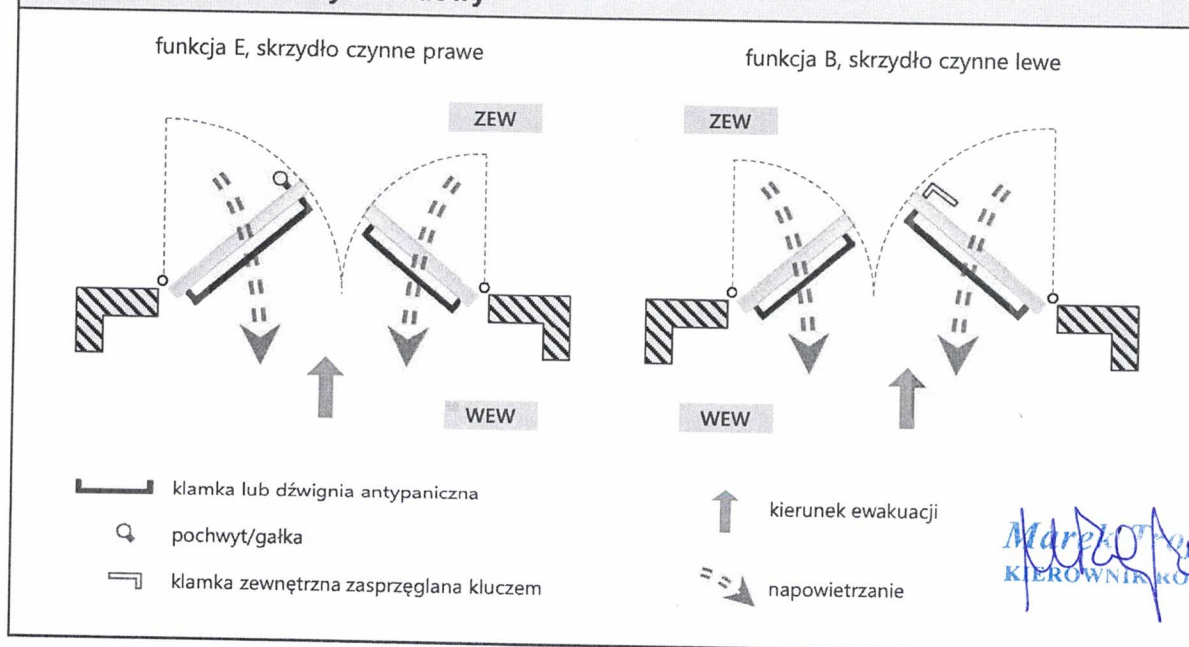

Wbudowano na obiekcie...  

**DOKUMENTACJA  
POWYKONAWCZA**