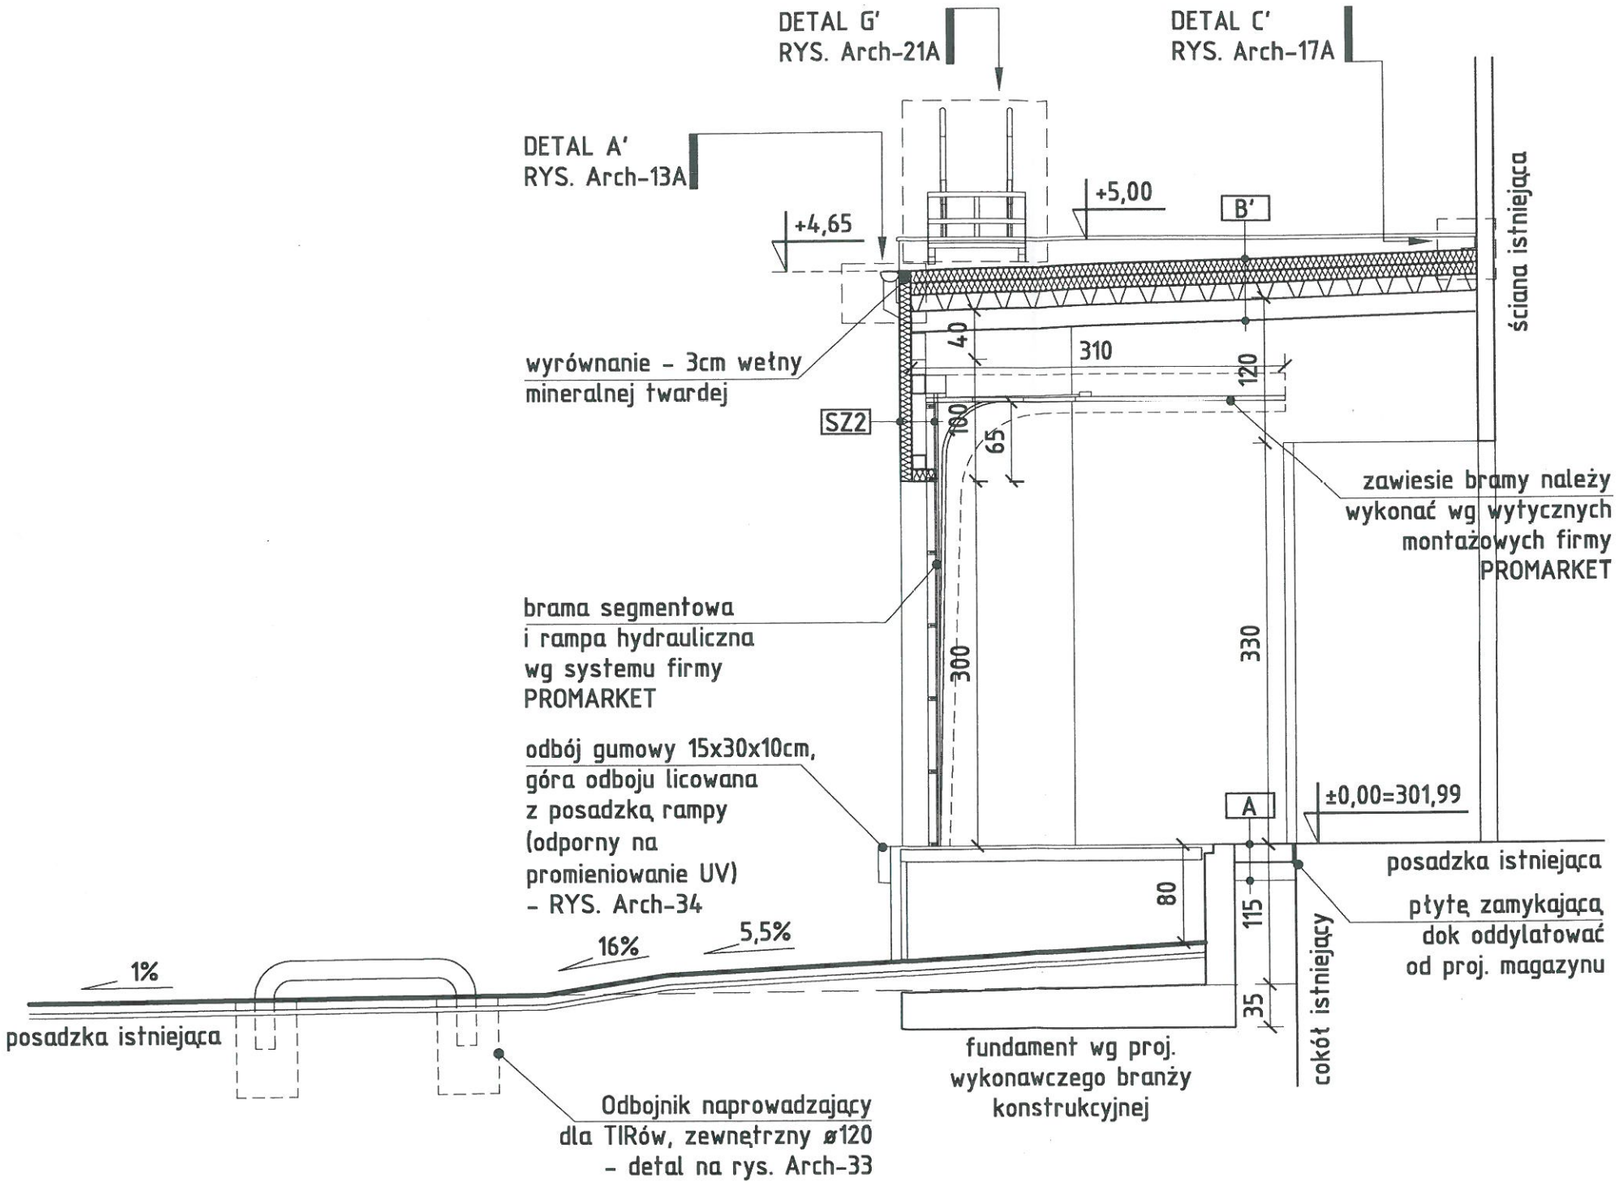

A	WARSTWY	CM
	PŁYTA ŻELBETOWA (WG PROJ. KONSTRUKCJI) ZATARTA NA GŁADKO, W MAGAZYNIE WYKONAĆ UTWARDZENIE POWIERZCHNIOWE	15
	FOLIA PRZECIWWILGOCIOWA	-
	PODKŁAD, BETON B10	5
	ZAGĘSZCZONA PODSYPKA PIASKOWO- WIROWA	15
B'	WARSTWY	CM
	MEMBRANA (np. folia dachowa firmy SIKA typ Sikaplan 18 D)	-
	WEŁNA MINERALNA (np. firmy ROCKWOOL typ Monrock Pro)	20
	PAROIZOLACJA	-
	BLACHA TRAPEZOWA UKŁADANA ZE SPADKIEM (WG PROJ. KONSTRUKCJI	13
	KONSTRUKCJA STALOWA	-
SZ2	WARSTWY	CM
	PŁYTA WARSTWOWA ZGODNIE Z TYPEM ZE ŚCIANĄ ISTNIEJĄCĄ	10
	KONSTRUKCJA NOŚNA ELEWACJI	-

DOKUMENTACJA POWYKONAWCZA

Skanska SA
Kierownik Budowy
Maciej Kurowski
PDK/0157/OWOK/06

JEDNOSTKA PROJEKTOWA:

b-project

B-Project 44-100 Gliwice, ul. Opawska 26/7
FILIA: 44-100 Gliwice, ul. Kościuszki 1c/407
KONTAKT: tel.: 669 989 091 b.project@op.pl www.bproject.pl

NINIEJSZY PROJEKT PODLEGA OCHRONIE ZGODNIE Z USTAWĄ O PRAWIE AUTORSKIM I PRAWACH POKREWNYCH

TEMAT:	ROZBUDOWA STREFY MAGAZYNOWEJ ISTNIEJĄCEGO BUDYNKU HANDLOWO- USŁUGOWEGO TESCO O POMIESZCZENIA MAGAZYNOWE Z ZADASZONĄ RAMPĄ ZAŁADUNKOWĄ WRAZ Z REALIZACJĄ NIEZBĘDNYCH ELEMENTÓW INFRASTRUKTURY TECHNICZNEJ
LOKALIZACJA ZAMIERZENIA:	41-700 RUDA ŚLĄSKA, ul. 1 Maja 370A działka nr: 543/519
INWESTOR:	TESCO (Polska) Sp. z o.o. Ul. Kapelanka 56, 30-347 Kraków

PROJEKTOWAŁ:	SPECJALNOŚĆ:	NR UPRAWNIEŃ:	PODPIS:
mgr inż. arch. Tomasz Bednarek	ARCHITEKTURA	7/06/SLOKK	
mgr inż. arch. Łukasz Zenderowski	ARCHITEKTURA	-	
SPRAWDZIŁA:			
mgr inż. arch. Aleksandra Zastawnik	ARCHITEKTURA	45/10/SLOKK/II	

STADIUM: PROJEKT WYKONAWCZY

NAZWA RYSUNKU: PRZEKRÓJ C-C

DATA: 30/03/2012 | SKALA: 1:50 | NR RYS.: Arch-07A | EGZ: 5 | TOM: 1/5

NINIEJSZY RYSUNEK NALEŻY ROZPATRYWAĆ W KOORDYNACJI Z RYSUNKAMI BRANŻOWYMI