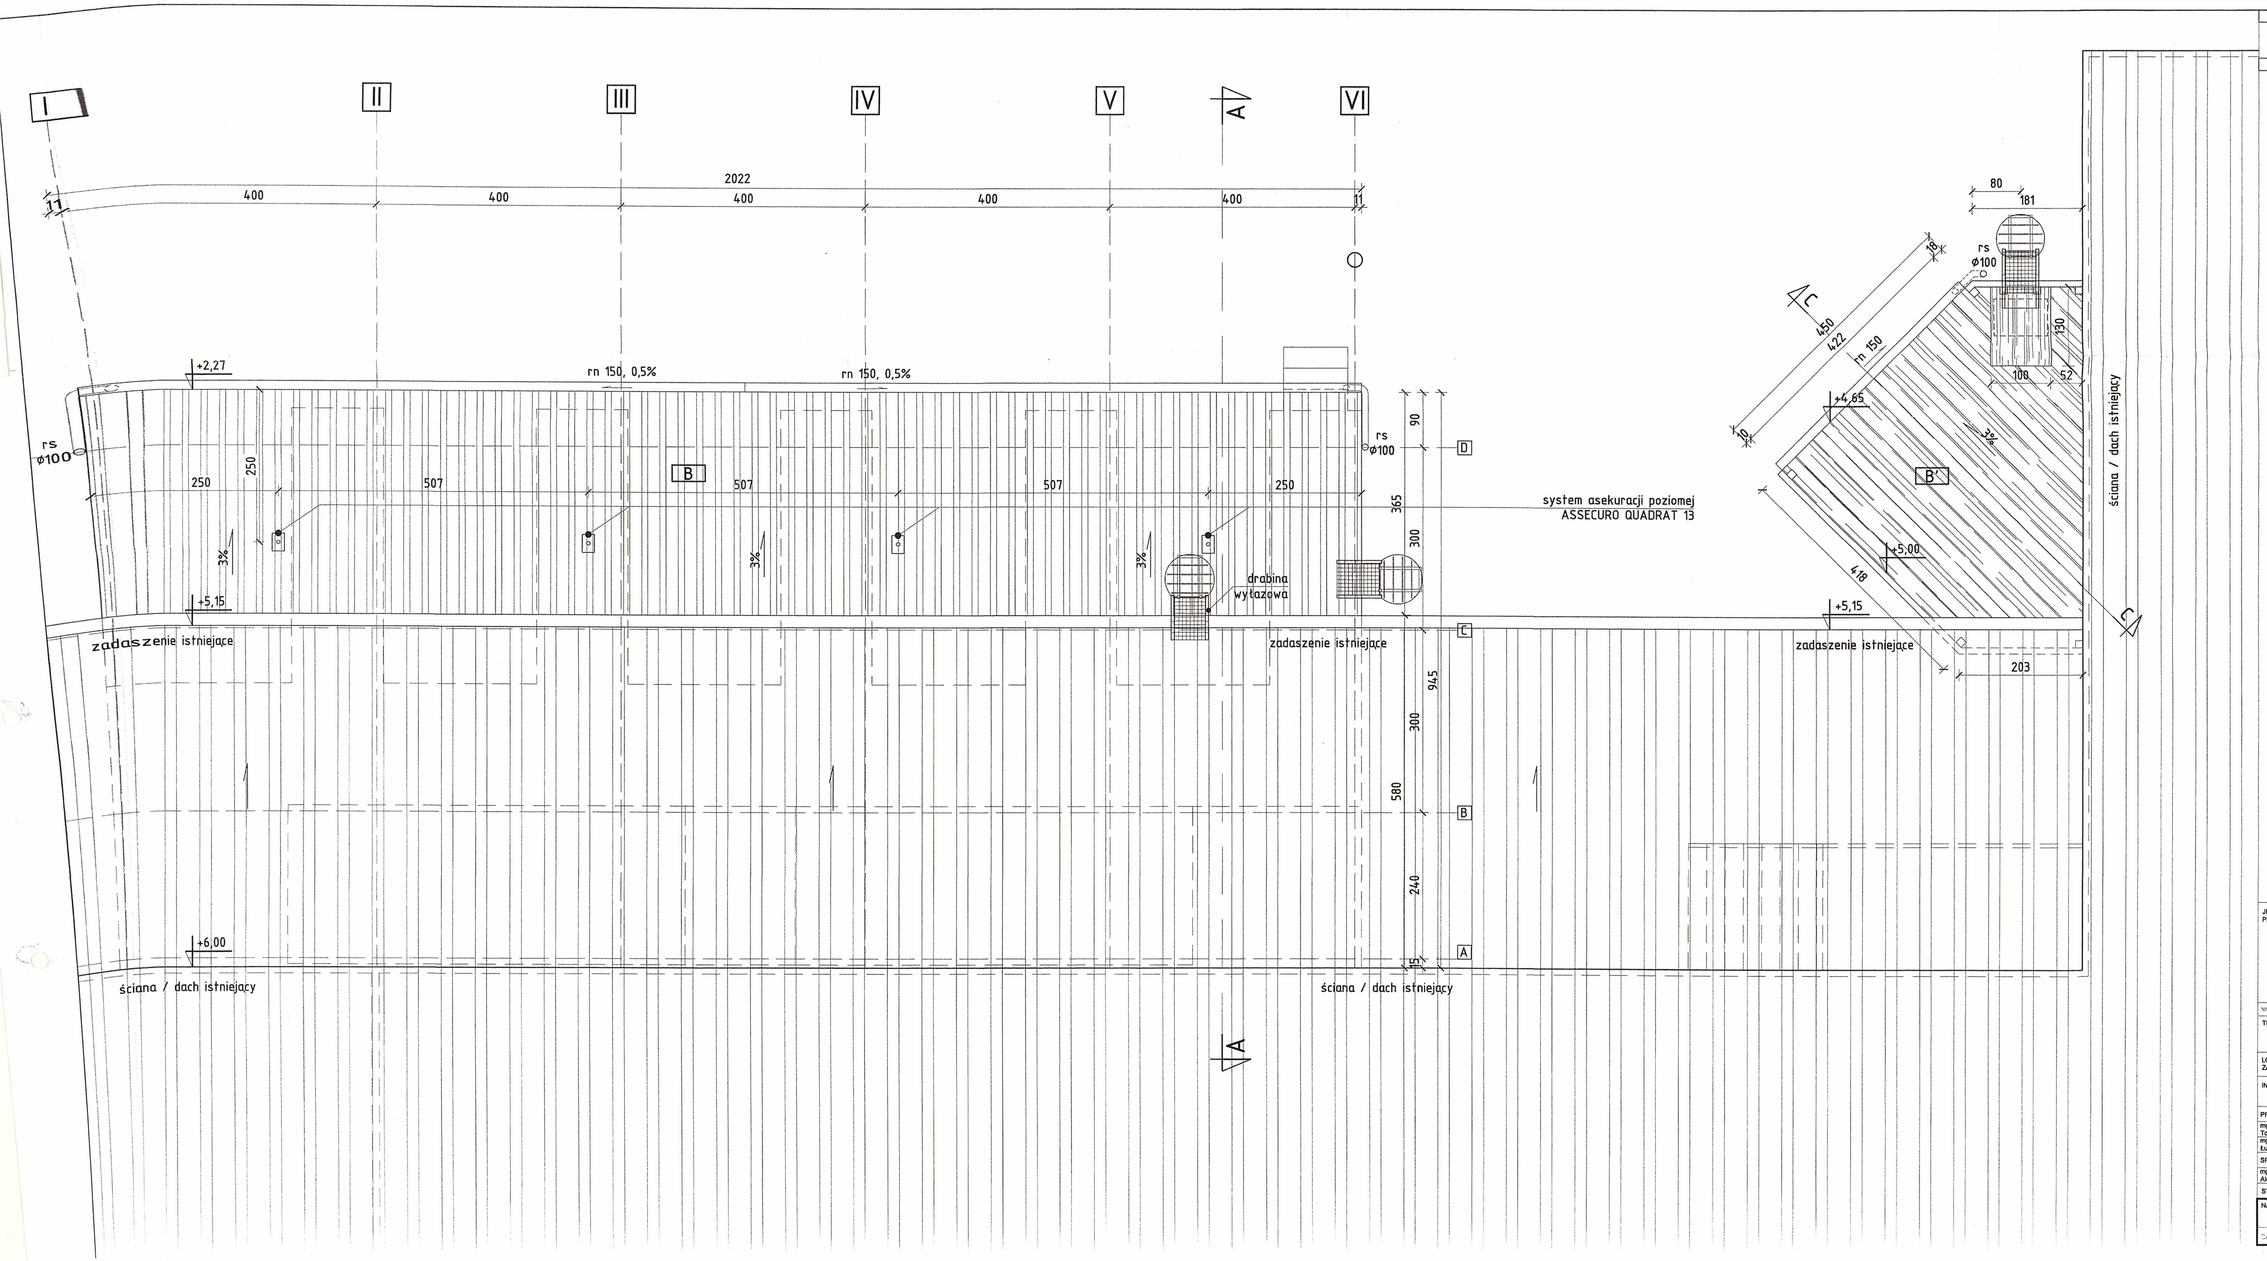

B	WARSTWY	CM
	BLACHA TRAPEZOWA UKŁADANA ZE SPADKIEM (WG PROJ. KONSTRUKCJI)	-
	KONSTRUKCJA STALOWA	-
B'	WARSTWY	CM
	~~MEMBRANA (NP. FOLIA DACHOWA HYDROFOBIZOWANA PVC)~~	-
	~~WELNA MINERALNA~~	20
	~~PAROIZOLACJA~~	5
	BLACHA TRAPEZOWA UKŁADANA ZE SPADKIEM (WG PROJ. KONSTRUKCJI)	13
	KONSTRUKCJA STALOWA	-

DOKUMENTACJA POWYKONAWCZA

Skanska SA
Kierownik Budowy
Mieczysław Kułagowski
nr uprawnień budowlanych

JEDNOSTKA PROJEKTOWA:

b-project

B-Project 44-100 Gliwice, ul. Opawska 26/7
FILIA: 44-100 Gliwice, ul. Kościuszki 1c/407
KONTAKT: tel.: 669 989 091 b.project@o.pl www.bproject.pl

NINIEJSZY PROJEKT PODLEGA OCHRONIE ZGODNIE Z USTAWĄ O PRAWIE AUTORSKIM I PRAWACH POKREWNYCH

TEMAT:	PRZEBUDOWA STREFY MAGAZYNOWEJ ISTNIEJĄCEGO BUDYNKU HANDLOWO- USŁUGOWEGO TESCO ORAZ ROZBUDOWA O ZADASZONĄ RAMPĘ ZAŁADUNKOWĄ WRAZ Z REALIZACJĄ NIEZBĘDNYCH ELEMENTÓW INFRASTRUKTURY TECHNICZNEJ
LOKALIZACJA ZAMIERZENIA:	43-300 BIELSKO-BIAŁA, UL. WARSZAWSKA 180 działki nr: 4/120
INWESTOR:	TESCO (Polska) Sp. z o.o. Ul. Kapelanka 56, 30-347 Kraków

PROJEKTOWAŁ:	SPECJALNOŚĆ:	NR UPRAWNIEŃ:	PODPIS:
mgr inż. arch. Tomasz Bednarek	ARCHITEKTURA	7/06/SLOKK	
mgr inż. arch. Łukasz Zendrowski	ARCHITEKTURA	-	
SPRAWDZIŁA:			
mgr inż. arch. Aleksandra Zastawnik	ARCHITEKTURA	45/10/SLOKK/II	

STADIUM: **PROJEKT WYKONAWCZY**

NAZWA RYSUNKU: RZUT DACHU

DATA: 30/03/2012 SKALA: 1:50 NR RYS. Arch-05 EGZ: 5 TOM: 1/5