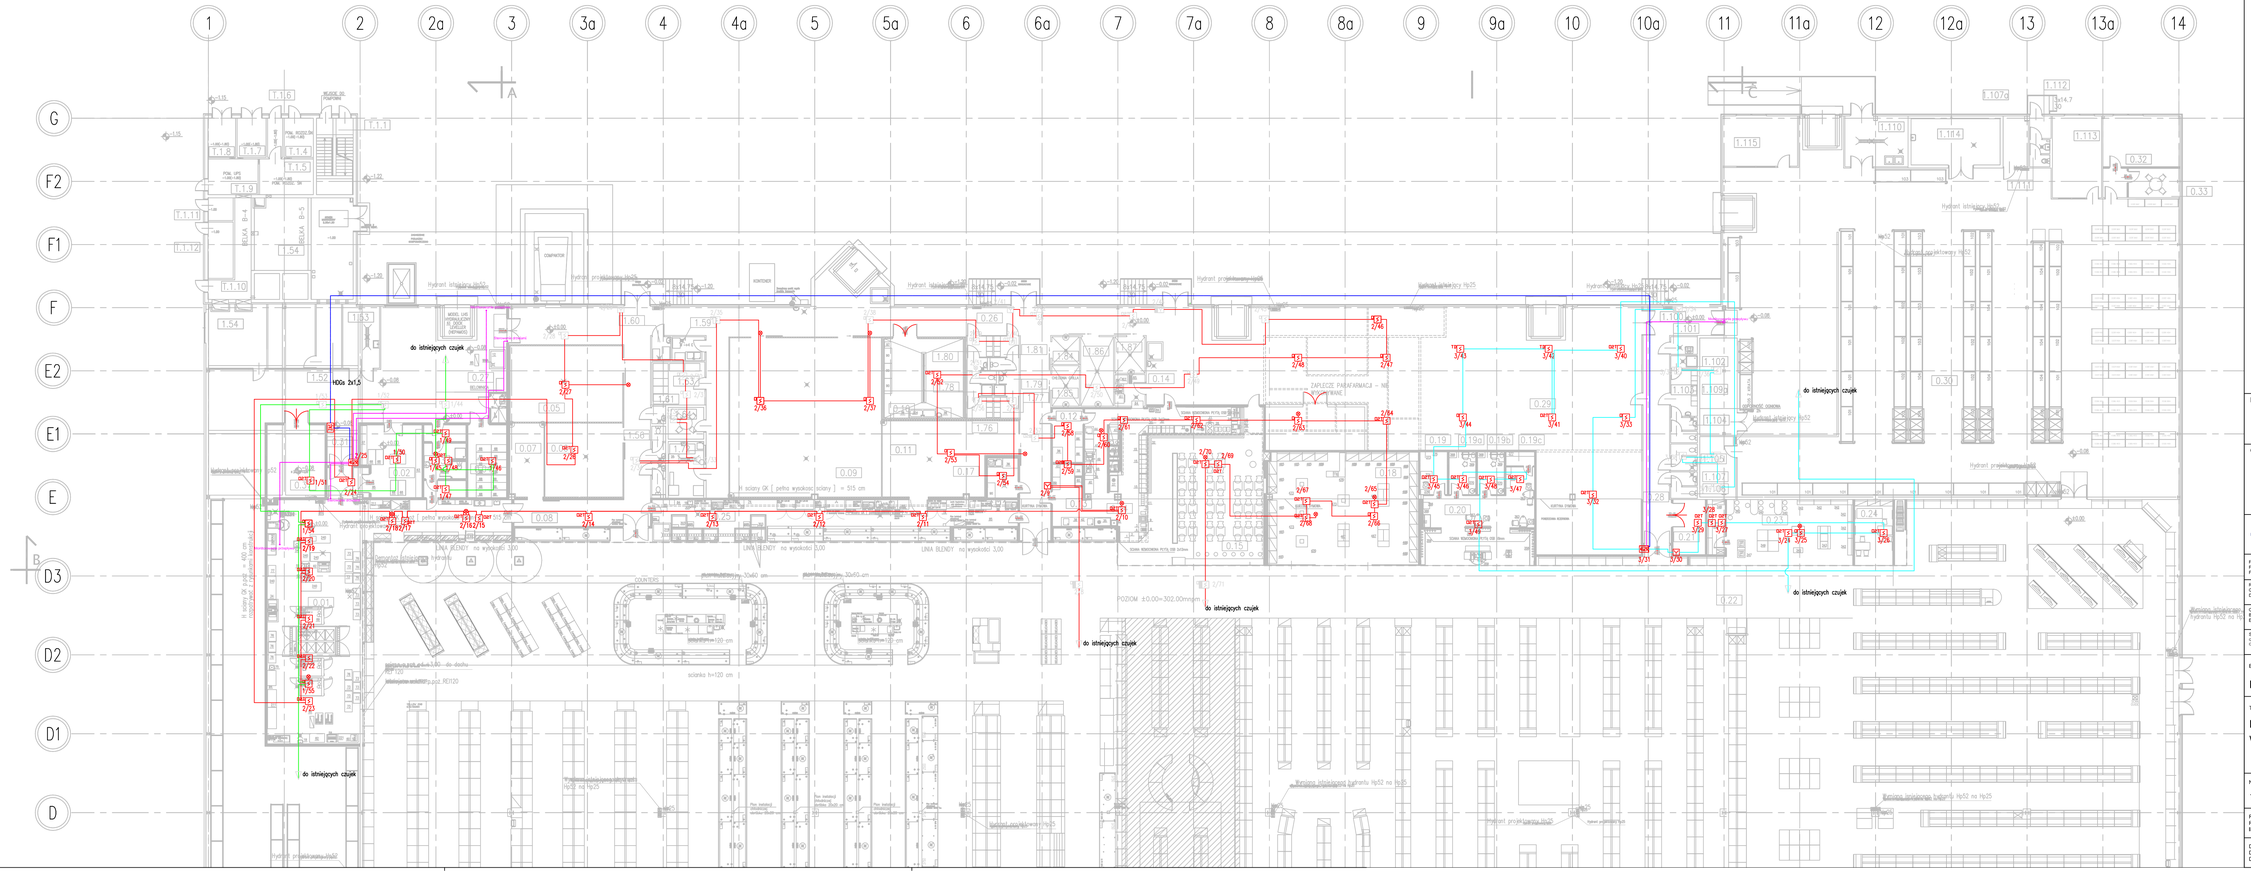

INWESTOR/GELDGEBER/INVESTOR:

TESCO POLSKA SP. Z O.O
ul. Kapelanka 56
30- 347 Kraków

OBIEKT/BAUPROJECT:

C. H. TESCO
Bielsko Biała
ul. Warszawskaj 180
dz nr47/15; 47/20; 125/94

SECURITY SYSTEM INTEGRATION S.A.
ul. Ryniowa 4 Bielany Wrocławskie; 55-040 Kobierzyce
Tel.: +48 71 33 07 900 Fax: +48 71 33 07 906
e-mail: projekty@ssi.pl

FUNKCJA: FUNCTION:	IMIĘ I NAZWISKO: FOR AND SURNAME:	UPRAWNIENIA: AUTHORITY:	PODPIS: SIGNATURE:
RYSOWAŁ: GESEKCHNET: DRAWN BY:	Marcin Józefowicz		
OPRACOWAŁ: BEARBEITUNG VOM: ELABRATED BY:	Marcin Józefowicz		
SPRAWDZił: GEPRÜFT DWR: CHECKED BY:	Łukasz Młynek		

ETAP PROJEKTOWANIA/PLANUNGSSTADIUM/DRAWING CLASSIFICATION:

DOKUMENTACJA POWYKONAWCZA

TYTUŁ RYSUNKU/ZEICHNUNGSTITEL/DRAWING TITLE:

Przebudowa instalacji SSP
w obszarze magazynu

NAZWA PLIKU AutoCAD/DATEI AutoCAD/FILE AutoCAD:

12002_DP_SSP_1000.dwg

REWIZJA: REVISION: INDEX:	A	FORMAT: GRÖßE: SIZE:	420x1020	SKALA: MASSTAB: SCALE:	1:200
DATA: DATUM: DATE:	03.2012	NUMER RYS.: ZEICHNR.: DRAWING NO:	13.1.1		