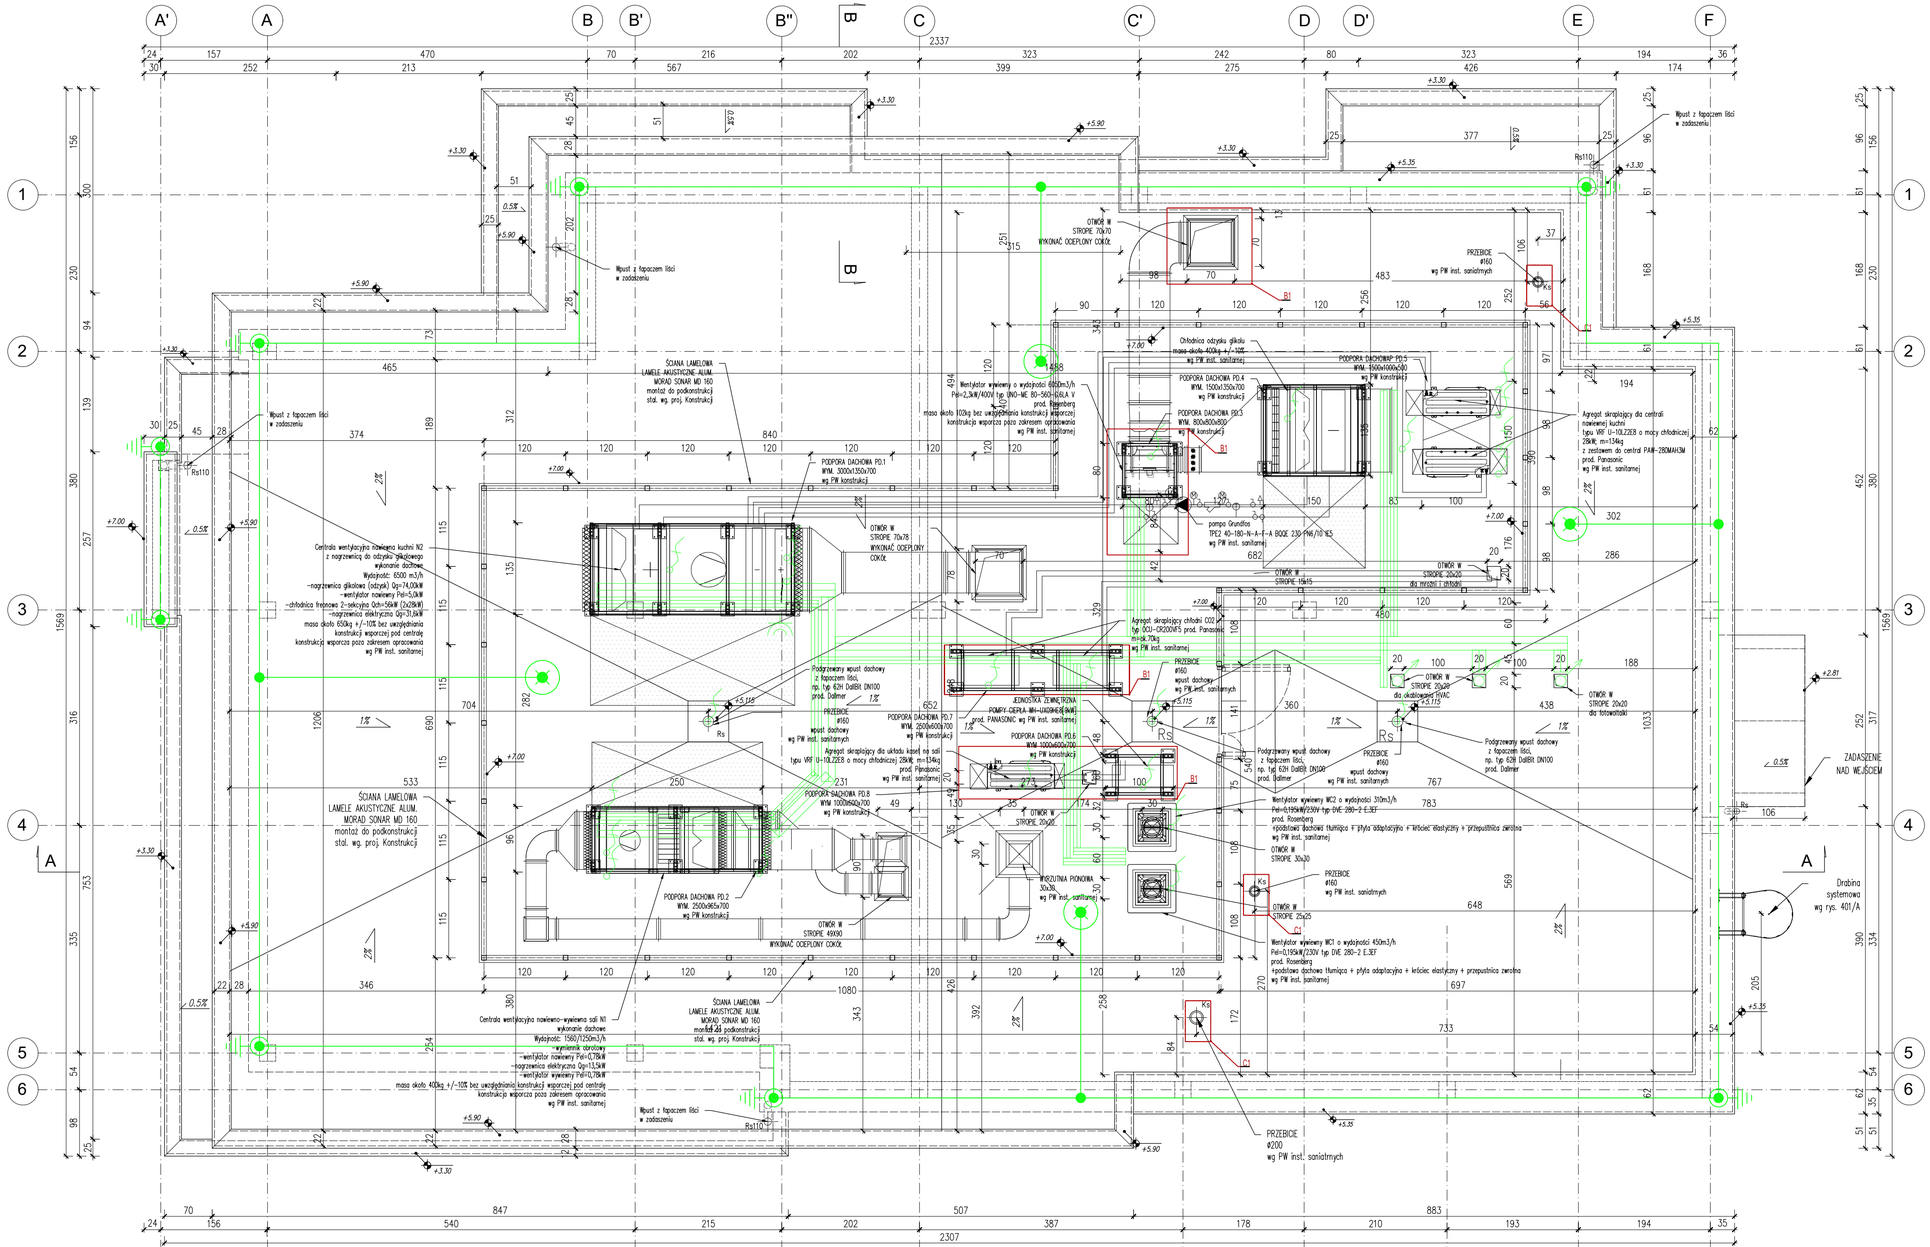

LEGENDA

- PRZEPUSTY KABLOWY, ZGODNIE Z RYSUNKIEM INSTALACJI ELEKTRYCZNEJ
- WPUST KABLOWY, ZGODNIE Z RYSUNKIEM NSTALACJI ELEKTRYCZNEJ
- MASZT ODGROMOWY, ZGODNIE Z RYSUNKIEM INSTALACJI ELEKTRYCZNEJ
- PRZEBIEG TRAS KABLOWYCH, ZGODNIE Z RYSUNKIEM INSTALACJI ELEKTRYCZNEJ
- PRZEWÓD OPPROWADZAJĄCY PROWADZONY W ŻELBETOWYCH ELEMENTACH KONSTR., ZGODNIE Z RYSUNKIEMINSTALACJI ELEKTRYCZNEJ
- POŁĄCZENIA METALIZCNE ELEMENTÓW INSTALACJI ODGROMOWEJ, ZGODNIE Z RYSUNKIEMINSTALACJI ELEKTRYCZNEJ
- ZWODY POZIOME NISKIE NA DACHU ZGODNIE Z RYSUNKIEMINSTALACJI ELEKTRYCZNEJ

UWAGI:
RYSUNKI PROJEKTU WYKONAWCZEGO (PW) TRAKTOWAĆ JAKO USZCZEGÓŁOWIENIE PROJEKTU BUDOWLANEGO. W PRZYPADKU ROZBIEŻNOŚCI NALEŻY POWIADOMIĆ GŁÓWNEGO PROJEKTANTA
WSZYSTKIE WYMIARY SPRAWDZIĆ NA BUDOWIE
WYMIARY POMIESZCZEŃ PODANO W STANIE SUROWYM -
WSZYSTKIE POJAWIAJĄCE SIĘ NA RYSUNKACH NAZWY HANDLOWE NALEŻY TRAKTOWAĆ JAKO PRZYKŁAD OKREŚLAJĄCY STANDARD PRZYJĘTYCH ROZWIĄZAŃ.
EWENTUALNE ROZWIĄZANIA ZAMIENNE UZGODNIĆ PISEMNIE Z INWESTOREM I GENERALNYM PROJEKTANTEM.
WSZYSTKIE WYMIARY OTWORÓW OKIENNYCH I DRZWOWYCH PODANO W ŚWIETLE MURU.
WSZELKIE ZMIANY ZAPROPONOWANE PRZEZ WYKONAWCĘ MUSZĄ POSIADAĆ PISEMNĄ AKCEPTACJĘ PROJEKTANTA.
ROZPATRYWAĆ ŁĄCZNIE Z CAŁOŚCIĄ PROJEKTU ARCHITEKTONICZNEGO ORAZ Z PROJEKTAMI BRANŻOWYMI W SZCZEGÓLNOŚCI Z KONSTRUKCJĄ.
WSZYSTKIE ELEMENTY INSTALACYJNE I KONSTRUKCYJNE ZOSTAŁY NANIESIONE W CELACH INFORMACYJNYCH I POWINNY BYĆ ROZPATRYWANE ŁĄCZNIE Z DOKUMENTACJĄ BRANŻOWĄ.
STOLARKĘ OSADZAĆ W MURZE WG PRZEKROJÓW
WARSTWY PRZESZKODO POZIOMYCH I PIONOWYCH WG OPISU TECHN.
DYLATACJE JEŚLI WYSTĘPUJĄ NALEŻY WYPEŁNIĆ STYROPIANEM, SZCZEGÓŁY WG RYS. KONSTR.
WSZYSTKIE ELEMENTY I ROZWIĄZANIA SYSTEMOWE WYKONYWAĆ ZGODNIE Z ZALECENIAMI PRODUCENTA
RELACJE POMIĘDZY PRZYJĘTYMI W PROJEKCIE WYMIARAMI A STANEM SUROWYM OBIEKTU NALEŻY SPRAWDZIĆ PRZED PRZYSTĄPIENIEM DO PRAC MONTAŻOWYCH I WYKONCZENIOWYCH
WIELKOŚĆ OTWORÓW DLA DRZWI, KLAP, BRAM, ITP. PROJEKTANCI PRZYJĘLI PRZYKŁADOWO (BRAK WSKAZAŃ INWESTORA NA KONKRETNE FIRMY).
W RAZIE WYBORU KONKRETNYCH PRODUCENTÓW DRZWI, KLAP, BRAM, ITP., NALEŻY KAŻDORAZOWO DOSTOSOWAĆ SIĘ DO ISTNIEJĄCYCH OTWORÓW Z ZACHOWANIEM PODANEGO ŚWIATŁA PRZEJŚCIA I INNYCH WYMAGAŃ OKREŚLONYCH W PROJEKCIE
WSZYSTKIE PRZEJŚCIA INSTALACJI W ŚCIANACH I STROPACH POMIĘDZY POSZCZEGÓLNYMI STREFAMI ZABEZPIECZYĆ PRZECIWPOŻAROWO WG OPISU W PROJEKTACH BRANŻOWYCH I ZAŁĄCZONEGO OPISU P.POŻ.
PO PRZEPROWADZENIU INSTALACJI PRZEZ PRZEGRODY WYDZIELENIA POŻAROWEGO OTWORY ZABEZPIECZYĆ
DOKONCZYĆ DO ODPORNOŚCI POŻAROWEJ KLASIE ODPORNOŚCI ELEMENTU (PRODMATEC + ODPORNEME OBEJMY, PASTY ITP).
PRZEBICIA POD PROWADZENIE INSTALACJI ZOSTAŁY WYRYSOWANE I OPISANE NA PODSTAWIE DOKUMENTACJI DOSTARCZONEJ PRZEZ PROJEKTANTÓW BRANŻOWYCH. LOKALIZACJE ZWIERTYWCHAŃ Z PROJEKTAMI BRANŻOWYMI - W PRZYPADKU RÓŻNIC BEZZWŁOCZNIE POWIADOMIĆ PROJEKTANTA.
WYKONANIE JAKOWOŚCIOWEK DODATKOWYCH OTWORÓW W ELEMENTACH KONSTRUKCYJNYCH WYMAGA AKCEPTACJI KONSTRUKTORA BUDYNKU.
RYSUNKI NIE SĄ RYSUNKAMI WARSZTATOWYMI. WSZYSTKIE GABARYTY ELEMENTÓW NALEŻY POTWIERDZIĆ OBLICZENIAMI STATYCZNYMI.
WSZELKIE ELEMENTY WYKONCZENIOWE, ŚCIANY DZIAŁOWE, WYPOSAŻENIE RUCHOME I NIERUCHOME, KOLORYSTYKA MATERIAŁÓW, ITP., SĄ OBCIĄŻTE ODRĘBNYM OPRACOWANIEM PROJEKTOWYM (PROJEKTEM WNĘTRZ).
W TAKIM PRZYPADKU ZA OBOWIĄZUJĄCE UZNANE ZOSTANĄ ROZWIĄZANIA ZAAKCEPTOWANE PRZEZ INWESTORA, USTALONE POMIĘDZY PROJEKTANTEM WNĘTRZ A PROJEKTANTEM GENERALNYM.
SZCZEGÓŁOWE WYMAROWANIE FASADY WG RYSUNKÓW PROJEKTU WYKONAWCZEGO ELEWACJI LUB DETALU.

IMIĘ I NAZWISKO	DATA I PODPIS
ZAAKCEPTOWANO:	
~~RYSUNEK ZAAKCEPTOWANY DO REALIZACJI~~	

IND.	DATA:	AUTOR:	OPIS ZMIAN:
D			
C	27.05.2024		ZMIANY OTWOROWANIA KANALIZACJI SANITARNEJ
B	16.05.2024		ZMIANA URZĄDZEŃ HVAC ZMIANY OTWOROWANIA POD URZĄDZENIA HVAC
A	19.03.2024		ZMIANA PODKONSTRUKCJI CENTRAL DACHOWYCH I KONSTRUKCJI ŚCIANY LAMELOWEJ

KOPIOWANIE BEZ PISEMNEJ ZGODY AUTORA ZABRONIONE PRAWA AUTORSKIE ZASTRZEŻONE

PRACOWNIA PROJEKTOWANIA I USŁUG INWESTYCYJNYCH ALFA
Spółka z o.o. Spółka komandytowa
59-220 LEGNICA, ul. ŁOKIETKA 18
+48 76 8525671 www.ppalfa.pl pracownia@ppalfa.pl
ALFA PRACOWNIA

OBIEKT:
BUDYNEK GASTRONOMICZNY WRAZ Z TOWARZYSZĄCĄ INFRASTRUKTURĄ
Bielsko Biała ul. Warszawska 180,
dz. nr ewid. 47/24, 3439/20 Obręb ewid.: 0038- Stare Bielsko

IMIĘ I NAZWISKO PROJEKTANTA | PODPIS
PROJEKTANT:
mgr inż. arch. Maciej Kadecki
uprawnienia budowlane do projektowania bez ograniczeń w specjalności architektonicznej nr 43/DSOKK/2019
OPRACOWUJĄCY:
mgr inż. arch. Dawid Małkowski
uprawnienia budowlane do projektowania bez ograniczeń w specjalności architektonicznej nr 18/DSOKK/2012

NAZWA RYSUNKU	BRANŻA
WIDOK DACHU	ARCHITEKTURA

ID PROJEKTU	STADIUM	DATA	SKALA	NR RYS
II-24	PT	05.06.2024	1:50	102/A

NAZWA PLIKU: II-24_PT_A_WIDOK DACHU-102_WIDOK DACHU
ID REWIZJI: