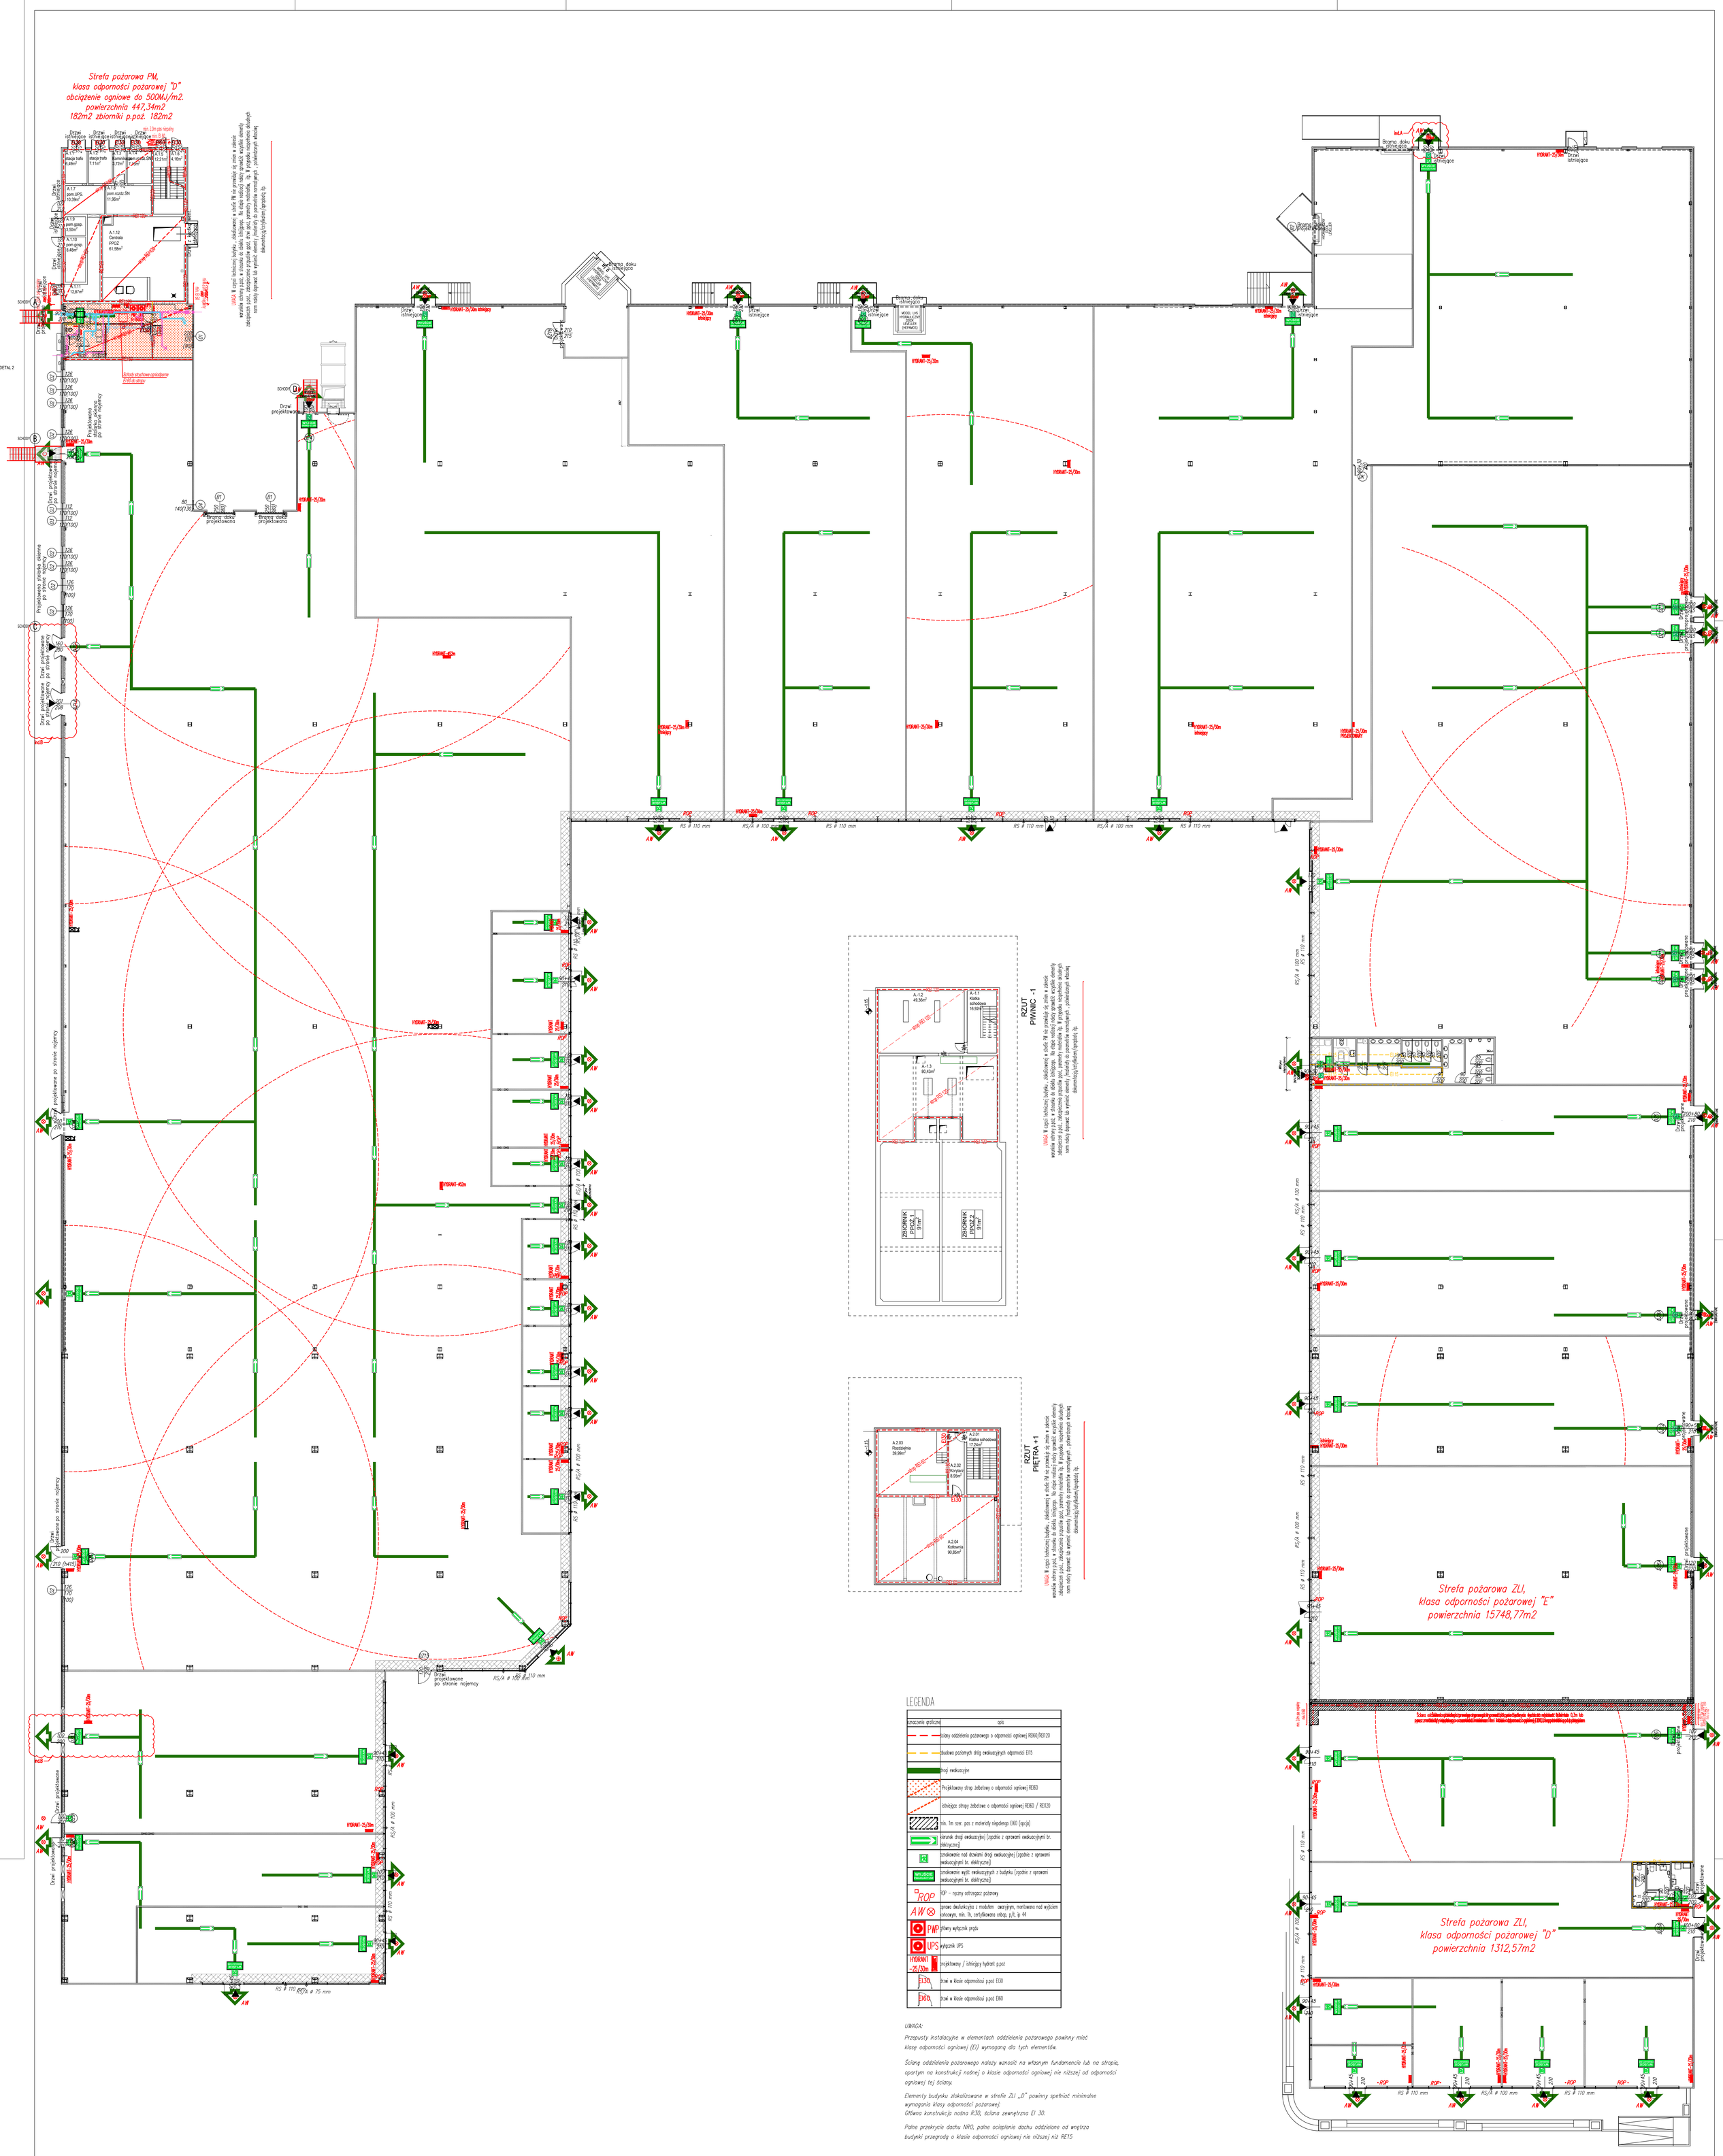

LEGENDA

oznaczenie graficzne	opis
	ściany oddzielenia pożarowego o odporności ogniowej REI60/REI120
	drzwi w ścianach oddzielenia pożarowego o odporności ogniowej EI15
	drzwi na drodze ewakuacyjnej o odporności ogniowej EI30
	drzwi na drodze ewakuacyjnej o odporności ogniowej EI60
	drzwi na drodze ewakuacyjnej o odporności ogniowej EI120
	Drogi ewakuacyjne
	Projektowany strop żelbetowy o odporności ogniowej REI60
	istniejące stropy żelbetowe o odporności ogniowej REI60 / REI120
	min. 1m szer. pas z materiały niepalnego EI60 (opcja)
	kierunek drogi ewakuacyjnej (zgodnie z oprawami ewakuacyjnymi br. elektryczne)
	oznakowanie nad drzwami drogi ewakuacyjnej (zgodnie z oprawami ewakuacyjnymi br. elektryczne)
WYJŚCIE EWAKUACYJNE	oznakowanie wyjść ewakuacyjnych z budynku (zgodnie z oprawami ewakuacyjnymi br. elektryczne)
ROP	ROP – ręczny ostrzegacz pożarowy
AW	sprawa dwukierunkowa z modułem akcyjnym, montowana nad wyjściem ewakuacyjnym, min. 1h, certyfikowana ctbop, p/l, ip 44
PWP	główny wyłącznik prądu
UPS	wyłącznik UPS
HYDRANT -25/30m	projektowany / istniejący hydrant p.poż
EI30	drzwi w klasie odporności p.poż EI30
EI60	drzwi w klasie odporności p.poż EI60

UWAGA:

Przepusty instalacyjne w elementach oddzielenia pożarowego powinny mieć klasę odporności ogniowej (EI) wymaganą dla tych elementów.

Ścianę oddzielenia pożarowego należy wznosić na własnym fundamencie lub na stropie, opartym na konstrukcji nośnej o klasie odporności ogniowej nie niższej od odporności ogniowej tej ściany.

Elementy budynku zlokalizowane w strefie ZLI „D" powinny spełniać minimalne wymagania klasy odporności pożarowej:
Główna konstrukcja nośna R30, ściana zewnętrzna EI 30.

Palne przekrycie dachu NRO, palne ocieplenie dachu oddzielone od wnętrza budynki przegrodą o klasie odporności ogniowej nie niższej niż RE15

KOPIOWANIE BEZ PISEMNEJ ZGODY AUTORA ZABRONIONE PRAWA AUTORSKIE ZASTRZEŻONE

PRACOWNIA PROJEKTOWANIA I USŁUG INWESTYCYJNYCH ALFA
Spółka z o.o. Spółka komandytowa
59-220 LEGNICA, ul. ŁOKIETKA 18
+48 76 8525671 www.ppalfa.pl pracownia@ppalfa.pl
ALFA PRACOWNIA

OBIEKT: PRZEBUDOWA BUDYNKU HANDLOWEGO
BIELSKO BIAŁA
UL. WARSZAWSKA 180

IMIĘ I NAZWISKO:	PODPIS:
PROJEKTANT: mgr inż. arch. Dawid Małkowski, uprawnienia budowlane do projektowania bez ograniczeńw specjalności architektonicznej nr 18/DSOKK/2012	
SPRAWDZAJĄCY: mgr inż. arch. Agata Zygmunt-Sidor, uprawnienia budowlane do projektowania bez ograniczeń w specjalności architektonicznej nr 87/DSOKK/2018	

TYTUŁ RYSUNKU: RZUT PRZYZIEMIA - P.POŻ.

BRANŻA: ARCHITEKTURA

NR	STADIUM	SKALA	NR RYS
V-23	PW	1:200	102/A
ID ZMIAN	DATA	NAZWA PLIKU:	
B	15.12.2023	V-23_PW_N_A_RZUT PRZYZIEMIA – P.POŻ._B	

IND.	DATA:	AUTOR:	OPIS ZMIAN:
D			
C			
B	26.04.2024	A.Z.-S.	Zmiana lokalizacji drzwi ewakuacyjnych
A	19.01.2024	Dawid Małkowski	Zmiana lokalizacji drzwi ewakuacyjnych

A0 pionowo