ELEWACJA ZACHODNIA
FRONTOWA
SKALA 1:200

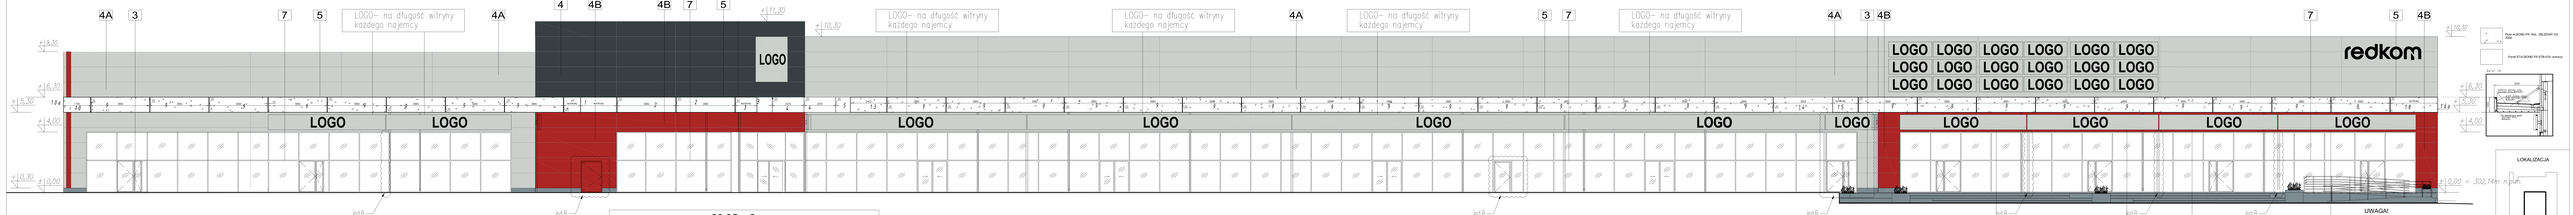

UWAGA!
1. Wszystkie roboty wykonywać przestrzegając zasad BHP.
2. Wszystkie rozpoczynać łącznie.
3. Pomiędzy kątownik, mark a istniejące elementy konstrukcyjne należy wykonać uszczelnienie z mastiksu EPDM.
4. Wymiary w mm.
5. Panel STACSONIZ FR STS-475- antracyt

Obszar ALBONIZ FR, RAL 2B,(EDW 31) VIGW

Panel STACSONIZ FR STS-475- antracyt

Obszar 1-2

EWA SCHUH
ul. Ogrodowa 2000
