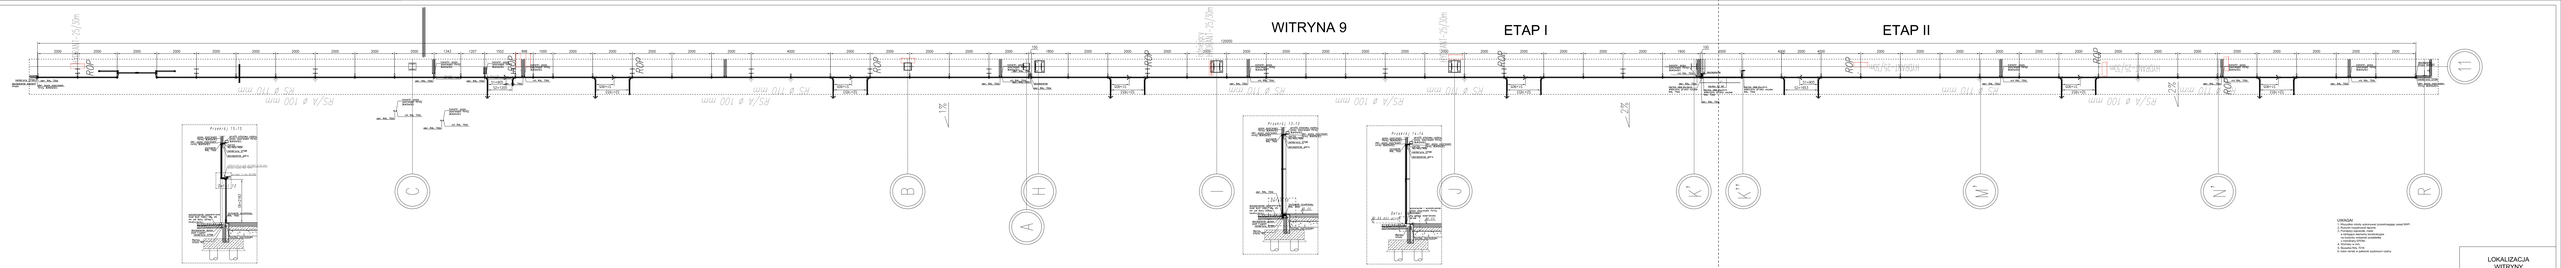
WITRYNA 9
ETAP I
ETAP II
Przekrój 15-15
Przekrój 12-12
Przekrój 13-13
C
B
A
H
I
U
K'
K''
M
N
R
T1
T2
