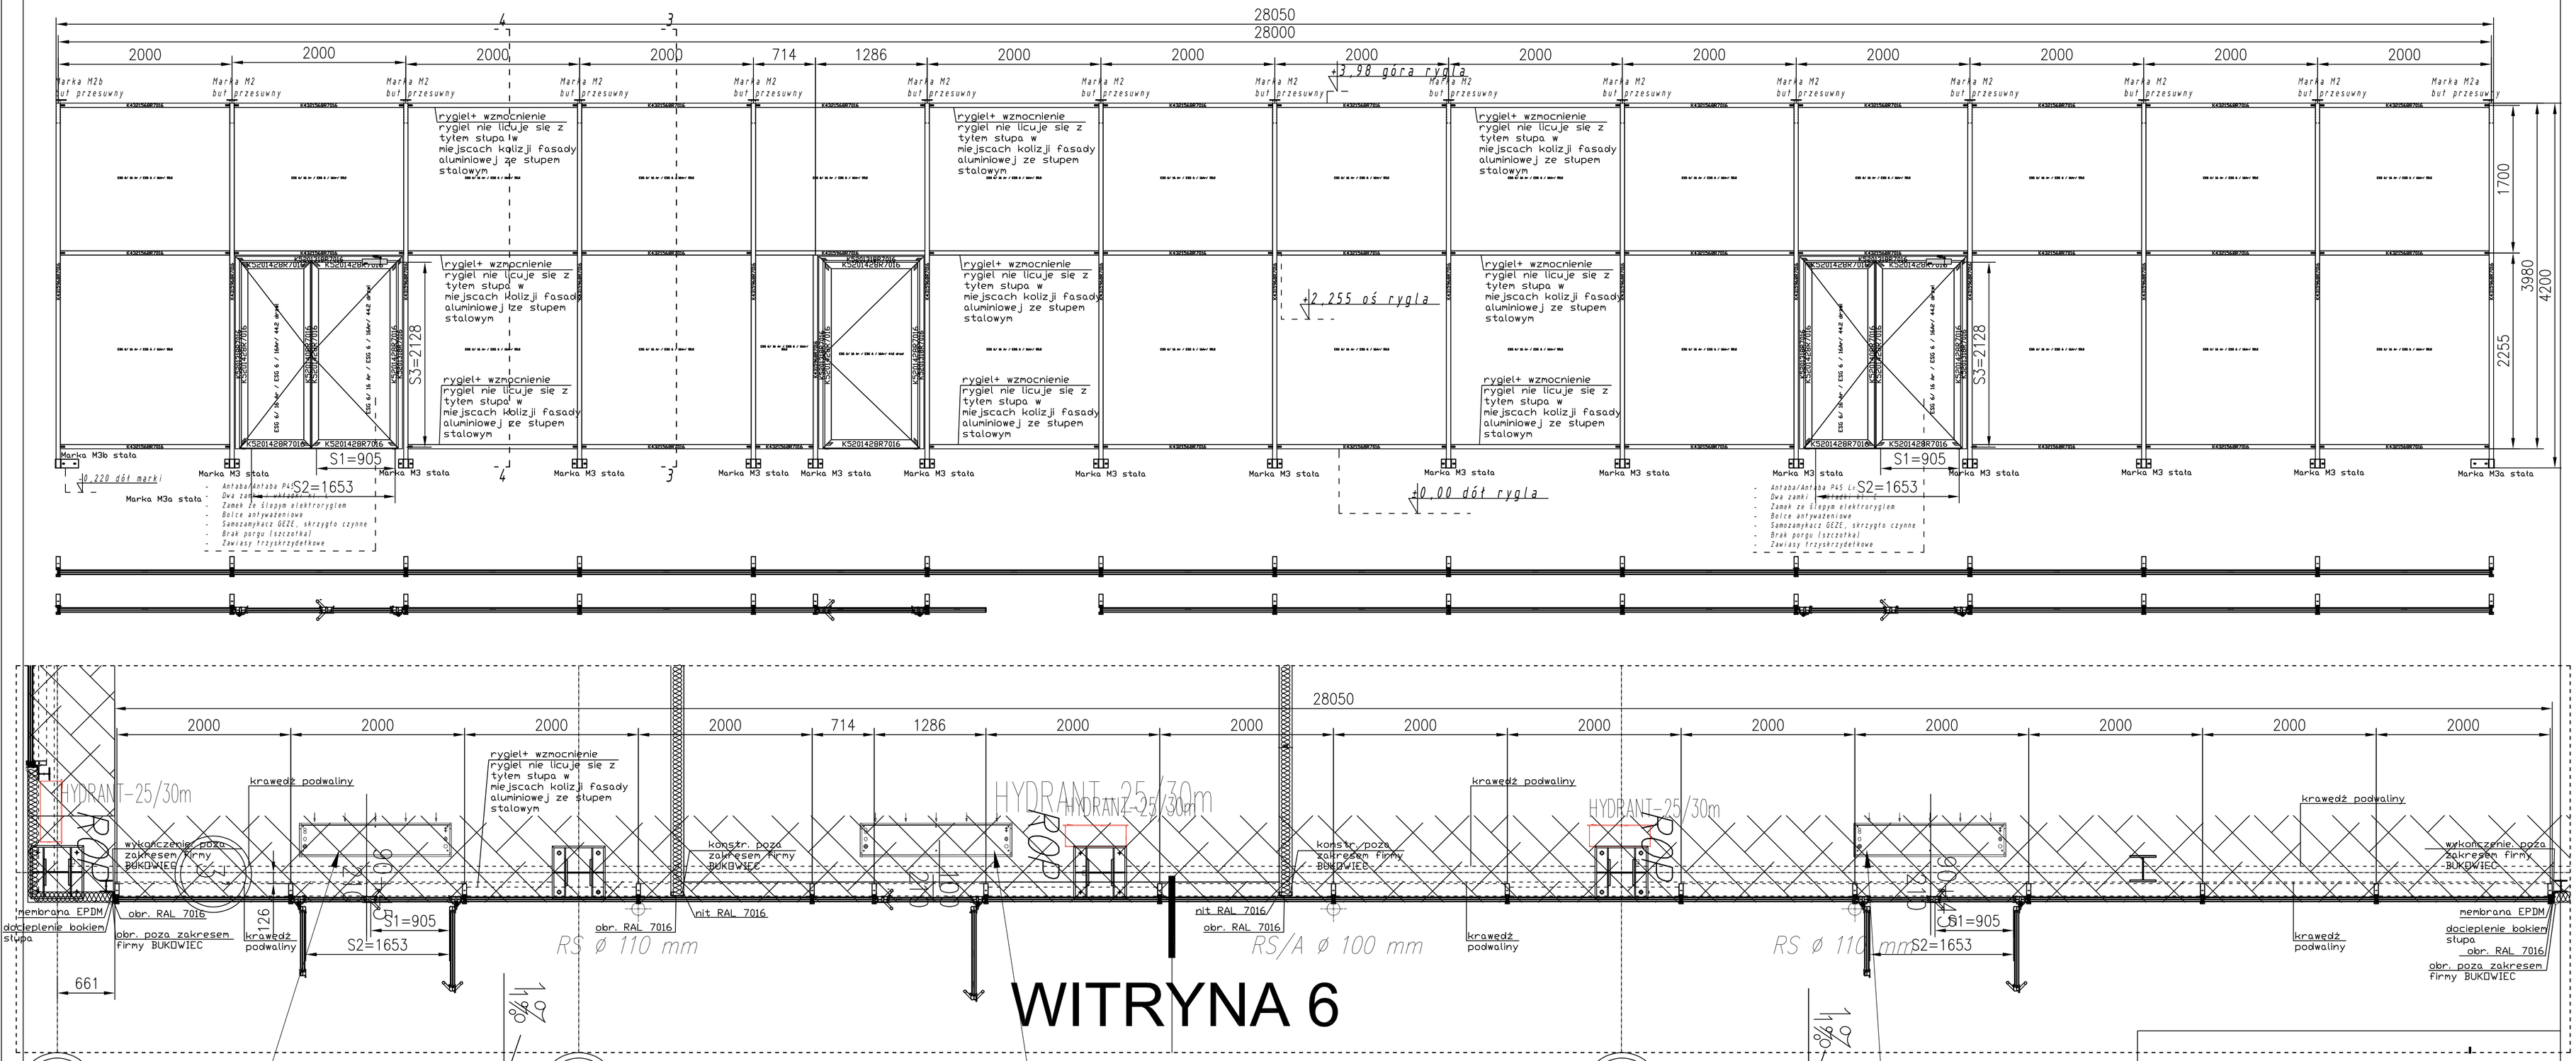

Nagrzewnica elektryczna montowana do witryny

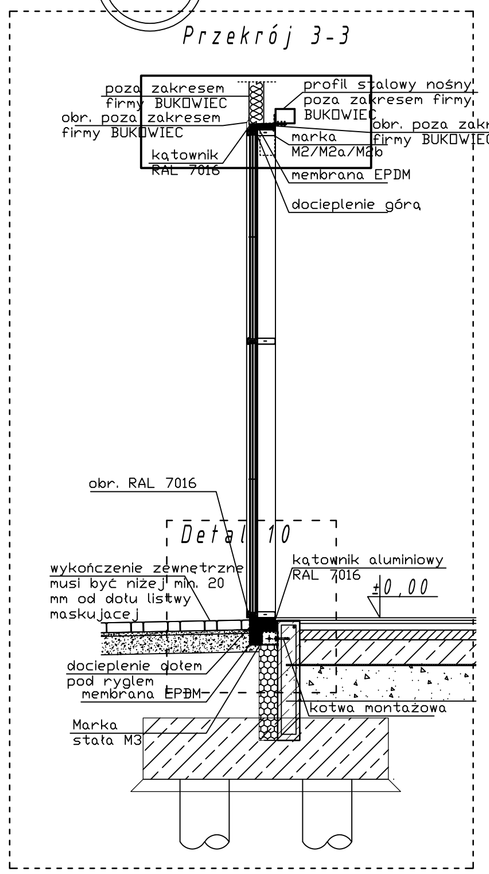

Nagrzewnica elektryczna montowana do witryny

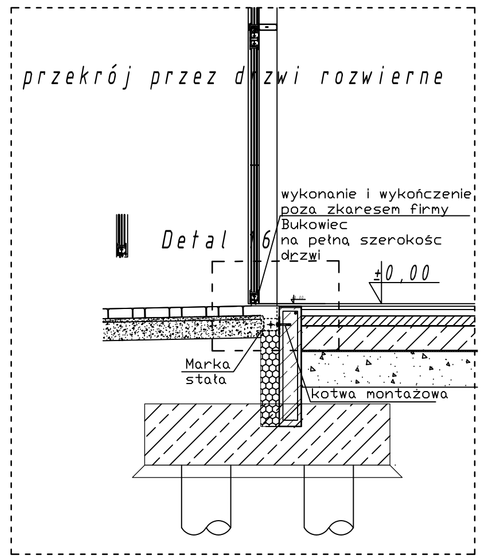

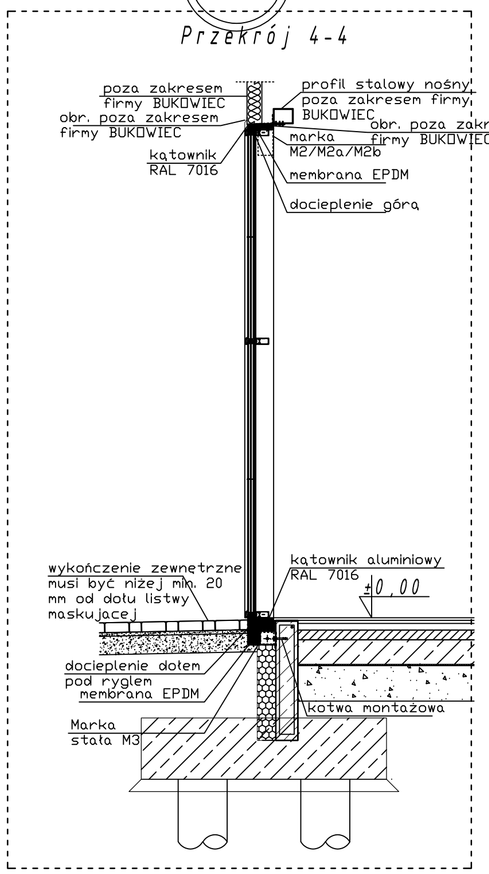

Nagrzewnica elektryczna montowana do witryny

UWAGA!

1. Wszystkie roboty wykonywać przestrzegając zasad BHP.
2. Rysunki rozpatrywać łącznie.
3. Pomiędzy kątowniki, marki a istniejące elementy konstrukcyjne na budynku wstawiać przekładkę z membrany EPDM.
4. Wymiary w mm.
5. Ślusarka RAL 7016
6. kolor ramek w pakiecie szybowym czarny

LOKALIZACJA WITRYNY

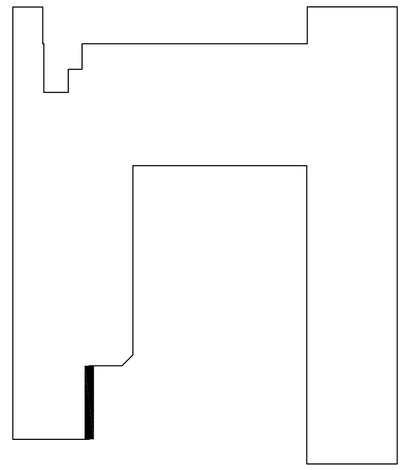

PPHU BUKOWIEC Kobylec 144, 32-740 Łapanów Tel. 508 440 904 , 515 166 646 e-mail: biuro@elewacje-bukowiec.pl	PROJEKT:	DOKUMENTACJA POWYKONAWCZA ŚLUSARKI ALUMINIOWEJ DLA PRZEBUDOWY BUDYNKU HANDLOWEGO ADRES INWESTYCJI (MIEJSCOWOŚĆ, ULICA, NR DZIAŁKI): BIELSKO BIAŁA UL. WARSZAWSKA 180
	INWESTOR:	
	ADRES:	
	GŁÓWNY PROJEKTANT:	
	RYSUNKI SPORZĄDZIŁ:	mgr inż. Marek Trojan
BRANŻA:	ALUMINIUM	Zakres projektu: Ślusarki aluminiowej.
DATA:	Listopad 2024	
FAZA:	P.W.	
	NR. RYSUNKU: 3	WITRYNA 6