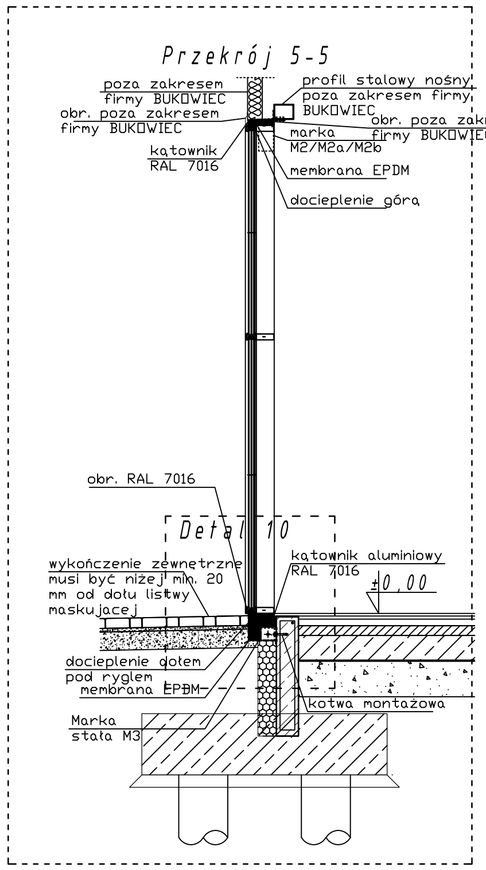

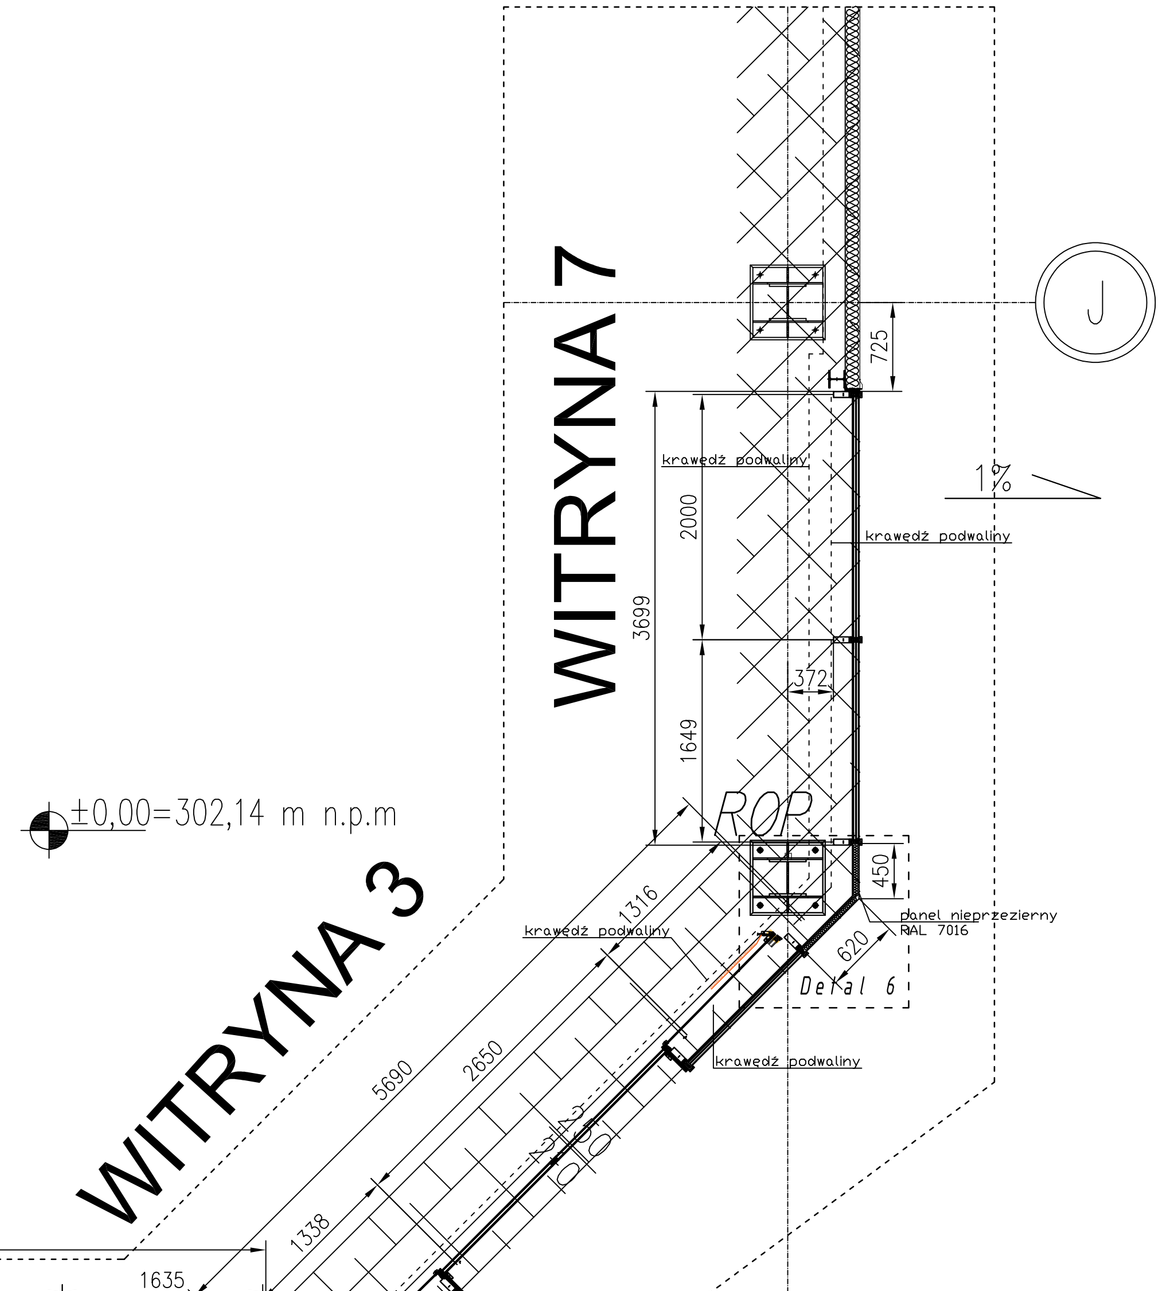

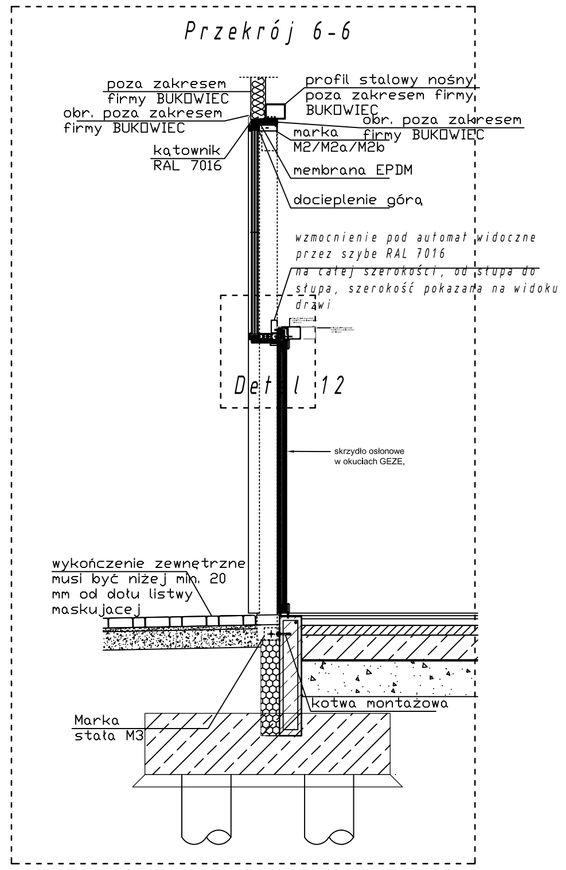

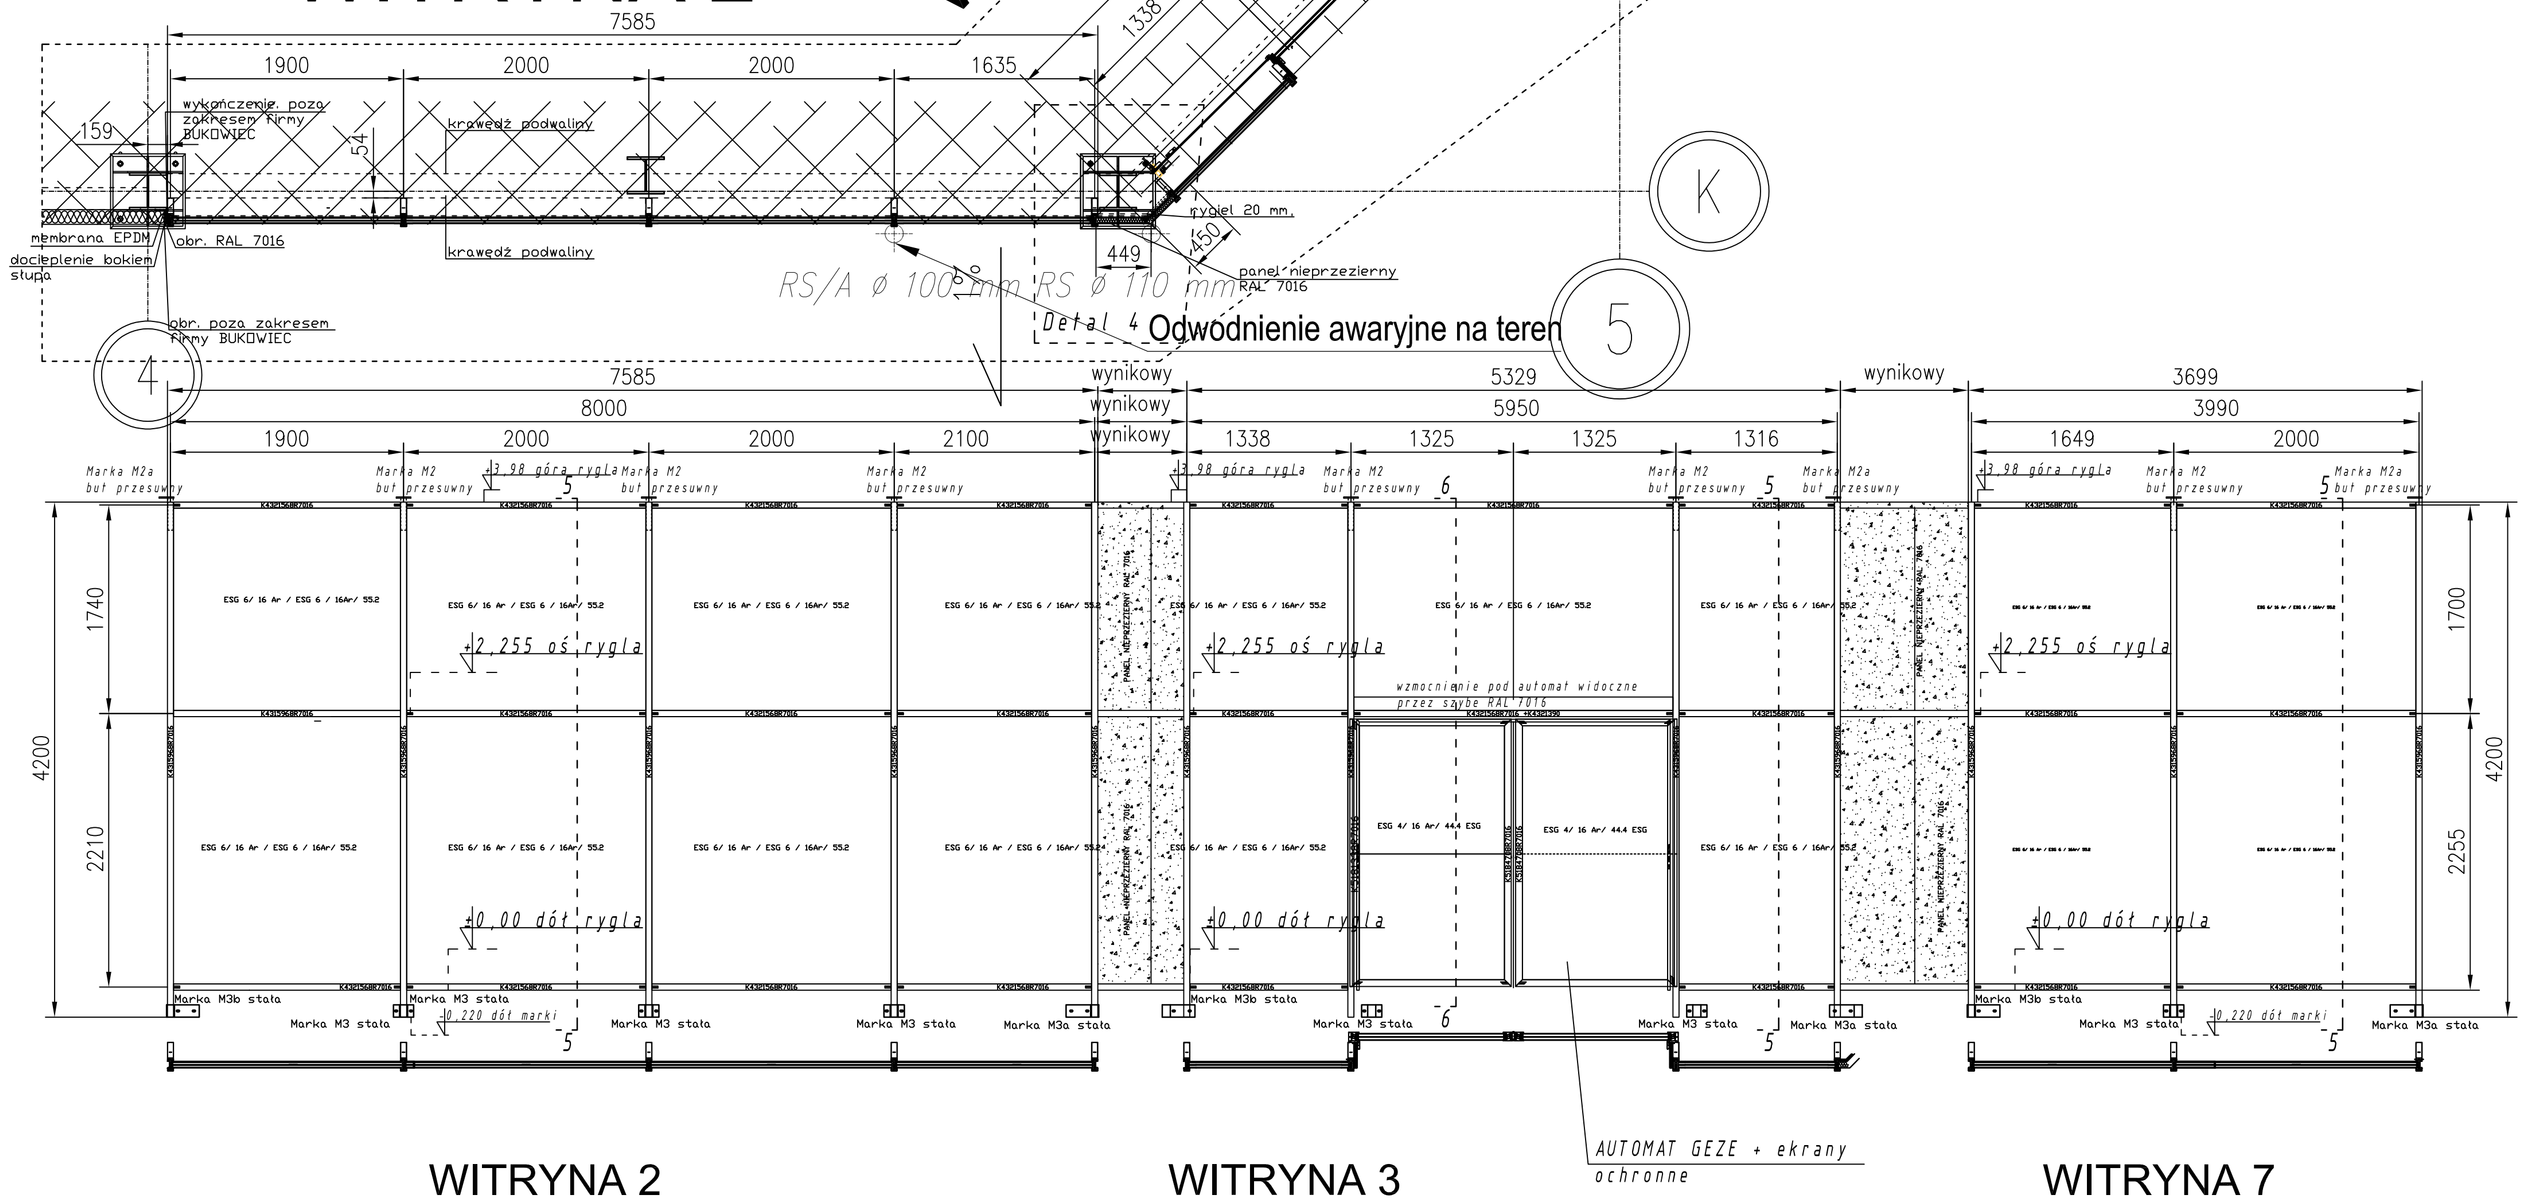

UWAGA!

1. Wszystkie roboty wykonywać przestrzegając zasad BHP.
2. Rysunki rozpatrywać łącznie.
3. Pomiędzy kątowniki, marki a istniejące elementy konstrukcyjne na budynku wstawiać przekładkę z membrany EPDM.
4. Wymiary w mm.
5. Ślusarka RAL 7016
6. kolor ramek w pakiecie szybowym czarny

LOKALIZACJA WITRYNY

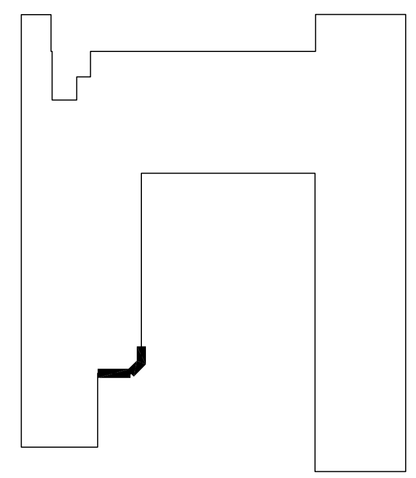

PPHU BUKOWIEC
Kobylec 144, 32-740 Łapanów
Tel. 508 440 904 , 515 166 646
e-mail: biuro@elewacje-bukowiec.pl

	PROJEKT:	DOKUMENTACJA POWYKONAWCZA ŚLUSARKI ALUMINIOWEJ DLA PRZEBUDOWY BUDYNKU HANDLOWEGO
		OBIEKT/INSTYTUCJA INWESTYCJI LOKALIZACJA: BIELSKO BIAŁA UL. WARSZAWSKA 180
	INWESTOR:	
	ADRES:	
	GŁÓWNY PROJEKTANT:	
	RYSUNKI SPORZĄDZIŁ:	mgr inż. Marek Trojan
BRANŻA:	ALUMINIUM	Zakres projektu: Ślusarki aluminiowej.
DATA:	Listopad 2024	
FAZA:	P.W.	
	NR. RYSUNKU: 4	WITRYNA 2,3,7