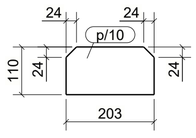

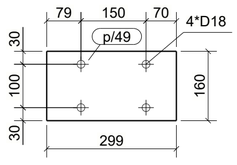

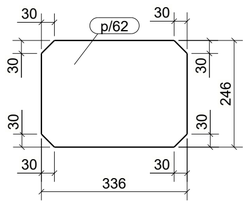

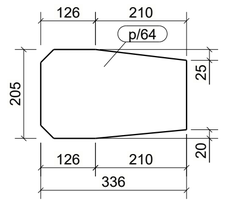

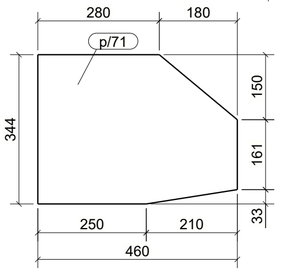

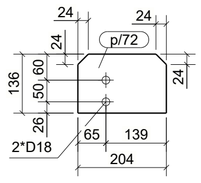

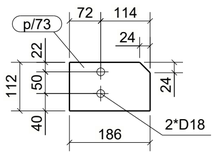

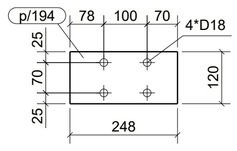

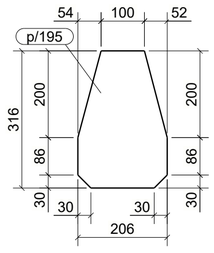

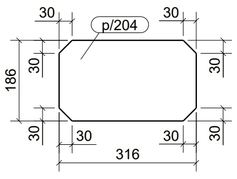

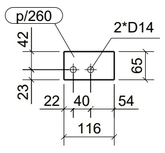

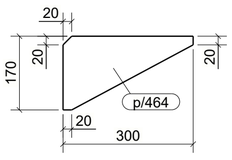

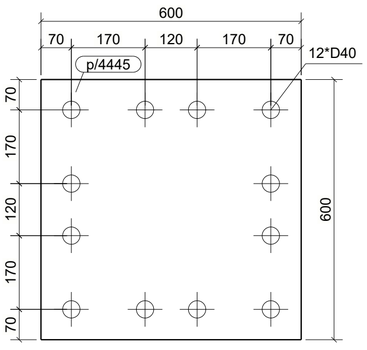

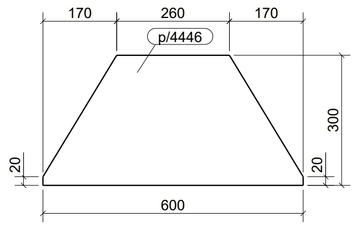

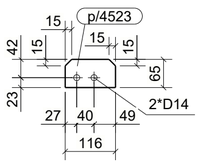

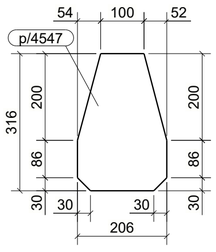

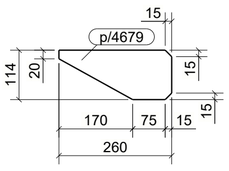

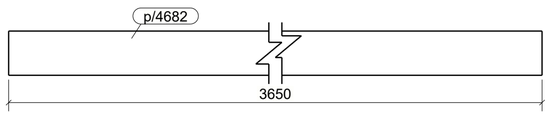

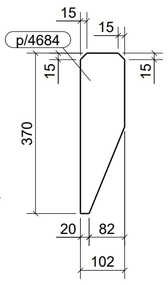

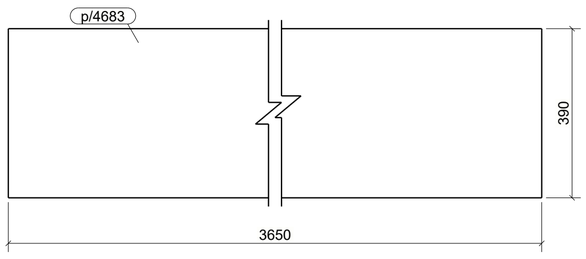

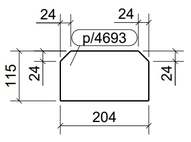

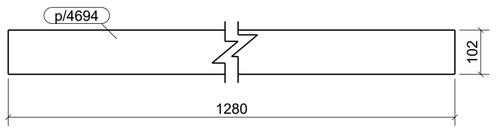

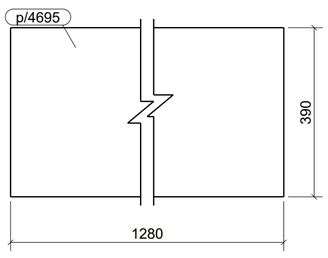

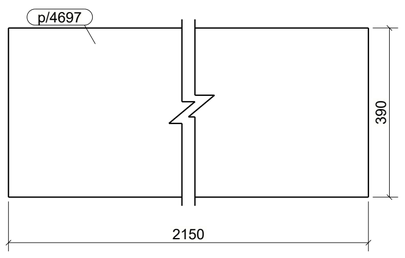

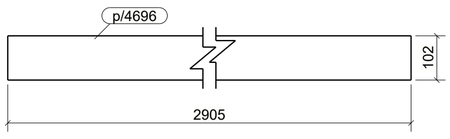

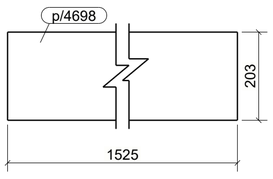

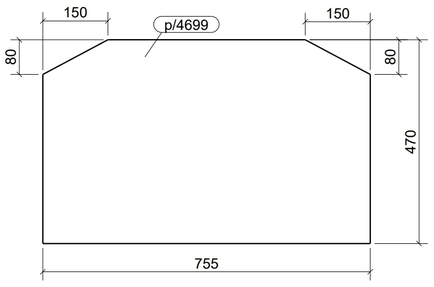

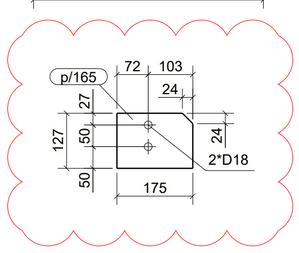

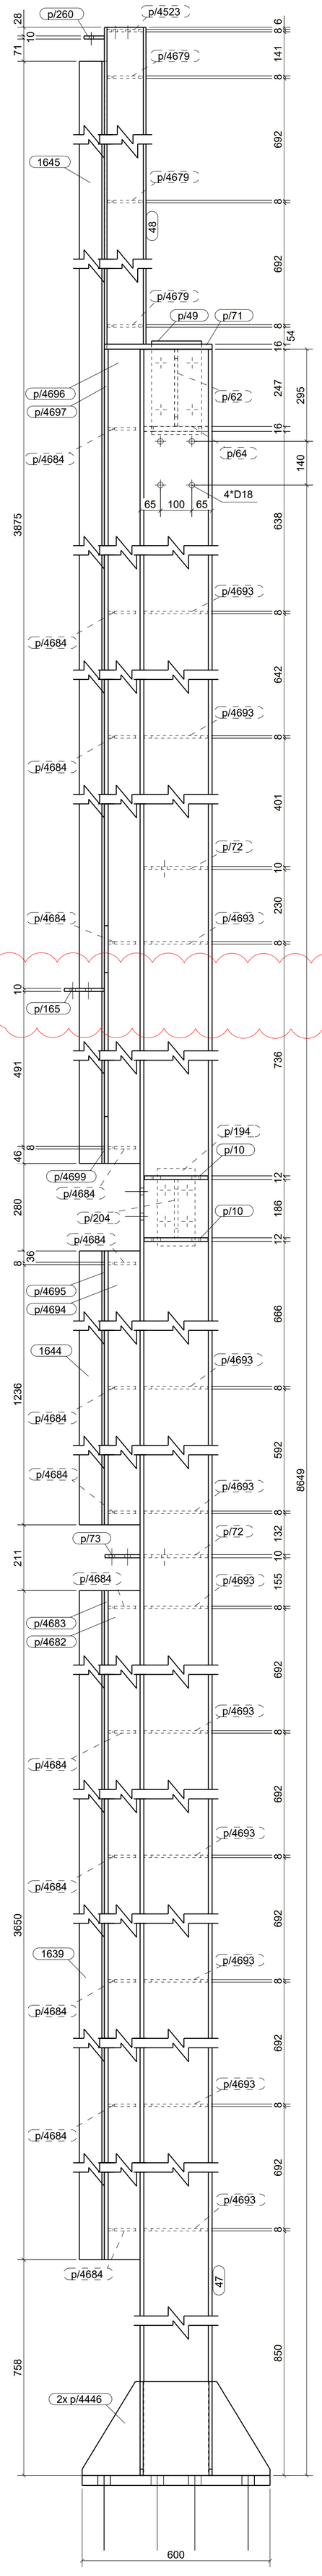

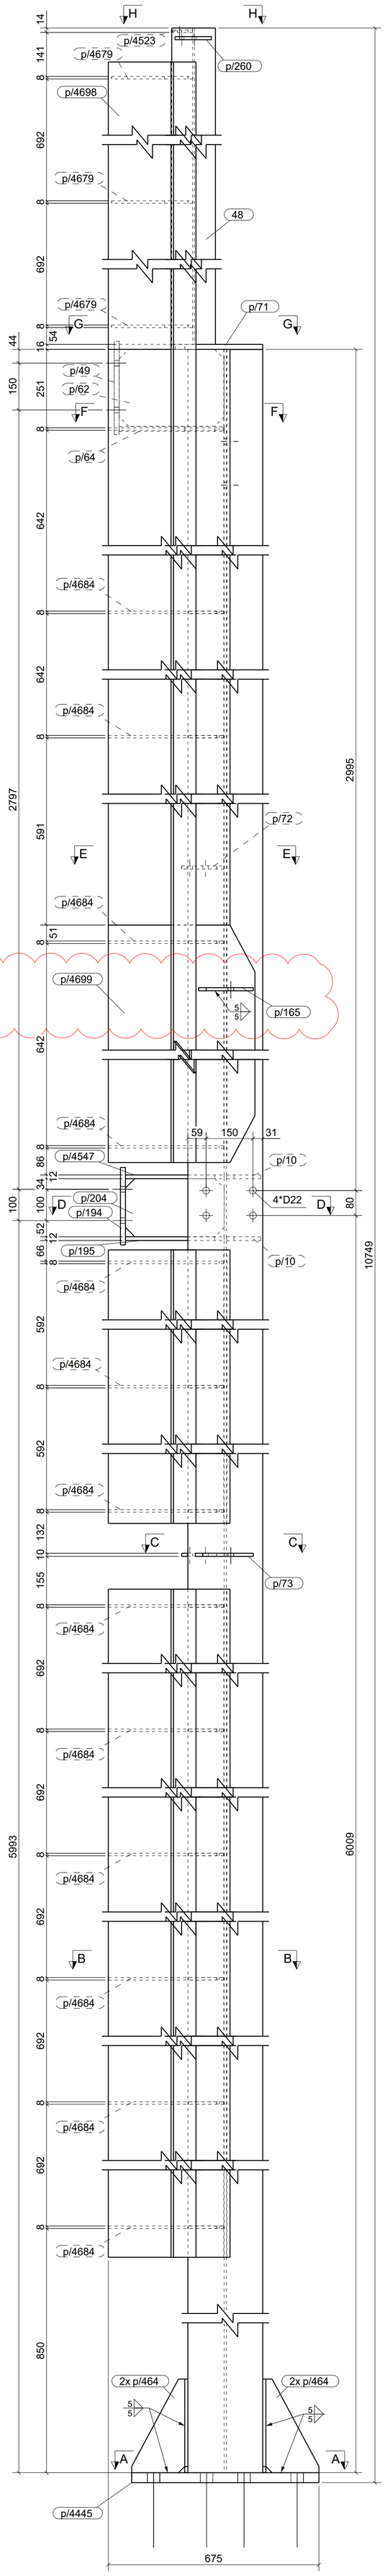

Przekrój H - H
1:10

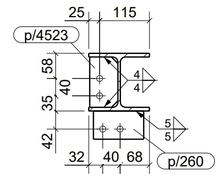

Przekrój G - G
1:10

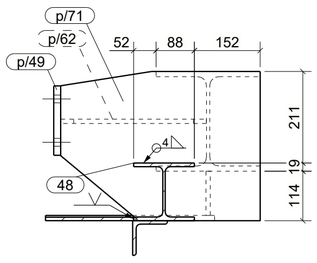

Przekrój F - F
1:10

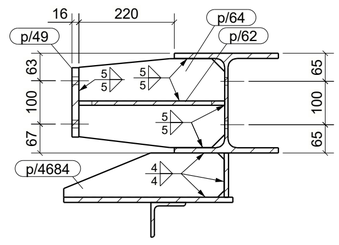

Przekrój E - E
1:10

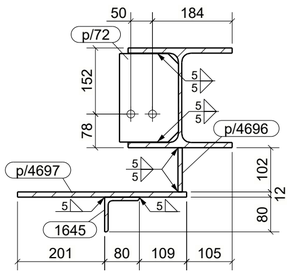

Przekrój D - D
1:10

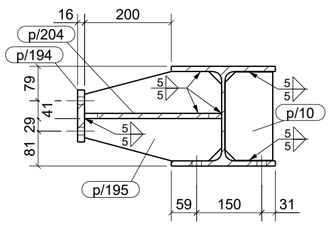

Przekrój C - C
1:10

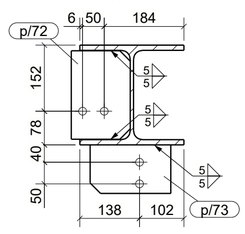

Przekrój B - B
1:10

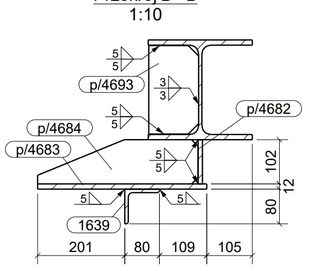

Przekrój A - A
1:10

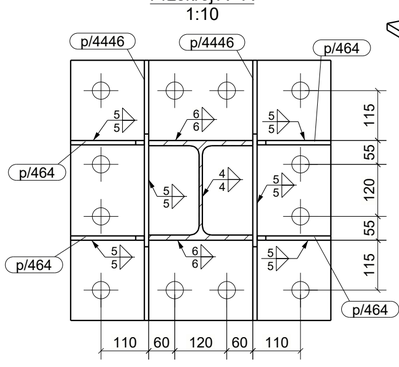

AKSONOMETRIA

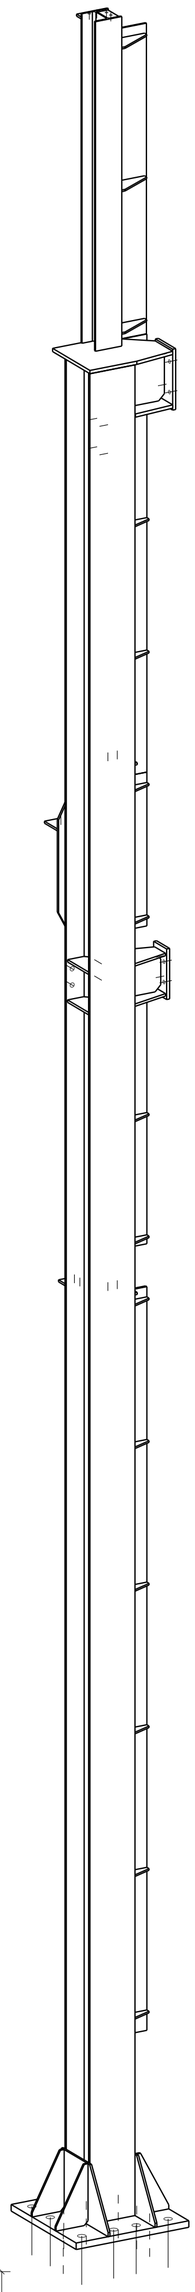

UWAGI:
1. WSZYSTKIE SPOINY NIEOPISANE WYKONAĆ JAKO PACHWINOWE:
- 0,5t DLA DWUSTRONNYCH
- 0,7t DLA JEDNOSTRONNYCH
2. ELEMENTY WYKONAĆ ZE STALI WG LISTY MATERIAŁOWEJ
3. WYKONAWCA JEST ZOBOWIĄZANY SPRAWDZIĆ WSZYSTKIE WYMIARY PRZED ROZPOCZĘCIEM PRAC BUDOWLANYCH. RÓŻNICE W RYSUNKACH I POMIARACH ORAZ WSZELKIE ROZBIEŻNOŚCI I ZMIANY MUSZĄ BYĆ WYJAŚNIONE Z PROJEKTANTEM PRZED ROZPOCZĘCIEM PRAC BUDOWLANYCH.

WYKAZ ELEMENTÓW ZESPOŁU

Zespół: S/681

Ciężar (kg): 1288.7
Długość (mm): 10749
Ilość: 1

Element	Profil	Materiał	Ilość	Długość (mm)	Ciężar brutto (kg)
47	HEA240	S355JR	1	9083	547.6
48	HEA140	S235JR	1	1617	39.9
1639	L80*8	S235JR	1	3650	35.2
1644	L80*8	S235JR	1	1280	12.4
1645	L80*8	S235JR	1	4429	42.8
p/10	BL12*110	S235JR	1	203	2.0
p/10	BL12*110	S235JR	1	204	2.1
p/49	BL16*160	S235JR	1	299	6.0
p/62	BL10*245.9	S235JR	1	336	6.3
p/64	BL16*205	S235JR	1	336	8.0
p/71	BL16*344.2	S235JR	1	460	17.8
p/72	BL10*136	S235JR	2	204	4.3
p/73	BL10*112	S235JR	1	186	1.6
p/165	BL10*127	S235JR	1	175	1.7
p/194	PL16*120	S235JR	1	248	3.7
p/195	PL12*206	S235JR	1	316	5.1
p/204	PL12*186	S235JR	1	316	5.4
p/260	BL10*65	S235JR	1	116	0.6
p/464	BL10*170	S235JR	4	300	9.4
p/4445	BL32*600	S235JR	1	600	90.4
p/4446	BL10*300	S235JR	2	600	20.8
p/4523	BL8*65	S235JR	1	116	0.5
p/4547	PL12*206	S235JR	1	316	5.1
p/4679	BL8*114	S235JR	3	260	4.0
p/4682	BL10*102	S235JR	1	3650	29.2
p/4683	BL12*390	S235JR	1	3650	134.1
p/4684	BL8*102	S235JR	14	370	25.8
p/4693	BL8*115	S235JR	11	204	15.8
p/4694	BL10*102	S235JR	1	1280	10.2
p/4695	BL12*390	S235JR	1	1280	47.0
p/4696	BL10*102	S235JR	1	2905	23.3
p/4697	BL12*390	S235JR	1	2150	79.0
p/4698	BL8*203.3	S235JR	1	1525	19.5
p/4699	BL12*470	S235JR	1	755	32.3

IND.	DATA:	AUTOR:	OPIS ZMIAN:
A	01.07.2024	Popiel	Dodanie blachy p/165

KOPIOWANIE BEZ PISEMNEJ ZGODY AUTORA ZABRONIONE PRAWA AUTORSKIE ZASTRZEŻONE

PRACOWNIA PROJEKTOWANIA I USŁUG INWESTYCYJNYCH ALFA
Spółka z o.o. Spółka komandytowa
59-220 LEGNICA, ul. ŁOKIETKA 18
+48 76 8525671 www.ppalfa.pl pracownia@ppalfa.pl
ALFA PRACOWNIA

OBIEKT:

PRZEBUDOWA BUDYNKU HANDLOWEGO
BIELSKO BIAŁA
UL. WARSZAWSKA 180

IMIĘ I NAZWISKO:	PODPIS:
PROJEKTANT: **mgr inż. Daniel Mikutaniec** uprawnienia budowlane do projektowania bez ograniczeń w specjalności konstrukcyjno - budowlanej nr 198/DOŚ/12	
OPRACOWUJĄCY: **mgr inż. Jacek Kadecki**	
OPRACOWUJĄCY: **mgr inż. Andrzej Popiel**	

NAZWA RYSUNKU	BRANŻA
SŁUP S/681	KONSTRUKCJA

ID PROJEKTU	STADIUM	DATA	SKALA	NR RYS
V-23	PW	25-06-24	1:10 1:20	K9/219
NAZWA PLIKU				ID REWIZJI
V-23_PW_K9_SŁUP S/681-219_A				A

Tekla Structures