


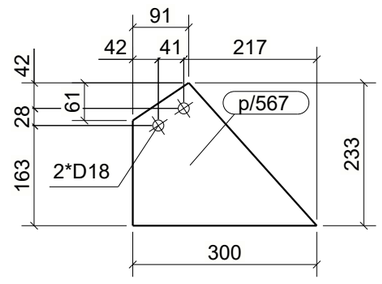














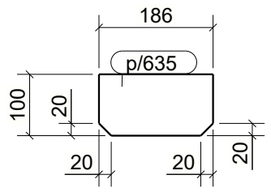


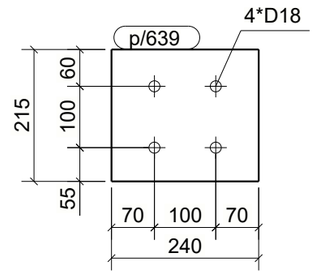Przekrój E - E
1:10

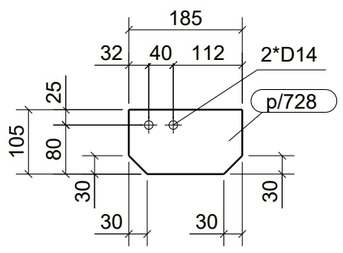


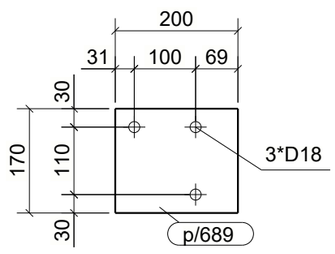Przekrój D - D
1:10

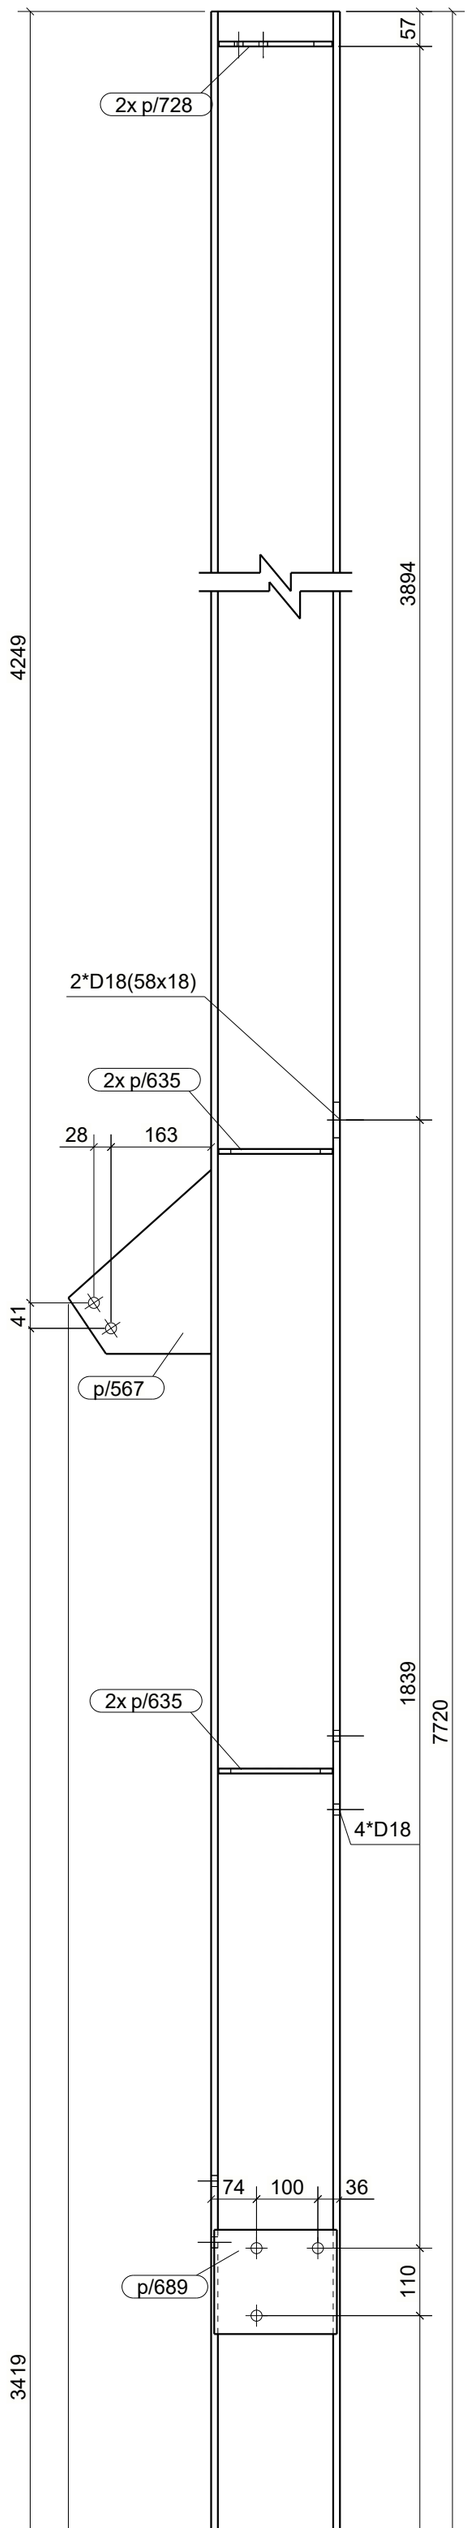


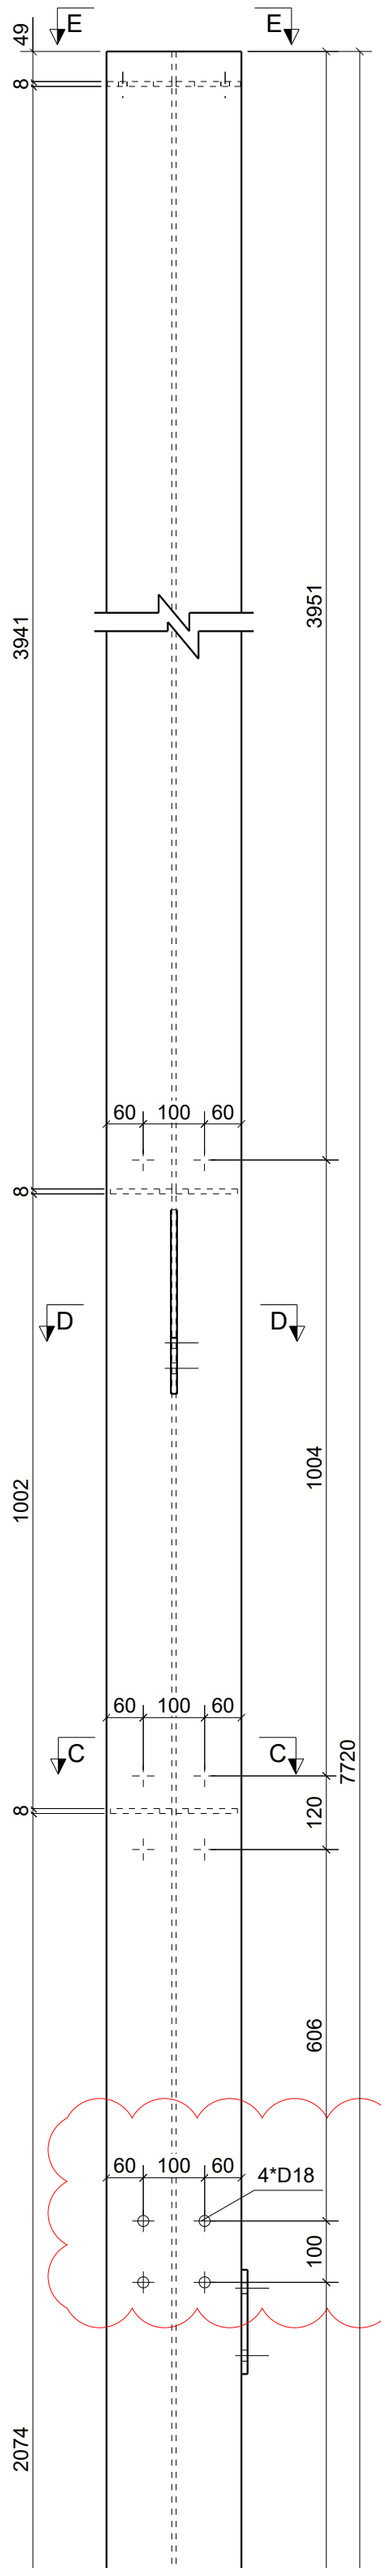Przekrój C - C
1:10

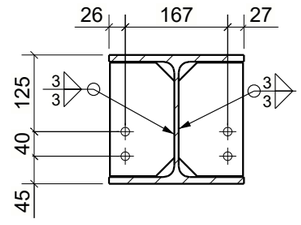


Przekrój B - B
1:10

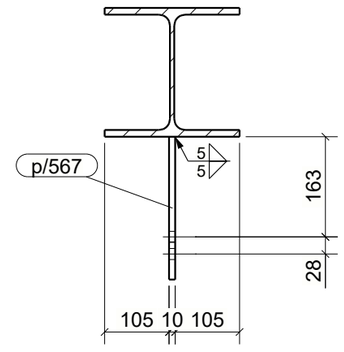


Przekrój A - A
1:10

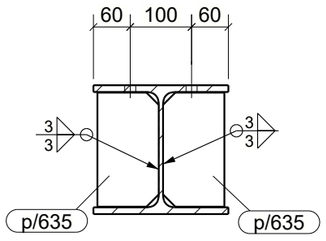


AKSONOMETRIA



UWAGI:
1. WSZYSTKIE SPOINY NIEOPISANE WYKONAĆ JAKO PACHWINOWE:
- 0,5t DLA DWUSTRONNYCH
- 0,7t DLA JEDNOSTRONNYCH
2. ELEMENTY WYKONAĆ ZE STALI WG LISTY MATERIAŁOWEJ
3. WYKONAWCA JEST ZOBOWIĄZANY SPRAWDZIĆ WSZYSTKIE WYMIARY PRZED ROZPOCZĘCIEM PRAC BUDOWLANYCH. RÓŻNICE W RYSUNKACH I POMIARACH ORAZ WSZELKIE ROZBIEŻNOŚCI I ZMIANY MUSZĄ BYĆ WYJAŚNIONE Z PROJEKTANTEM PRZED ROZPOCZĘCIEM PRAC BUDOWLANYCH.

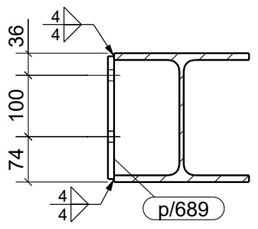WYKAZ ELEMENTÓW ZESPOŁU

# Zespół: S/528

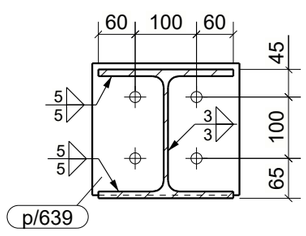Ciężar (kg): 408.8
Długość (mm): 7720
Ilość: 1

| Element | Profil | Materiał | Ilość | Długość (mm) | Ciężar brutto (kg) |
|---|---|---|---|---|---|
| 491 | HEA220 | S235JR | 1 | 7710 | 389.2 |
| p/567 | PL10*232.9 | S235JR | 1 | 300 | 3.4 |
| p/635 | PL8*100 | S235JR | 4 | 186 | 4.6 |
| p/639 | BL10*215 | S235JR | 1 | 240 | 4.1 |
| p/689 | BL10*170 | S235JR | 2 | 200 | 5.3 |
| p/728 | BL8*105 | S235JR | 2 | 185 | 2.3 |
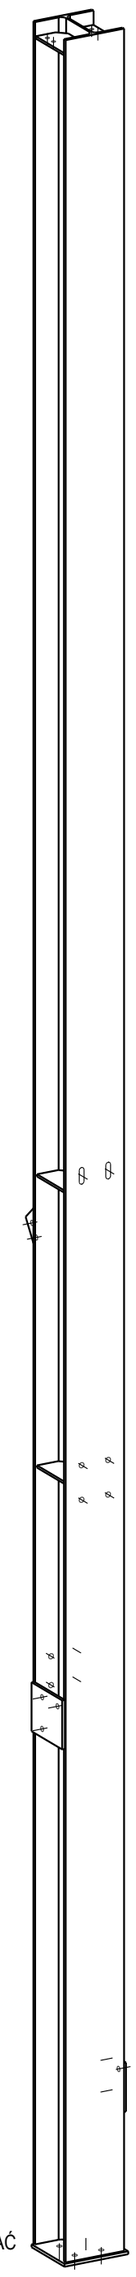
| IND. | DATA: | AUTOR: | OPIS ZMIAN: |
|---|---|---|---|
| A | 27.05.2024 | Popiel | Zmiana rozstawu śrub. |

KOPIOWANIE BEZ PISEMNEJ ZGODY AUTORA ZABRONIONE PRAWA AUTORSKIE ZASTRZEŻONE

PRACOWNIA PROJEKTOWANIA
I USŁUG INWESTYCYJNYCH ALFA
Spółka z o.o. Spółka komandytowa
59-220 LEGNICA, ul. ŁOKIETKA 18
+48 76 8525671 www.ppalfa.pl pracownia@ppalfa.pl
ALFA PRACOWNIA

OBIEKT:

**PRZEBUDOWA BUDYNKU HANDLOWEGO**
**BIELSKO BIAŁA**
**UL. WARSZAWSKA 180**

| IMIĘ I NAZWISKO: | PODPIS: |
|---|---|
| PROJEKTANT: **mgr inż. Daniel Mikutaniec** uprawnienia budowlane do projektowania bez ograniczeń w specjalności konstrukcyjno - budowlanej nr 198/DOŚ/12 | |
| OPRACOWUJĄCY: **mgr inż. Jacek Kadecki** | |
| OPRACOWUJĄCY: **mgr inż. Andrzej Popiel** | |

| NAZWA RYSUNKU | BRANŻA |
|---|---|
| SŁUP S/528 | KONSTRUKCJA |

| ID PROJEKTU | STADIUM | DATA | SKALA | NR RYS |
|---|---|---|---|---|
| V-23 | PW | 10-05-24 | 1:10 1:20 | K9/118 |
| NAZWA PLIKU | | | | ID REWIZJI |
| V-23_PW_K9_SŁUP S/528-A-118 | | | | A |

Tekla Structures