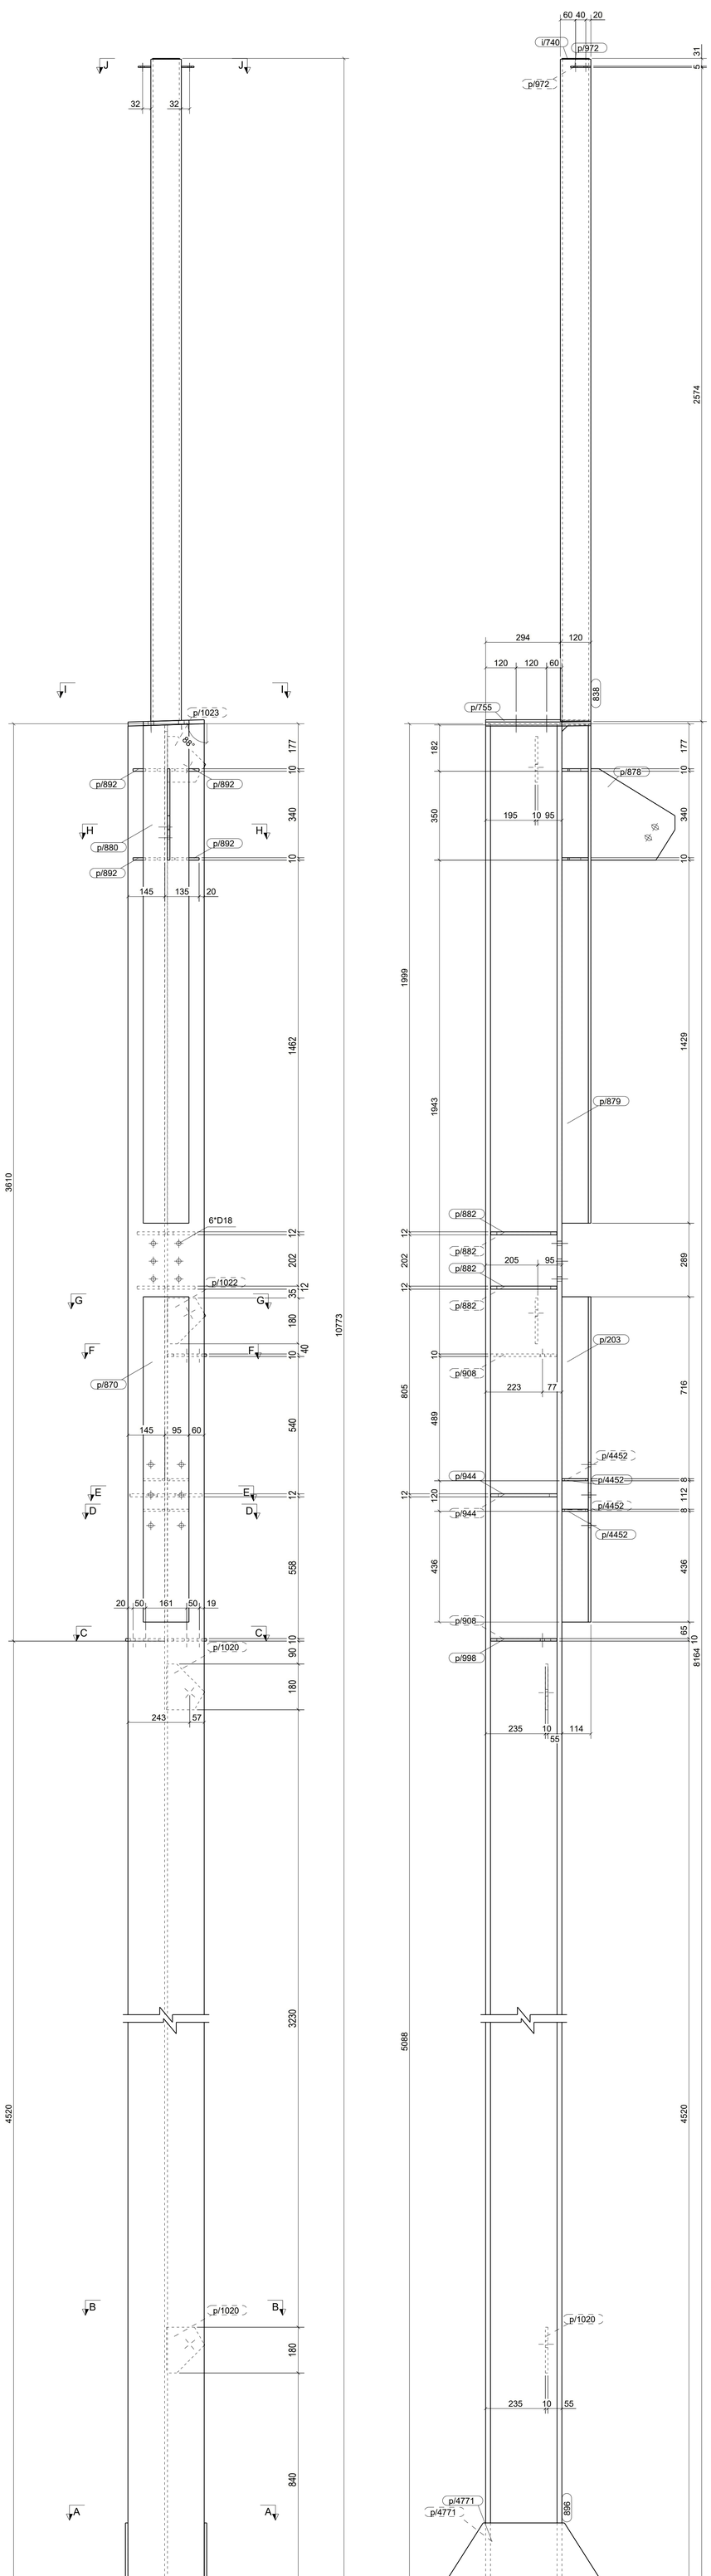

Przekrój J - J
1:10

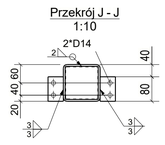

Przekrój I - I
1:10

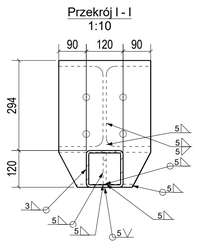

Przekrój H - H
1:10

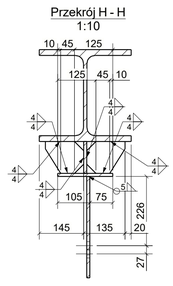

AKSONOMETRIA

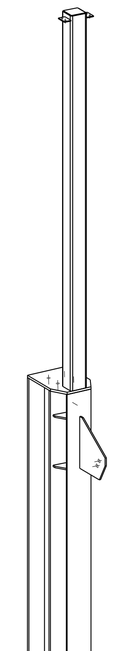

Przekrój D - D
1:10

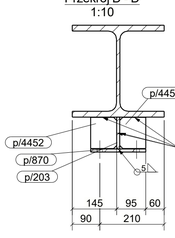

Przekrój E - E
1:10

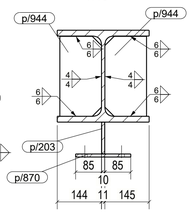

Przekrój F - F
1:10

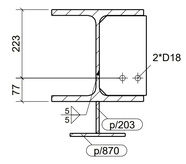

Przekrój G - G
1:10

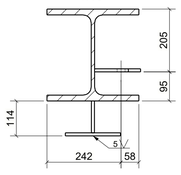

Przekrój A - A
1:10

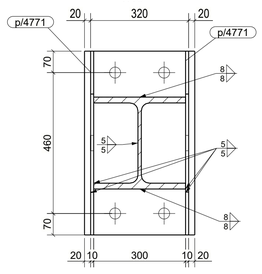

Przekrój B - B
1:10

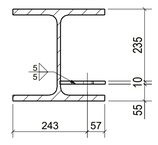

Przekrój C - C
1:10

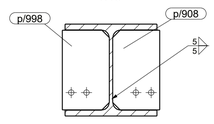

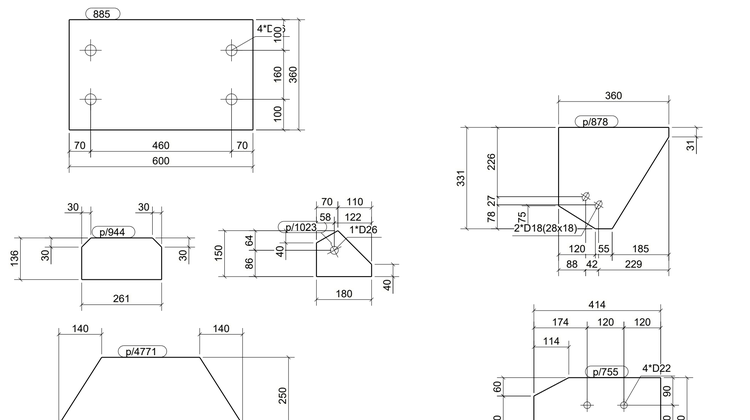

UWAGI:
1.WSZYSTKIE SPOINY NIEOPISANE WYKONAĆ JAKO PACHWINOWE:
- 0.5t DLA DWUSTRONNYCH
- 0.7t DLA JEDNOSTRONNYCH
2. ELEMENTY WYKONAĆ ZE STALI WG LISTY MATERIAŁOWEJ
3. WYKONAWCA JEST ZOBOWIĄZANY SPRAWDZIĆ WSZYSTKIE WYMIARY PRZED ROZPOCZĘCIEM PRAC BUDOWLANYCH. RÓŻNICE W RYSUNKACH I POMIARACH ORAZ WSZELKIE ROZBIEŻNOŚCI I ZMIANY MUSZĄ BYĆ WYJAŚNIONE Z PROJEKTANTEM PRZED ROZPOCZĘCIEM PRAC BUDOWLANYCH.

WYKAZ ELEMENTÓW ZESPOŁU

Zespół: S/570

Ciężar (kg): 1216.0
Długość (mm): 10773
Ilość: 1

Element	Profil	Materiał	Ilość	Długość (mm)	Ciężar brutto (kg)
838	SHS120*8	S235JR	1	2605	72.0
885	BL25*360	S235JR	1	600	42.4
896	HEB300	S235JR	1	8130	950.9
i/740	BL3*108	S235JR	1	108	0.3
p/203	BL10*104	S235JR	1	1280	10.4
p/755	BL16*300	S235JR	1	414	14.7
p/870	BL10*180	S235JR	1	1280	18.1
p/878	BL10*331	S235JR	1	360	6.8
p/879	BL10*104	S235JR	1	1961	16.0
p/880	BL10*180	S235JR	1	1964	27.7
p/882	BL12*110	S235JR	4	260	10.6
p/892	BL10*104	S235JR	4	125	3.2
p/908	BL10*153.5	S235JR	2	260	6.2
p/944	BL12*136	S235JR	2	261	6.5
p/972	BL5*50	S235JR	2	80	0.3
p/998	BL10*153.5	S235JR	1	260	3.1
p/1020	BL10*150	S235JR	2	180	3.1
p/1022	BL10*150	S235JR	1	180	1.5
p/1023	BL10*150	S235JR	1	180	1.5
p/4452	BL8*85	S235JR	4	102	2.2
p/4771	BL10*250	S235JR	2	600	18.6

KOPIOWANIE BEZ PISEMNEJ ZGODY AUTORA ZABRONIONE PRAWA AUTORSKIE ZASTRZEŻONE

PRACOWNIA PROJEKTOWANIA I USŁUG INWESTYCYJNYCH ALFA
Spółka z o.o. Spółka komandytowa
59-220 LEGNICA, ul. ŁOKIETKA 18
+48 76 8525671 www.ppalfa.pl pracownia@ppalfa.pl

OBIEKT:
PRZEBUDOWA BUDYNKU HANDLOWEGO
BIELSKO BIAŁA
UL. WARSZAWSKA 180

IMIĘ I NAZWISKO: | PODPIS:

PROJEKTANT:
mgr inż. Daniel Mikutaniec
uprawnienia budowlane do projektowania bez ograniczeń w specjalności konstrukcyjno - budowlanej nr 198/DOŚ/12

OPRACOWUJĄCY:
mgr inż. Jacek Kadecki

OPRACOWUJĄCY:
mgr inż. Andrzej Popiel

NAZWA RYSUNKU	BRANŻA
SŁUP S/570	KONSTRUKCJA

ID PROJEKTU	STADIUM	DATA	SKALA	NR RYS
V-23	PW		1:10 1:20	0/165

NAZWA PLIKU: V-23_PW_0_SŁUP S/570-165_ | ID REWIZJI: -

Tekla Structures