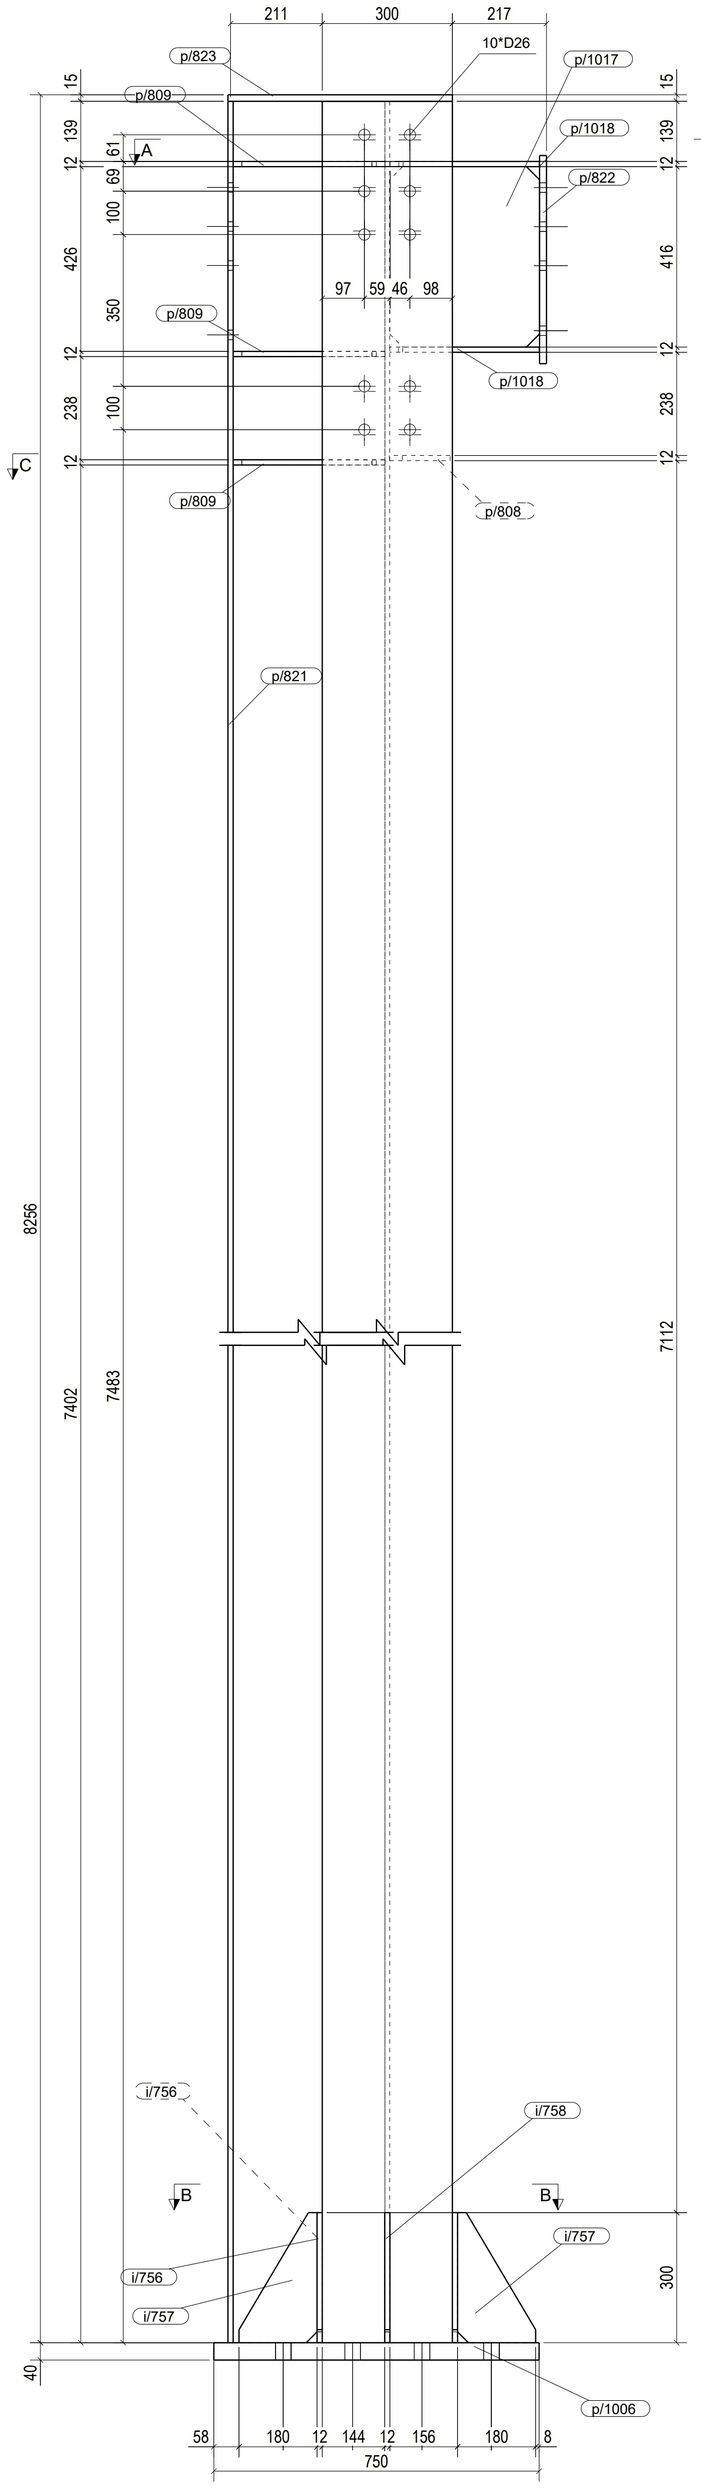

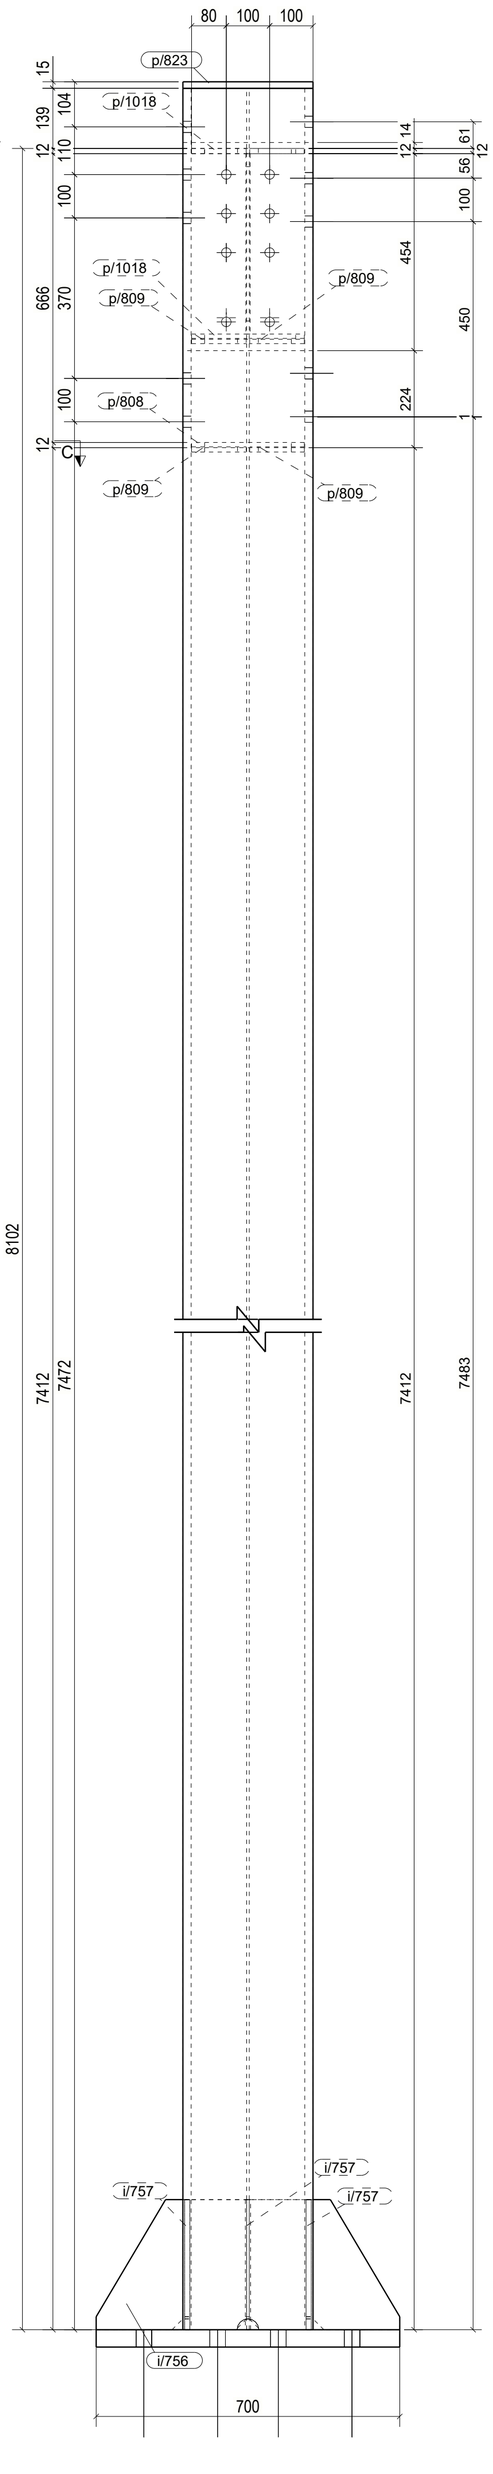

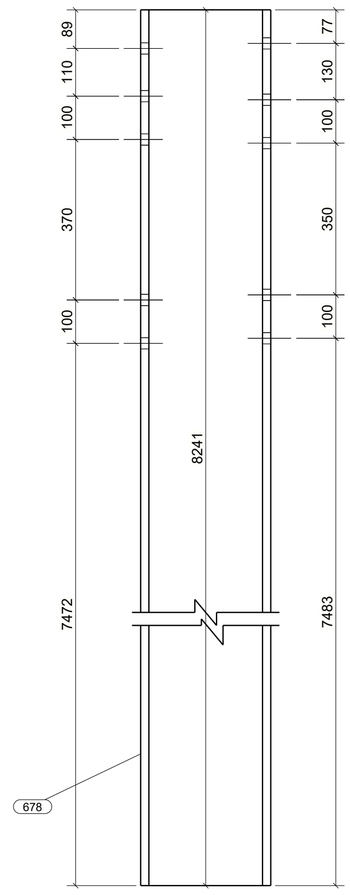

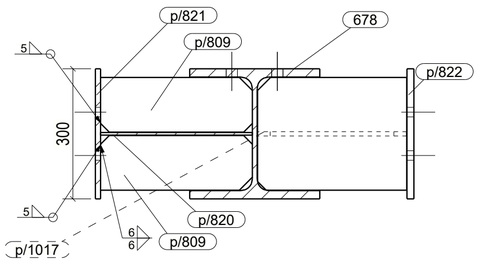

A - A
1:10

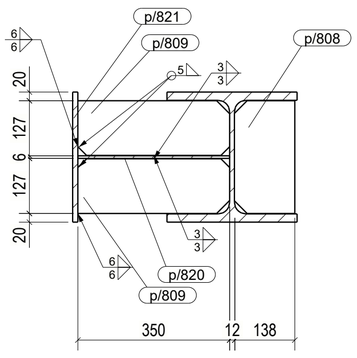

C - C
1:10

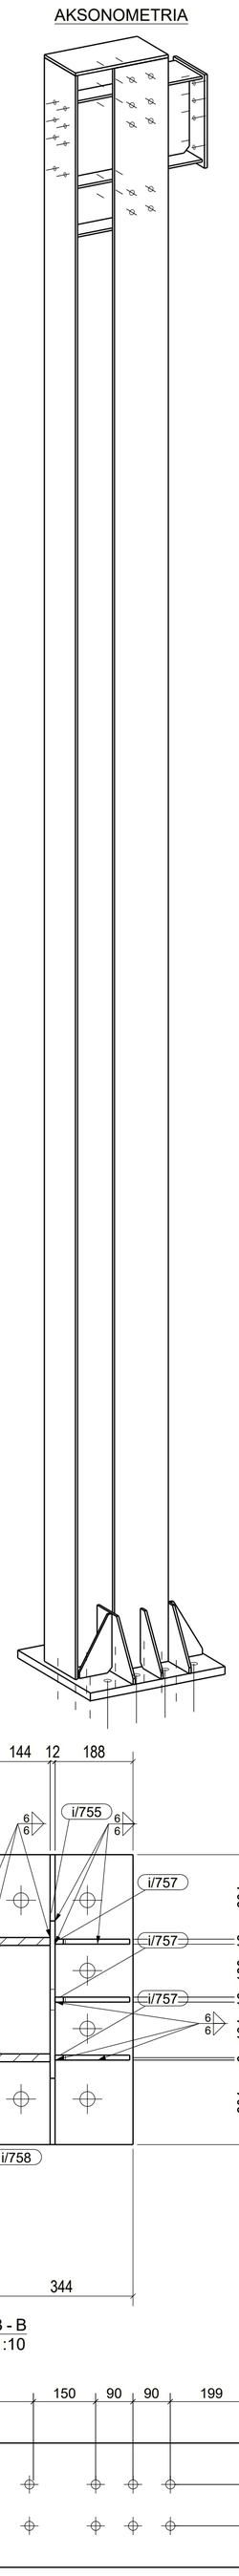

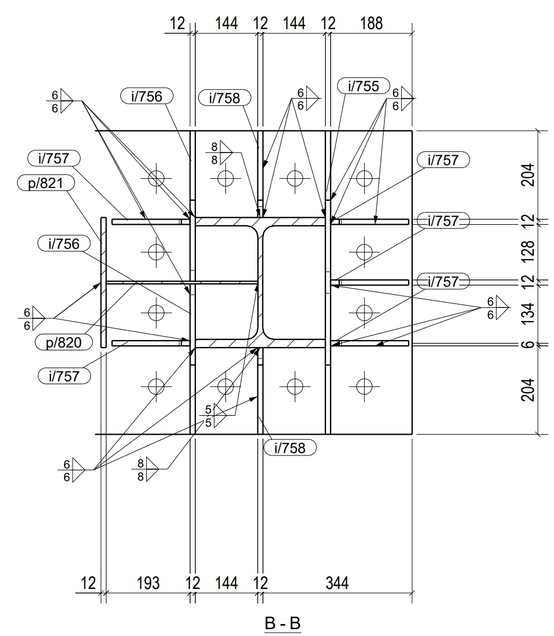

B - B
1:10

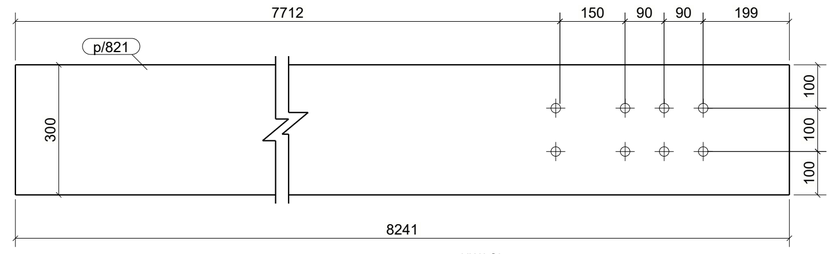

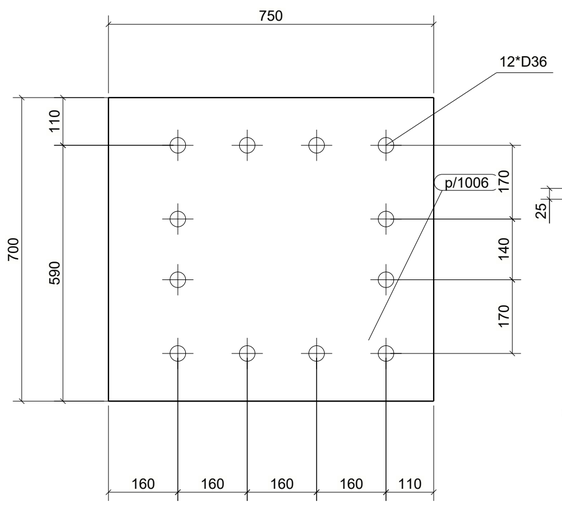

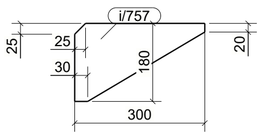

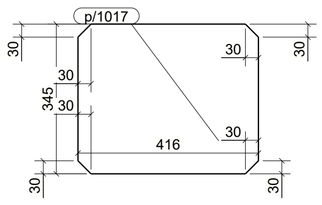

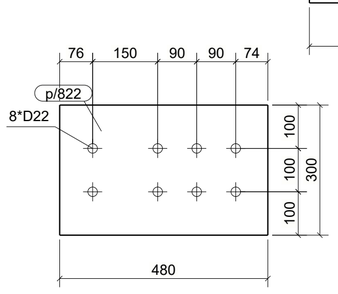

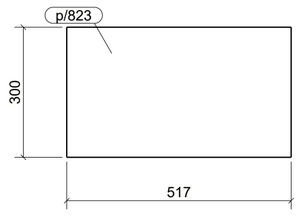

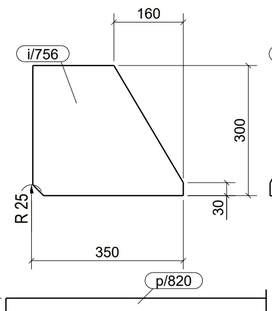

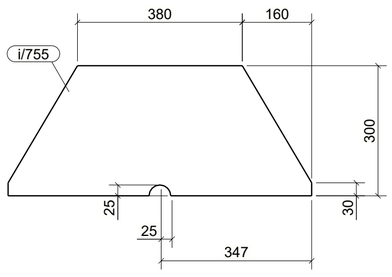

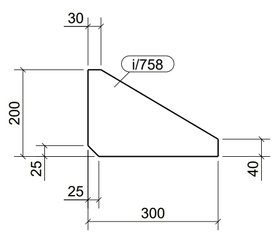

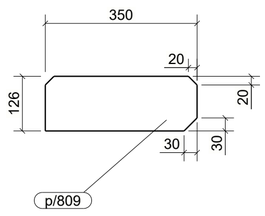

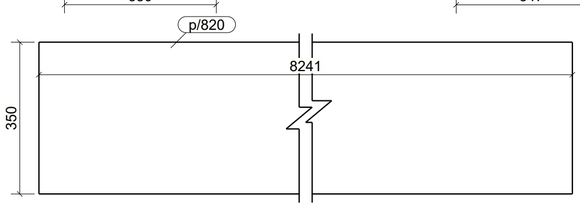

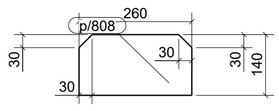

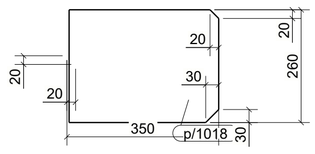

UWAGI:
1. WSZYSTKIE SPOINY NIEOPISANE WYKONAĆ JAKO PACHWINOWE:
- 0,5t DLA DWUSTRONNYCH
- 0,7t DLA JEDNOSTRONNYCH
2. ELEMENTY WYKONAĆ ZE STALI WG LISTY MATERIAŁOWEJ
3. WYKONAWCA JEST ZOBOWIĄZANY SPRAWDZIĆ WSZYSTKIE WYMIARY PRZED ROZPOCZĘCIEM PRAC BUDOWLANYCH. RÓŻNICE W RYSUNKACH I POMIARACH ORAZ WSZELKIE ROZBIEŻNOŚCI I ZMIANY MUSZĄ BYĆ WYJAŚNIONE Z PROJEKTANTEM PRZED ROZPOCZĘCIEM PRAC BUDOWLANYCH.

KOPIOWANIE BEZ PISEMNEJ ZGODY AUTORA ZABRONIONE PRAWA AUTORSKIE ZASTRZEŻONE

PRACOWNIA PROJEKTOWANIA
I USŁUG INWESTYCYJNYCH ALFA
Spółka z o.o. Spółka komandytowa
59-220 LEGNICA, ul. ŁOKIETKA 18
+48 76 8525671 www.ppalfa.pl pracownia@ppalfa.pl

OBIEKT:

PRZEBUDOWA BUDYNKU HANDLOWEGO
BIELSKO BIAŁA
UL. WARSZAWSKA 180

IMIĘ I NAZWISKO:	PODPIS:
PROJEKTANT: **mgr inż. Daniel Mikutaniec** uprawnienia budowlane do projektowania bez ograniczeń w specjalności konstrukcyjno - budowlanej nr 198/DOŚ/12	
OPRACOWUJĄCY: **mgr inż. Jacek Kadecki**	
OPRACOWUJĄCY: **mgr inż. Andrzej Popiel**	

NAZWA RYSUNKU	BRANŻA
SŁUP S/586	KONSTRUKCJA

ID PROJEKTU	STADIUM	DATA	SKALA	NR RYS
V-23	PW	25-06-24	1:10 1:20	K10/119

NAZWA PLIKU	ID REWIZJI
V-23_PW_K10_SŁUP S/586-119_	-

WYKAZ ELEMENTÓW ZESPOŁU

Zespół: S/586

Ciężar (kg): 1642.9
Długość (mm): 8296
Ilość: 1

Element	Profil	Materiał	Ilość	Długość (mm)	Ciężar brutto (kg)
678	HEB300	S235JR	1	8241	963.9
i/755	BL12*300	S235JR	1	700	15.6
i/756	BL12*300	S235JR	2	347	15.5
i/757	BL12*180	S235JR	5	300	15.1
i/758	BL12*200	S235JR	2	300	7.2
p/808	BL12*140	S235JR	1	260	3.3
p/809	BL12*126	S235JR	6	350	24.4
p/820	BL6*350	S235JR	1	8241	135.8
p/821	BL12*300	S235JR	1	8241	232.9
p/822	BL16*300	S235JR	1	480	18.1
p/823	BL15*300	S235JR	1	517	18.3
p/1006	BL40*700	S235JR	1	750	164.9
p/1017	BL10*345.2	S235JR	1	416	11.1
p/1018	BL12*260	S235JR	1	344	8.4
p/1018	BL12*260	S235JR	1	345	8.4

Tekla Structures