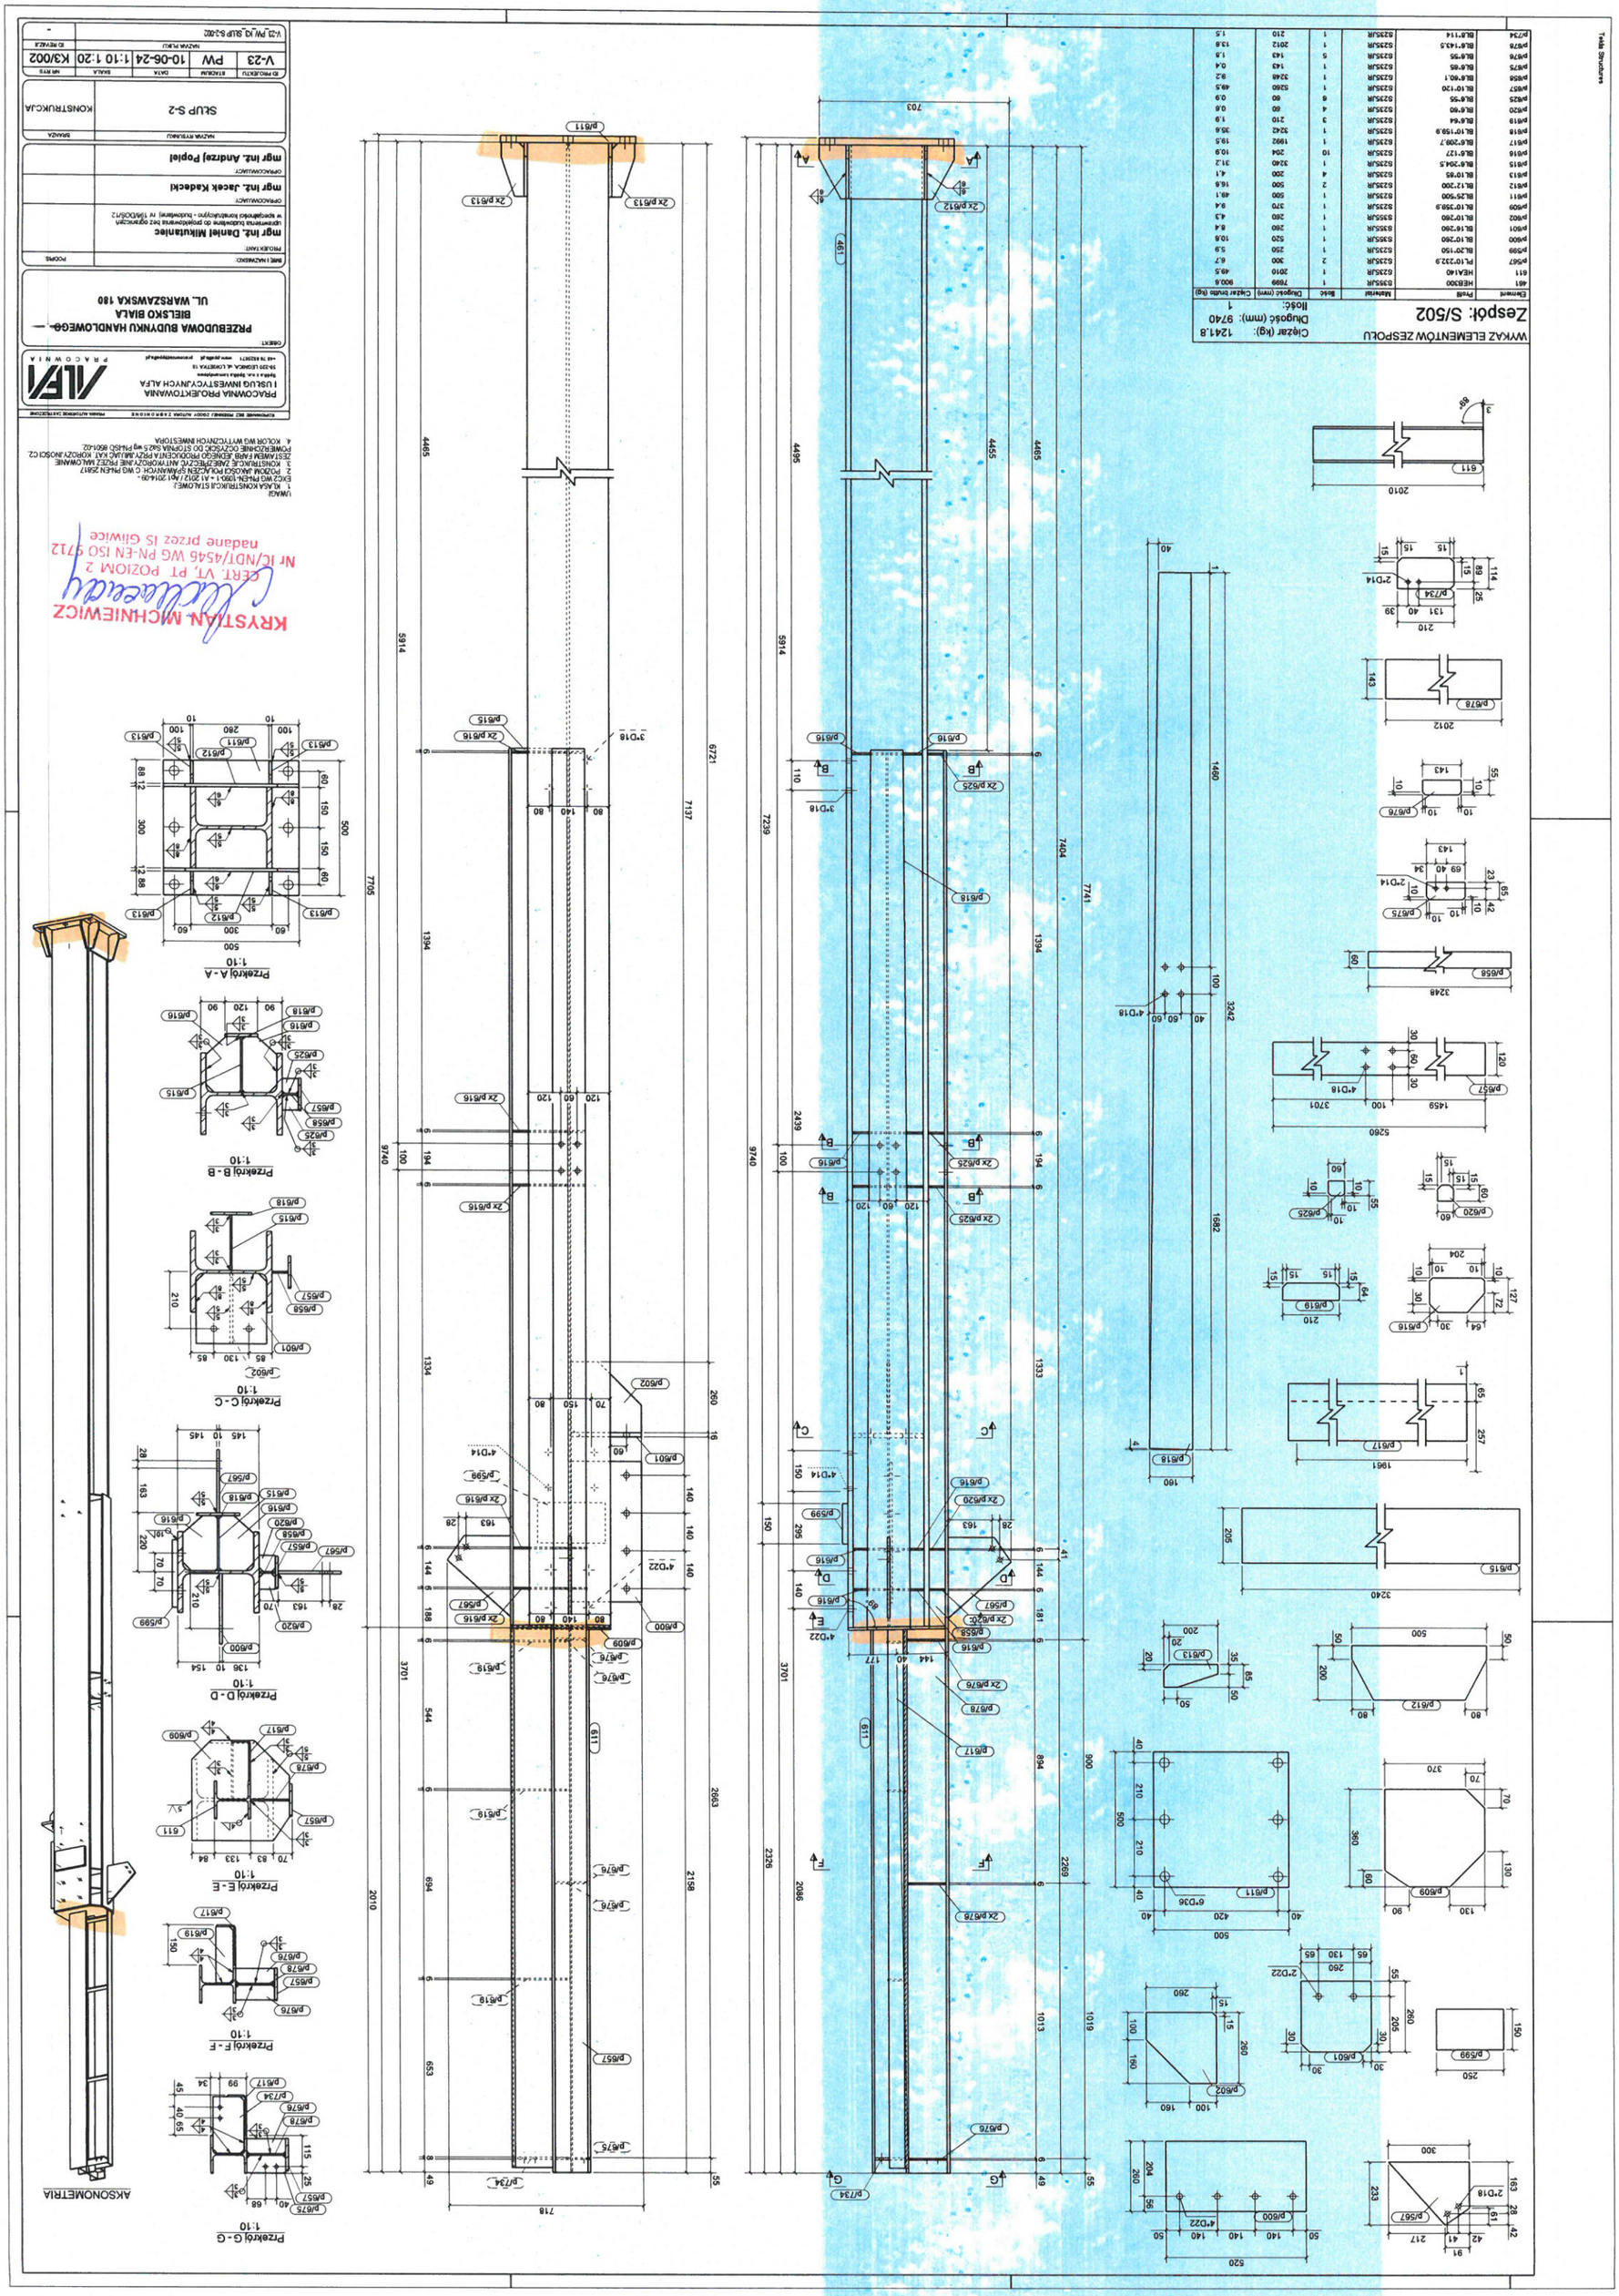
WYKAZ ELEMENTÓW ZESPOŁU
Zespół: S/502
Ciężar (kg): 1241.8
Długość (mm): 9740
Ilość: 1
Element | Profil | Materiał | Ilość | Długość (mm) | Ciężar łączny (kg)
461 | HEB300 | S355JR | 1 | 7999 | 500.8
611 | HEA140 | S235JR | 1 | 2010 | 49.5
p/567 | PL10*222.9 | S235JR | 2 | 300 | 6.7
p/599 | BL20*150 | S235JR | 1 | 250 | 5.9
p/600 | BL10*260 | S355JR | 1 | 520 | 10.9
p/602 | BL10*260 | S355JR | 1 | 260 | 4.3
p/601 | BL10*260 | S355JR | 1 | 260 | 4.4
p/509 | BL10*350.9 | S235JR | 1 | 370 | 9.4
p/611 | BL25*500 | S235JR | 1 | 500 | 49.1
p/512 | BL12*200 | S235JR | 2 | 500 | 16.9
p/613 | BL10*65 | S235JR | 4 | 200 | 4.1
p/615 | BL0*245.5 | S235JR | 1 | 2240 | 31.2
p/616 | BL6*127 | S235JR | 10 | 264 | 10.9
p/617 | BL6*209.7 | S235JR | 1 | 1992 | 19.5
p/618 | BL10*159.9 | S235JR | 1 | 3242 | 35.6
p/619 | BL6*64 | S235JR | 3 | 210 | 1.9
p/620 | BL6*60 | S235JR | 4 | 60 | 0.8
p/625 | BL6*55 | S235JR | 8 | 60 | 0.9
p/626 | BL6*60.1 | S235JR | 1 | 3248 | 9.2
p/657 | BL10*126 | S235JR | 1 | 5260 | 46.5
p/658 | BL6*55 | S235JR | 1 | 143 | 0.4
p/675 | BL6*65 | S235JR | 1 | 143 | 0.4
p/676 | BL6*55 | S235JR | 1 | 143 | 1.8
p/678 | BL6*143.5 | S235JR | 1 | 2012 | 13.8
p/734 | BL6*114 | S235JR | 1 | 210 | 1.5
Tekla Structures
ZESTAWIENIE ELEMENTÓW DO GIĘCIA
1 KLASA KONSTRUKCJI STALOWEJ
EXC2 WG PN-EN-1090-1 + A1:2012 / A1:2014 -
2 POZIOM JAKOŚCI POLAZEŃ SPAWALNICH C WG PN-EN 25817
3 KONSTRUKCJE ZAWIERAJĄCE ANTYKORYZYNĘ PRZEZ MALOWANIE
ZESTAWIENIE FARB BĘDĄCYCH PRODUKCENTA PRZY MALUNCIE KAŻDY KORIOZYJNOŚCI CZ
POWIERZCHNIE OCZYSCIĆ DO STOPNIA Sa2½ wg PN-ISO 8501-1:2
4 KOLOR WG WYTYCZNYCH INWESTORA
UWAGI
WYMIARY BEZ PRZEWIDZ. COPER. ALPOWA Z ERROSIONE
PRZEWIDZIANE DO MALOWANIA ZAKTĘCZNIE
PRZEDSIĘBIORSTWO PROJEKTOWANIA I USŁUG INWESTYCYJNYCH ALFA
Spółka z o.o. Spółka komandytowa
35-321 RZESZÓW, ul. LOKIETKA 13
+48 17 8522021 www.alfa-biura.pl przedsiebiorstwo@alfa
ALFA PRACOWNIA
OBIEKT:
PRZEBIEDOWA BUDYNKU HANDLOWEGO
BIELSKO BIAŁA
UL. WARSZAWSKA 180
BIEŻ I NAZWA OBIEKTU
PROJEKTANT
POZIOM
mgr inż. Daniel Mikrutenko
uprawnienia budowlane do projektowania bez ograniczeń
w specjalności konstrukcyjno - budowlanej, nr 194/DOS/12
OPRACOWUJĄCY
mgr inż. Jacek Kładecki
OPRACOWUJĄCY
mgr inż. Andrzej Popiel
SPRAWDZAJĄCY
SŁUP S-2
NAZWA RYSUNKU
KONSTRUKCJA
ID PROJEKTU V-23
STADIUM PW
DATA 10-06-24
SKALA 1:10 1:20
NR RYS K3/002
NAZWA PLIKU V-23_PW_IO_SLUP S-2.002
ID RYSUNKU -
KRYSTIAN MICHNIEWICZ
CERT. VT, PT POZIOM 2
Nr IC/NDT/4546 WG PN-EN ISO 9712
nadane przez IS Gliwice
AKSONOMETRIA
Przekrój A-A 1:10
Przekrój B-B 1:10
Przekrój C-C 1:10
Przekrój D-D 1:10
Przekrój E-E 1:10
Przekrój F-F 1:10
Przekrój G-G 1:10