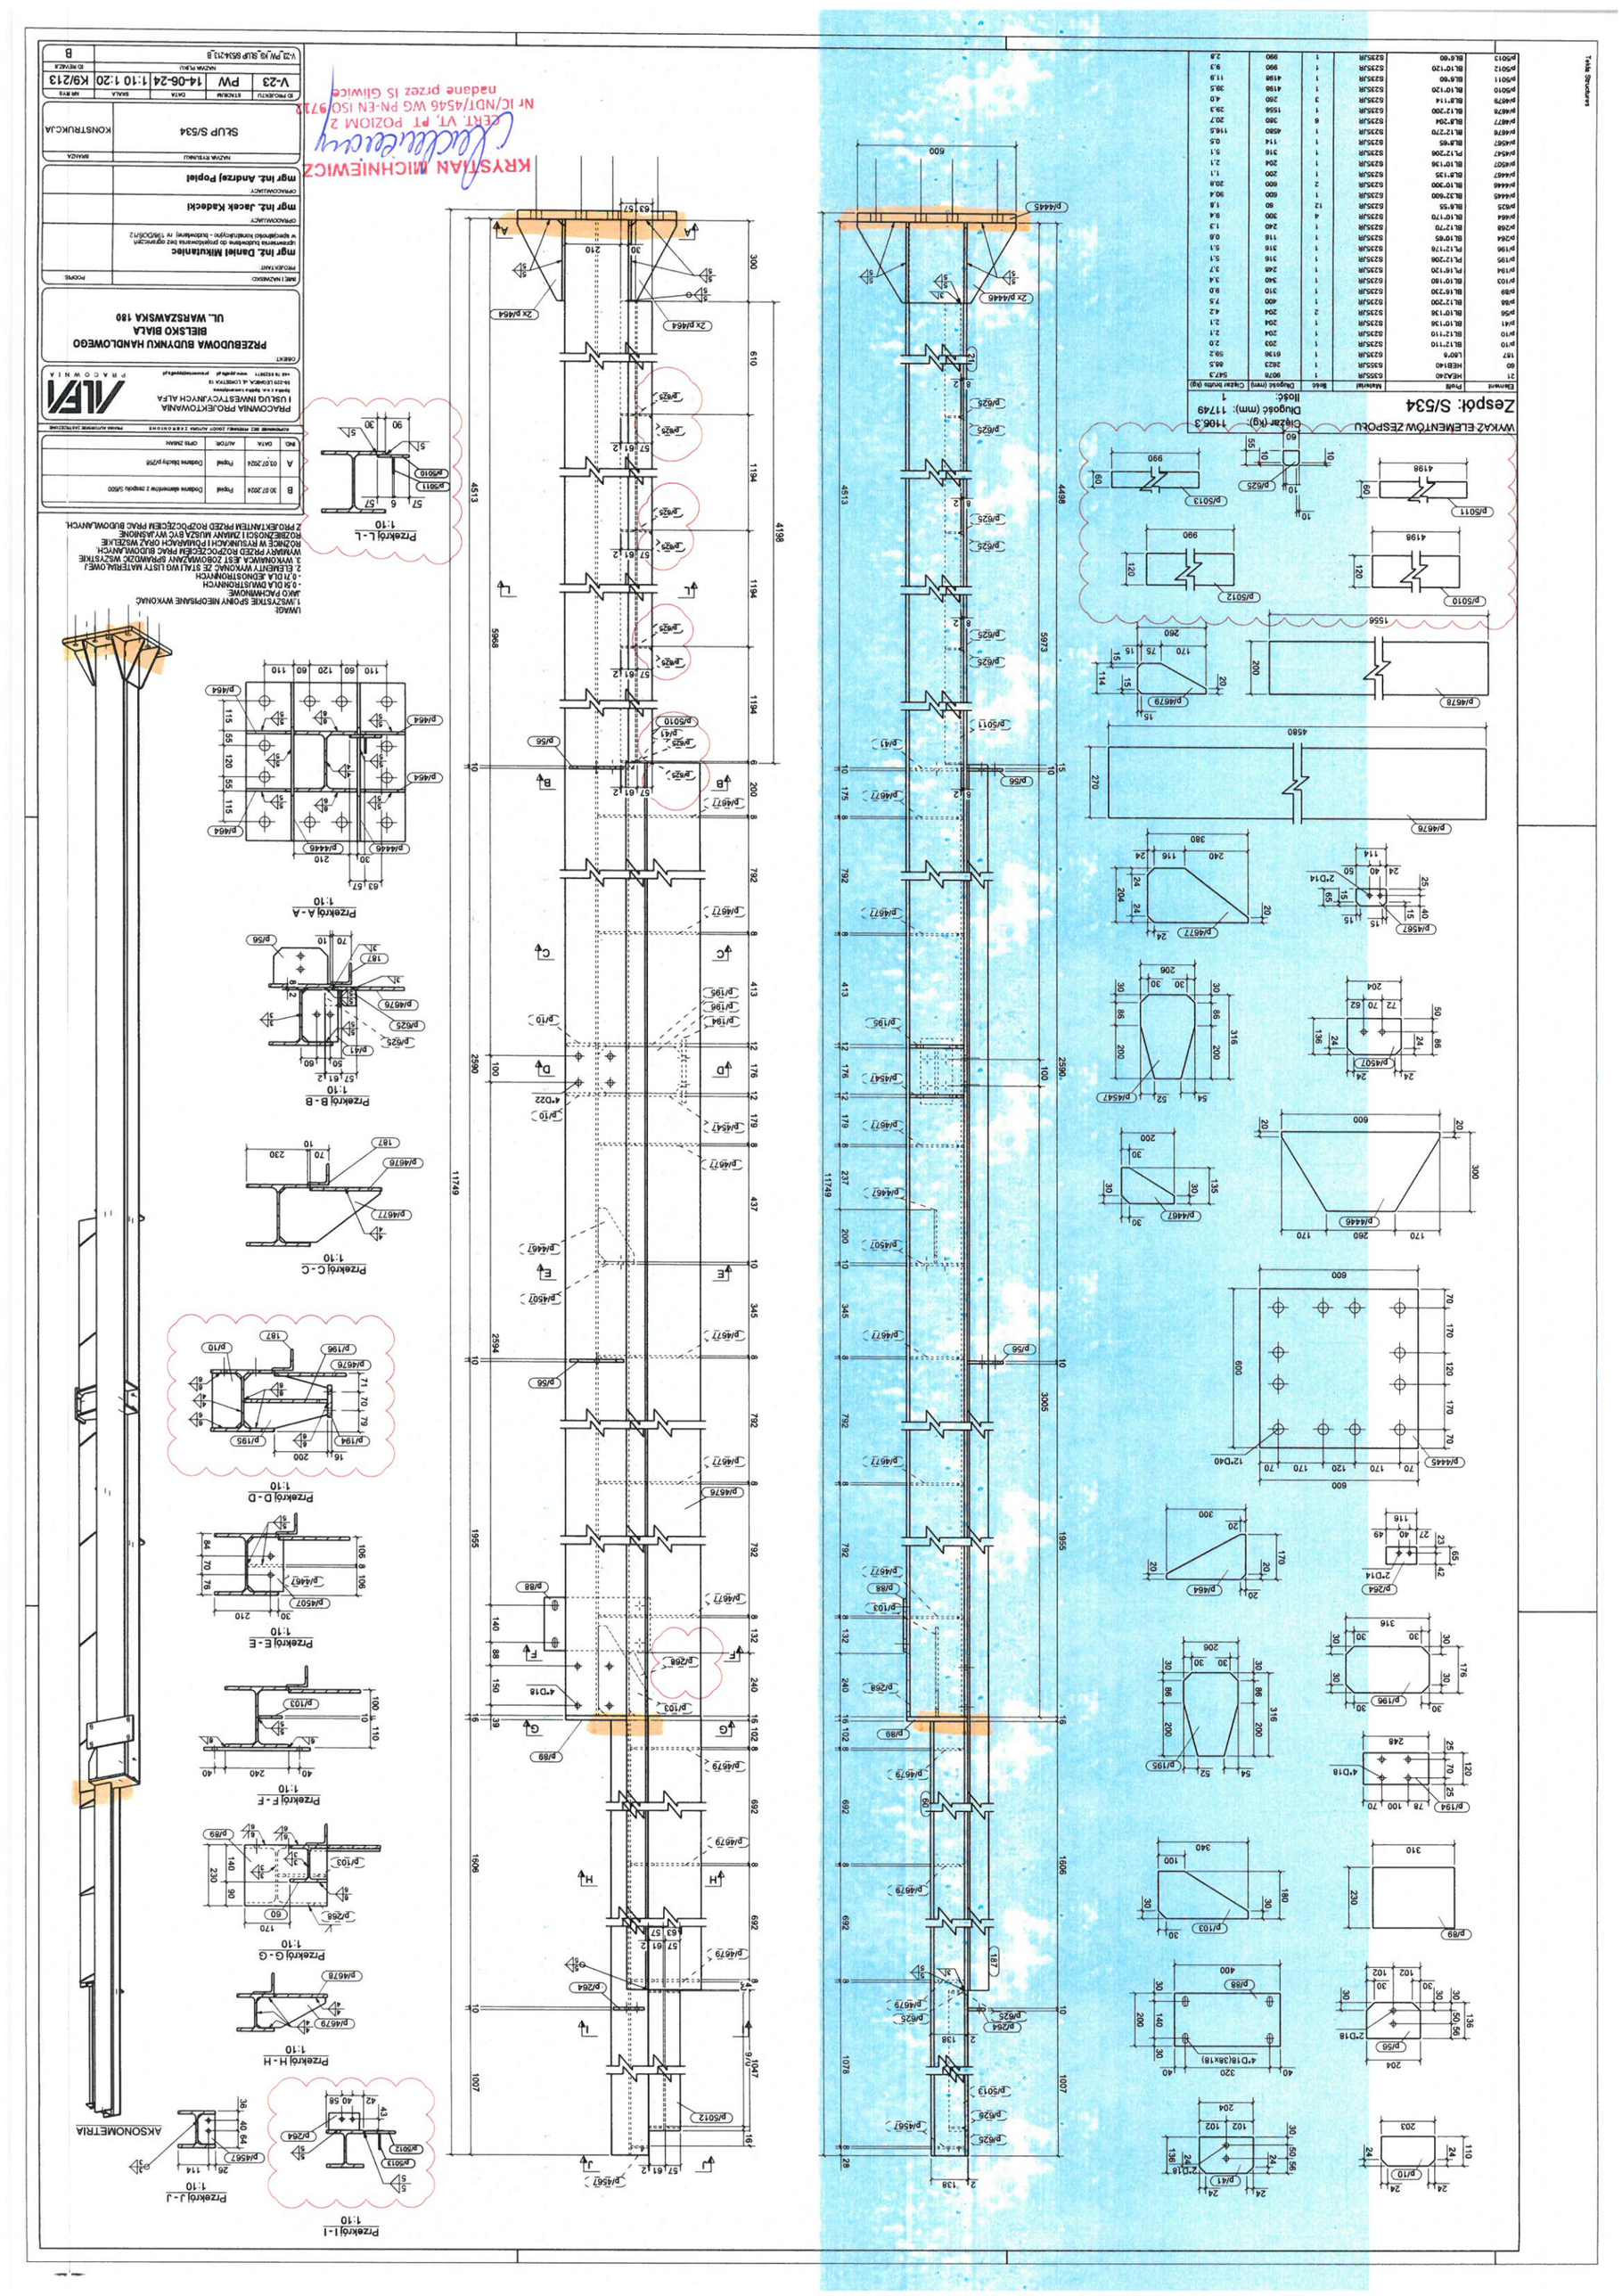
Tekla Structures
WYKAZ ELEMENTÓW ZESPOŁU
Zespół: S/534
Ciężar (kg): 1106.3
Długość (mm): 11749
Ilość: 1
Element | Profil | Materiał | Długość (mm) | Ciężar łączny (kg)
21 | HEA240 | S355JR | 9078 | 5473
60 | HEB140 | S355JR | 3623 | 85.5
187 | L80*8 | S235JR | 6136 | 58.2
p/10 | BL12*110 | S235JR | 203 | 2.0
p/41 | BL10*138 | S235JR | 204 | 2.1
p/56 | BL12*136 | S235JR | 204 | 4.2
p/88 | BL12*200 | S235JR | 400 | 7.5
p/89 | BL16*230 | S235JR | 310 | 8.0
p/103 | BL10*180 | S235JR | 340 | 3.4
p/194 | PL16*120 | S235JR | 248 | 3.7
p/195 | PL12*200 | S235JR | 316 | 5.1
p/196 | PL12*176 | S235JR | 316 | 5.1
p/264 | BL10*65 | S235JR | 116 | 0.8
p/266 | BL12*70 | S235JR | 240 | 1.3
p/464 | BL10*170 | S235JR | 300 | 0.4
p/465 | BL8*55 | S235JR | 120 | 1.8
p/4445 | BL32*600 | S235JR | 600 | 90.4
p/4446 | BL10*300 | S235JR | 600 | 20.8
p/4447 | BL8*135 | S235JR | 200 | 1.1
p/4507 | BL10*136 | S235JR | 204 | 2.1
p/4547 | PL12*206 | S235JR | 316 | 5.1
p/4567 | BL8*65 | S235JR | 114 | 0.5
p/4576 | BL12*270 | S235JR | 4560 | 116.5
p/4577 | BL8*60 | S235JR | 360 | 20.7
p/4578 | BL12*200 | S235JR | 1556 | 24.3
p/4579 | BL8*114 | S235JR | 3 | 4.0
p/5010 | BL10*120 | S235JR | 4198 | 39.5
p/5011 | BL8*60 | S235JR | 4198 | 11.9
p/5012 | BL10*120 | S235JR | 990 | 9.3
p/5013 | BL6*60 | S235JR | 990 | 2.8
Przekrój L-L
1:10
Przekrój A-A
1:10
Przekrój B-B
1:10
Przekrój C-C
1:10
Przekrój D-D
1:10
Przekrój E-E
1:10
Przekrój F-F
1:10
Przekrój G-G
1:10
Przekrój H-H
1:10
Przekrój J-J
1:10
Przekrój I-I
1:10
AKSONOMETRIA
UWAGI:
1.WSZYSTKIE SPOINY NIEOPISANE WYKONAĆ JAKO PACHWINOWE.
2. ELEMENTY WYKONAĆ ZE STALI WG LISTY MATERIAŁOWEJ
- 0.5D DLA DWUSTRONNYCH
- 0.7D DLA JEDNOSTRONNYCH
WYMIARY PRZED ROZPOCZĘCIEM PRAC BUDOWLANYCH, ROZNICE W RYSUNKACH I PLANACH ORAZ WSZELKIE ROZBIEŻNOŚCI ZNAJDUJĄ RÓŻNE MIEJSCE Z PROJEKTANTEM PRZED ROZPOCZĘCIEM PRAC BUDOWLANYCH.
PRZEBUDOWA BUDYNKU HANDLOWEGO
BIELSKO BIAŁA
UL. WARSZAWSKA 180
mgr inż. Daniel Mikrutenko
mgr inż. Jacek Kładecki
mgr inż. Andrzej Popiel
SLUP S/534
KONSTRUKCJA
V-23 | PW | 14-06-24 | 1:10 1:20 | K9/213
B
KRZYSZTAN MICHNIEWICZ
Nr IC/NDT/4546 WG PN-EN ISO 9712
nadane przez IS Gliwice