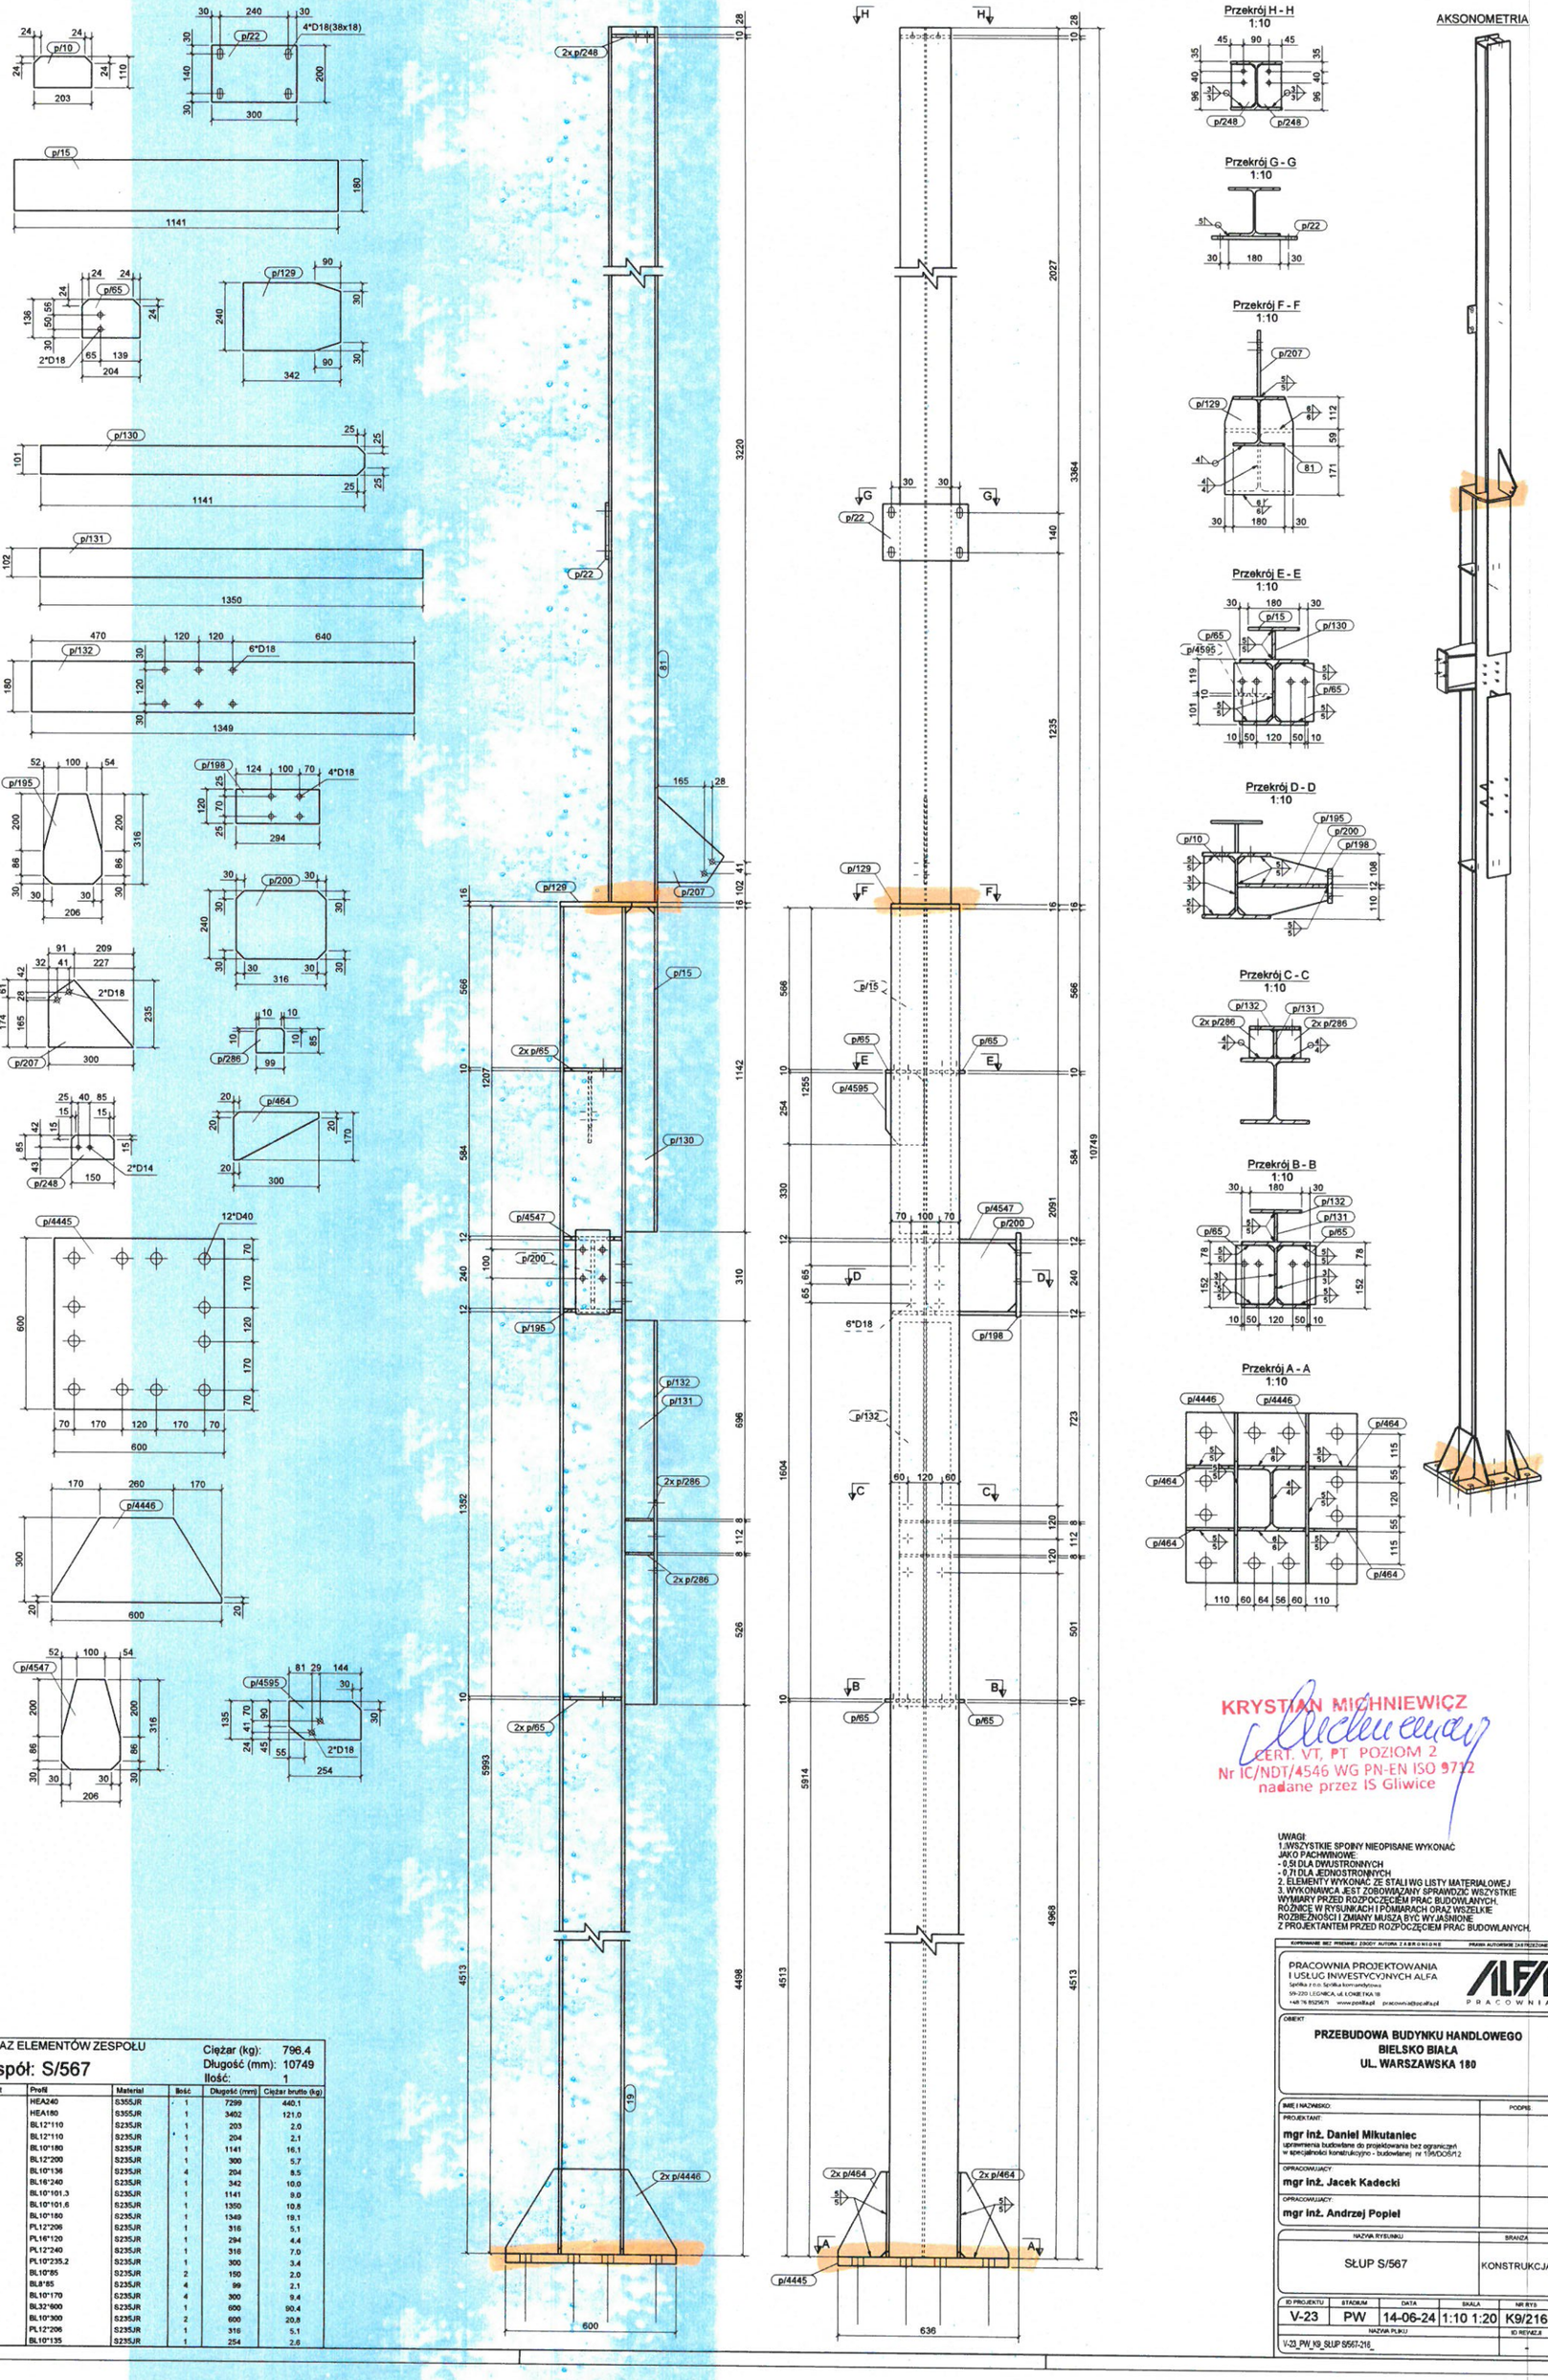

KRYSTIAN MICHNIEWICZ
CERT. VT, PT POZIOM 2
Nr IC/NDT/4546 WG PN-EN ISO 9712
nadane przez IS Gliwice

WYKAZ ELEMENTÓW ZESPOŁU

Ciężar (kg): 796,4
Długość (mm): 10749
Ilość: 1

Zespół: S/567

Element	Profil	Materiał	Ilość	Długość (mm)	Ciężar brutto (kg)
19	HEA240	S355JR	1	7299	440,1
81	HEA180	S355JR	1	3402	121,0
p/10	BL12*110	S235JR	1	203	2,0
p/10	BL12*110	S235JR	1	204	2,1
p/15	BL10*180	S235JR	1	1141	16,1
p/22	BL12*200	S235JR	1	300	5,7
p/65	BL10*136	S235JR	4	204	8,5
p/129	BL16*240	S235JR	1	342	10,0
p/130	BL10*101,3	S235JR	1	1141	9,0
p/131	BL10*101,6	S235JR	1	1350	10,8
p/132	BL10*180	S235JR	1	1349	19,1
p/195	PL12*206	S235JR	1	316	5,1
p/198	PL16*120	S235JR	1	294	4,4
p/200	PL12*240	S235JR	1	316	7,0
p/207	PL10*235,2	S235JR	1	300	3,4
p/248	BL10*85	S235JR	2	150	2,0
p/286	BL8*85	S235JR	4	99	2,1
p/464	BL10*170	S235JR	4	300	9,4
p/4445	BL32*600	S235JR	1	600	90,4
p/4446	BL10*300	S235JR	2	600	20,8
p/4547	PL12*206	S235JR	1	316	5,1
p/4595	BL10*135	S235JR	1	254	2,6

UWAGI:
1.WSZYSTKIE SPOINY NIEOPISANE WYKONAĆ JAKO PACHWINOWE:
- 0,5t DLA DWUSTRONNYCH
- 0,7t DLA JEDNOSTRONNYCH
2. ELEMENTY WYKONAĆ ZE STALI WG LISTY MATERIAŁOWEJ
3. WYKONAWCA JEST ZOBOWIĄZANY SPRAWDZIĆ WSZYSTKIE WYMIARY PRZED ROZPOCZĘCIEM PRAC BUDOWLANYCH. RÓŻNICE W RYSUNKACH I POMIARACH ORAZ WSZELKIE ROZBIEŻNOŚCI I ZMIANY MUSZĄ BYĆ WYJAŚNIONE Z PROJEKTANTEM PRZED ROZPOCZĘCIEM PRAC BUDOWLANYCH.

KOPIOWANIE BEZ PISEMNEJ ZGODY AUTORA ZABRONIONE PRAWA AUTORSKIE ZASTRZEŻONE

PRACOWNIA PROJEKTOWANIA I USŁUG INWESTYCYJNYCH ALFA
Spółka z o.o. Spółka komandytowa
59-220 LEGNICA, ul. ŁOKIETKA 18
+48 76 8525671 www.pwalfa.pl pracownia@pwalfa.pl

OBIEKT:
PRZEBUDOWA BUDYNKU HANDLOWEGO
BIELSKO BIAŁA
UL. WARSZAWSKA 180

IMIĘ I NAZWISKO:	PODPIS:
PROJEKTANT: **mgr inż. Daniel Mikutaniec** uprawnienia budowlane do projektowania bez ograniczeń w specjalności konstrukcyjno - budowlanej nr 159/DOŚ/12	
OPRACOWUJĄCY: **mgr inż. Jacek Kadecki**	
OPRACOWUJĄCY: **mgr inż. Andrzej Popiel**	

NAZWA RYSUNKU	BRANŻA
SŁUP S/567	KONSTRUKCJA

ID PROJEKTU	STADIUM	DATA	SKALA	NR RYS
V-23	PW	14-06-24	1:10 1:20	K9/216

NAZWA PLIKU: V-23_PW_K9_SŁUP S/567-216 — ID REWIZJI: -

Tekla Structures