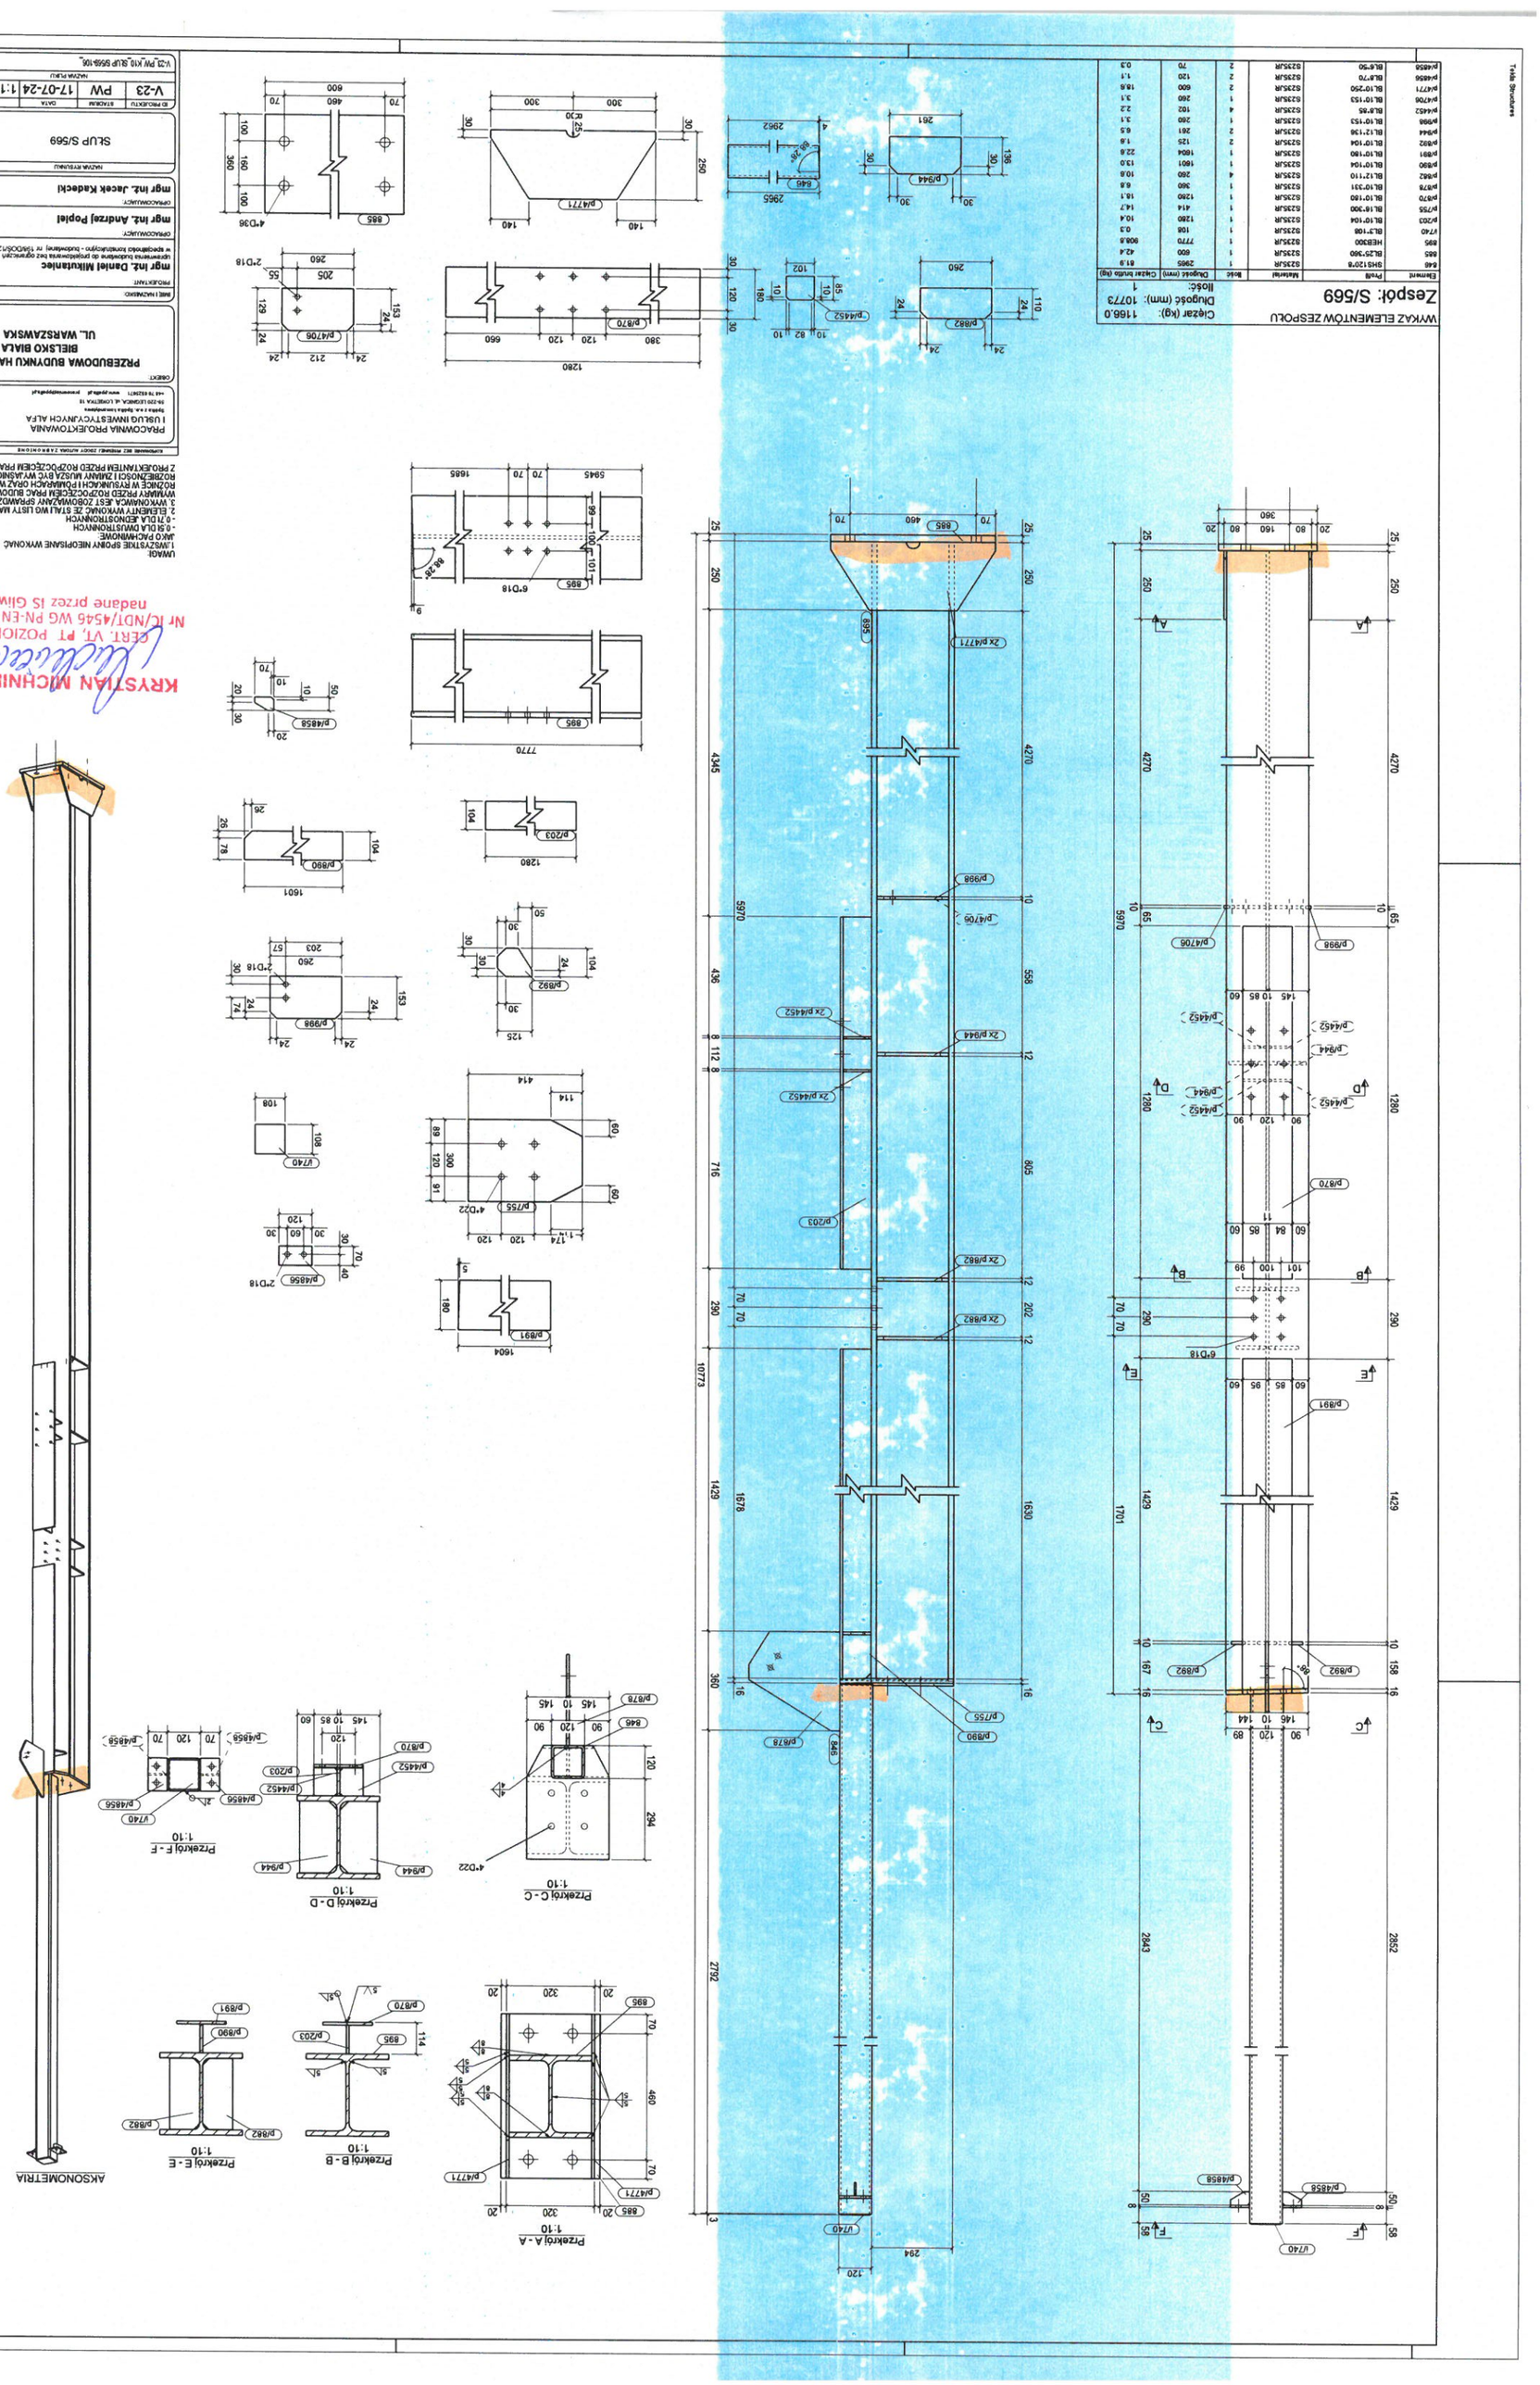
Tekla Structures
WYKAZ ELEMENTÓW ZESPOŁU
Zespół: S/569
Ciężar (kg): 1166,0
Długość (mm): 10773
Ilość: 1
Element | Profil | Materiał | Ilość | Długość (mm) | Ciężar brutto (kg)
646 | SHS120*8 | S235JR | 1 | 2965 | 61,9
885 | BLS75*360 | S235JR | 1 | 600 | 42,4
895 | HEB300 | S235JR | 1 | 2775 | 90,8
p/203 | BL*10*4 | S235JR | 1 | 1280 | 10,4
p/740 | BL*10*8 | S235JR | 1 | 108 | 0,3
p/755 | BL*10*300 | S235JR | 1 | 414 | 14,7
p/870 | BL*10*160 | S235JR | 1 | 1280 | 16,1
p/878 | BL*10*31 | S235JR | 1 | 360 | 6,8
p/882 | BL*7*110 | S235JR | 4 | 260 | 10,8
p/890 | BL*10*4 | S235JR | 1 | 1601 | 13,0
p/891 | BL*10*80 | S235JR | 1 | 1604 | 22,6
p/892 | BL*10*4 | S235JR | 2 | 125 | 1,6
p/944 | BL*12*56 | S235JR | 2 | 261 | 6,5
p/988 | BL*15*3 | S235JR | 1 | 260 | 3,1
p/4452 | BL*8*65 | S235JR | 4 | 102 | 2,2
p/4706 | BL*15*3 | S235JR | 1 | 260 | 3,1
p/4771 | BL*8*250 | S235JR | 2 | 600 | 18,8
p/4856 | BL*8*70 | S235JR | 2 | 120 | 1,1
p/4858 | BL*8*50 | S235JR | 2 | 70 | 0,3
PRZEBUDOWA BUDYNKU HANDLOWEGO
BIELSKO BIAŁA
UL. WARSZAWSKA 180
mgr inż. Daniel Milkiniene
mgr inż. Andrzej Popiel
mgr inż. Jacek Kładecki
SLUP S/569
KONSTRUKCJA
V-23 | PW | 17-07-24 | 1:10 1:20 | K10/106
V:\23_PW\10_SLUP S569-106_
AKSONOMETRIA
Przekrój A-A 1:10
Przekrój B-B 1:10
Przekrój C-C 1:10
Przekrój D-D 1:10
Przekrój E-E 1:10
Przekrój F-F 1:10
KRYSTIAN MICHNIEWICZ
Nr IC/NDT/4546 WG PN-EN ISO 9712
nadane przez IS Gliwice