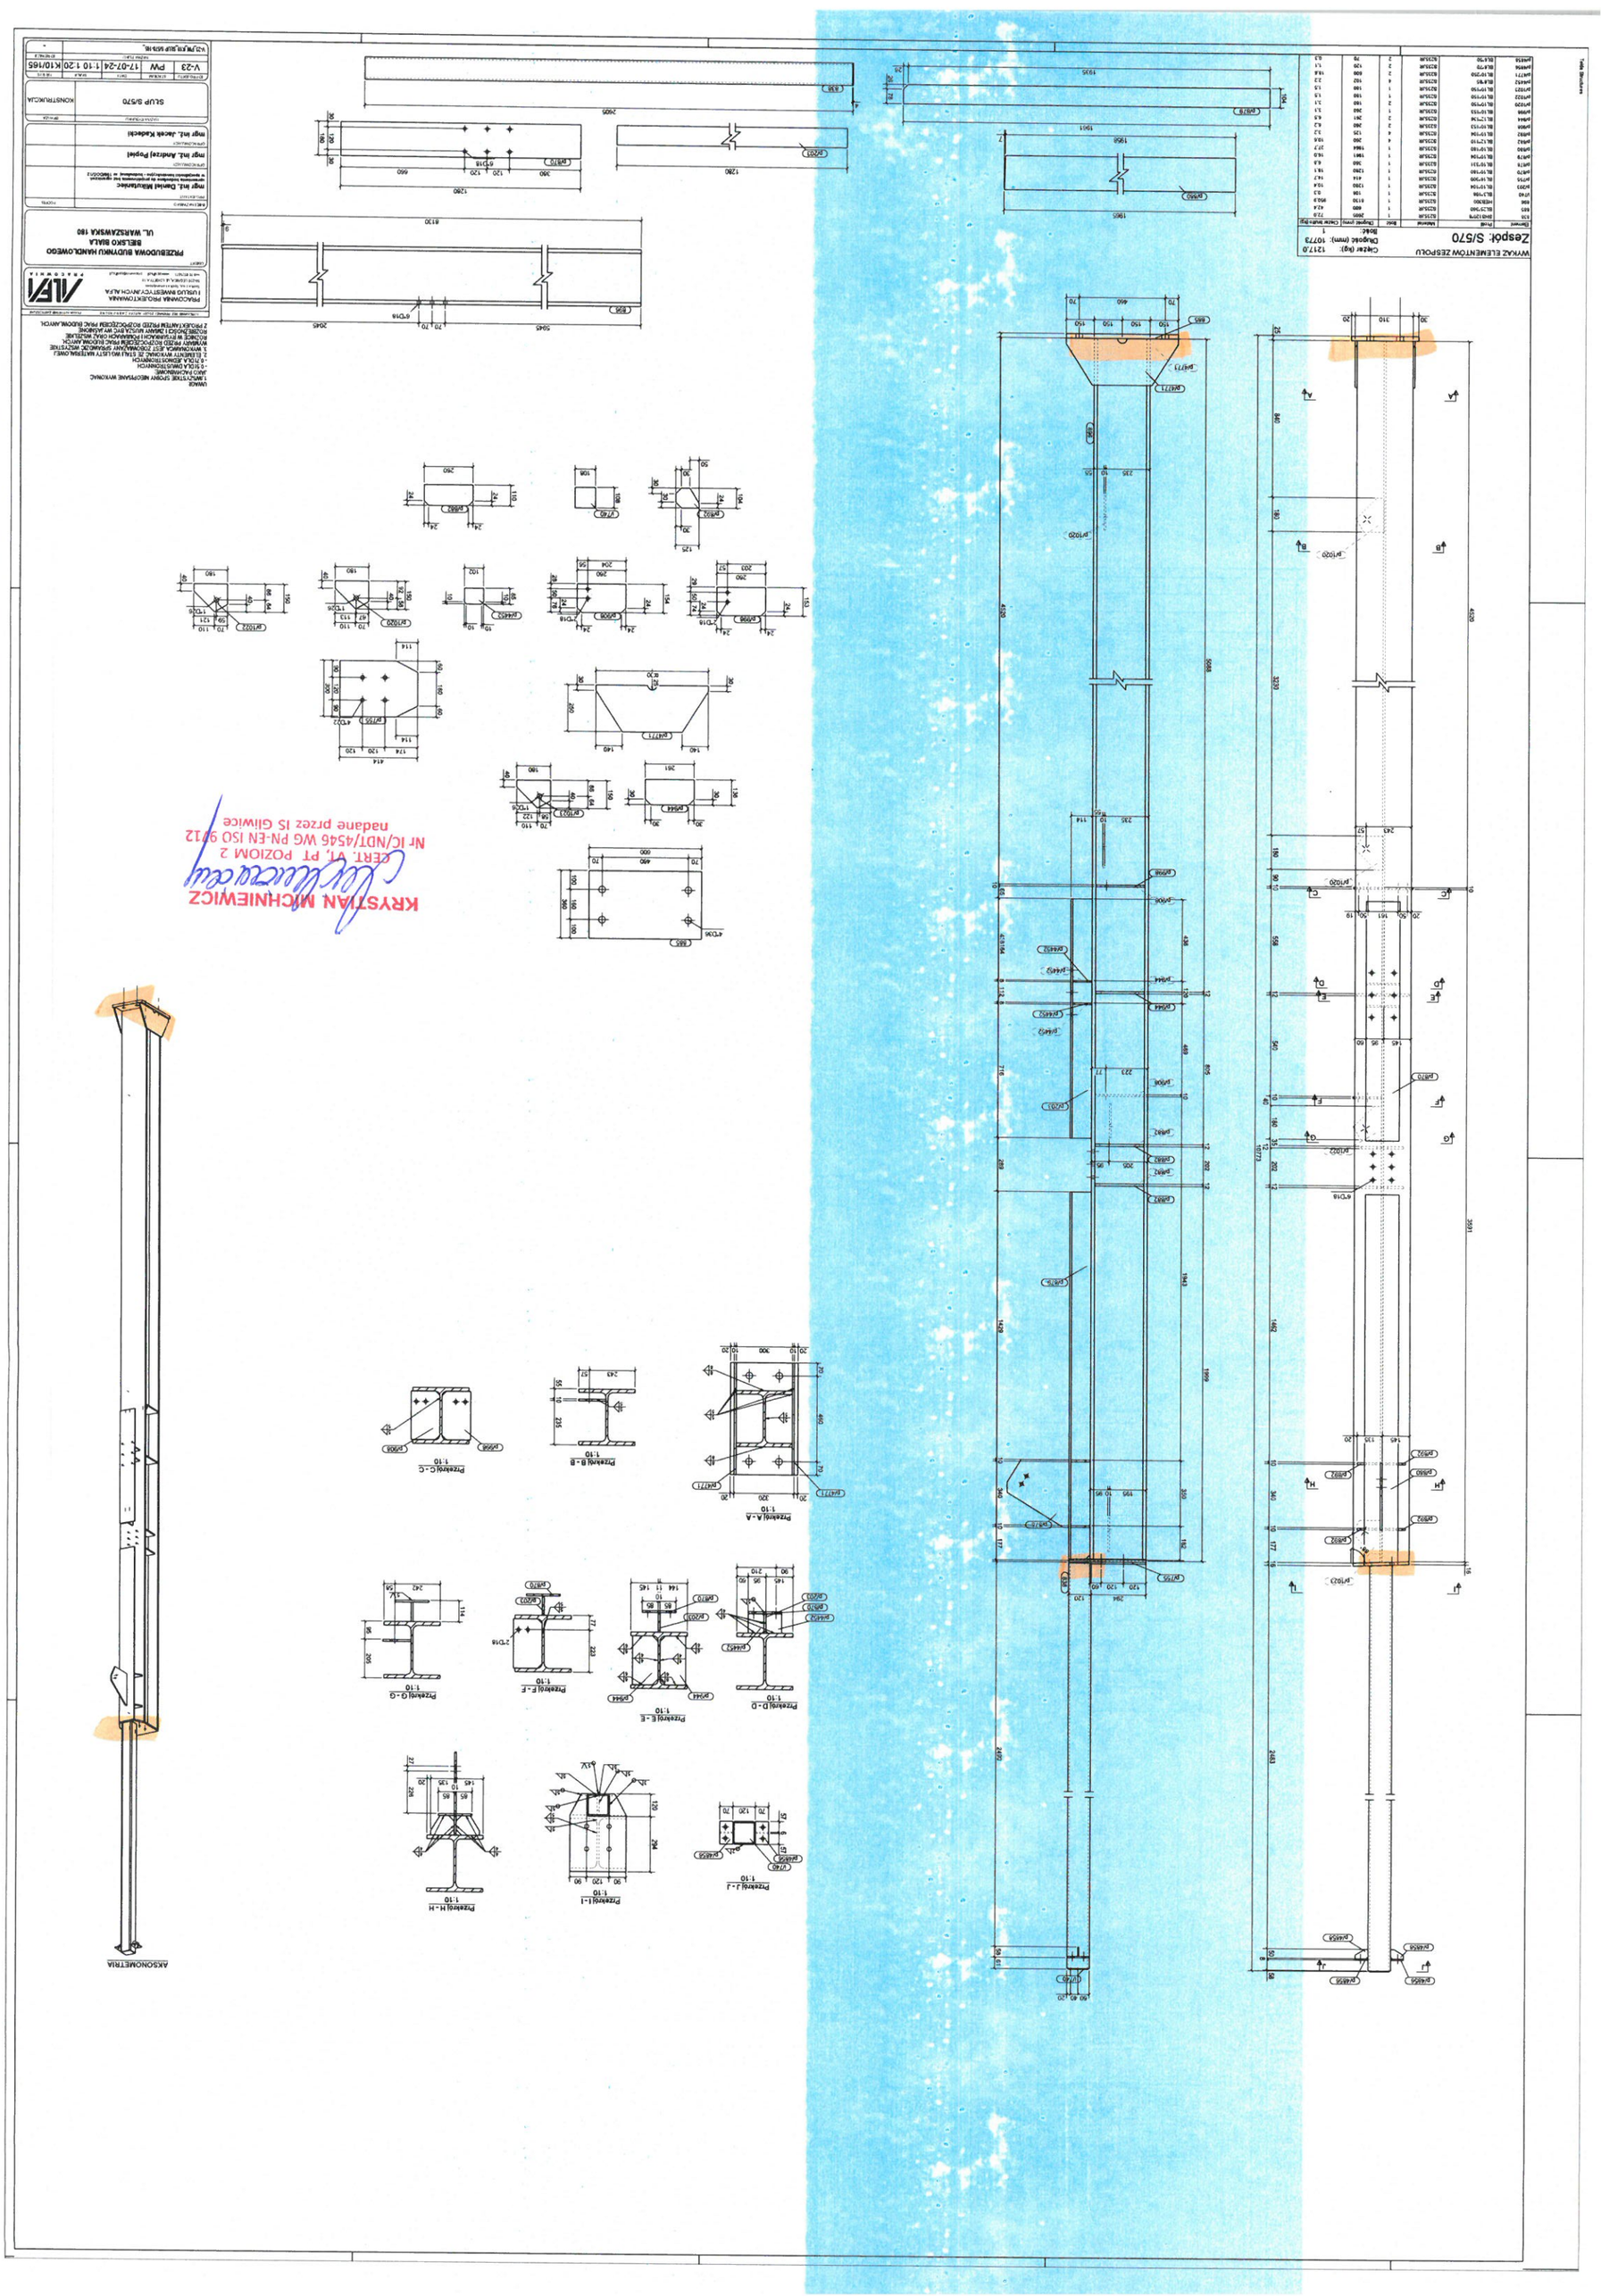
WYKAZ ELEMENTÓW ZESPOŁU
Zespół: S/570
Długość (mm): 10773
Ilość: 1
Symbol
Profil
Materiał
Ilość
Długość (mm)
Ciężar jedn. (kg)
Uwagi
PRZEBUDOWA BUDYNKU HANDLOWEGO
BIELSKO BIAŁA
UL. WARSZAWSKA 180
Mgr inż. Daniel Białkowicz
Mgr inż. Andrzej Popiel
Mgr inż. Jacek Kubecki
SLUP S/570
KONSTRUKCJA
V-23
PW
17-07-24
1:10 1:20
K10/165
Table Structure
Przekrój A-A 1:10
Przekrój B-B 1:10
Przekrój C-C 1:10
Przekrój D-D 1:10
Przekrój E-E 1:10
Przekrój F-F 1:10
Przekrój G-G 1:10
Przekrój H-H 1:10
Przekrój I-I 1:10
Przekrój J-J 1:10
AXSONOMETRIA
KRYSTIAN MICHNIEWICZ
CERT. VT, PT POZIOM 2
Nr IC/NDT/4546 WG PN-EN ISO 9712
nadane przez IS Gliwice