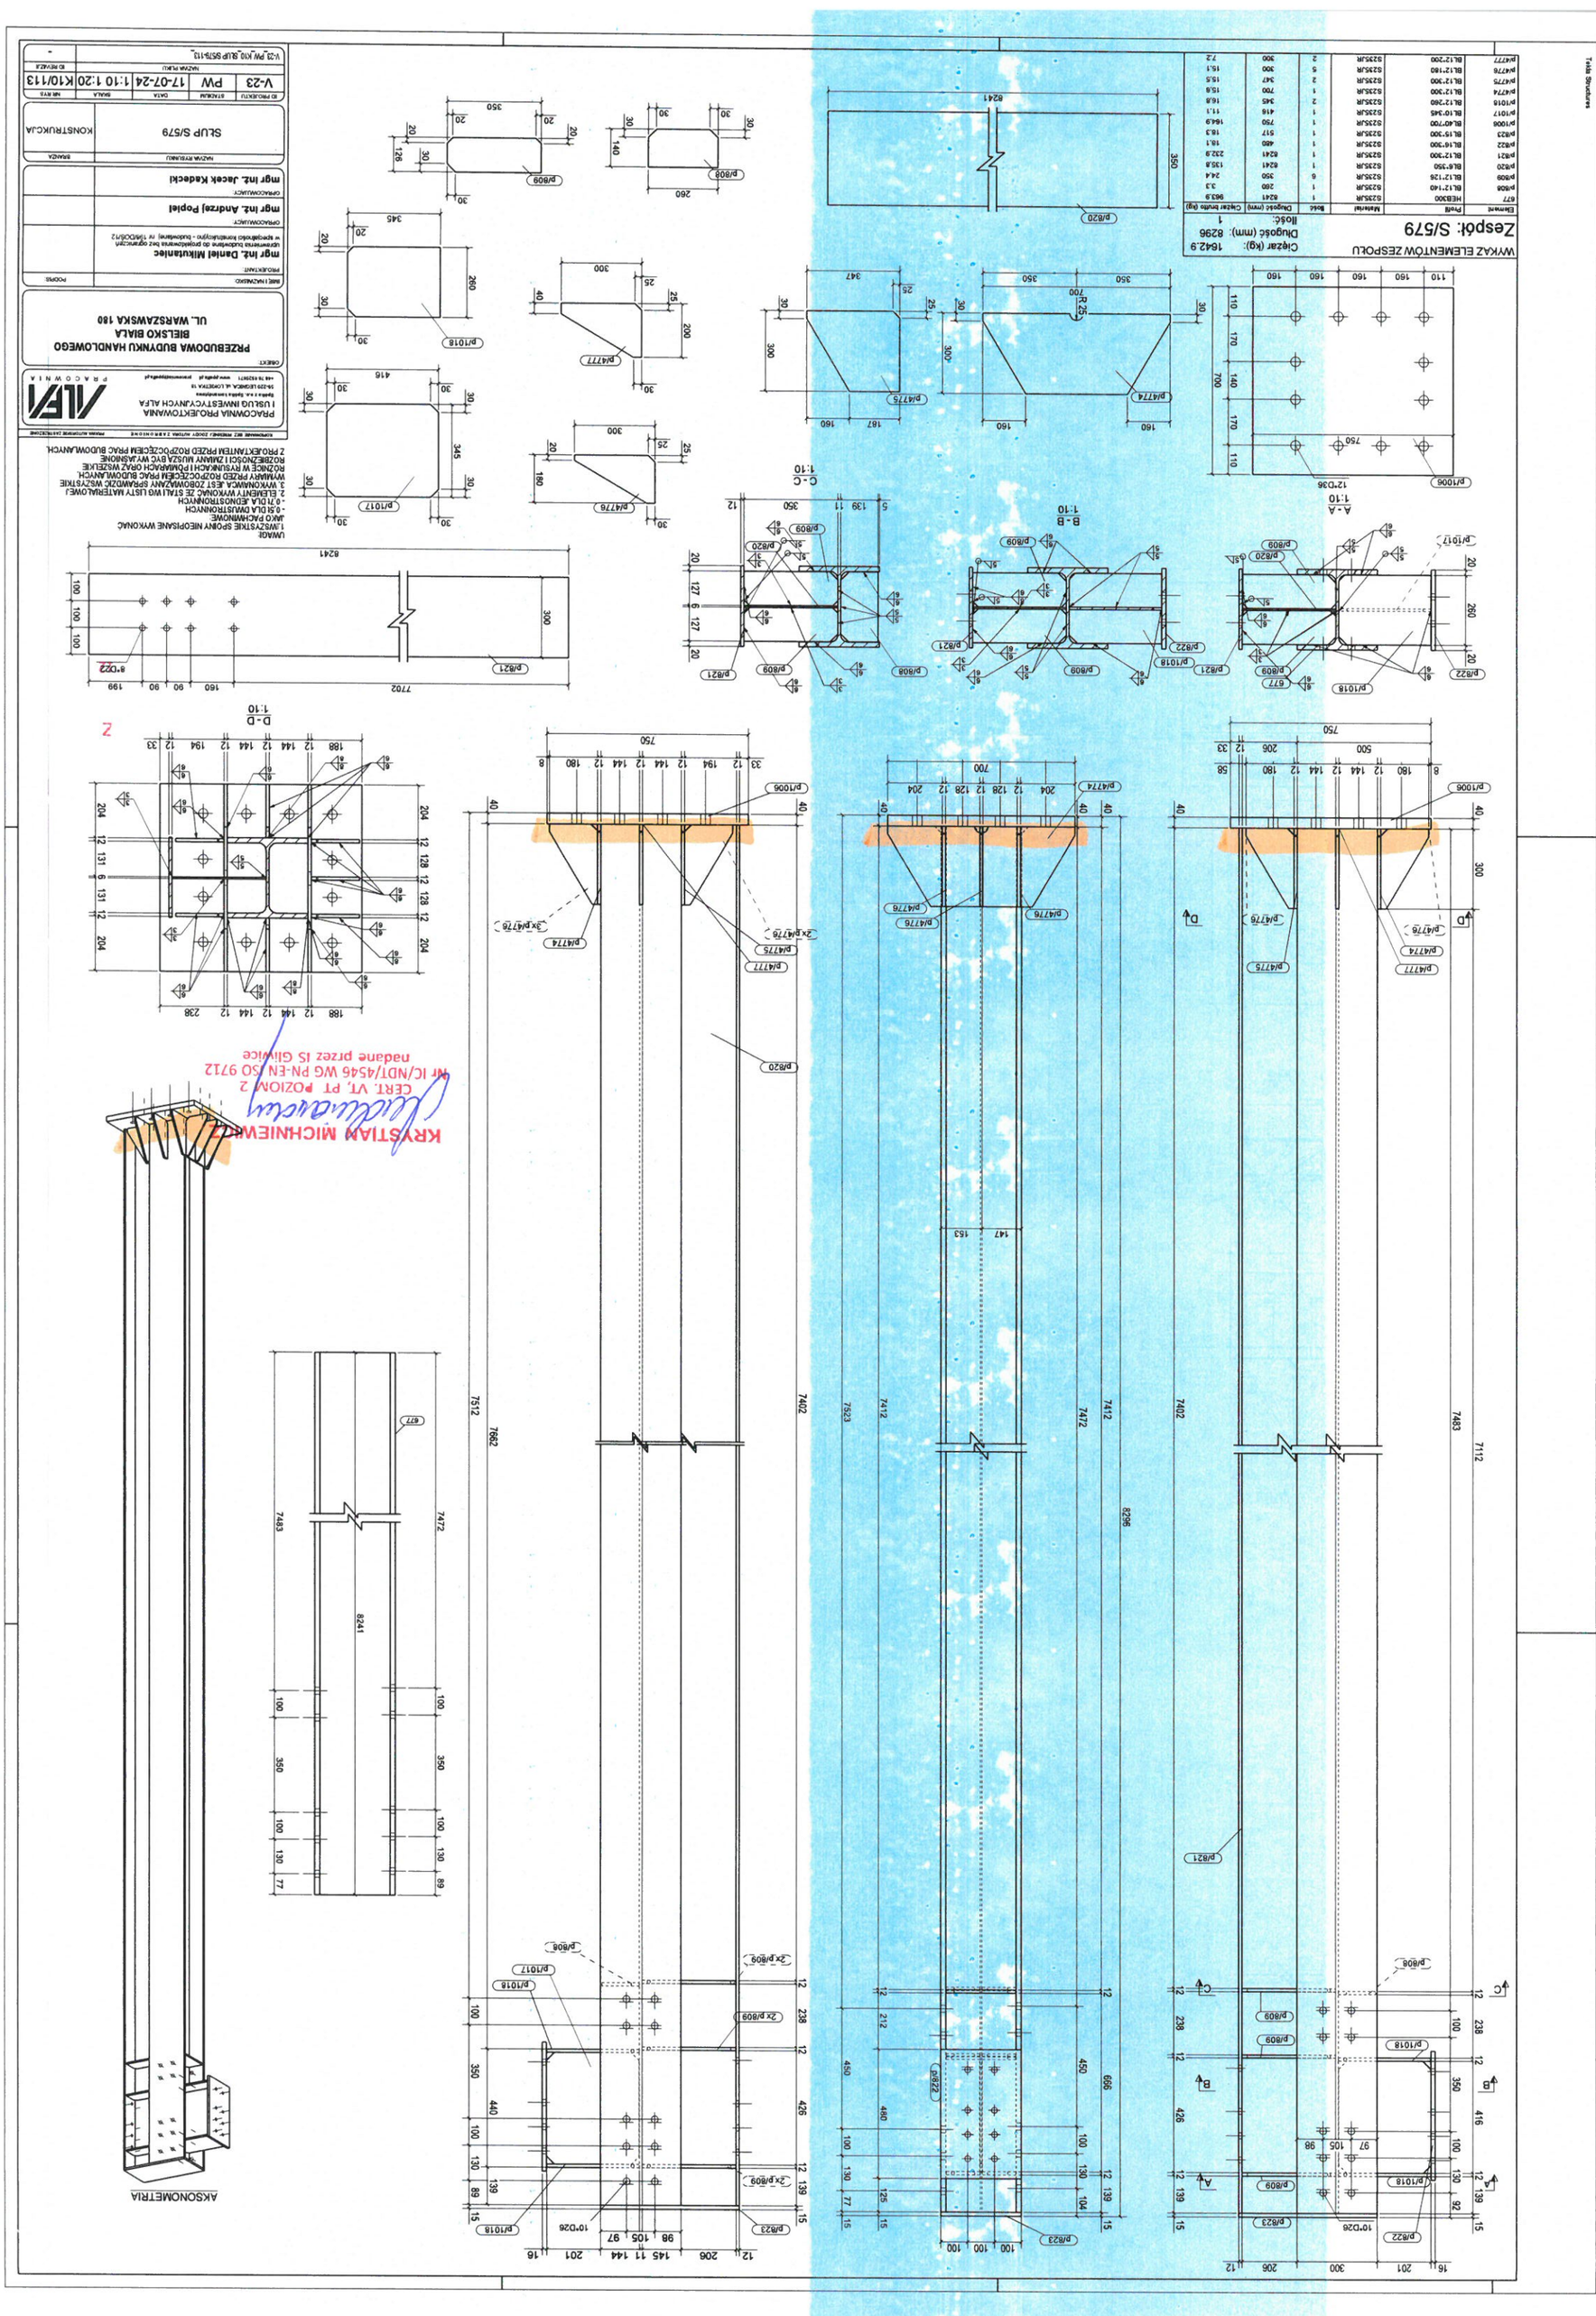
Tekla Structures
WYKAZ ELEMENTÓW ZESPOŁU
Zespół: S/579
Ciężar (kg): 1642.9
Długość (mm): 8296
Ilość: 1
Element | Profil | Materiał | Ilość | Długość (mm) | Ciężar pojedy. (kg)
677 | HEB300 | S235JR | 1 | 8241 | 3663.9
p/4777 | BL12:200 | S235JR | 2 | 300 | 7.2
p/4776 | BL12:180 | S235JR | 5 | 300 | 15.1
p/4775 | BL12:300 | S235JR | 2 | 347 | 15.5
p/4774 | BL12:300 | S235JR | 1 | 700 | 15.9
p/1019 | BL12:260 | S235JR | 2 | 345 | 16.8
p/1017 | BL10:345 | S235JR | 1 | 416 | 11.1
p/1006 | BL40:700 | S235JR | 1 | 750 | 164.9
p/823 | BL15:300 | S235JR | 1 | 517 | 18.3
p/822 | BL16:300 | S235JR | 1 | 460 | 18.1
p/821 | BL12:300 | S235JR | 1 | 8241 | 232.9
p/820 | BL8:350 | S235JR | 1 | 8241 | 135.8
p/809 | BL12:125 | S235JR | 6 | 350 | 24.4
p/808 | BL12:140 | S235JR | 1 | 260 | 3.3
PRZEBUDOWA BUDYNKU HANDLOWEGO
BIELSKO BIAŁA
UL. WARSZAWSKA 180
SLUP S/579
KONSTRUKCJA
V-23
PW
17-07-24
1:10 1:20
K10/113
AKSONOMETRIA
KRYSTIAN MICHNIEWICZ
CERT. VT, PT POZIOM 2
Nr IC/NDT/4546 WG PN-EN ISO 9712
nadane przez IS Gliwice