Table Structures

WYKAZ ELEMENTÓW ZESPOŁU

Zespół: S/583

Ciężar (kg): 1145,1
Długość (mm): 8702
Ilość: 2

Element	Profil	Materiał	Ilość	Długość (mm)	Ciężar jednego (kg)
661	HEB300	S235JR	1	8677	1014,9
885	BL25*360	S235JR	1	600	42,4
p/830	PL12*259	S235JR	1	334	7,7
p/831	PL10*274	S235JR	1	334	7,0
p/832	PL10*274	S235JR	1	335	7,1
p/833	PL12*300	S235JR	2	320	18,1

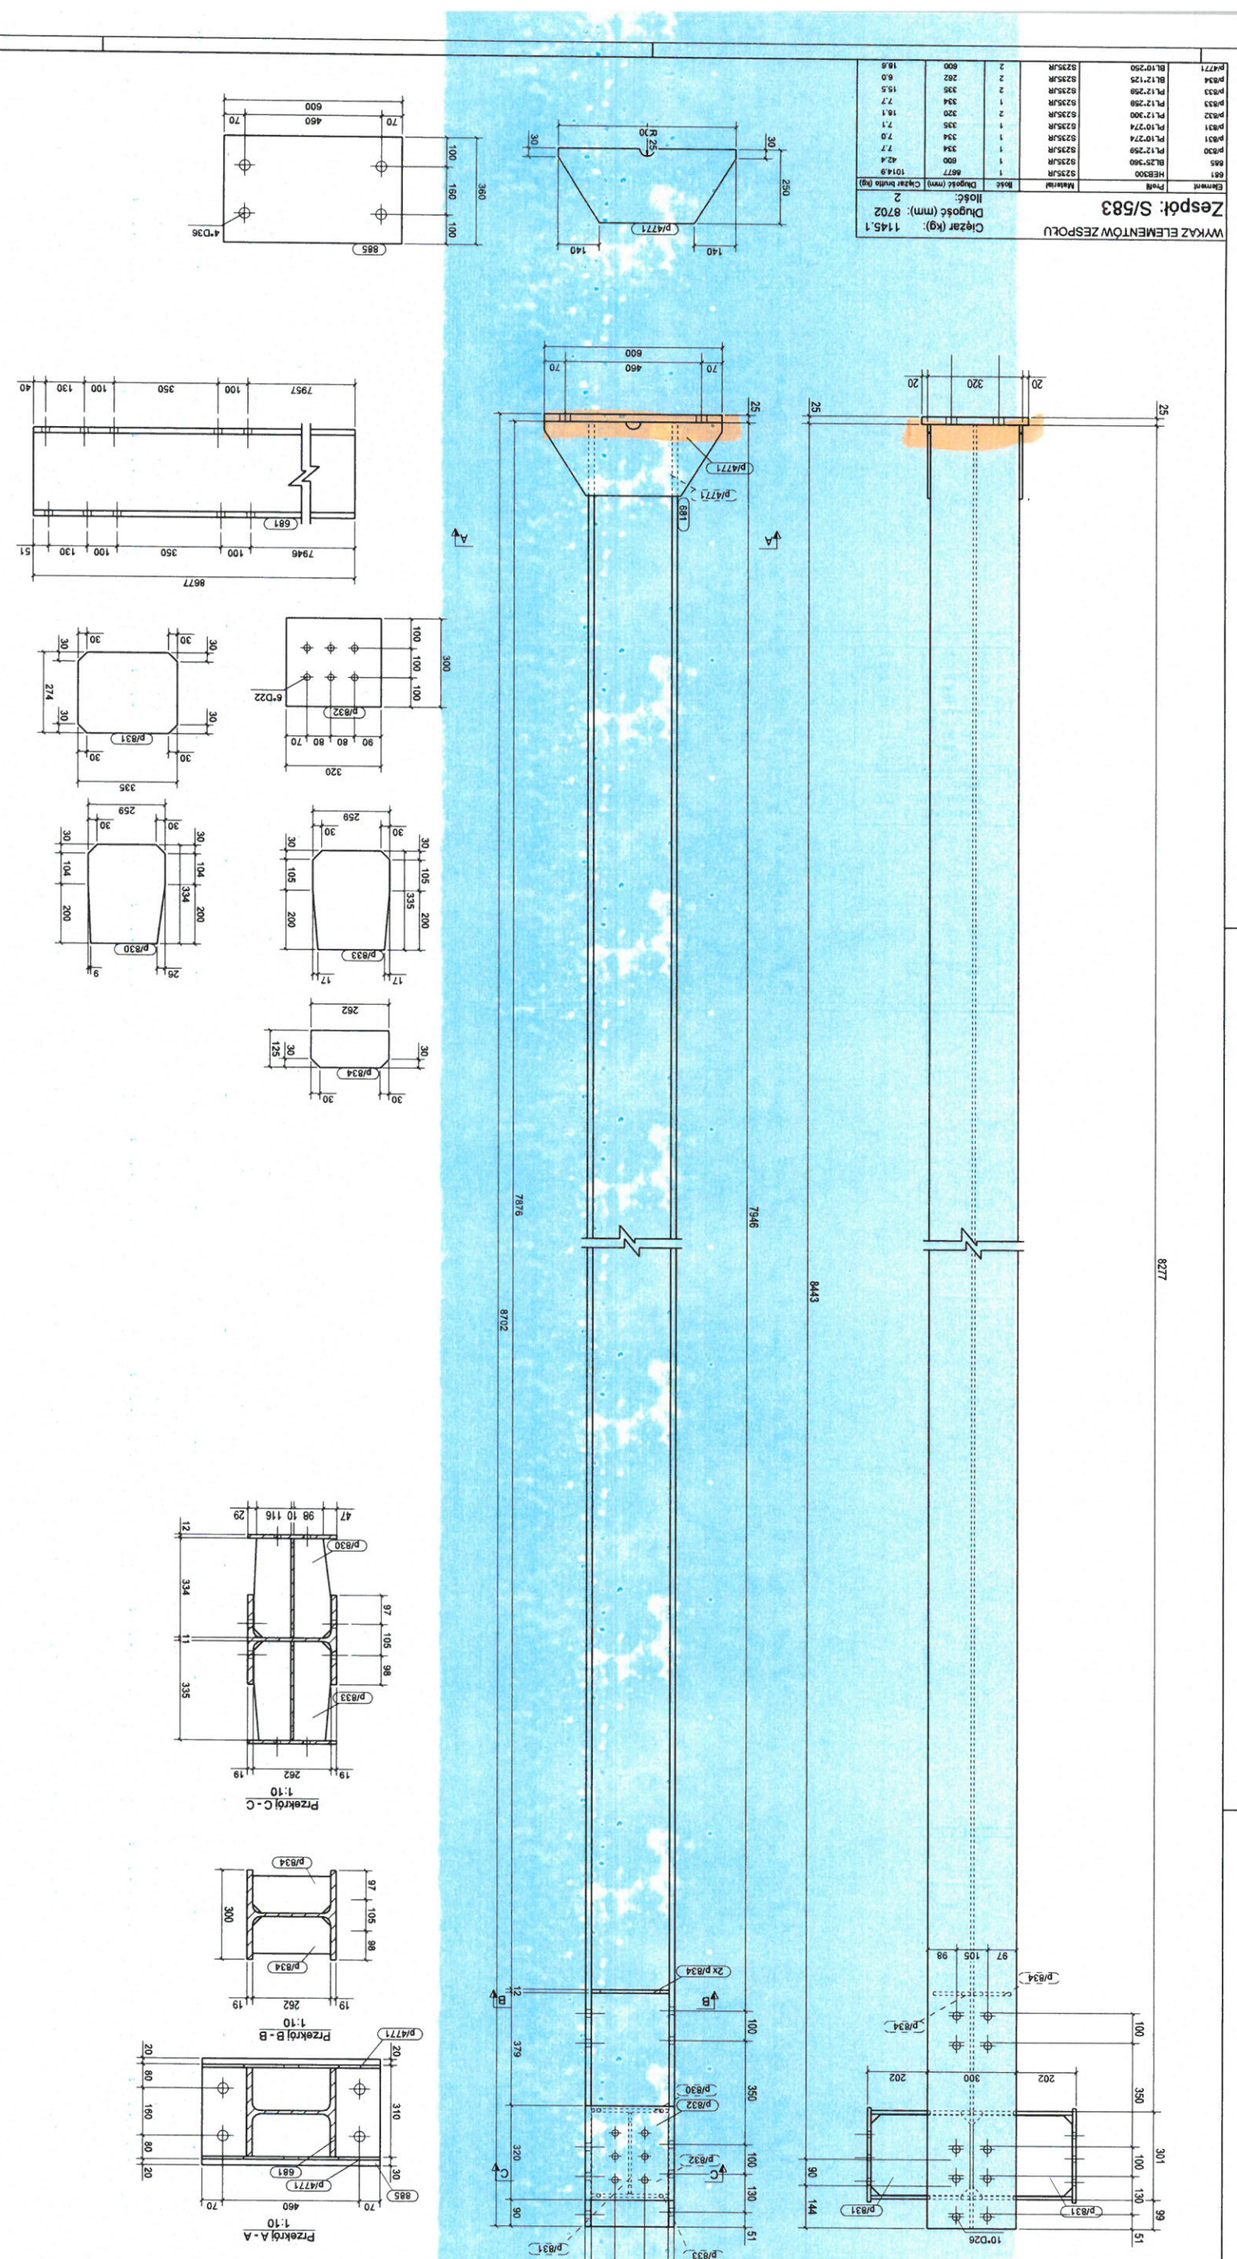

UWAGI:
1.WSZYSTKIE GRÓBNY NIEOPISANE WYKONAĆ JAKO PACHWINOWE
- 0.5[DLA DWUSTRONNYCH
- 0.7[DLA JEDNOSTRONNYCH
2. ELEMENTY WYKONAĆ ZE STALI WG LISTY MATERIAŁOWEJ.
3. WYKONAWCA JEST ZOBOWIĄZANY SPRAWDZIĆ WSZYSTKIE WYMIARY PRZED ROZPOCZĘCIEM PRAC BUDOWLANYCH. ROZBIEŻNOŚCI I ZMIANY NALEŻY WYJAŚNIĆ W TRYBIE NAGLĄCYM I POINFORMOWAĆ OBAJ WARSTWY ROZBIEŻNOŚCI W WYKAZIE ROZPOCZĘCIEM PRAC BUDOWLANYCH Z PROJEKTANTEM PRZED ROZPOCZĘCIEM PRAC BUDOWLANYCH.

KOPIOWANIE BEZ PISEMNEJ ZGODY AUTORA ZABRONIONE
PRAWA AUTORSKIE ZASTRZEŻONE

PRACOWNIA PROJEKTOWANIA
I USŁUG INWESTYCYJNYCH ALFA
Spółka z o.o. Spółka komandytowa
34-220 LEŚNICA AL. LOKIETKA 15
+48 33 8223871 www.pracownia-alfa.pl pracownia@pracownia-alfa.pl
ALFA PRACOWNIA

OBIEKT:
PRZEBUDOWA BUDYNKU HANDLOWEGO
BIELSKO BIAŁA
UL. WARSZAWSKA 180

INIE I NAZWISKO	PODPIS
PROJEKTANT: **mgr inż. Daniel Miłkutaniec** uprawnienia budowlane do projektowania bez ograniczeń w specjalności konstrukcyjno - budowlanej nr 194/DO/6/12	
OPRACOWUJĄCY: **mgr inż. Andrzej Popiel**	
OPRACOWUJĄCY: **mgr inż. Jacek Kadecki**	

NAZWA RYSUNKU	SKALA
SLUP S/583	KONSTRUKCJA

ID PROJEKTU	STADIUM	DATA	SKALA	NR RYS
V-23	PW	17-07-24	1:10 1:20	K10/116

NAZWA PLIKU
V:\2_PW_K10_SLUP S583-116_

ID REWIZJI: -

KRYSTIAN, MICHNIEWICZ
CERT. VT, PT POZIOM 2
Nr IC/NDT/4546 WG PN-EN ISO 9712
nadane przez IS Gliwice