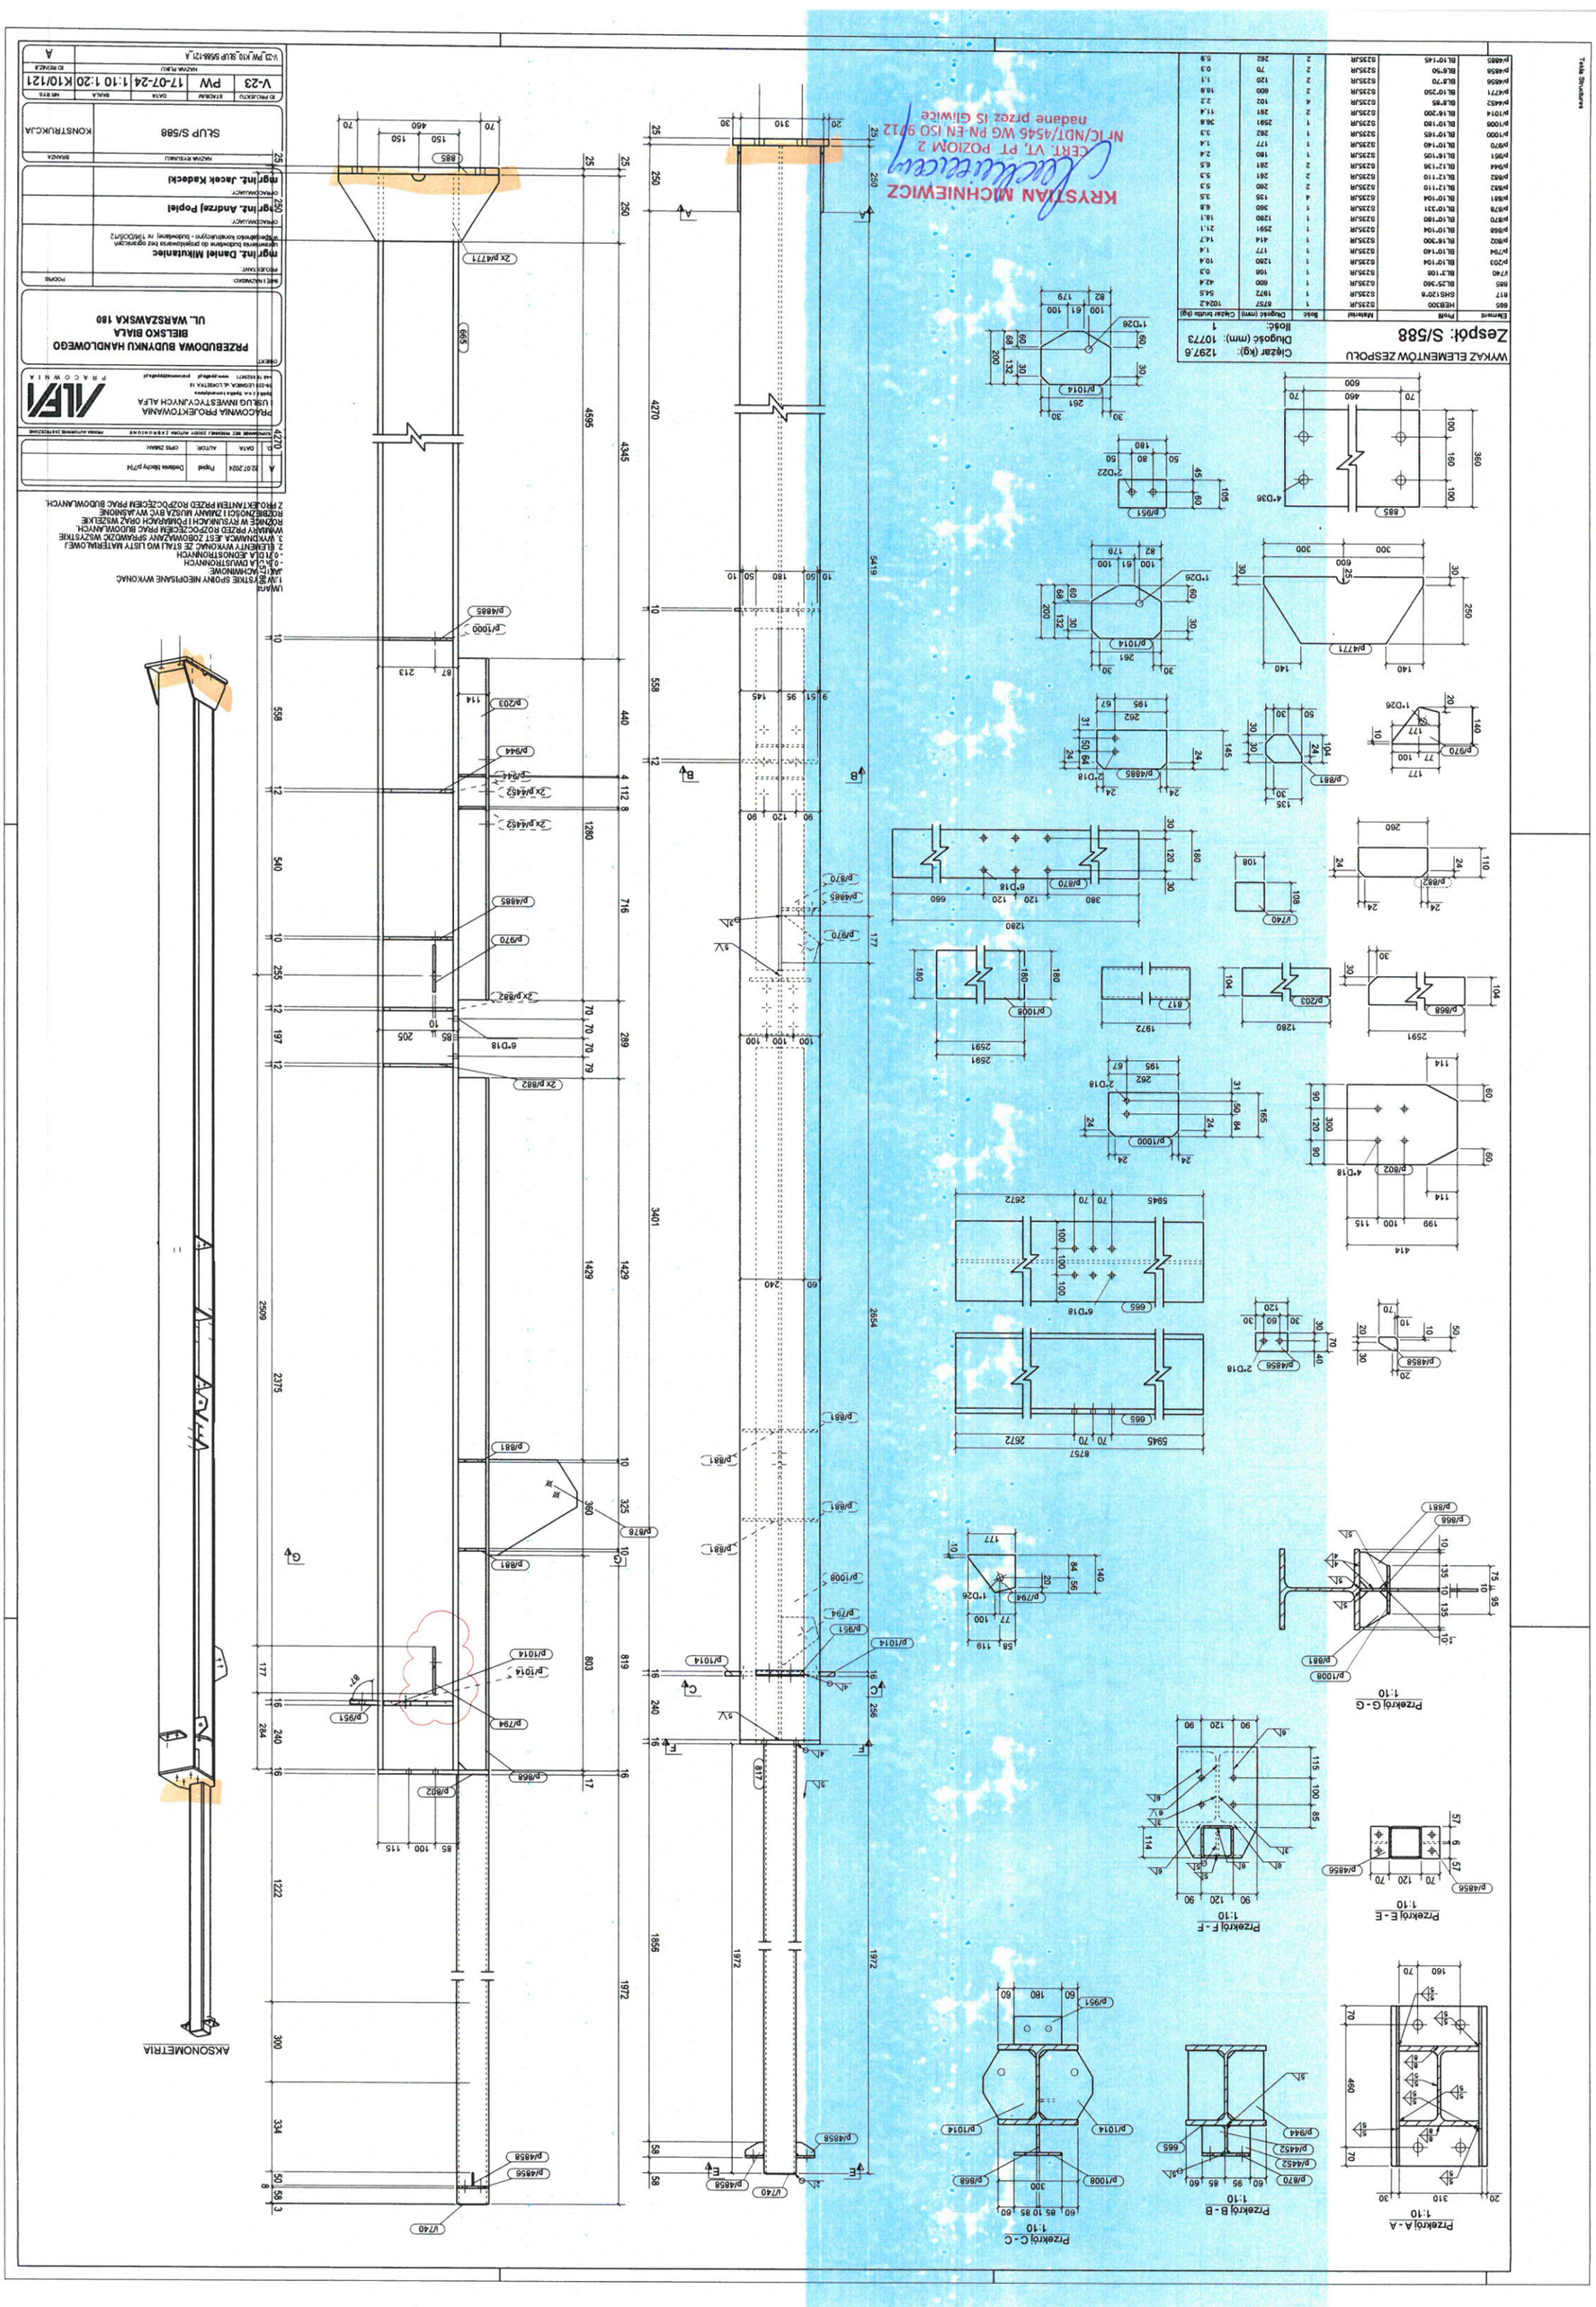

KRYSTIAN MICHNIEWICZ
CERT. VT, PT POZIOM 2
NR TC/NDT/4546 WG PN-EN ISO 9712
nadane przez IS Gliwice