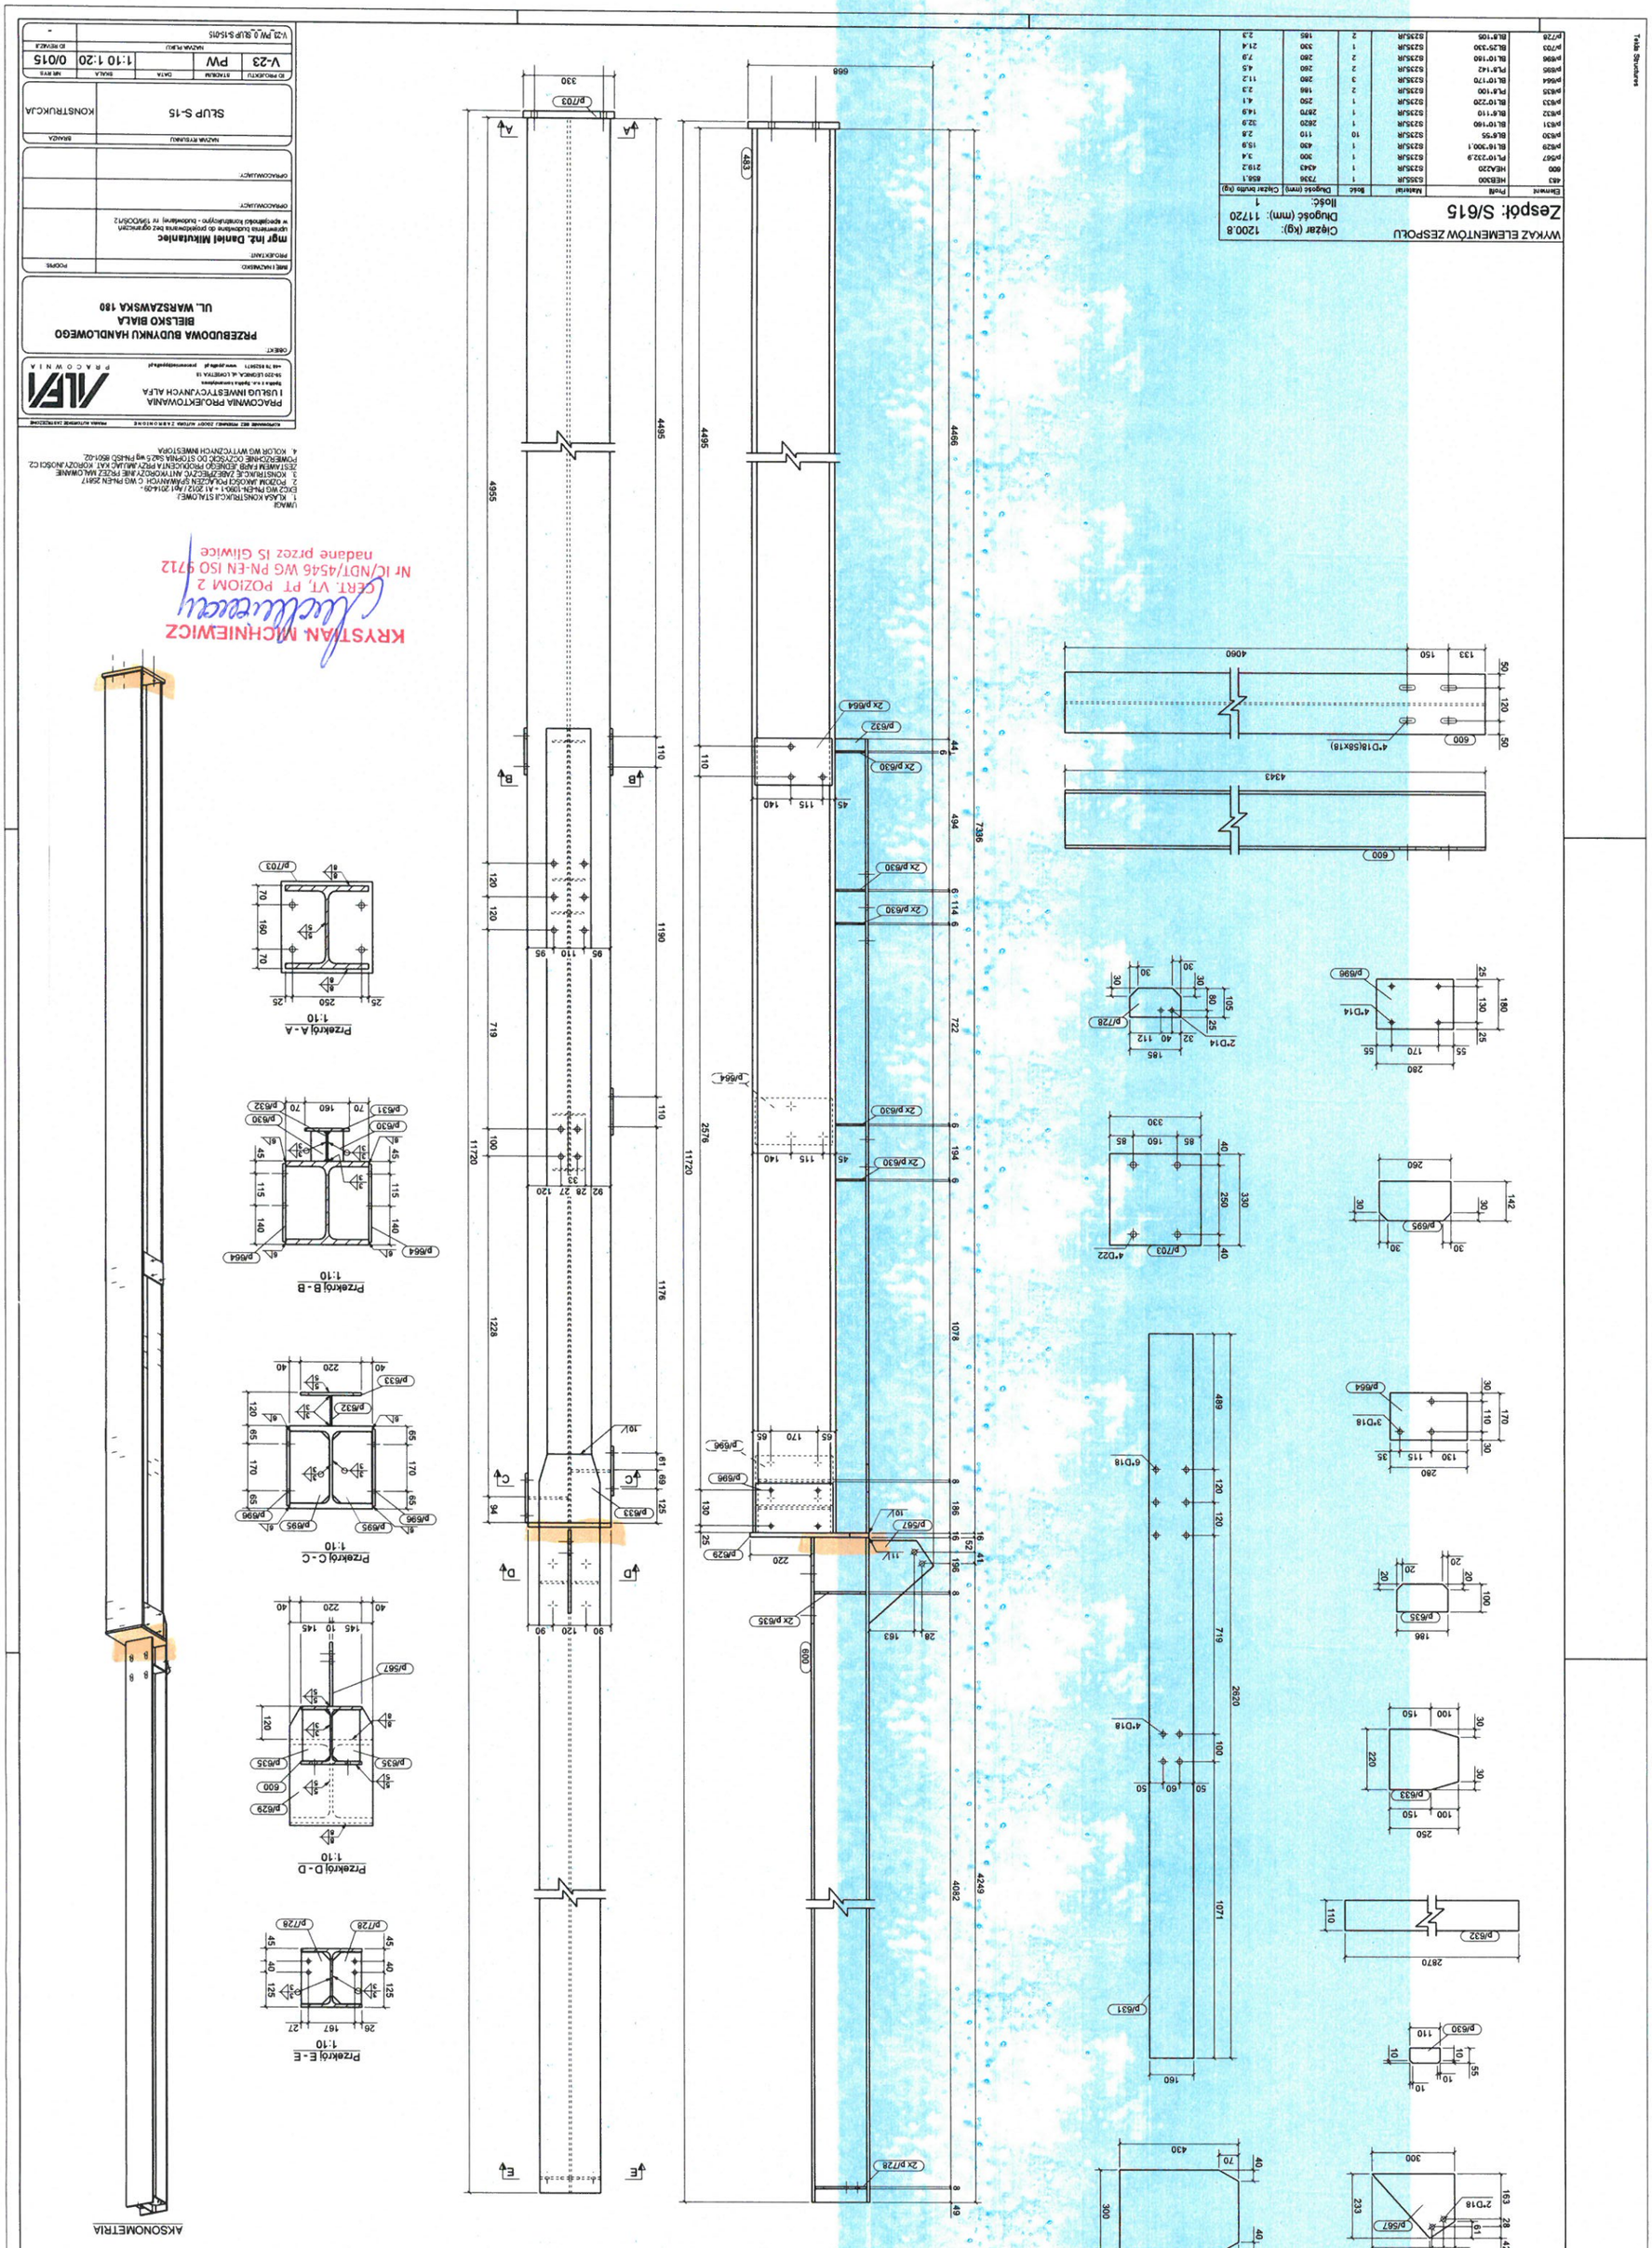
Tekla Structures
WYKAZ ELEMENTÓW ZESPOŁU
Zespół: S/615
Ciężar (kg): 1200.8
Długość (mm): 11720
Ilość: 1
Element | Profil | Materiał | Ilość | Długość (mm) | Ciężar brutto (kg)
403 | HEB300 | S355JR | 1 | 7396 | 858.1
400 | HEA220 | S235JR | 1 | 4343 | 218.2
p/567 | PL10*222.9 | S235JR | 1 | 300 | 3.4
p/629 | BL16*300.1 | S235JR | 1 | 430 | 15.9
p/630 | BL6*55 | S235JR | 10 | 110 | 2.8
p/631 | BL10*160 | S235JR | 1 | 2620 | 32.9
p/632 | BL8*110 | S235JR | 1 | 2870 | 14.9
p/633 | BL10*220 | S235JR | 1 | 250 | 4.1
p/635 | PL8*100 | S235JR | 2 | 166 | 2.3
p/664 | BL10*170 | S235JR | 3 | 260 | 11.2
p/695 | PL8*142 | S235JR | 2 | 260 | 4.5
p/696 | BL10*160 | S235JR | 2 | 280 | 7.9
p/703 | BL25*330 | S235JR | 1 | 330 | 21.4
p/728 | BL8*105 | S235JR | 2 | 185 | 2.3
PRZEDMIOT PROJEKTOWANIA
I USŁUG INWESTYCYJNYCH ALFA
Spółka z o.o. Spółka komandytowa
34-120 ALWERNIA UL. CZERTWA 15
www.alfa.pl
ALFA
PRACOWNIA
OBIEKT:
PRZEBUDOWA BUDYNKU HANDLOWEGO
BIELSKO BIAŁA
UL. WARSZAWSKA 180
BIEŻ I NAZWISKO
PODPIS
PROJEKTANT:
mgr inż. Daniel Mikułaniec
uprawnienia budowlane do projektowania bez ograniczeń
w specjalności konstrukcyjno - budowlanej nr 194/DO/8/12
OPRACOWUJĄCY
OPRACOWUJĄCY
NAZWA RYSUNKU
SKALA
SLUP S-15
KONSTRUKCJA
ID PROJEKTU
ST.NOSNA
DATA
SKALA
NR RYS
V-23
PW
1:10 1:20
0/015
NAZWA PLIKU
ID RYSUNKU
V23_PW_0_SLUP_S-15015
UWAGI
1. KLASA KONSTRUKCJI STALOWEJ:
EXC2 WG PN-EN-1990 + A1:2012 AK:2014/29.
2. POZIOM JAKOŚCI POLACZEŃ GWAWNYCH C WG PN-EN 25817
3. KONSTRUKCJE ZABEZPIECZYĆ ANTYKOROZYJNIE PRZEZ MALOWANIE
ZESTAWIEM FARB JEDNEGO PRODUCENTA PRZYMALUPCZYM KAT. KORIOZYJNOŚCI C2
POWIERZCHNIE OCZYSCIĆ DO STOPNIA Sa2.5 wg PN-ISO 8501-02
4. KOLOR WG WYTYCZNYCH INWESTORA
APROBOWANE BEZ PRZEWIAD ZDOŚCI AUTORA ZAMOWIONE
PRAWA AUTORSKIE ZASTRZEŻONE
KRYSTIAN MICHNIEWICZ
CERT. VT, PT POZIOM 2
Nr IC/NDT/4546 WG PN-EN ISO 9712
nadane przez IS Gliwice
Przekrój A-A
1:10
Przekrój B-B
1:10
Przekrój C-C
1:10
Przekrój D-D
1:10
Przekrój E-E
1:10
AKSONOMETRIA