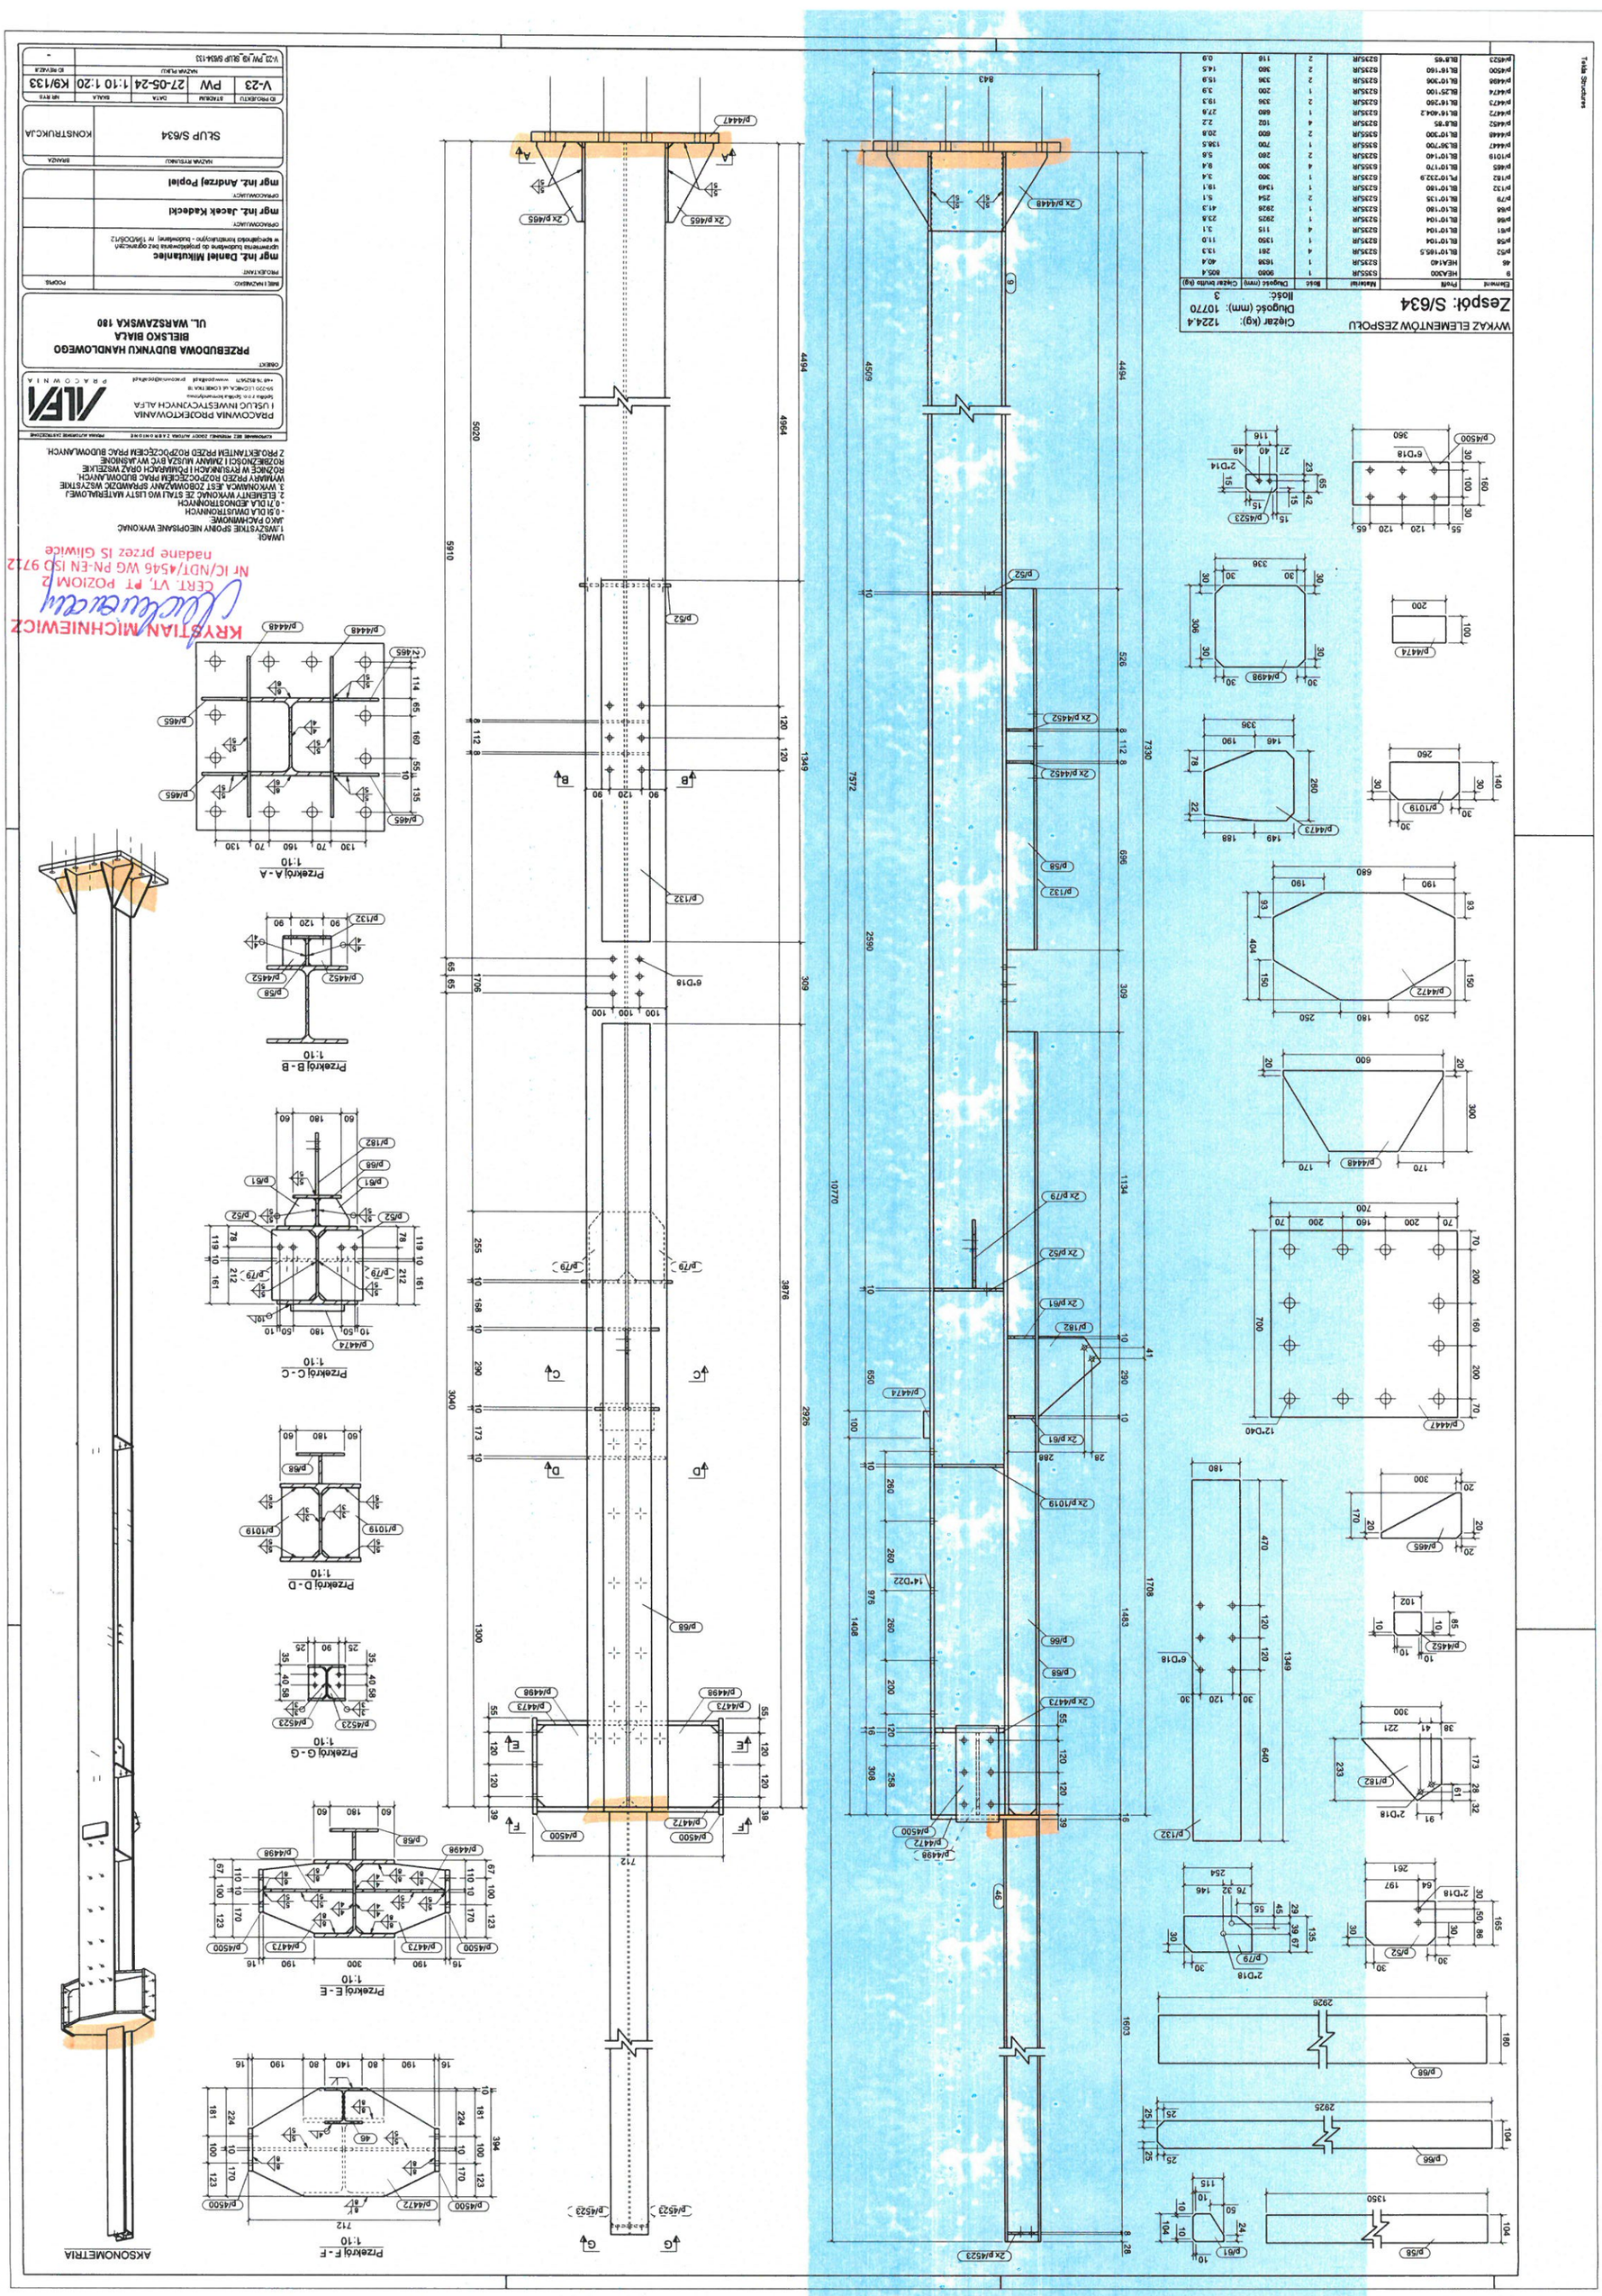
Tekla Structures
WYKAZ ELEMENTÓW ZESPOŁU
Zespół: S/634
Ciężar (kg): 1224,4
Długość (mm): 10770
Ilość: 3
Przekrój A - A
1:10
Przekrój B - B
1:10
Przekrój C - C
1:10
Przekrój D - D
1:10
Przekrój E - E
1:10
Przekrój F - F
1:10
Przekrój G - G
1:10
AKSONOMETRIA
KRYSTIAN MICHNIEWICZ
CERT. VT, PT POZIOM 2
Nr IC/NDT/4546 WG PN-EN ISO 9712
nadane przez IS Gliwice
UWAGI:
1.WSZYSTKIE SPOINY NIEOPISANE WYKONAĆ JAKO PACHWINOWE.
- 0,5l DLA DWUSTRONNYCH
- 0,7l DLA JEDNOSTRONNYCH
2. ELEMENTY WYKONAĆ ZE STALI WG LISTY MATERIAŁOWEJ.
3. WYKONAWCA JEST ZOBOWIĄZANY SPRAWDZIĆ WSZYSTKIE WYMIARY PRZED ROZPOCZĘCIEM PRAC BUDOWLANYCH. ROZNICE W RYSUNKACH I DWUMIARACH ORAZ WSZELKIE ROZBIEŻNOŚCI ZGŁASZAĆ NADZOROWI PRZED ROZPOCZĘCIEM PRAC BUDOWLANYCH.
Z PROJEKTANTEM PRZED ROZPOCZĘCIEM PRAC BUDOWLANYCH.
PRACOWNIA PROJEKTOWANIA I USŁUG INWESTYCYJNYCH ALFA
OBIEKT:
PRZEBUDOWA BUDYNKU HANDLOWEGO
BIELSKO BIAŁA
UL. WARSZAWSKA 180
PROJEKTANT:
mgr inż. Daniel Mikułaniec
OPRACOWUJĄCY:
mgr inż. Jacek Kadecki
OPRACOWUJĄCY:
mgr inż. Andrzej Popiel
SŁUP S/634
KONSTRUKCJA
V-23
PW
27-05-24
1:10 1:20
K9/133
V-23_PW_K9_SLUP_S/634-133