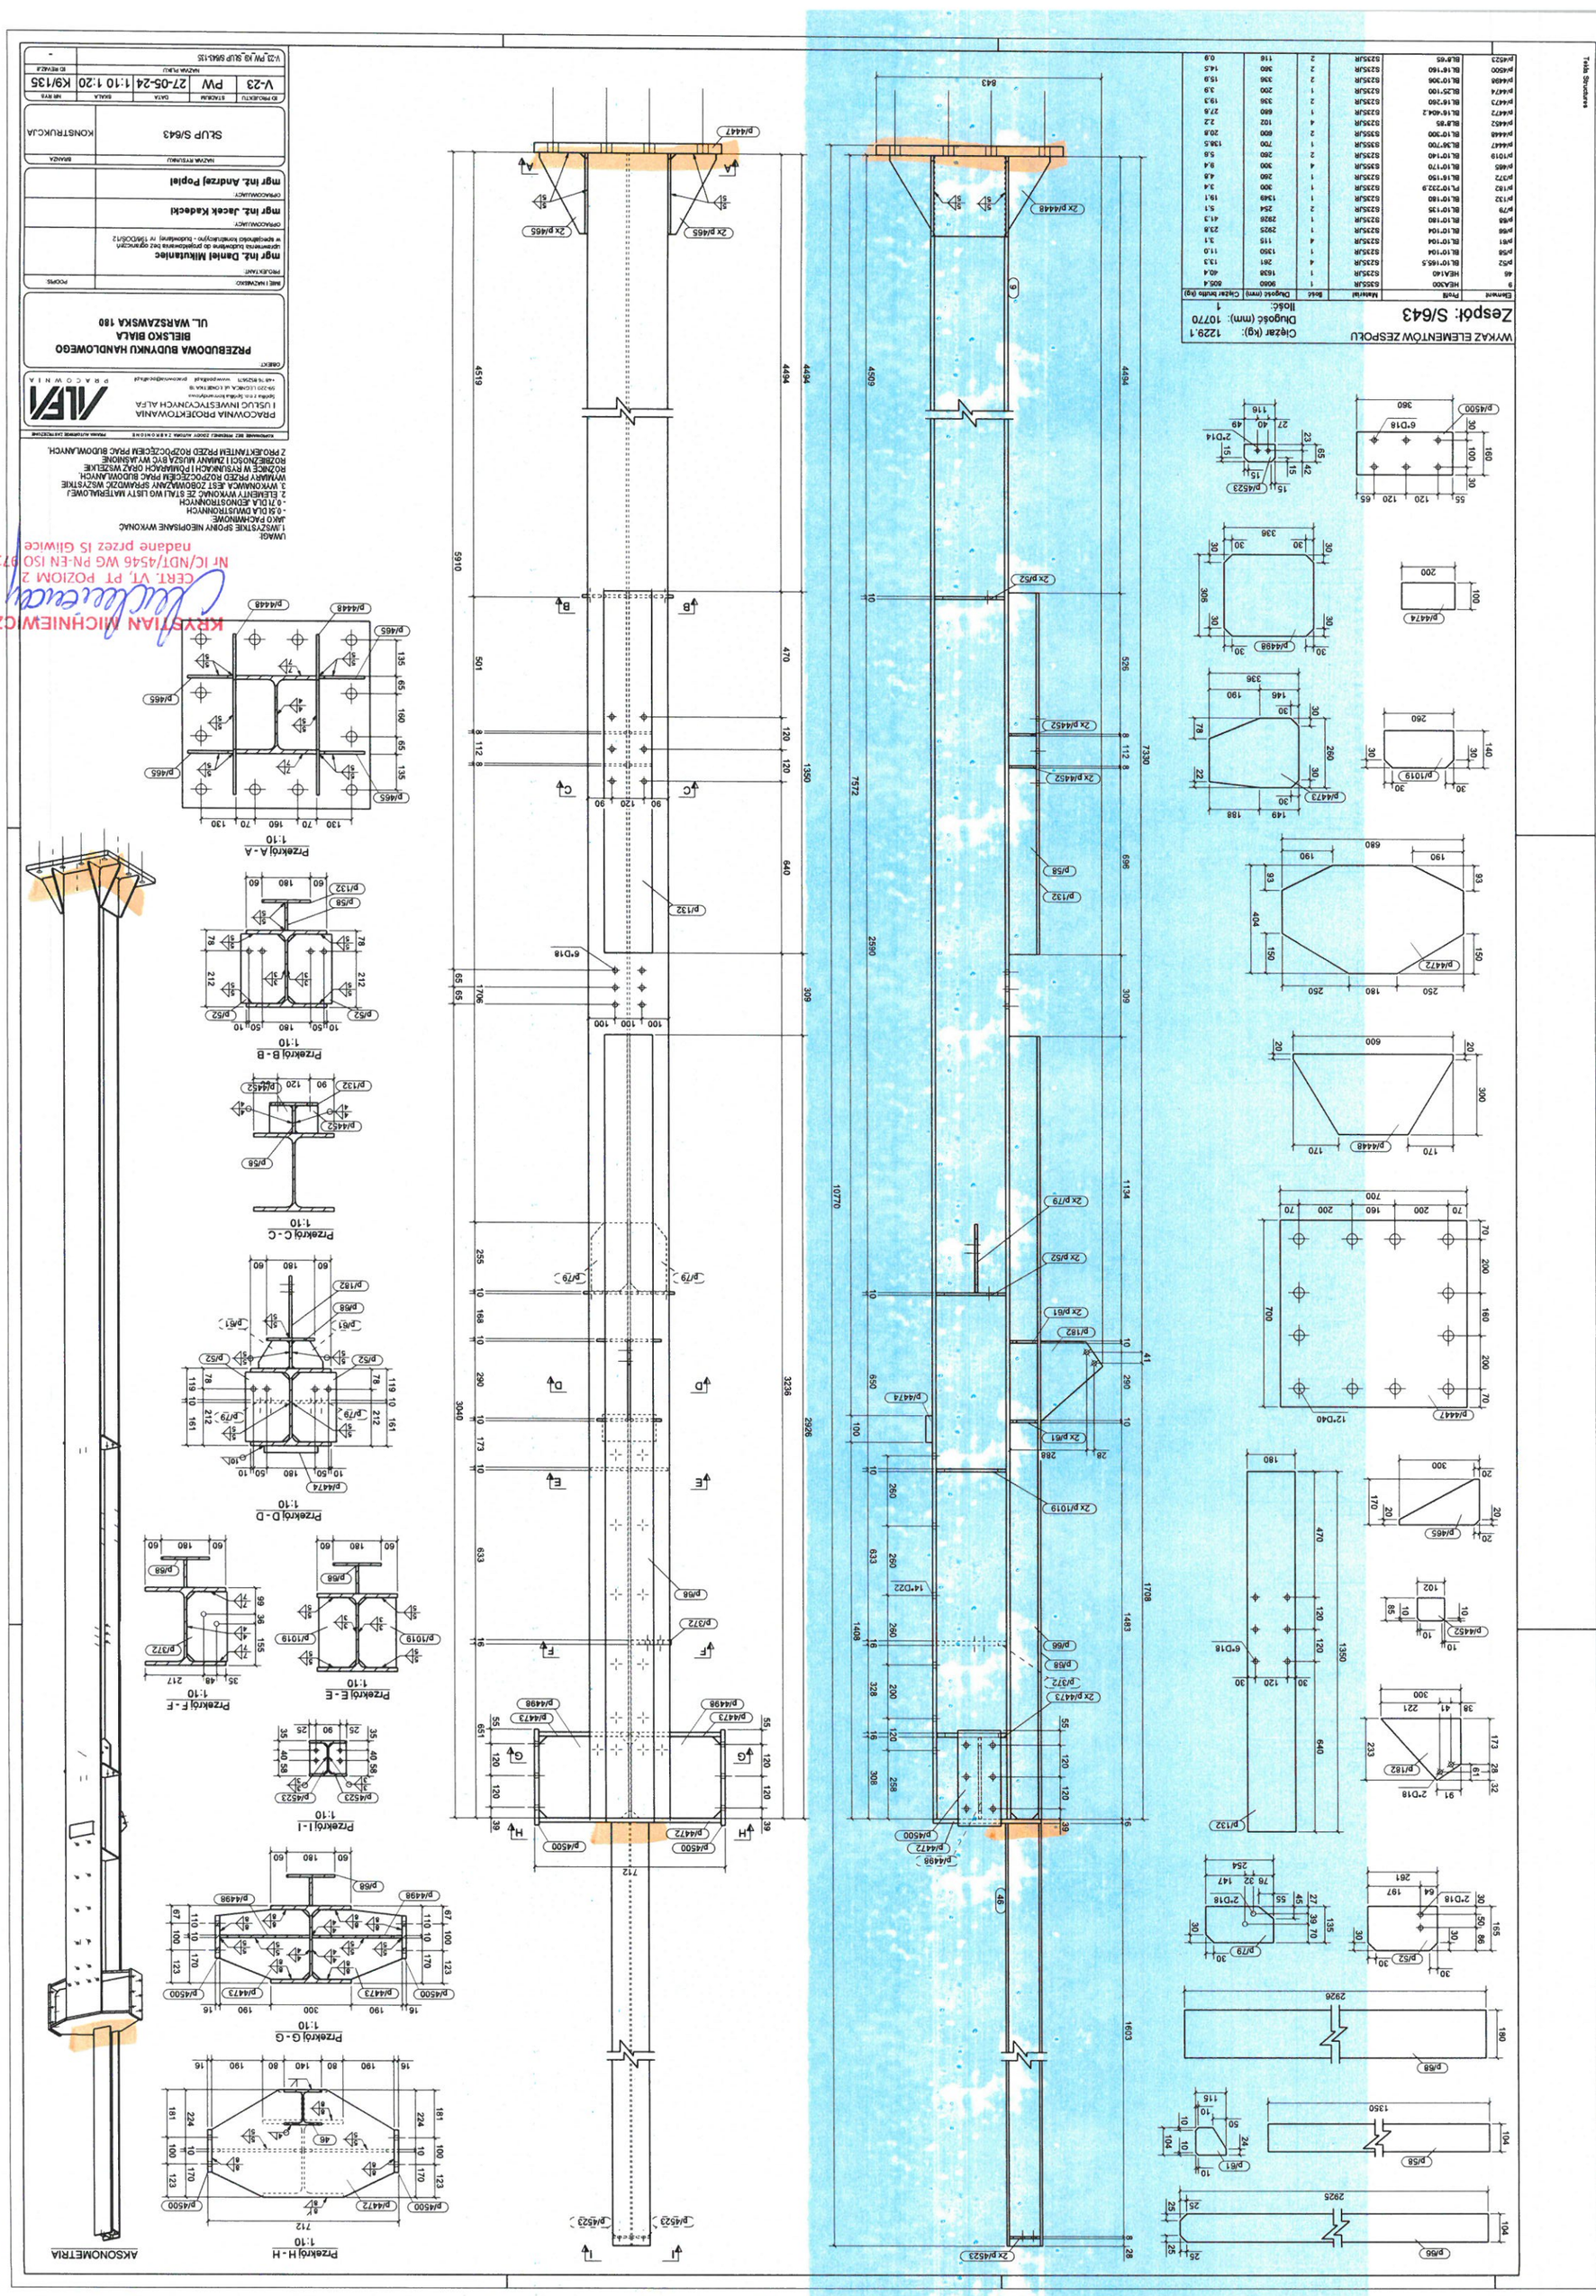
Zespół: S/643
Ciężar (kg): 1229,1
Długość (mm): 10770
Ilość: 1
Przekrój A - A
Przekrój B - B
Przekrój C - C
Przekrój D - D
Przekrój E - E
Przekrój F - F
Przekrój G - G
Przekrój H - H
Przekrój I - I
AKSONOMETRIA
PRZEBUDOWA BUDYNKU HANDLOWEGO
BIELSKO BIAŁA
UL. WARSZAWSKA 180
SLUP S/643
V-23
PW
27-05-24
1:10 1:20
K9/135
mgr inż. Daniel Milkutaniec
mgr inż. Jacek Kładecki
mgr inż. Andrzej Popiel
KONSTRUKCJA
ALFA
PRACOWNIA