Uwagi:
1. Zgrubienie istniejących rurociągów ciśnieniowych oraz linii kablowych określone są wytycznymi normatywnymi – przez rozpoczęciem prac koniecznie wykonać miejscowe odkrywki i ustalić faktyczne rzędne usytuowania. W przypadku znacznych różnic od wartości projektowych w dokumentacji, a miejscach wpięć na przełożeniem rurociągów, skontaktować się z projektantem.

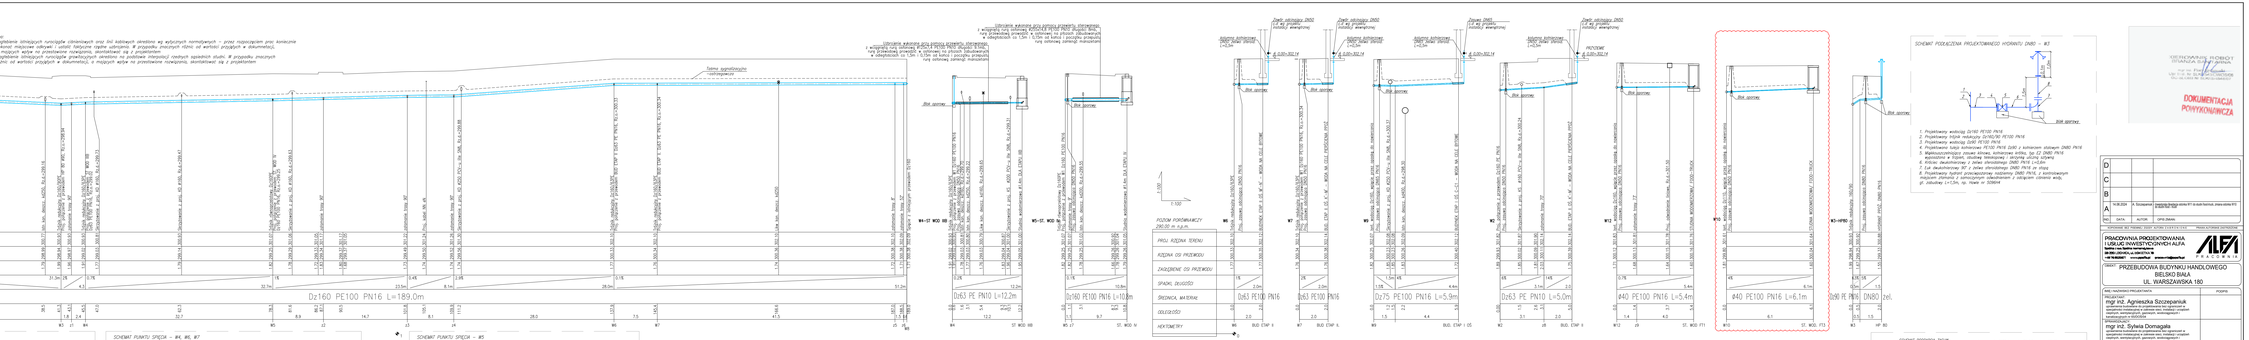

D					
C					
B					
A					
WG	DATA	AUTOR	OPIS ZMIAN		

PRACOWNIA PROJEKTOWANIA I USŁUG INWESTYCYJNYCH ALFA Spółka z ograniczoną odpowiedzialnością Bielsko-Biała, ul. Wyzwolenia 18 tel. 33 812 23 59, fax 33 812 23 59 e-mail: biuro@alfa-projekt.com.pl, projekty@alfa-projekt.com.pl	ALFA PROJEKT
OBIEKT: PRZEBUDOWA BUDYNKU HANDLOWEGO BIELSKI BIAŁA UL. WARSZAWSKA 180	
INIE / NADZORU PROJECTANTA:	PODPIS:
PROJEKTANT: mgr inż. Agnieszka Szczepaniuk upoważnienie budowlane do projektowania bez ograniczeń w specjalności inżynieryjno-drogowej, upoważnienie budowlane do projektowania i kierowania robotami budowlanymi w specjalności konstrukcyjno-budowlanej, uprawnienia do projektowania w specjalności instalacyjnej w zakresie sieci, instalacji i urządzeń cieplnych, wentylacyjnych, gazowych, wodociągowych i kanalizacyjnych, bez ograniczeń, wpisane na listę mapę izbowego z bieżącym obowiązkiem zakładu PE.	
SPRAWDZAJĄCY: mgr inż. Sylwia Domagała upoważnienie budowlane do projektowania bez ograniczeń w specjalności inżynieryjno-drogowej, upoważnienie budowlane do projektowania i kierowania robotami budowlanymi w specjalności konstrukcyjno-budowlanej, uprawnienia do projektowania w specjalności instalacyjnej w zakresie sieci, instalacji i urządzeń cieplnych, wentylacyjnych, gazowych, wodociągowych i kanalizacyjnych, bez ograniczeń, wpisane na listę mapę izbowego z bieżącym obowiązkiem zakładu PE.	

PROJEKTANTA:	STADIUM:	DATA:	SKALA:	NR ARK.	BRANŻA:
V-23	PW	15.12.23	1:100/100/1:250/1:500	2019/PZT	SANITARNA

V-23, PW, 1:100/1:250/1:500, INSTALACJA ZEWNĘTRZNA I WODOŚCIĄGOWA, OC_NOW	2019/PZT
	BRANŻA: A

PROFIL INSTALACJI ZEWNĘTRZNEJ WODY - CZ. 1

DOKUMENTACJA POWYKONAWCZA

KRZYSZTOF ROBOT
DYPLOMOWANY GEODETA
