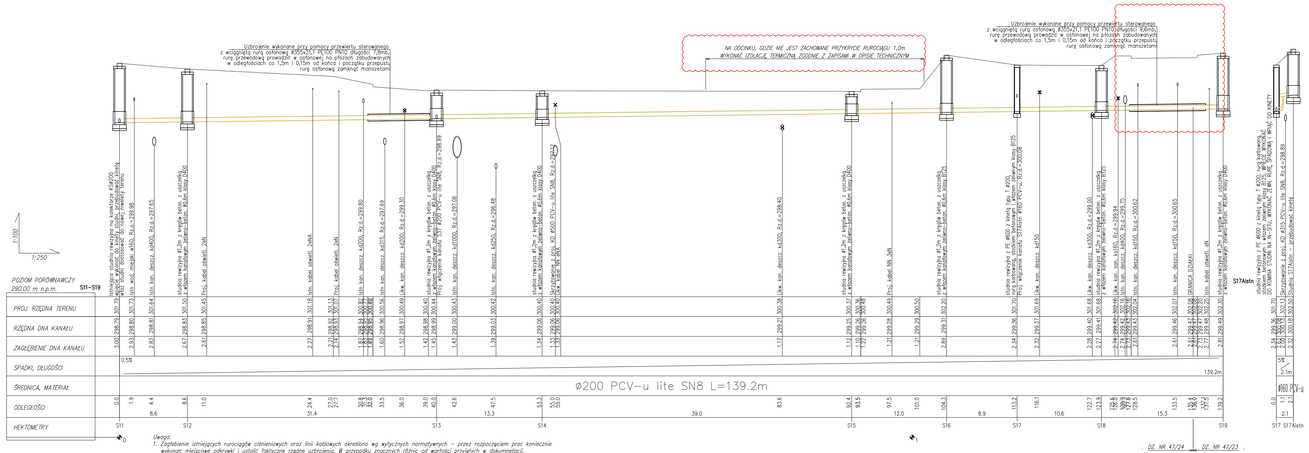

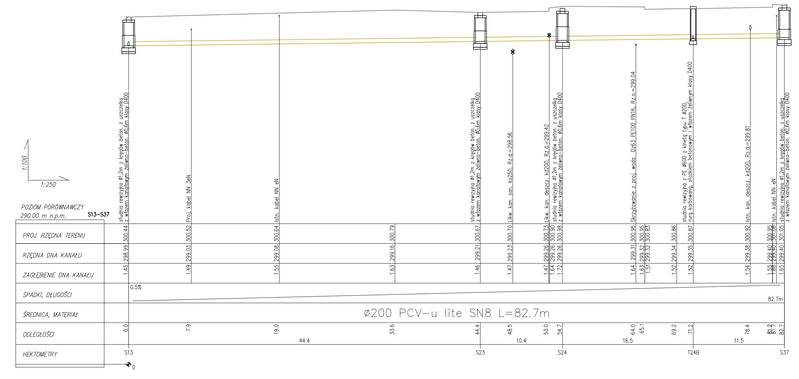

Uwaga:

1. *Zagłębienie istniejących rurociągów ciśnieniowych oraz linii kablowych określono wg wytycznych normatywnych – przez rozpoczęciem prac konieczne wykonać miejscowe odkrywki i ustalić faktyczne rzędne usytuowania. W przypadku znacznych różnic od wartości przyjętych w dokumentacji, o mających wpływ na przestawione rozwiązania, skontaktować się z projektantem*
2. *Zagłębienie istniejących rurociągów grawitacyjnych określono na podstawie interpolacji rzędnych sąsiednich studni. W przypadku znacznych różnic od wartości przyjętych w dokumentacji, o mających wpływ na przestawione rozwiązania, skontaktować się z projektantem*

297x1300

KIEROWNIK ROBÓT
BRANŻA SANITARNA
mgr inż. Piotr Gawlas
Uprawnienia Budowlane
Do: GLOBAL BI/0010/0/0/2007

DOKUMENTACJA POWYKONAWCZA

D			
C			
B	14.06.2024	A. Szczepaniak	- Skrócono rury przewiertowej na odcinku na S16-S19 na prośbę PTF - Skrócono odcinek na przekraczanie dróg (dzięki temu)ze
A	20.04.2024	A. Szczepaniak	- Wprowadzenie studni TZ40 na potrzeby budynku o funkcji gastronomicznej
IND.	DATA:	AUTOR:	OPIS ZMIAN

KOPIOWANIE BEZ PISEMNEJ ZGODY AUTORA ZABRONIONE PRAWA AUTORSKIE OSTRZEŻONE

PRACOWNIA PROJEKTOWANIA I USŁUG INWESTYCYJNYCH ALFA
Spółka z ograniczoną odpowiedzialnością
26-200 LUDWIKÓW, ul. KRÓTKA 1B
+48 761452267; www.pracowniaalfa; pracownia@pracowniaalfa.pl
ALFA PRACOWNIA

OBIEKT: PRZEBUDOWA BUDYNKU HANDLOWEGO BIELSKO BIAŁA
UL. WARSZAWSKA 180

IMIĘ I NAZWISKO PROJEKTANTA	PODPIS
PROJEKTANT: mgr inż. Agnieszka Szczepaniak ograniczenia budowlane do projektowania bez ograniczeń w specjalności instalacyjnej w zakresie sieci, instalacji i urządzeń cieplnych, wentylacyjnych, gazowych, wodociągowych i kanalizacyjnych w DOD0012/PB/09	
SPRAWDZAJĄCY: mgr inż. Sylwia Domagała ograniczenia budowlane do projektowania bez ograniczeń w specjalności instalacyjnej w zakresie sieci, instalacji i urządzeń cieplnych, wentylacyjnych, gazowych, wodociągowych i kanalizacyjnych w DOD0012/PB/09	

NAZWA RYSUNKU	BRANŻA
PROFIL INSTALACJI ZEWNĘTRZNEJ KANALIZACJI SANITARNEJ CZ. 1	SANITARNA

ID PROJEKTU	STADIUM	DATA	SKALA	NR RYS.
V-23	PW	15.12.23	1:100/250	202/PZT

NAZWA PLIKU	ID REWIZJI
V-23_PW_N_P_PROFIL INSTALACJI ZEWNĘTRZNEJ KANALIZACJI SANITARNEJ_REWB-202_PZT_NOB	B