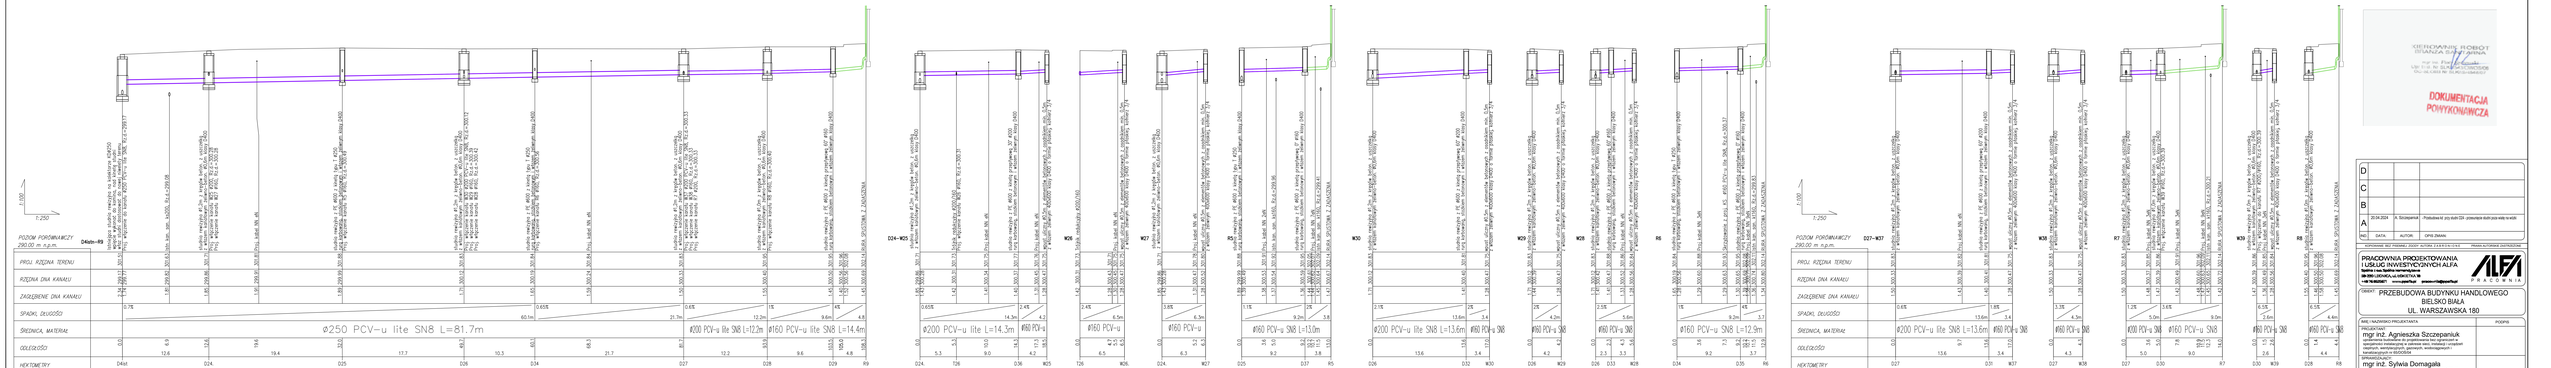

Uwagi:

1. Zagłębienie istniejących rurociągów ciśnieniowych oraz linii kablowych określono wg wytycznych normatywnych – przez rozpoczęciem prac koniecznie wykonać miejscowe odkrywki i ustalić faktyczne rzędne ułożenia. W przypadku znacznych różnic od wartości przyjętych w dokumentacji, o mających wpływ na przestawione rozwiązania, skontaktować się z projektantem
2. Zagłębienie istniejących rurociągów grawitacyjnych określono na podstawie inwentaryzacji rzędnych sąsiednich studni. W przypadku znacznych różnic od wartości przyjętych w dokumentacji, o mających wpływ na przestawione rozwiązania, skontaktować się z projektantem

mgr inż. Piotr Kowalczyk
Uprawnienia Budowlane Nr: U-1/-/-/ BL/0016/07/0508
NIP: 9411261086 Nr REGON: 141284557

DOKUMENTACJA POWYKONAWCZA

D			
C			
B			
A	30.04.2024	A. Szczepaniak	Podsumował przy dodaniu D24-przekopów dodał pozycje wraz z ich rzędnymi
NR:	DATA:	AUTOR:	OPIS ZMIAN:

PROJEKTANT:

PRACOWNIA PROJEKTOWANIA I USŁUG INWESTYCYJNYCH ALFA
Spółka z ogr. odpowiedzialnością
39-300 LEŻAJSK, ul. KOŚCIUSZKI 36
tel. 16 7822007 www.alfa.pl biuro@alfa.pl

OBIEKT: PRZEBUDOWA BUDYNKU HANDLOWEGO BIELSKO BIAŁA UL. WARSZAWSKA 180

MIEJ / NAZWISKO PROJEKTANTA	PODPIS
mgr inż. Agnieszka Szczepaniak uprawnienia budowlane do projektowania bez ograniczeń w specjalności instalacyjnej w zakresie sieci, instalacji i urządzeń cieplnych, wentylacyjnych, wodociągowych i kanalizacyjnych w GODO/0/PBI/0/N	
mgr inż. Sylwia Domagała uprawnienia budowlane do projektowania bez ograniczeń w specjalności instalacyjnej w zakresie sieci, instalacji i urządzeń cieplnych, wentylacyjnych, wodociągowych i kanalizacyjnych w GODO/0/PBI/0/N	

NAZWA RYSUNKU	BRANŻA
PROFIL INSTALACJI ZEWNĘTRZNEJ KANALIZACJI DESZCZOWEJ CZ. 5	SANITARNA

ID PROJEKTU	STADIUM	DATA	SKALA	NR RYS.
V-23	PW	15.12.23	1:100/250	210/PZT

NAZWA PLIKU: 1-23_PW_N_PZT_PROFIL INSTALACJI ZEWNĘTRZNEJ KANALIZACJI DESZCZOWEJ_REWA210_PZT_REA

WERSJA A