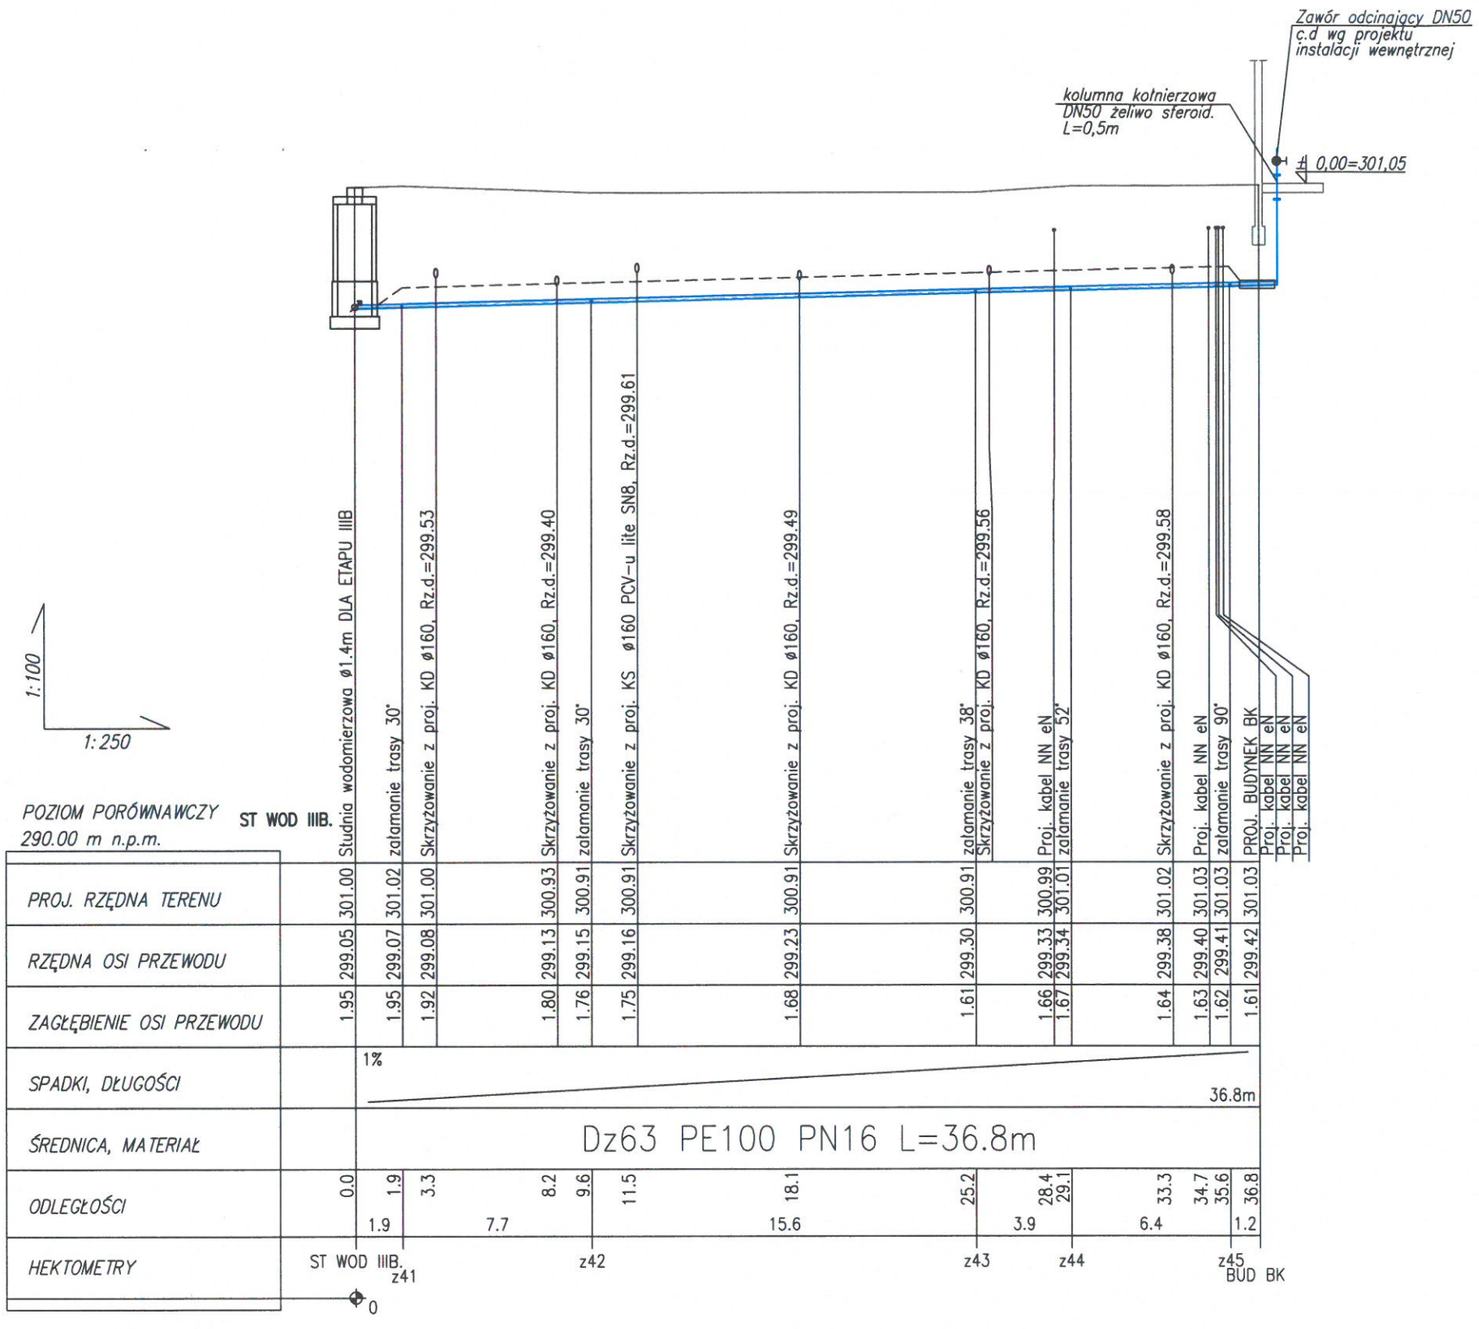

KIEROWNIK ROBÓT
BRANŻA SANITARNA
mgr inż. Piotr Sprzewski
Upr bud. Nr SLK/0543/OWOS/06
OC-SLOIIB Nr SLK/IS/4548/07

DOKUMENTACJA POWYKONAWCZA

KOPIOWANIE BEZ PISEMNEJ ZGODY AUTORA ZABRONIONE PRAWA AUTORSKIE ZASTRZEŻONE

PRACOWNIA PROJEKTOWANIA
I USŁUG INWESTYCYJNYCH ALFA
Spółka z o.o. Spółka komandytowa
59-220 LEGNICA, ul. ŁOKIETKA 18
+48 76 8525671 www.ppalfa.pl pracownia@ppalfa.pl
ALFA PRACOWNIA

OBIEKT: PRZEBUDOWA BUDYNKU HANDLOWEGO
BIELSKO BIAŁA
UL. WARSZAWSKA 180

IMIĘ I NAZWISKO PROJEKTANTA	PODPIS
PROJEKTANT: **mgr inż. Agnieszka Szczepaniuk** uprawnienia budowlane do projektowania bez ograniczeń w specjalności instalacyjnej w zakresie sieci, instalacji i urządzeń cieplnych, wentylacyjnych, gazowych, wodociągowych i kanalizacyjnych nr 65/DOŚ/04	
SPRAWDZAJĄCY: **mgr inż. Sylwia Domagała** uprawnienia budowlane do projektowania bez ograniczeń w specjalności instalacyjnej w zakresie sieci, instalacji i urządzeń cieplnych, wentylacyjnych, gazowych, wodociągowych i kanalizacyjnych nr DOŚ/0132/PBS/16	

NAZWA RYSUNKU	BRANŻA
PROFIL INSTALACJI ZEWNĘTRZNEJ WODY - CZ. 2	SANITARNA

ID PROJEKTU	STADIUM	DATA	SKALA	NR RYS
V-23	PW	15.12.23	1:100/250	213/PZT

NAZWA PLIKU	ID REWIZJI
V-23_PW_N_P_PROFIL INSTALACJI ZEWNĘTRZNEJ WODY_REWA-213_PZT	-