


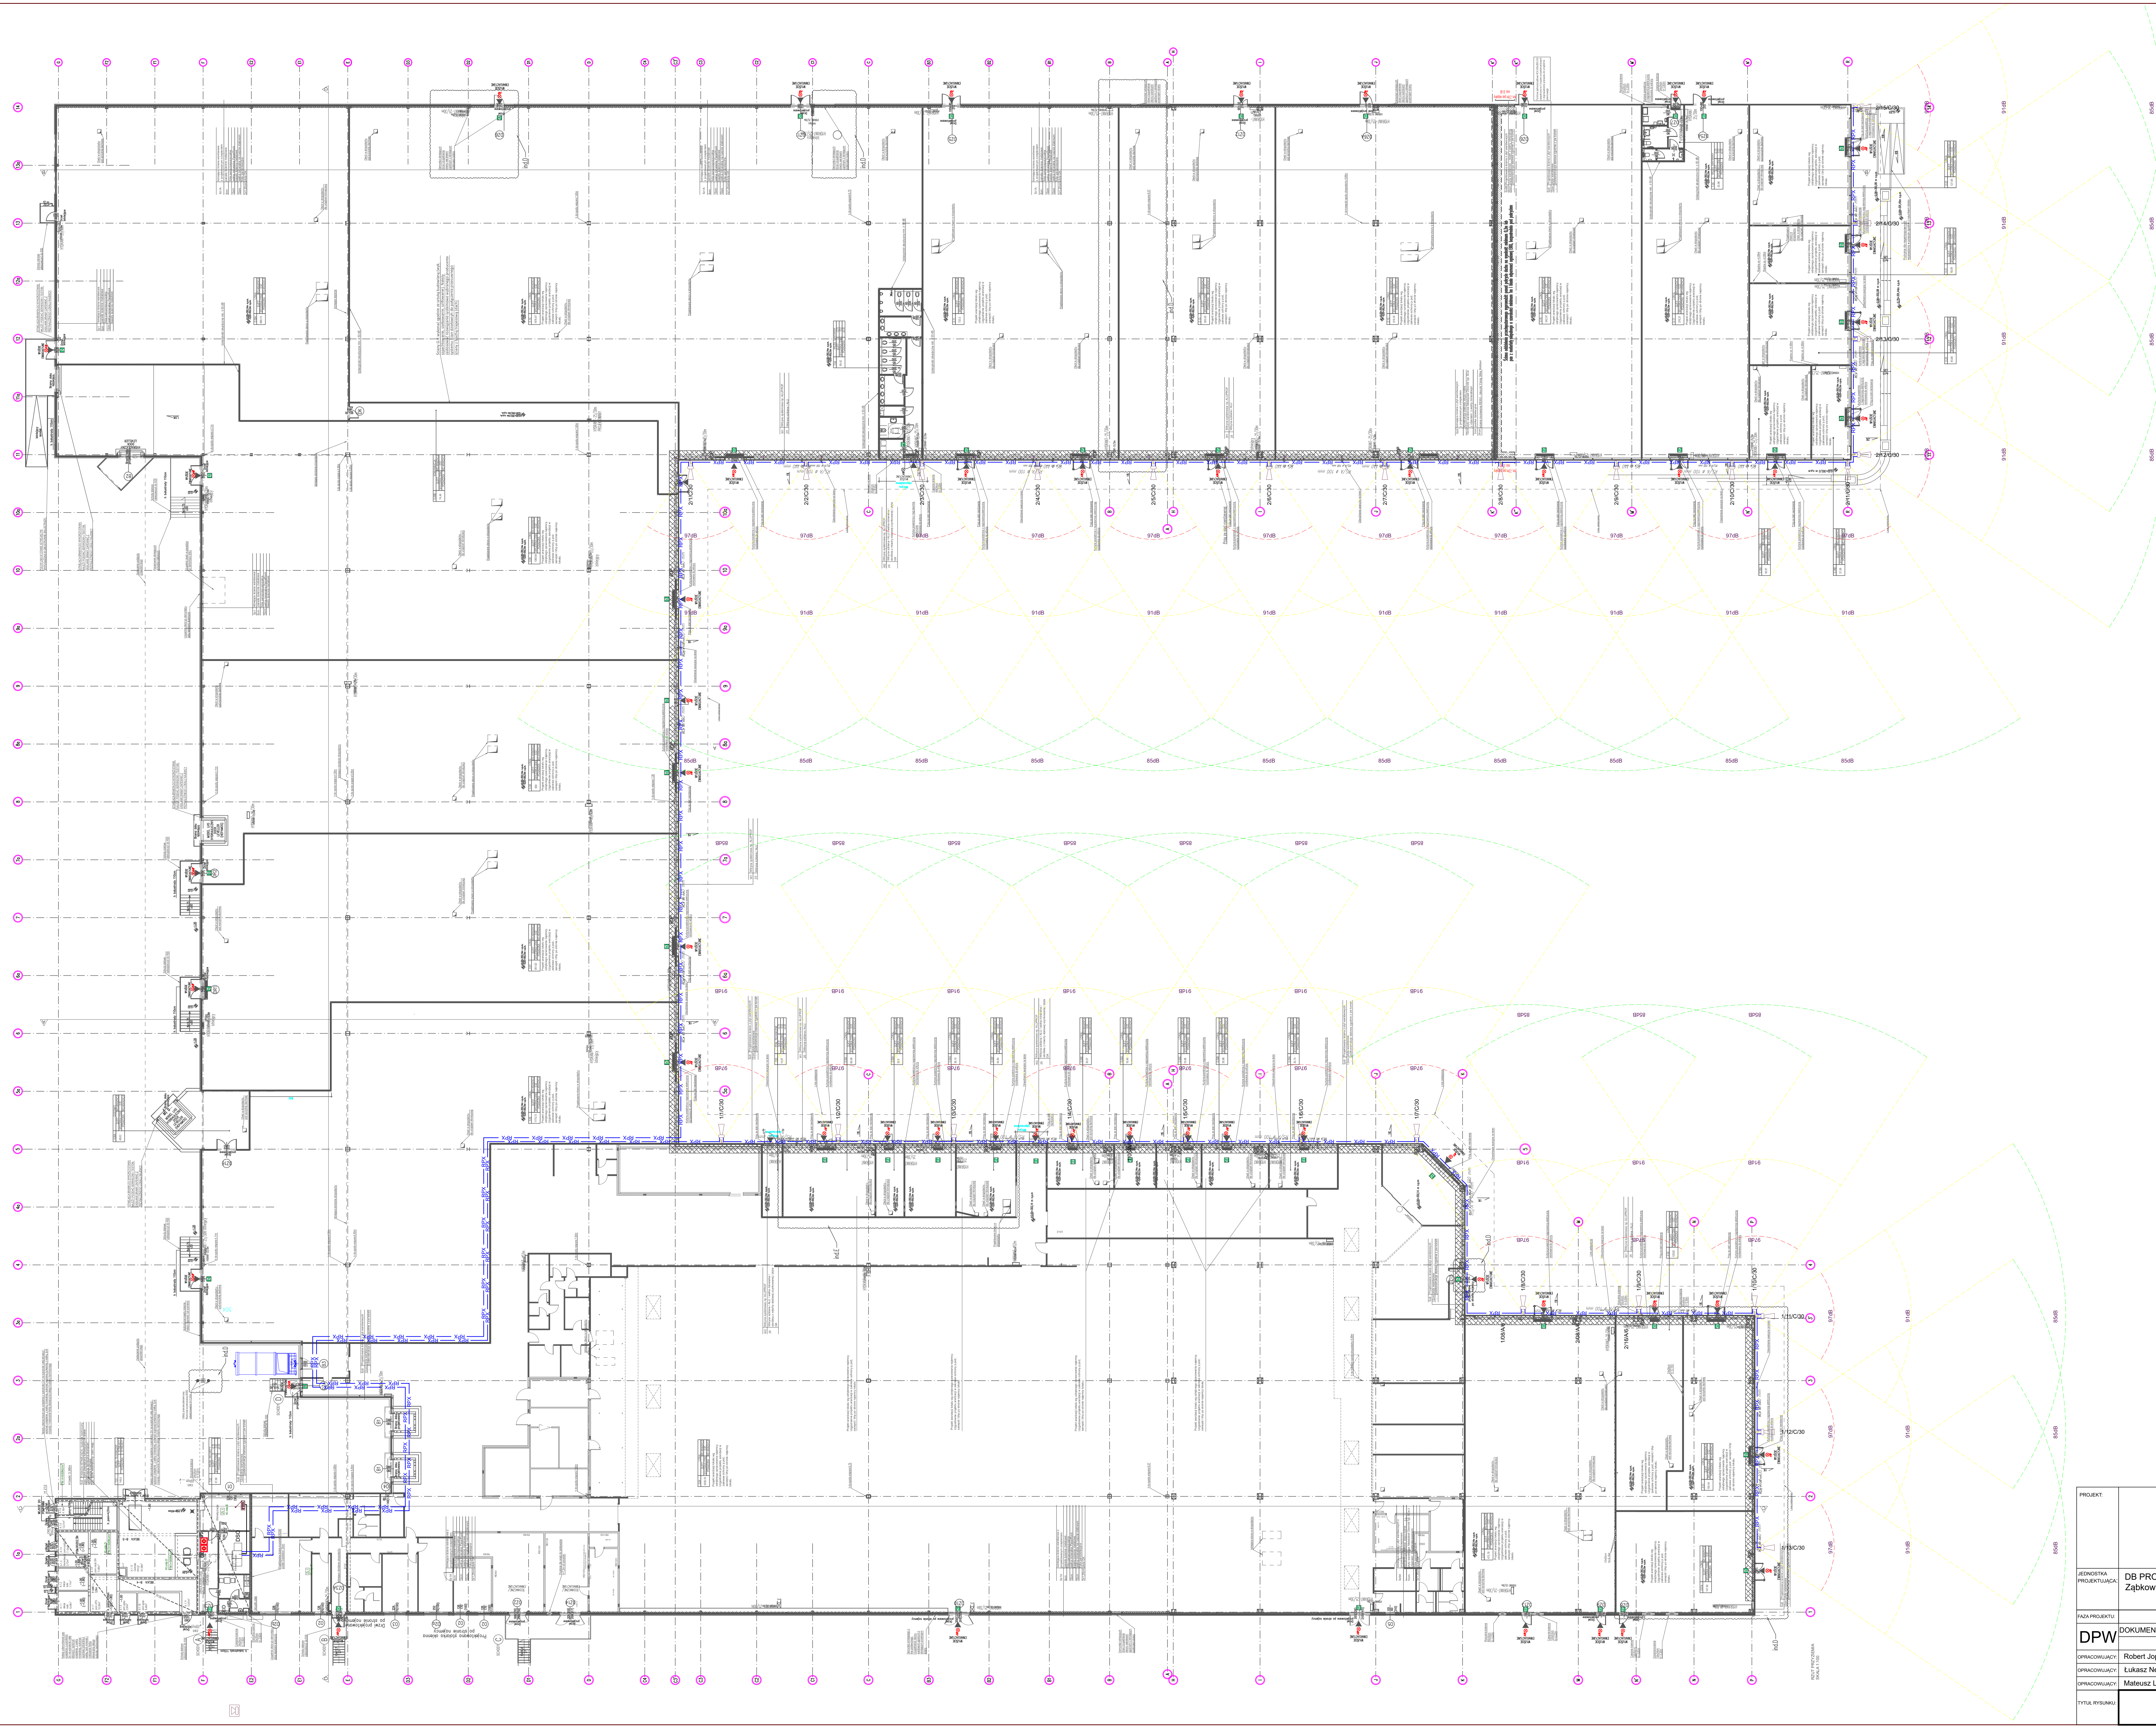

Legenda - system nagłośnienia (PA):

- Głośnik tubowy zewnętrzny TONSIL GZT 30
- CD Odtwarzacz CD/MP3
- Wzmacniacz miksujący
- Pulpit systemu PA RM-8000
- Wzmacniacz mocy W203
- Mikser
- Źródło tia
- Przewód / wiązka przewodów UTP cat.6 4x2x0.5
- Przewód / wiązka przewodów PM-011 OFC 2x0.22
- Przewód / wiązka przewodów RFX 2x1.2
- Oznaczenie literowe typu głośnika
- Numer strefy nagłośnieniowej
- Numer głośnika w linii głośnikowej
- Numer linii głośnikowej

PROJEKT:	PRZEBUDOWA BUDYNKU HANDLOWEGO BIELSKO-BIAŁA UL. WARSZAWSKA 180		
JEKONOSTA PROJEKTOWA:	DB PROJEKT Sp. z o.o. Ząbkowska 24 / 2, 58-200 Dzierżoniów		
FAZA PROJEKTU:	STADIUM PROJEKTU:	BRANŻA:	DATA:
DPW	DOKUMENTACJA POWYKONAWCZA	INSTALACJE NISKOPRĄDOWE	12.2024
OPRACOWAŁY:	Imię i Nazwisko	Nr uprawnień	Podpis
OPRACOWAŁY:	Robert Jopek		
OPRACOWAŁY:	Lukasz Neuberg		
OPRACOWAŁY:	Mateusz Lichon		
TYTUŁ RYSUNKU:	Rozmieszczenie urządzeń PA		
	SKALA:	1:200	
	NR RYS.	E.NP.PA.R02	