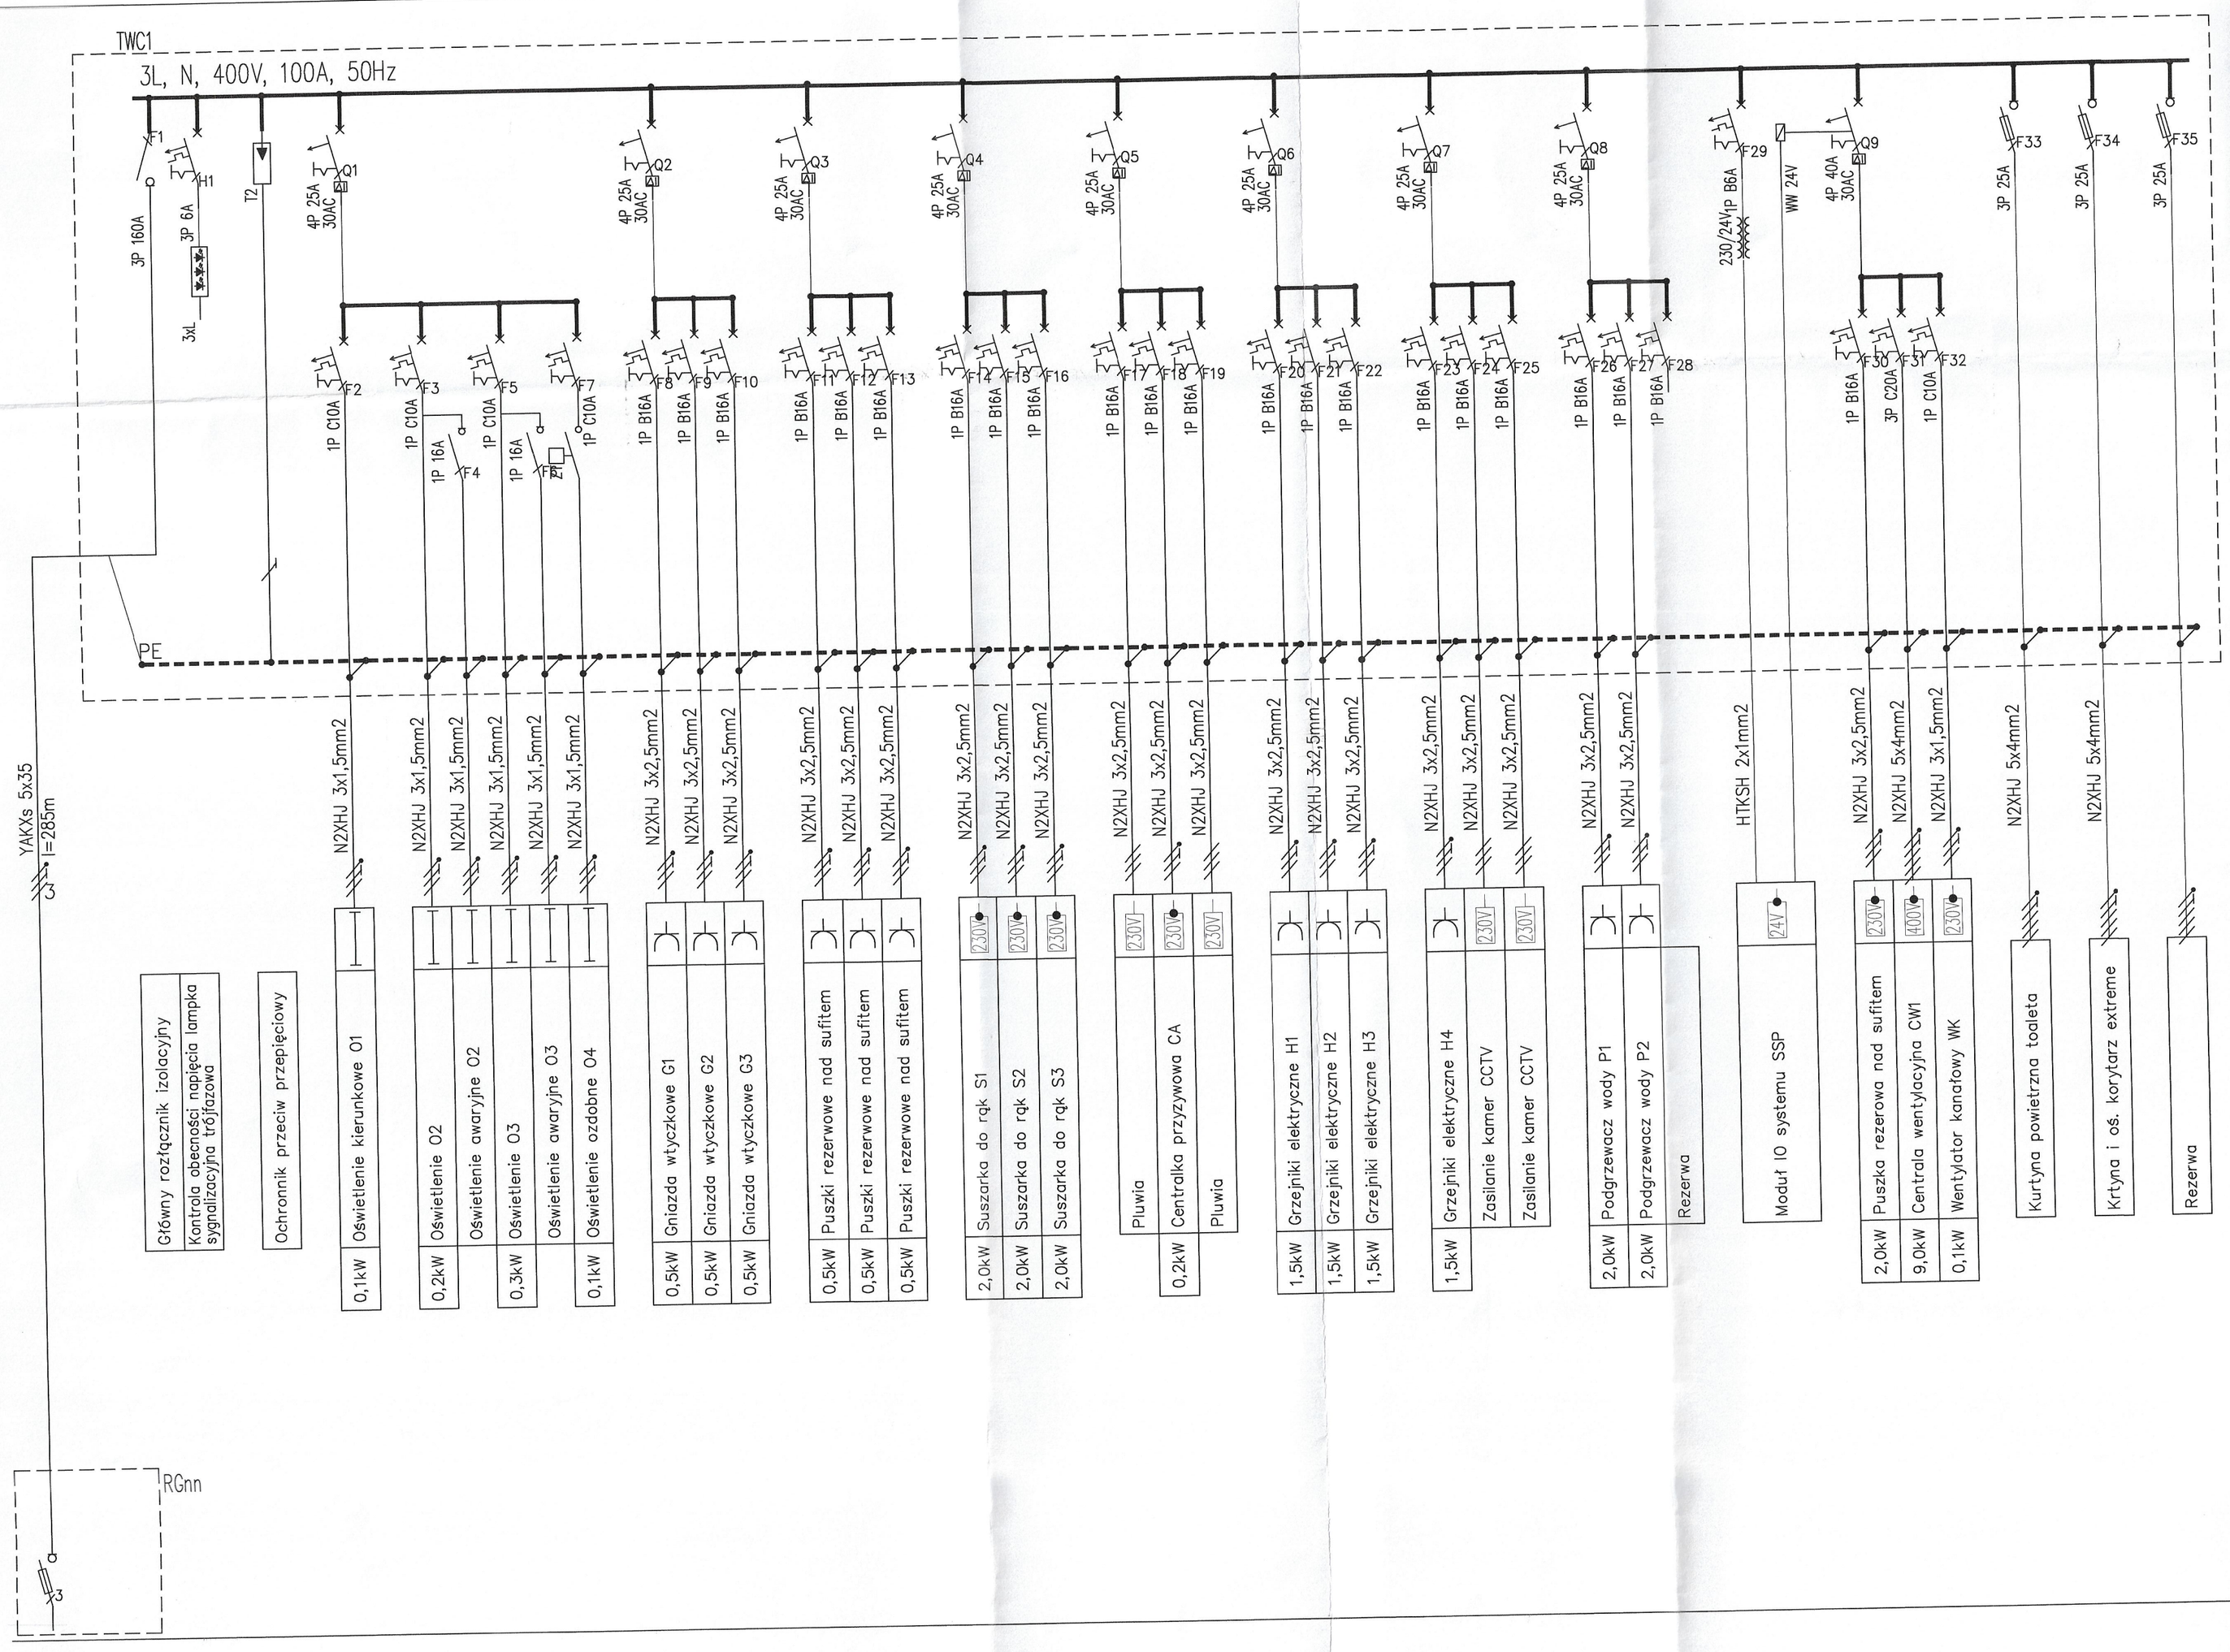

IND.	DATA:	AUTOR:	OPIS ZMIAN:
D	10.07.2024	Krzysztof Panas	-ZMIENIONO TYP KABLA ZASILAJĄCEGO


KOPIOWANIE BEZ PISEMNEJ ZGODY AUTORA ZABRONIONE PRAWA AUTORSKIE ZASTRZEŻONE

PRACOWNIA PROJEKTOWANIA
I USŁUG INWESTYCYJNYCH ALFA
Spółka z o.o. Spółka komandytowa
59-220 LEGNICA, ul. ŁOKIETKA 18
+48 76 8525671 www.ppalfa.pl pracownia@ppalfa.pl
ALFA PRACOWNIA

OBIEKT: PRZEBUDOWA BUDYNKU HANDLOWEGO
BIELSKO BIAŁA
UL. WARSZAWSKA 180

IMIĘ I NAZWISKO: PODPIS:

PROJEKTANT:
mgr inż. Aleksander Pater
uprawnienia budowlane do projektowania bez ograniczeń w specjalności instalacyjnej nr 131/DOŚ/06

DOKUMENTACJA POWYKONAWCZA

SPRAWDZAJĄCY:
mgr inż. Jarosław Przybysz
uprawnienia budowlane do projektowania bez ograniczeń w specjalności instalacyjnej nr 105/DOŚ/05

TECHNET INVEST SPÓŁKA Z OGRANICZONĄ ODPOWIEDZIALNOŚCIĄ SPÓŁKA KOMANDYTOWA
REGON: 369[illegible]0217
KRS: 0000713359

TYTUŁ RYSUNKU:
SCHEMAT ROZDZIELNICY ADMINISTRACYJNEJ TWC1

BRANŻA:
INSTALACJE ELEKTRYCZNE

NR	STADIUM	SKALA	NR RYS
V-23	P.W.	%	E-10
ID ZMIAN	DATA	NAZWA PLIKU:	
C	10.07.2024	Schemat RG aktualny_	