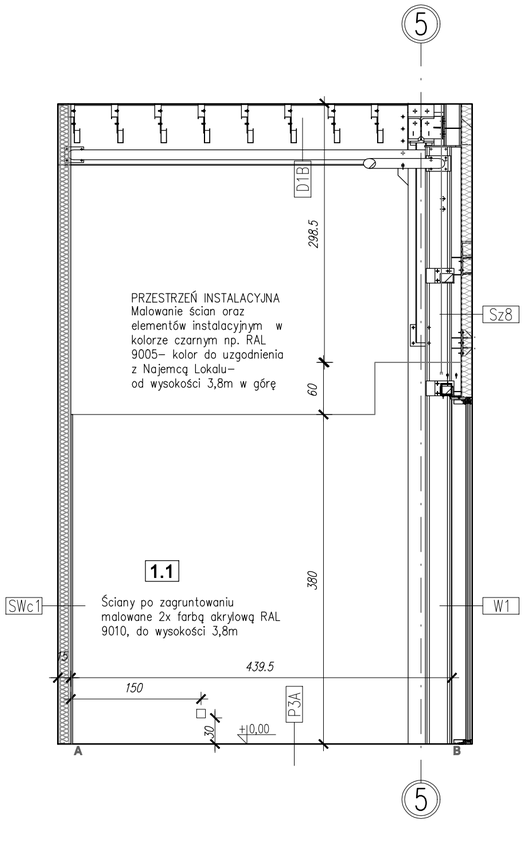

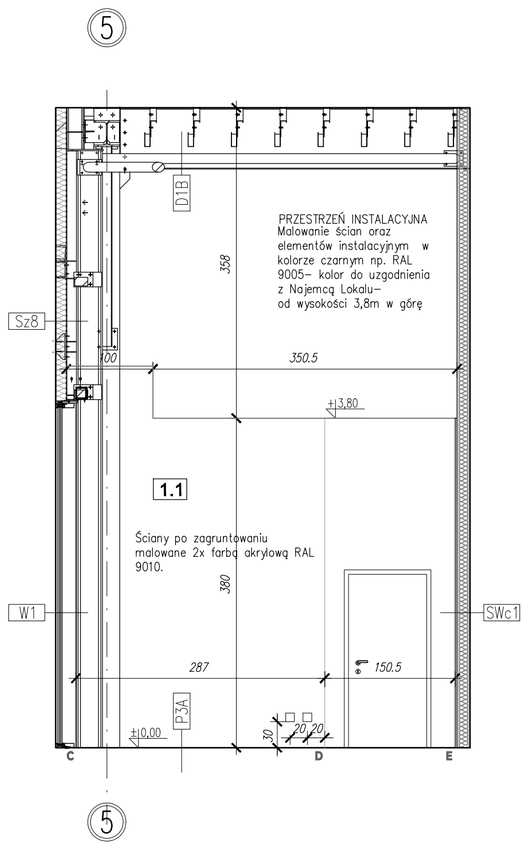

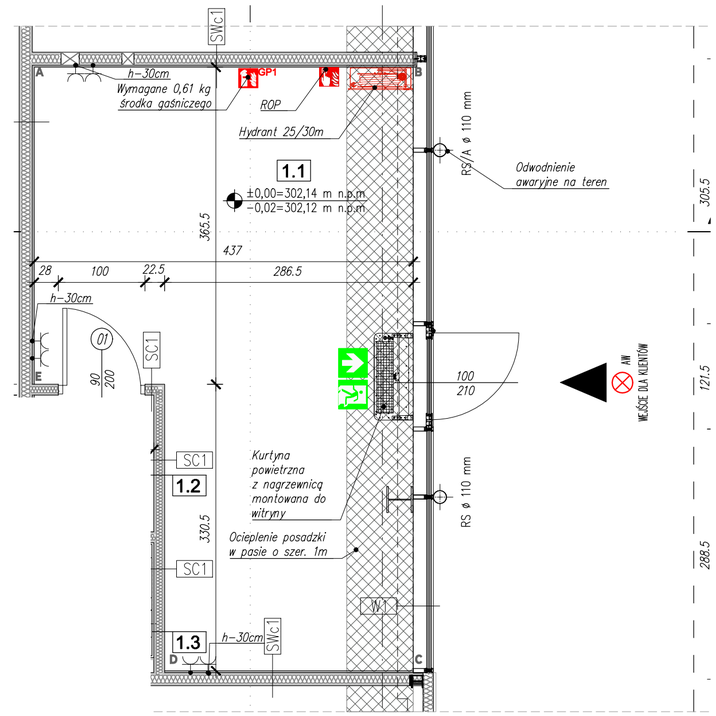

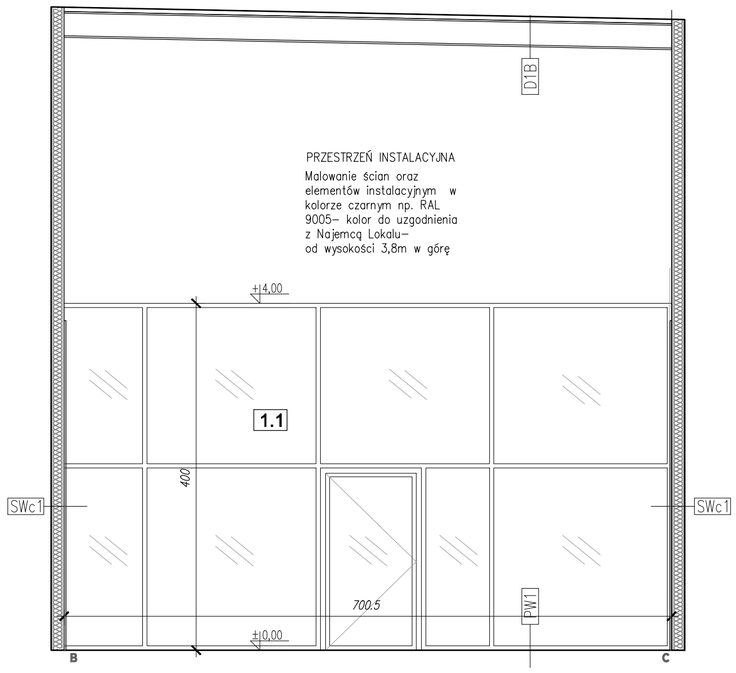

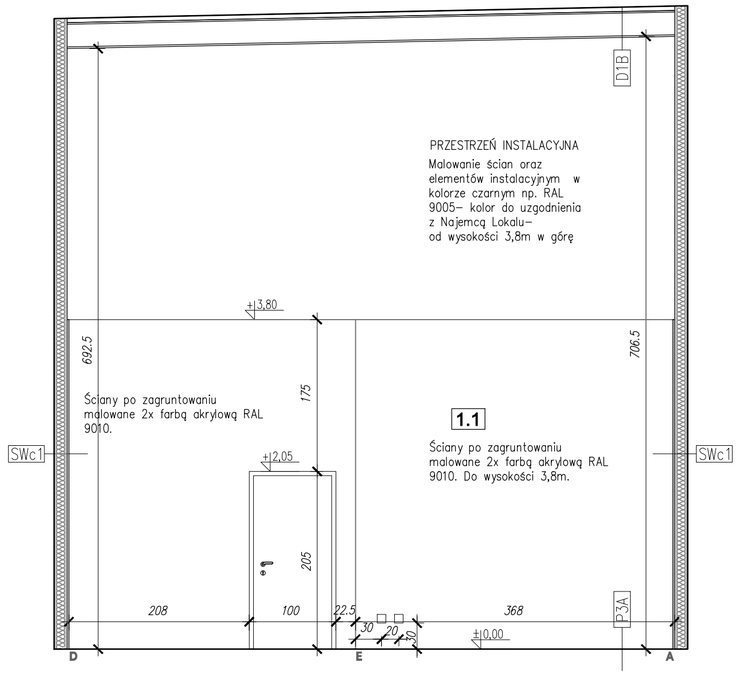

KOPIOWANIE BEZ PISEMNEJ ZGODY AUTORA Z A B R O N I O N E PRAWA AUTORSKIE ZASTRZEŻONE

PRACOWNIA PROJEKTOWANIA
I USŁUG INWESTYCYJNYCH ALFA
Spółka z o.o. Spółka komandytowa
59-220 LEGNICA, ul. ŁOKIETKA 18
+48 76 8525671 www.ppalfa.pl pracownia@ppalfa.pl
PRACOWNIA

OBIEKT:
ARANŻACJA LOKALU CASEOWNIA W BUDYNKU HANDLOWYM
BIELSKO BIAŁA
UL. WARSZAWSKA 180

IMIĘ I NAZWISKO PROJEKTANTA	PODPIS
PROJEKTANT: mgr inż. arch. Agata Zygmunt-Sidor uprawnienia budowlane do projektowania bez ograniczeń w specjalności architektonicznej nr 87/DSOKK/2018	
OPRACOWUJĄCY: mgr inż. arch. Paula Misiak-Skwarek	

NAZWA RYSUNKU	BRANŻA
KŁADY ŚCIAN SALI SPRZEDAŻY	ARCHITEKTURA

ID PROJEKTU	STADIUM	DATA	SKALA	NR RYS
V-23	PT	19.08.2024	1:50	05A/A/8

NAZWA PLIKU	ID REWIZJI
V-23_PW CASEOWNIA_A-KŁADY ŚCIAN SALI SPRZEDAŻY	-

A2 pionowo