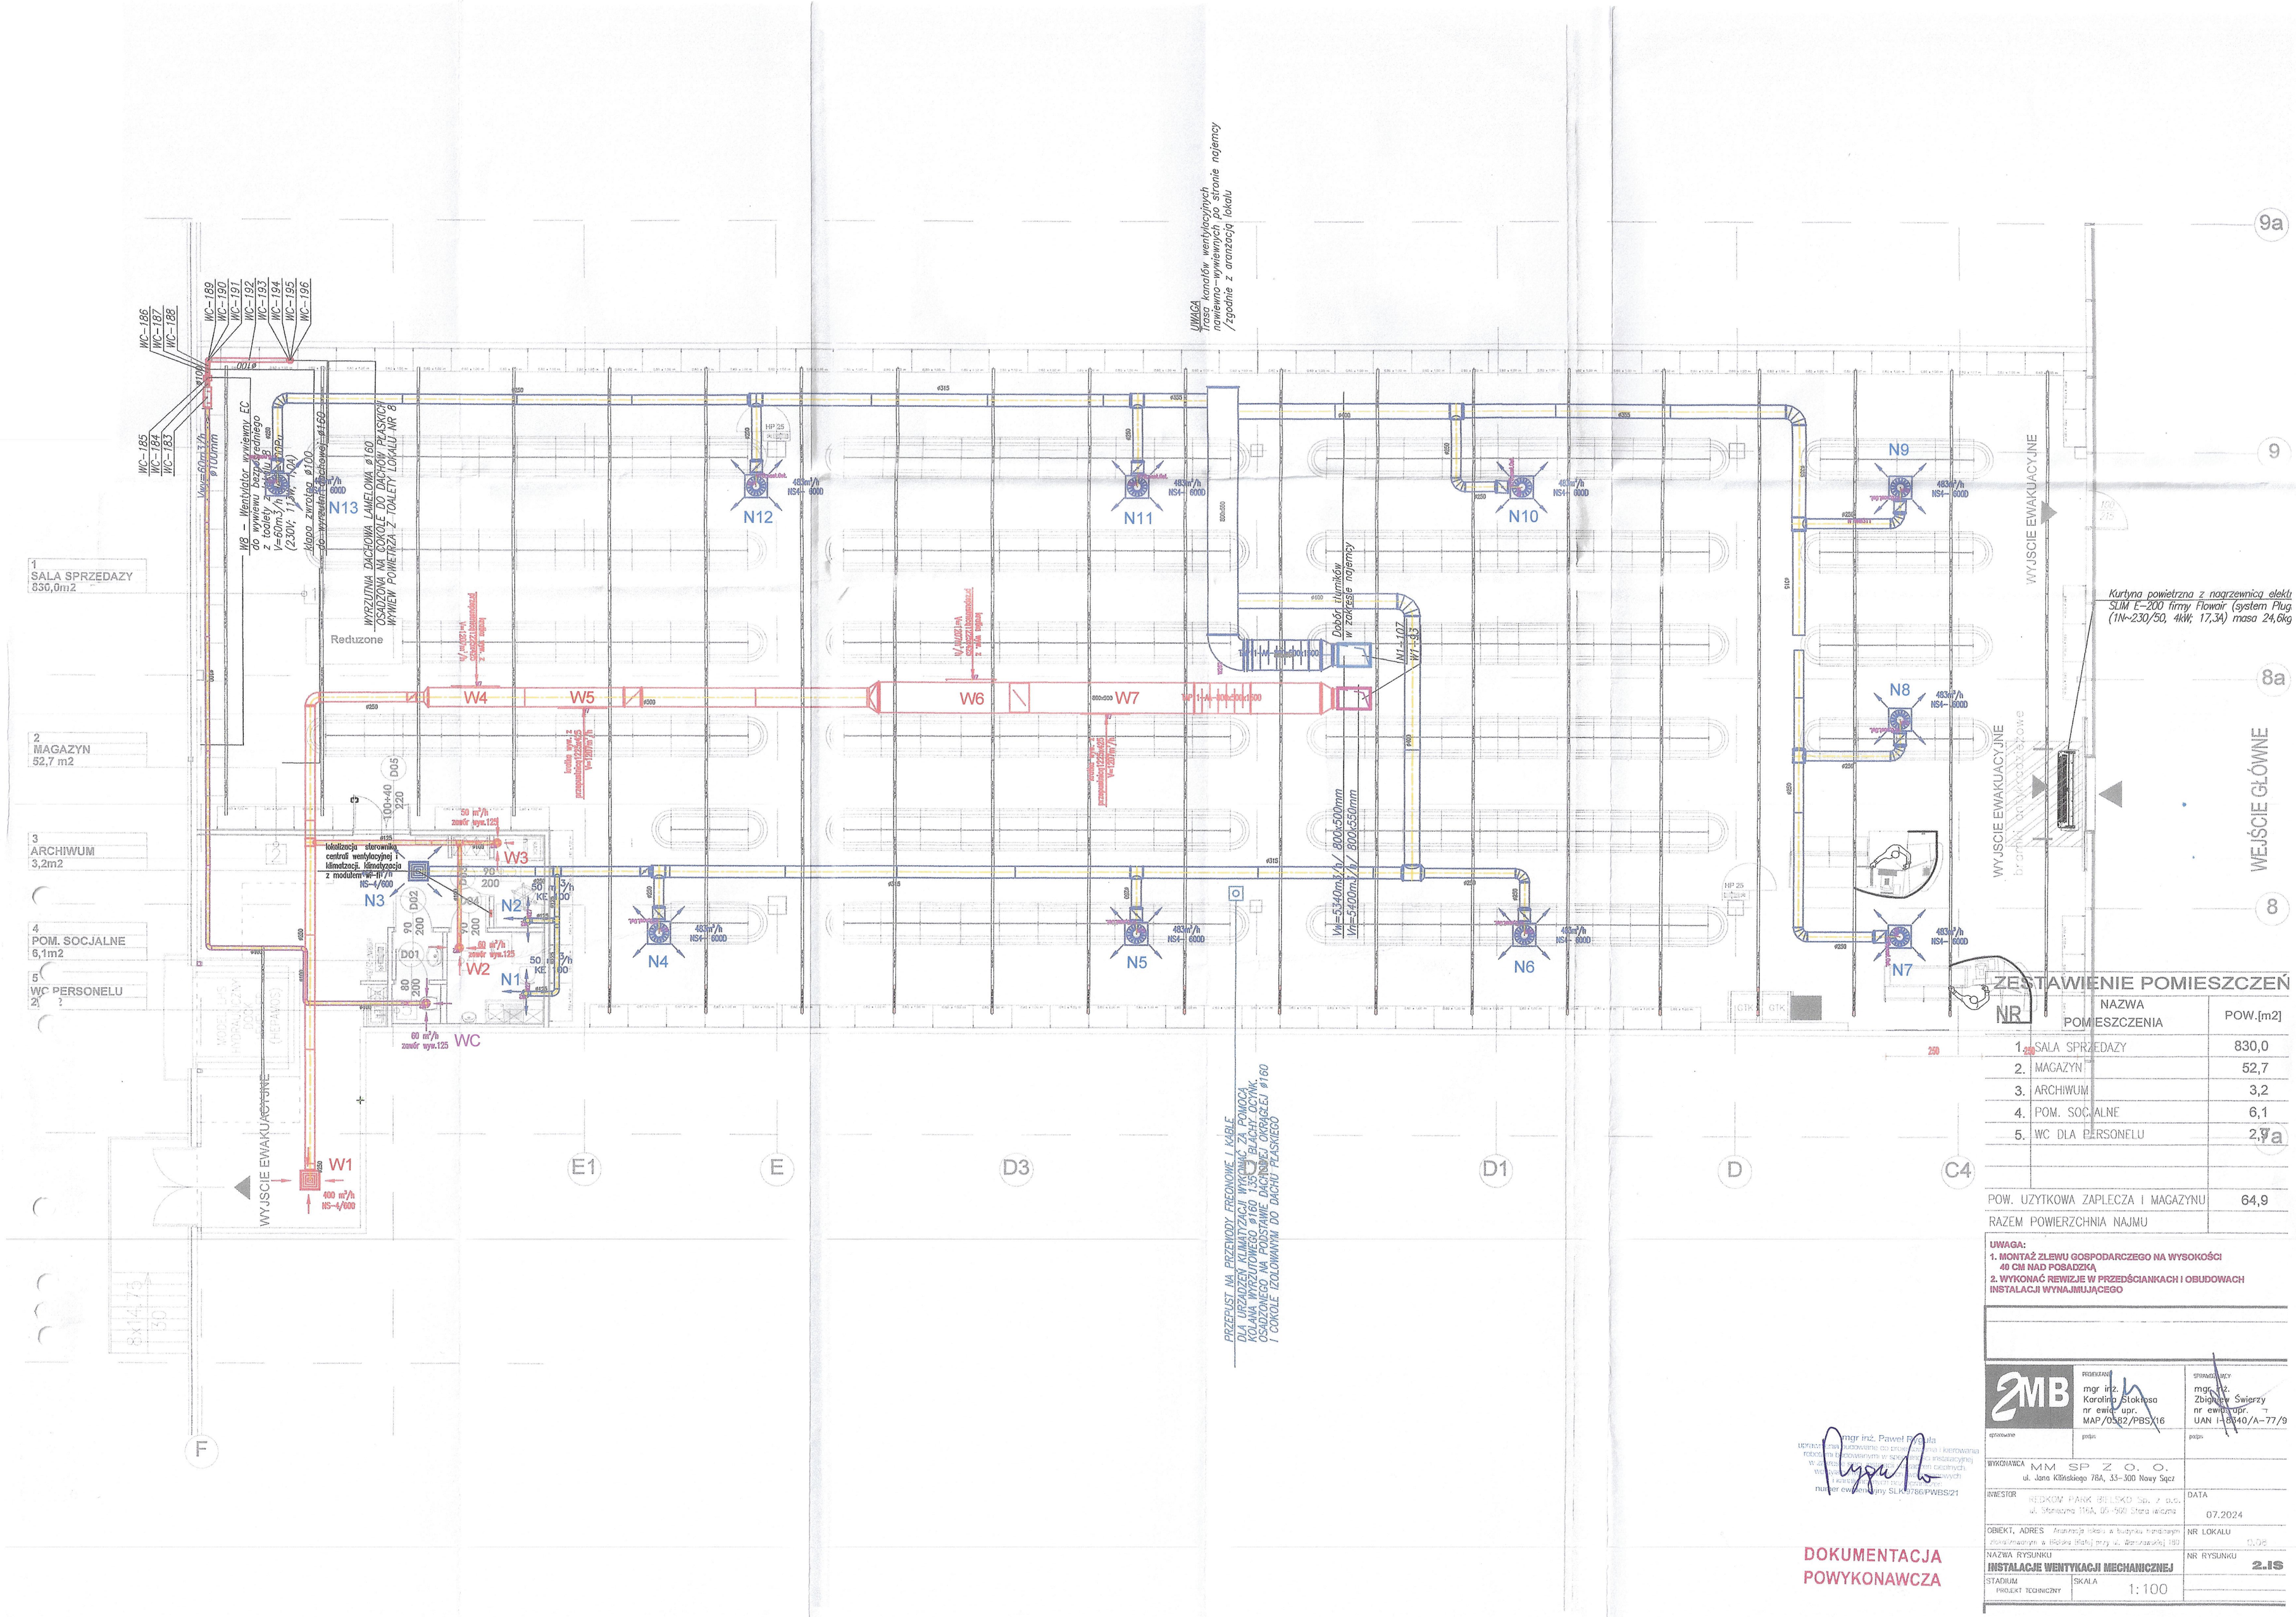

ZESTAWIENIE POMIESZCZEŃ

NR	NAZWA POMIESZCZENIA	POW.[m2]
1.	SALA SPRZEDAZY	830,0
2.	MAGAZYN	52,7
3.	ARCHIWUM	3,2
4.	POM. SOCJALNE	6,1
5.	WC DLA PERSONELU	2,9
POW. UZYTKOWA ZAPLECZA I MAGAZYNU		64,9
RAZEM POWIERZCHNIA NAJMU		

UWAGA:
1. MONTAŻ ZLEWU GOSPODARCZEGO NA WYSOKOŚCI 40 CM NAD POSADZKĄ
2. WYKONAĆ REWIZJE W PRZEDŚCIANKACH I OBUDOWACH INSTALACJI WYNAJMUJĄCEGO

mgr inż. Paweł Pr[illegible]
Uprawnienia budowlane do projektowania i kierowania robotami budowlanymi w specialności instalacyjnej w zakresie sieci, instalacji i urządzeń cieplnych, wentylacyjnych, gazowych, wodociągowych i kanalizacyjnych
numer ewidencyjny SLK/0786/PWBS/21

DOKUMENTACJA POWYKONAWCZA

2MB	PROJEKTANT mgr inż. Karolina Stokłosa nr ewid. upr. MAP/0582/PBS/16	SPRAWDZAJĄCY mgr inż. Zbigniew Świerzy nr ewid. upr. UAN I-8040/A-77/9
opracowanie	podpis	podpis
WYKONAWCA	MM SP Z O. O. ul. Jana Kilińskiego 78A, 33-300 Nowy Sącz	
INWESTOR	NEDKOM PARK BIELSKO Sp. z o.o. ul. Starszyna 116A, 05-590 Stara Iwiczna	DATA 07.2024
OBIEKT, ADRES	Modernizacja części budynku handlowo-usługowego zlokalizowanego w Bielsku Białej przy ul. Warszawskiej 180	NR LOKALU 0.08
NAZWA RYSUNKU	**INSTALACJE WENTYKACJI MECHANICZNEJ**	NR RYSUNKU **2.IS**
STADIUM PROJEKT TECHNICZNY	SKALA 1:100	