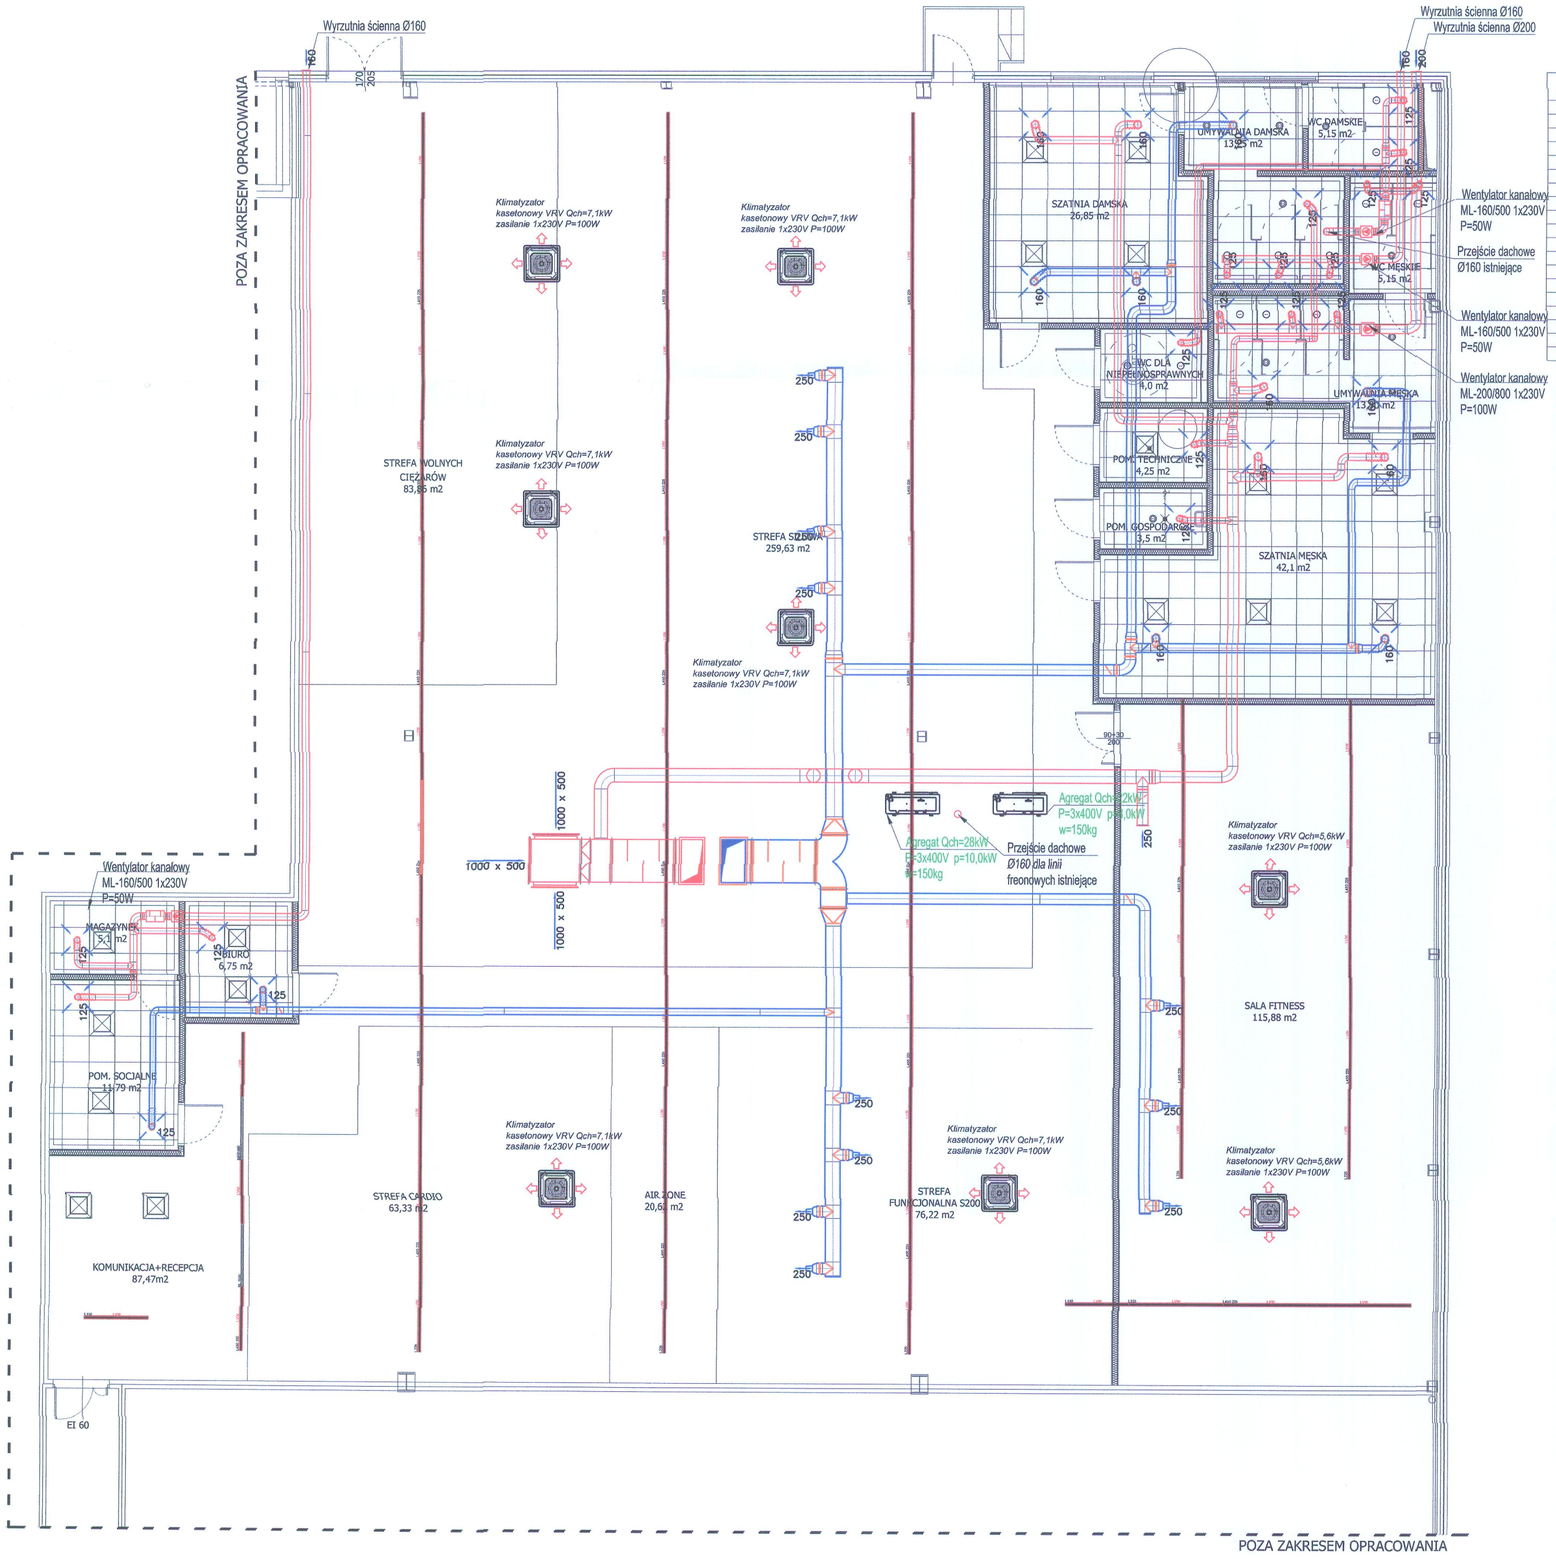

LICZBA PORZĄDKOWA	NAZWA POMIESZCZENIA
0.01	KOMUNIKACJA + RECEPCJA
0.02	POMIESZCZENIE SOCJALNE
0.03	MAGAZYNEK
0.04	BIURO
0.05	STREFA CARDIO
0.06	STREFA FUNKCJONALNA 1/2 S200
0.07	STREFA AIRZONE
0.08	SALA FITNESS
0.09	SZATNIA MĘSKA
0.10	POM. GOSPODARCZE
0.11	POM. TECHNICZNE
0.12	WC DLA NIEPEŁNOSPRAWNYCH
0.13	UMYWALNIA MĘSKA
0.14	WC MĘSKIE
0.15	UMYWALNIA DAMSKA
0.16	WC DAMSKIE
0.17	SZATNIA DAMSKA
0.18	STREFA SIŁOWA
0.19	STREFA WOLNYCH CIĘŻARÓW

POSADZKA	PCV NA ŚCIANIE
PCV FORBO SARLON COMPACT	-
PCV FORBO SARLON COMPACT	-
PCV FORBO SARLON COMPACT	-
PCV FORBO SARLON COMPACT	-
WYKŁADZINA DYWANOWA	-
PUZZLE 20 MM, SZARE Z NADRUKIEM	-
SZTUCZNA TRAWA	-
PCV FORBO SARLON TRAFFIC OAK	-
PCV FORBO SARLON TECH	-
PCV FORBO ELEPHANT 181092	15,30
PCV FORBO SARLON TECH	-
PCV FORBO ELEPHANT 181092	17,00
PCV FORBO ELEPHANT 181092	40,00
PCV FORBO ELEPHANT 181092	18,00
PCV FORBO ELEPHANT 181092	38,00
PCV FORBO ELEPHANT 181092	18,00
PCV FORBO SARLON TECH	-
PUZZLE GR. 10 MM , CZARNE	-
PUZZLE GR. 30 MM , CZARNE	-

DOKUMENTACJA POWYKONAWCZA

Uzgodniono pod względem wymagań higienicznych i zdrowotnych bez zastrzeżeń / ~~z zastrzeżeniami~~
mgr inż. Alina Laskowska
rzeczoznawca do spraw sanitarno-higienicznych
nr uprawnienia 3-BOS/2008
w zakresie budownictwa ogólnego z elementami ochrony zdrowia
zam. 45-852 Opole, ul. Damańskiego 115/8
tel. 605 327 924
Data 6.11.2024
Lp. 11/11/2024

UWAGA:
- PRZED PRACAMI BUDOWLANYMI NALEŻY SPRAWDZIĆ WYMIARY NA BUDOWIE
- RYSUNKI ORAZ CZĘŚĆ OPISOWA SĄ ELEMENTAMI PROJEKTU WZAJEMNIE SIĘ UZUPEŁNIAJĄCYMI. INFORMACJE ZAWARTE NA RYSUNKACH, A NIE UJĘTE W CZĘŚCI OPISOWEJ LUB NIE POKAZANE NA RYSUNKACH, A UJĘTE W CZĘŚCI OPISOWEJ NALEŻY TRAKTOWAĆ JAKBY BYŁY ZAWARTE W OBU.
- POWIERZCHNIE OBLICZANE ZGODNIE Z: PN-ISO 9836:1997
- WYMIARY DRZWI PODANO W ŚWIETLE PRZEJŚCIA
- WSZYSTKIE RYSUNKI ARCHITEKTURY ORAZ RYSUNKI WSZYSTKICH BRANŻ NALEŻY ROZPATRYWAĆ WSPÓLNIE

LEGENDA:
- kanały wentylacyjne nawiewne.
- kanały wentylacyjne wywiewne
- kanały wentylacyjne czerpne
- kanały wentylacyjne wyrzutowe

GRUPA PROJEKTOWA
SN ARCHITEKCI
ul. Strzelców Bytomskich 7/3, 46-020 OPOLE pracownia@snarchitekci.pl
OPRACOWANIE:
Michał Szkudlarski Biuro Architektoniczne "MS"
ul. Armii Krajowej 1a/8 45-071 Opole NIP:7542881466 tel. 695 019 028
wentario pracownia architektury Andrzej Nowak
ul. Pułaskiego 18/3 45-048 Opole NIP : 7543074940 tel. 694 427 314

TEMAT:
Projekt techniczny aranżacji pomieszczeń fitness wraz z zapleczami socjalnymi

LOKALIZACJA:
jednostka ewidencyjna: ul. Warszawska 180, 43-346, Bielsko-Biała, działka ewidencyjna nr: 47/22

INWESTOR:
XF Franchise spółka z ograniczoną odpowiedzialnością
33-100 Tarnów, ul. Błonie 2

RYSUNEK:
XTREME FITNESS - RZUT INSTALACJI HVAC SKALA 1 : 100

PROJEKTANT [SAN.]:	mgr inż. Paweł Gadzała nr upr. MAP/0310/PWBS/15	
SPRAWDZIŁ. [SAN.]:	mgr inż. Bogusław Kolaś nr upr. MAP/0322/PWBS/15	
Branża: SANITARNA	Data zakończenia: LUTY 2024	Nr rys. HVAC 01